



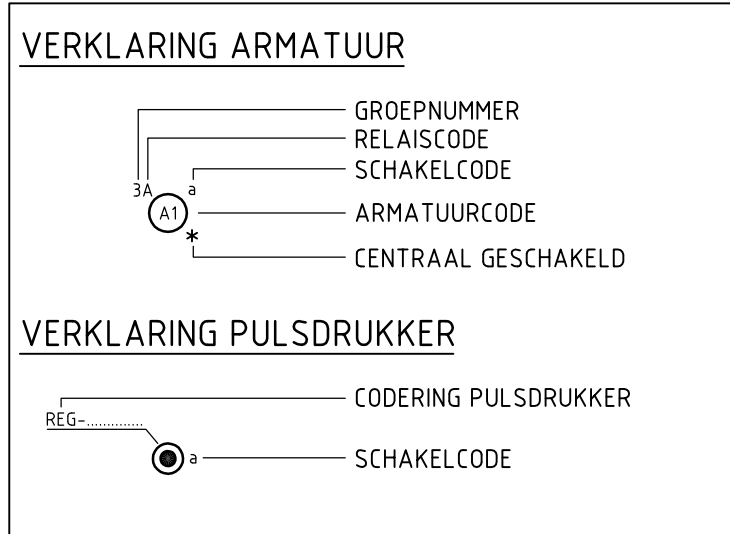

REVISIE
Datum: 20-04-2012
Object nr: OR600721

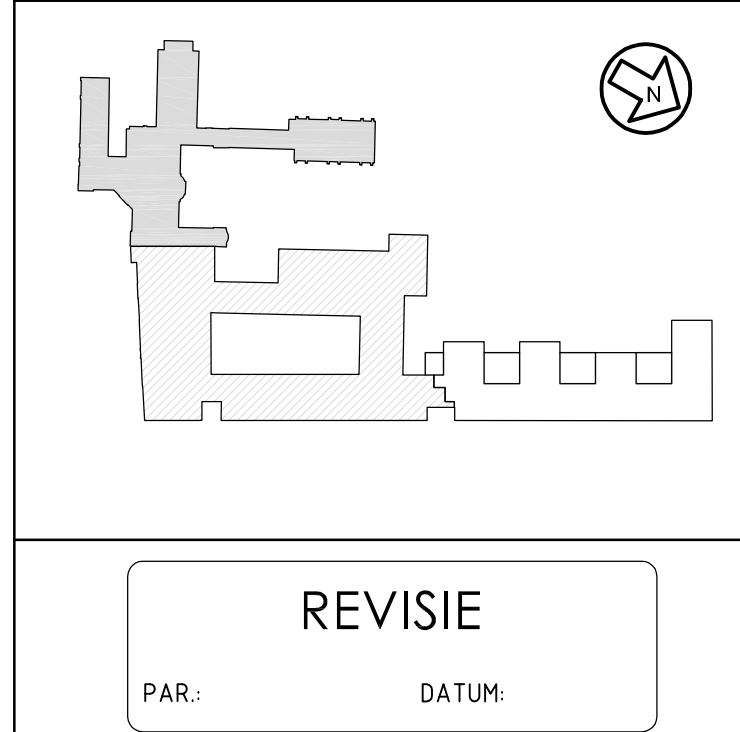

BOUWBOUWING ONDERLEGGER DWS FILE : Xref-ST5020-MDK151 Laag 1 d.d: 20-08-'09