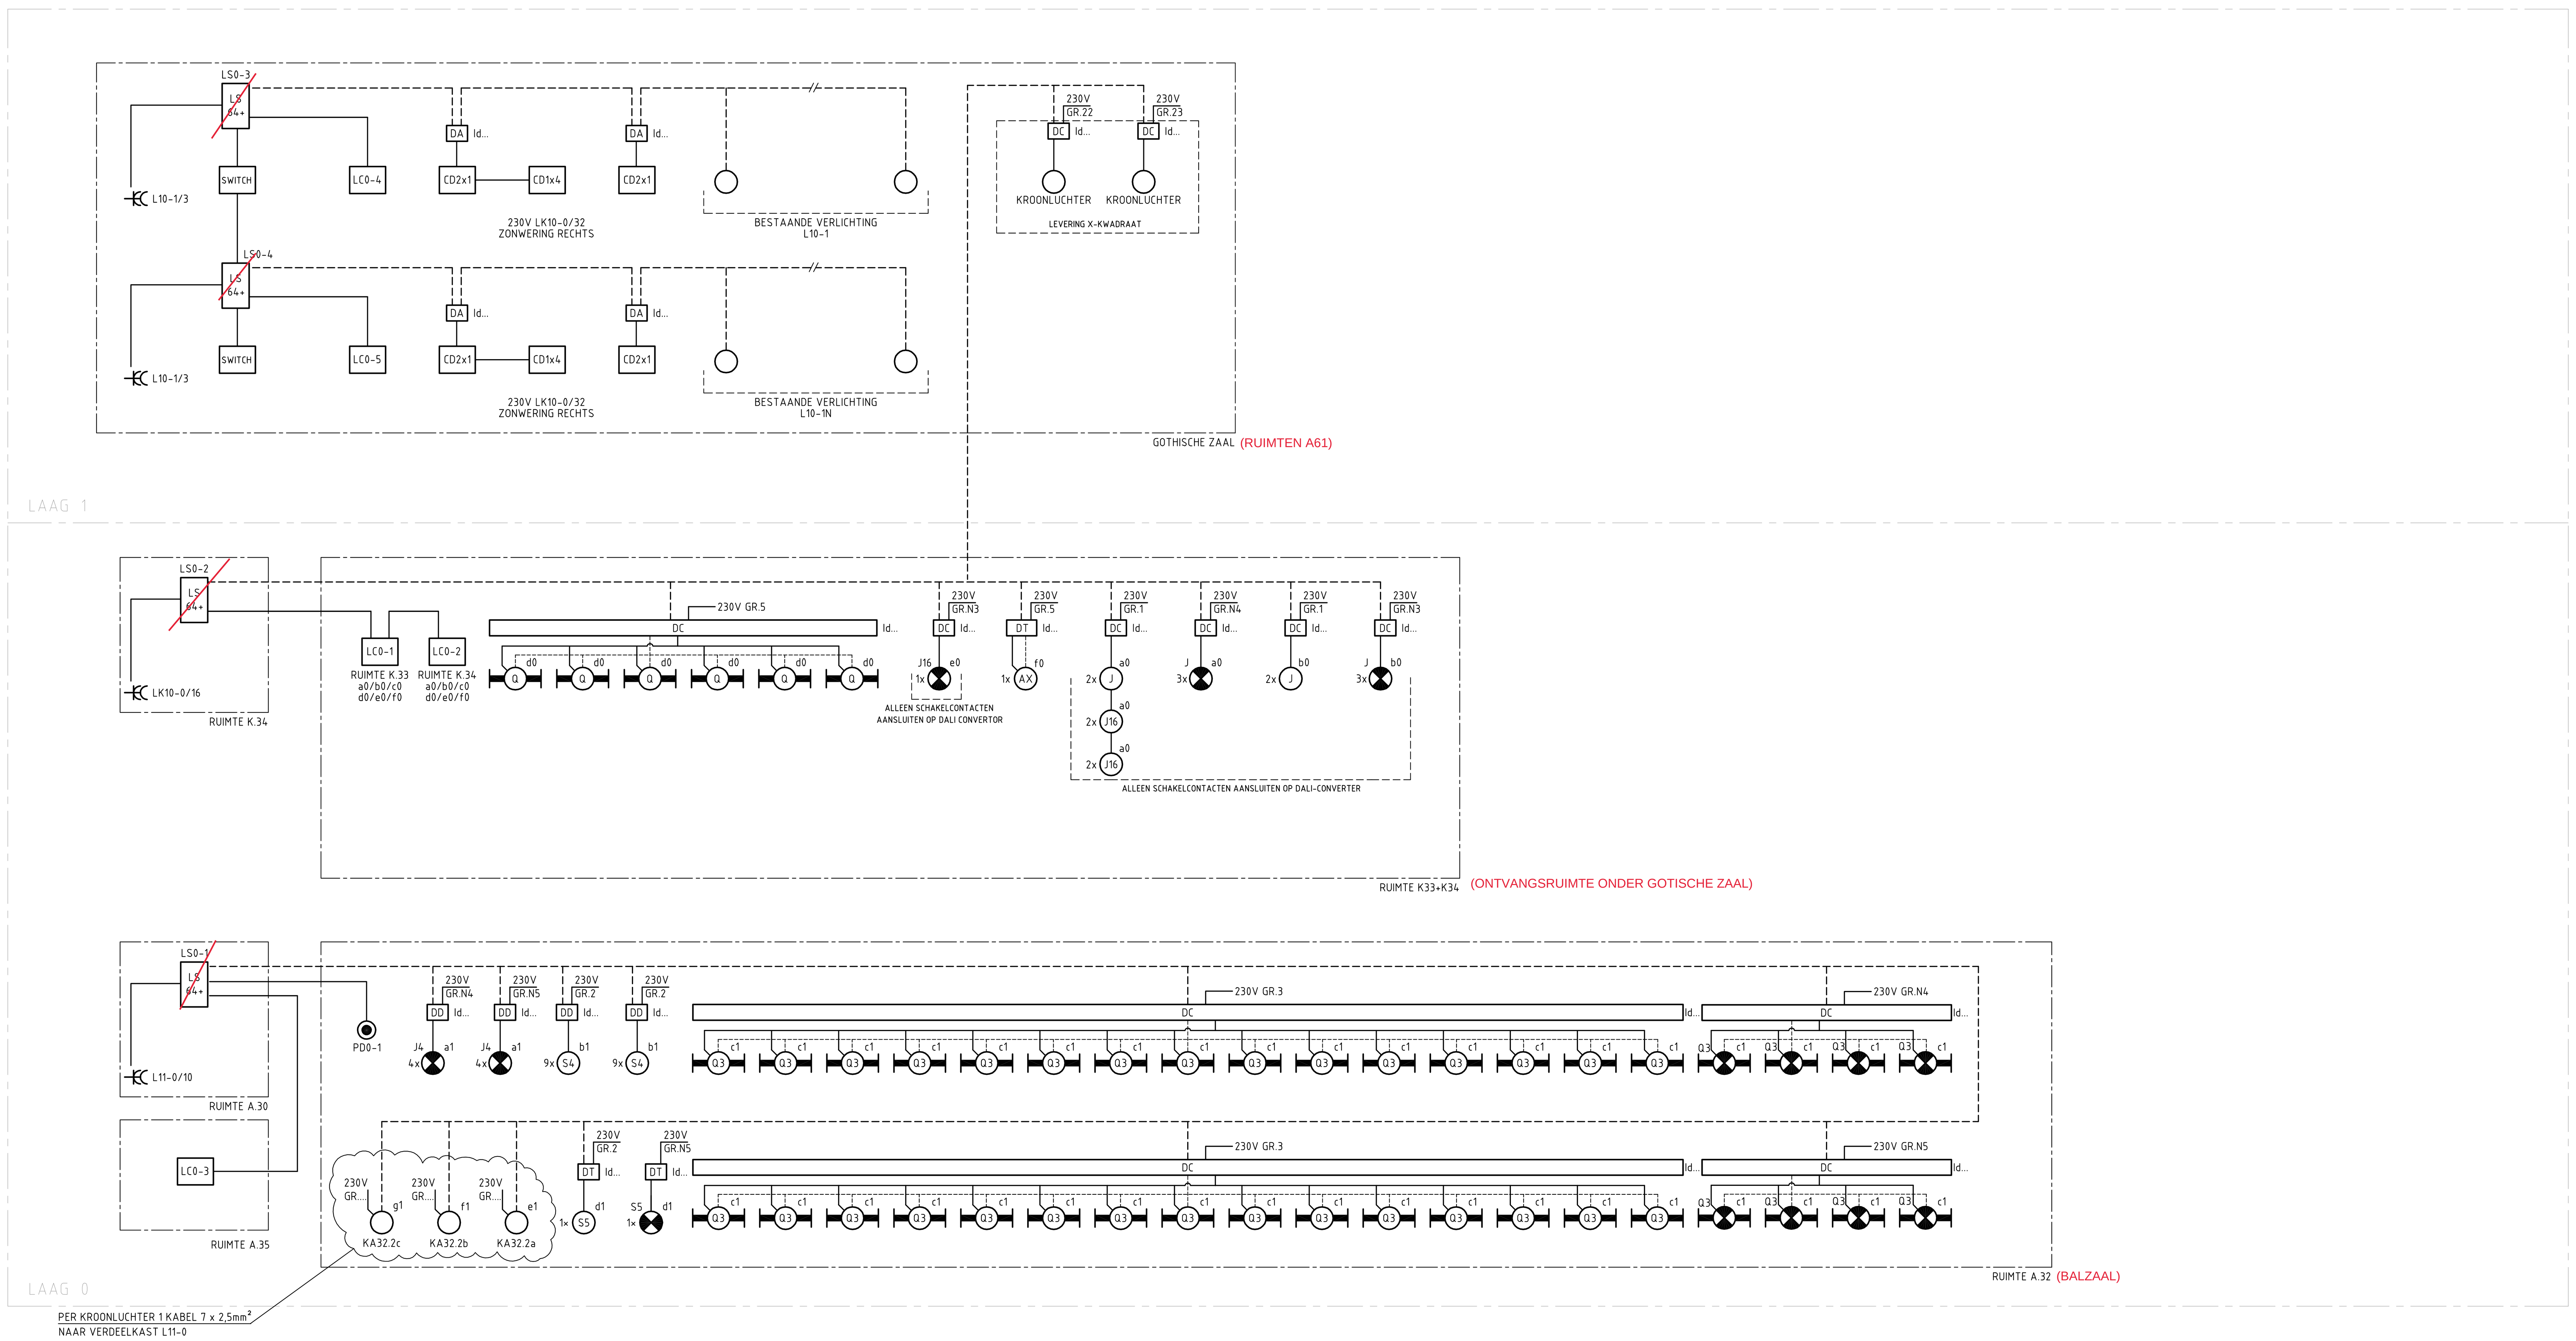

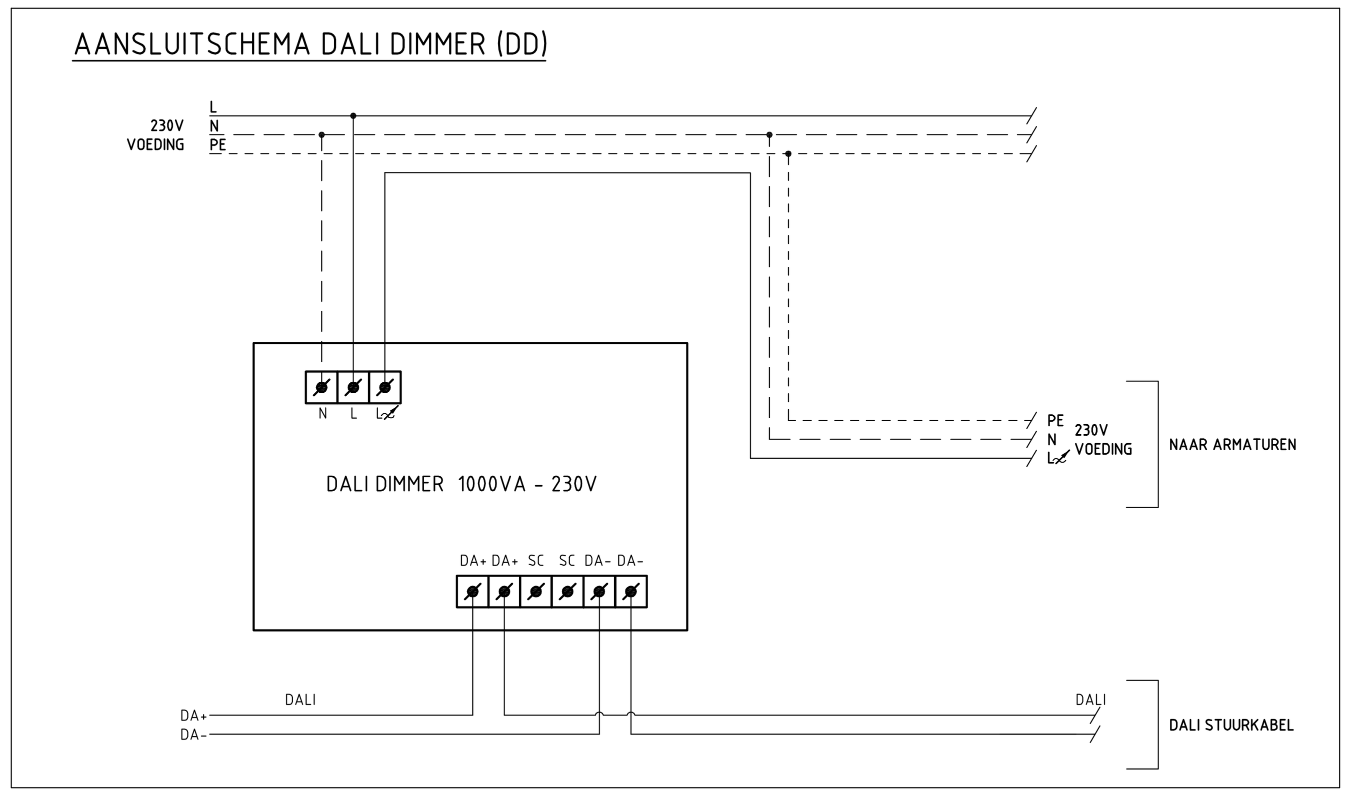

OPMERKING/WIJZIGING RIJKSVASTGOEDBEDRIJF T.B.V. CONTRACT 17791:

-Alle dali light servers en dali light changers zijn vervangen voor een lichtmanagementsysteem van Helvar.

OPMERKING/WIJZIGING RIJKSVASTGOEDBEDRIJF T.B.V. CONTRACT 17791:

-Alle dali light servers en dali light changers zijn vervangen voor een lichtmanagementsysteem van Helvar.

OPMERKING:

- DALI-COMPONENTEN GEMONTEERD IN INSTALLATIE KAST NABIJ LIGHTSERVER
- ARMATUUR AX IS EEN LEDSTRIP, DALI-TRAFO IS INGEBOUWD IN VOEDINGSUNIT
- VOOR DALI BLOKSCHEMA SLEESWIJK ZIE TEK; E-63001-S
- VOOR DALI BLOKSCHEMA GOTISCHE ZAAL ZIE TEK; E-63001-GZ

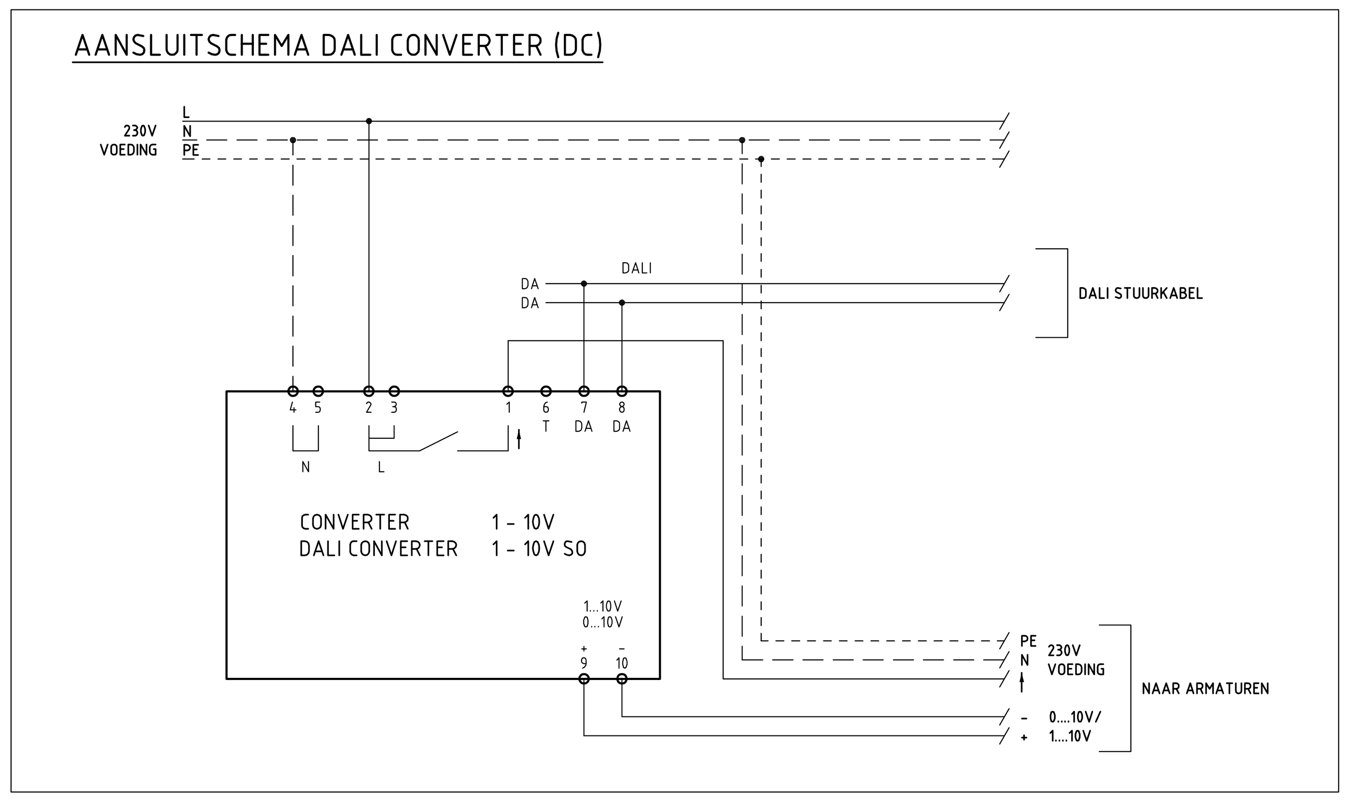

REVISIE
Datum: 20-04-2012
Object nr: OR600721

REVISIE
PAR.: DATUM:

RENVOOI:

- LS 64+ = LIGHT SERVER 64+
- LC = LIGHT CHANGER (BEDIENPANEEL)
- DC = DALI CONVERTOR 230V/1-10V (BOVEN PLAFOND)
- DA = DALI ACTOR
- DT = DALI TRANSFORMATOR
- DD = DALI DIMMER
- R B E = RUIMTE BEDIENEENHEID
- = PULSDRUKKER
- = STUURKABEL JY(st)Y mbzh 2x2x0,8mm2 (AFGESCHERMD)
- = DALI STUURKABEL (RS485) mbzh 2x1,5mm2 (AFGESCHERMD)
- = 0-10V signaalkabel mbzh 2x0,8mm2

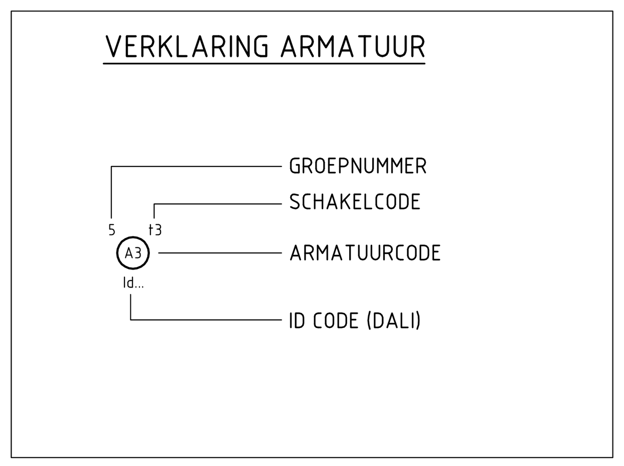

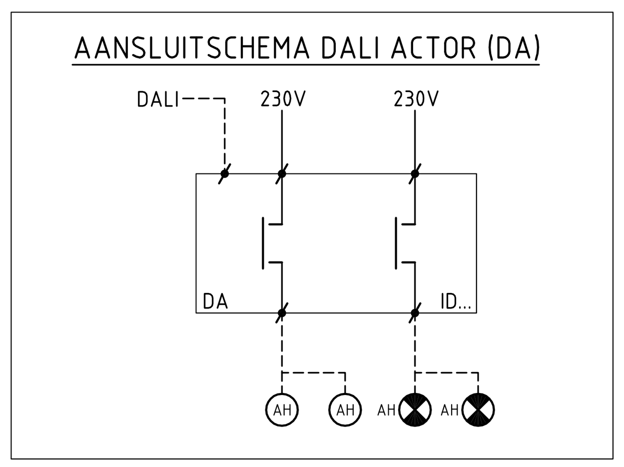

VROM Rijksgebouwendienst	Opdrachtgever: Directie Projecten, POSTBUS 20952 / IPC 410, 2500 EZ Den Haag
Omschrijving en adres van het werk: Renovatie Raad van State fase 2, Raad van State, Den Haag	Hierbij behoort tek. –
Onderwerp: BLOKSCHEMA VERLICHTINGREGELSYSTEEM DALI WITTE PALEIS	Berekeningen – ; Akkoord –
Formaat A1	Schaal N.V.T.
Getekend MZ	Datum 20-04-2012
Bouwdeel WP	OR nr.
Bouwlaag 0/1	Projectnr. 251385
Discipl. E	Fase R
Bladnummer E-63001-WP	Subcode
Adviseur: Huygen Elwako Raadgevende Ingenieurs	Installateur: Breijer Elektrotechniek

Werk directory OR600721/ E. Elektrotechnische installaties / 2.2 — DWG-file E-63001-WP