


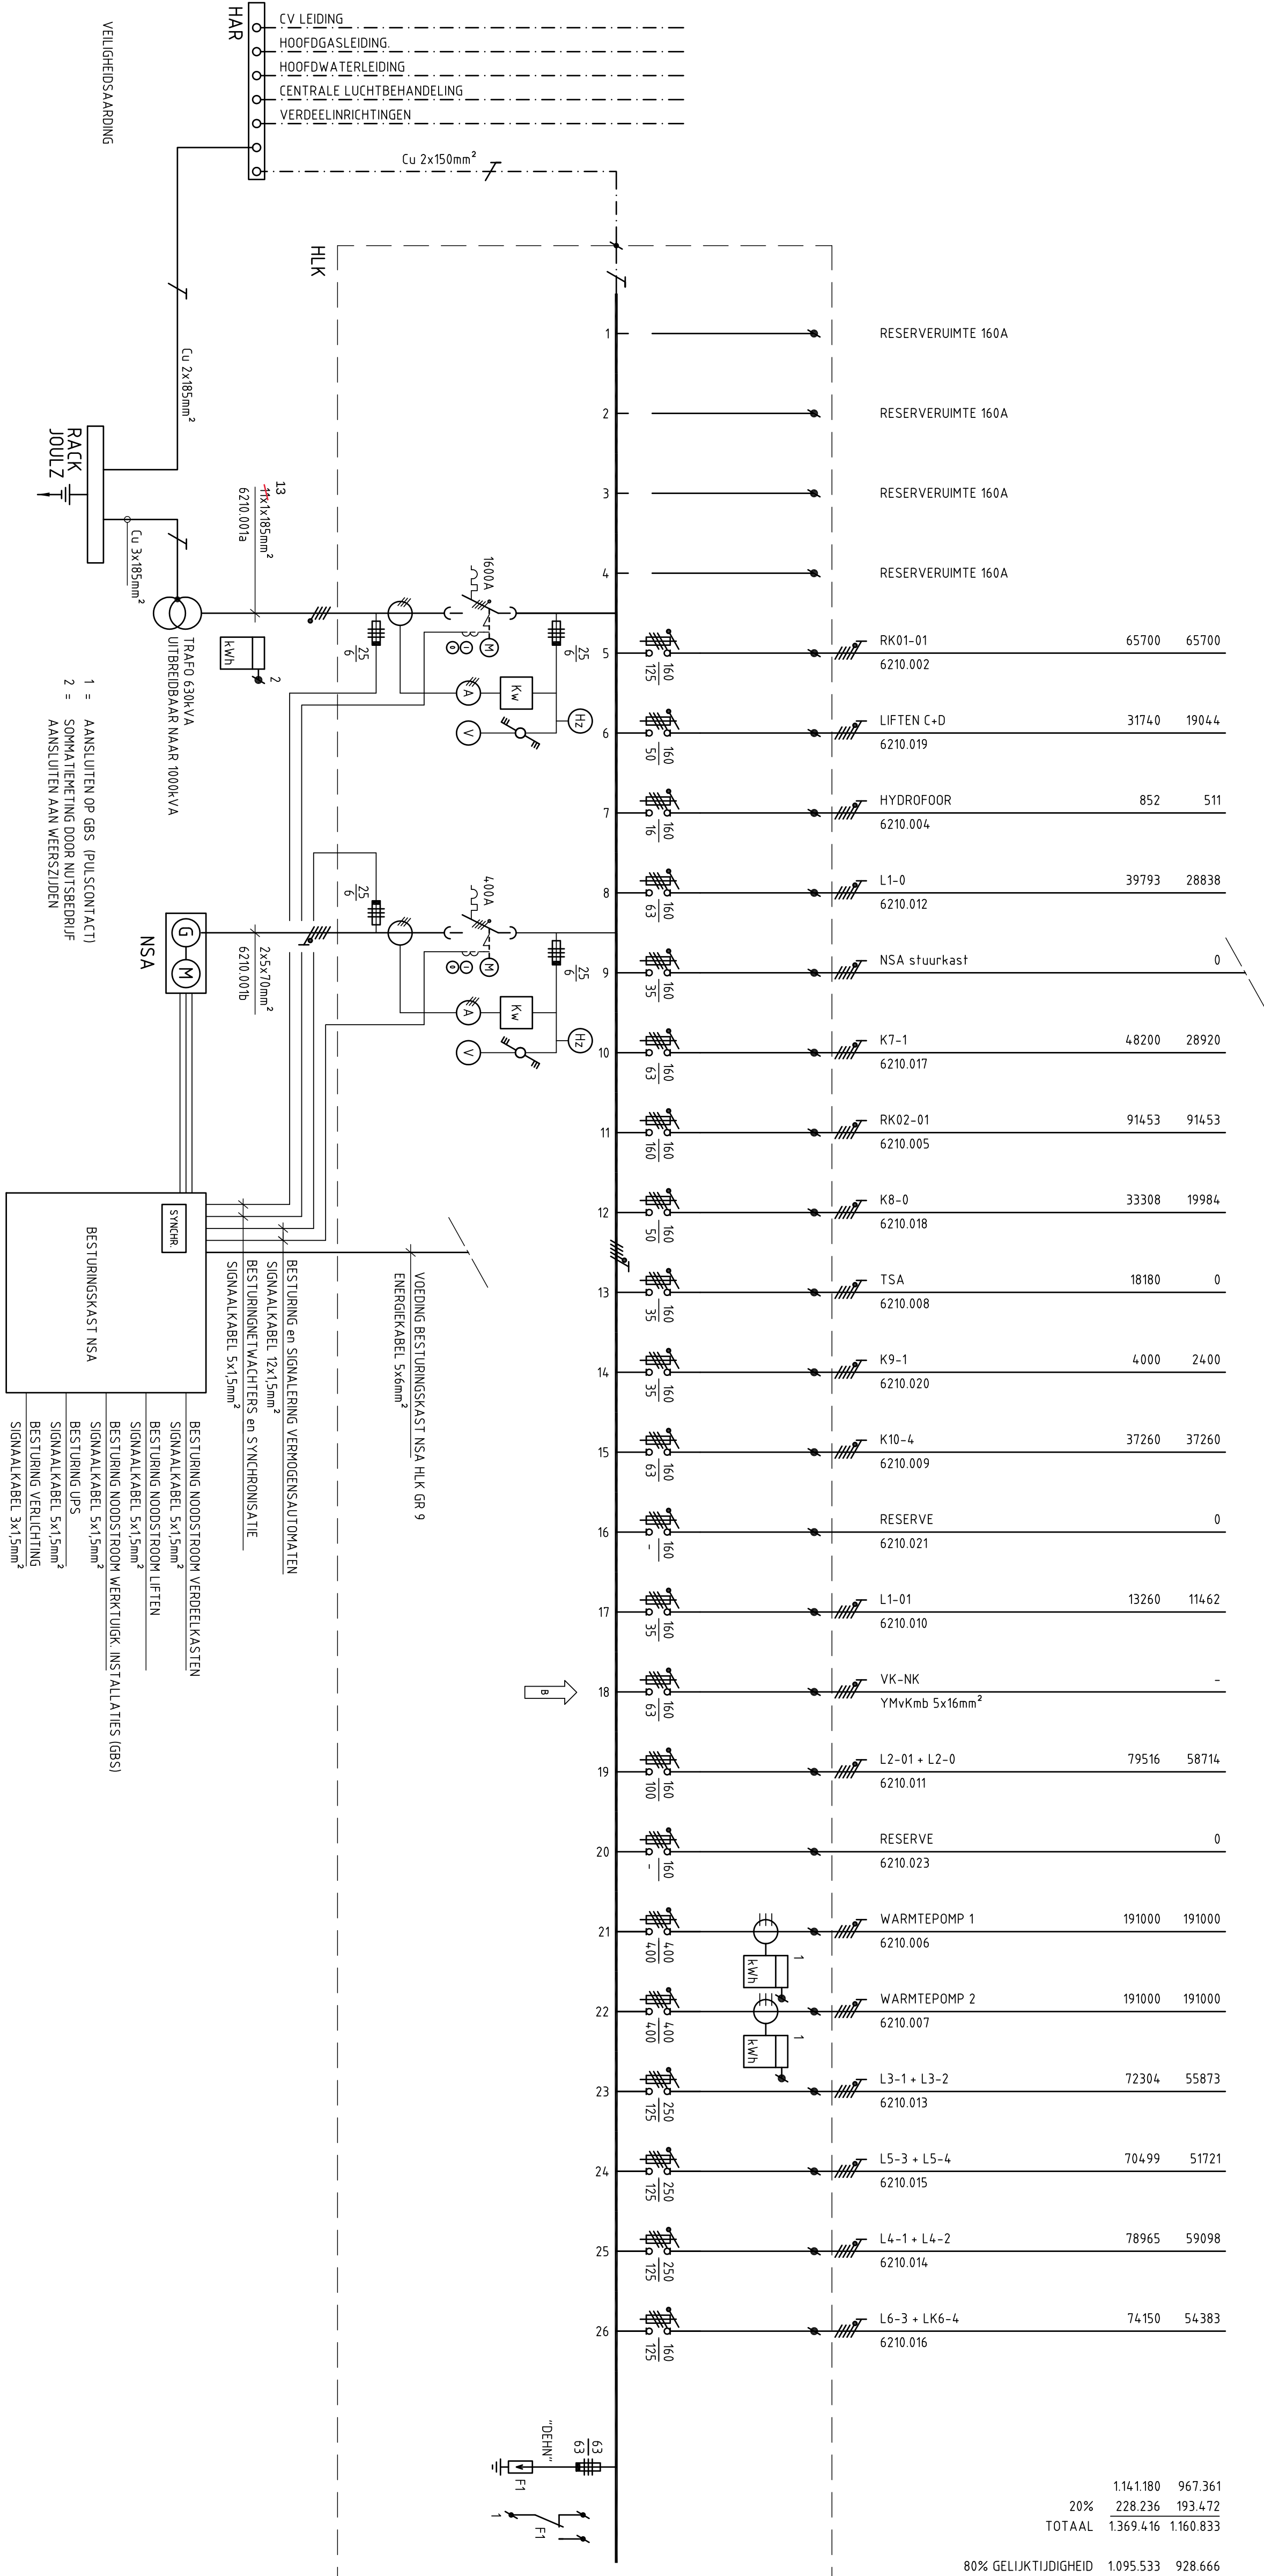

1.141.180	967.361
20%	228.236
TOTAAL	1.369.416
80% GELIJKTIJDIGHEID	1.095.533

INDIEN NIET ANDERS AANGEGEVEN:

- STELSEL : TN-S / 3~N-PE 230/400V 50Hz
- LEIDINGEN : YMKmbzh ZDah, ZIE KABELNUMMERLIJST LS.6004
- RAIL : MINIMAAL 35kA/sec

OPMERKINGEN:

- RESERPLAAT MET KASTBEVAKING OP VOORZIJDIGE KAST
- UITVOERING VERDEELINRICHTING OPBOLW PLAASTAL
- DEURSLEUTING: KENJEI MET SLOT
- MADDETELAS SPOEL SPANNING 24VAC, KONTAKTEN ZSA
- INVOER VOEDING BOVEN IN KAST
- INVOER KABELS BOVEN IN KAST
- BESCHERMINGSGRAD IP20 (GEOPEND IP20)
- VOOR KABELDOORSNEDEN EN INSTELLINGEN, ZIE KABELNUMMERLIJST LS.6004
- OVERSPANNINGSBEVEILIGING KLASSE B-L-POUW MET DEFECTSIGNALERING

VROM		Rijksgebouwendienst		Opdrachtgever: Rijksoverheid, Koninkrijk der Nederlanden, 2595 AA Den Haag		Projectnummer: 2595 AA Den Haag	
Rijkskantorencomplex		Raad van State		DIVERSEN		DEN HAAG	
