Verdieping

DALI(3.1) 55x adressen

Code xx

Type 320

Type 329

*Code RT

DALI(1.2) 55x adressen

Koppeling M&R
Type 435
Bacnet Gateway

Code xx

Code xx

Type 320
Type 321
Type 322

2x zonweringsmotoren

Relaisunits:
492, 1-channel, 16A per output
494, 4-channel, 10A per output
498, 8-channel, 16A per output

AAN/UIT
Armaturen

* Type 490

DALI(1.1) 55x adressen

DALI sign. 2x1,5mm²

ENTREE / PORTAAL

Begane Grond

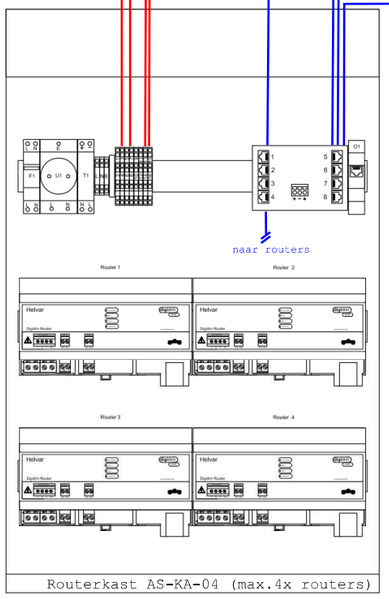

* Optioneel voor integratie DARWIN, service&onderhoud,noodmonitoring etc..

Helvar Cloud Gateway

UTP connectie

UTP kabel

Naar volgende routerkast op de verdieping

Opmerking RVB:
Naar patchkast zoals omschreven in het bestek.

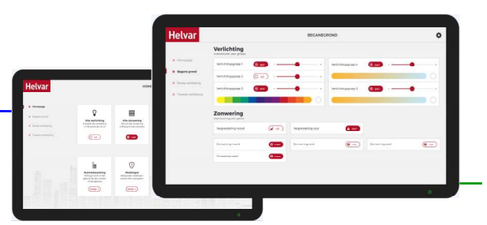

230v

* Optioneel Touchscreen(s)

* Opties/demarcaties die nog besloten moeten worden:
- DALI Zonweringssturing
- Centrale Touchscreen(s)
- Geassembleerde routerkasten
- Gateway voor App-bediening Darwin
- Ruimtebediening (Enocean) met temperatuurmeting

Blokschema: DALI Concepts
Project : Cloud Concepts
Datum : 28-1-2019
Get. : JS

Helvar freedom in lighting