


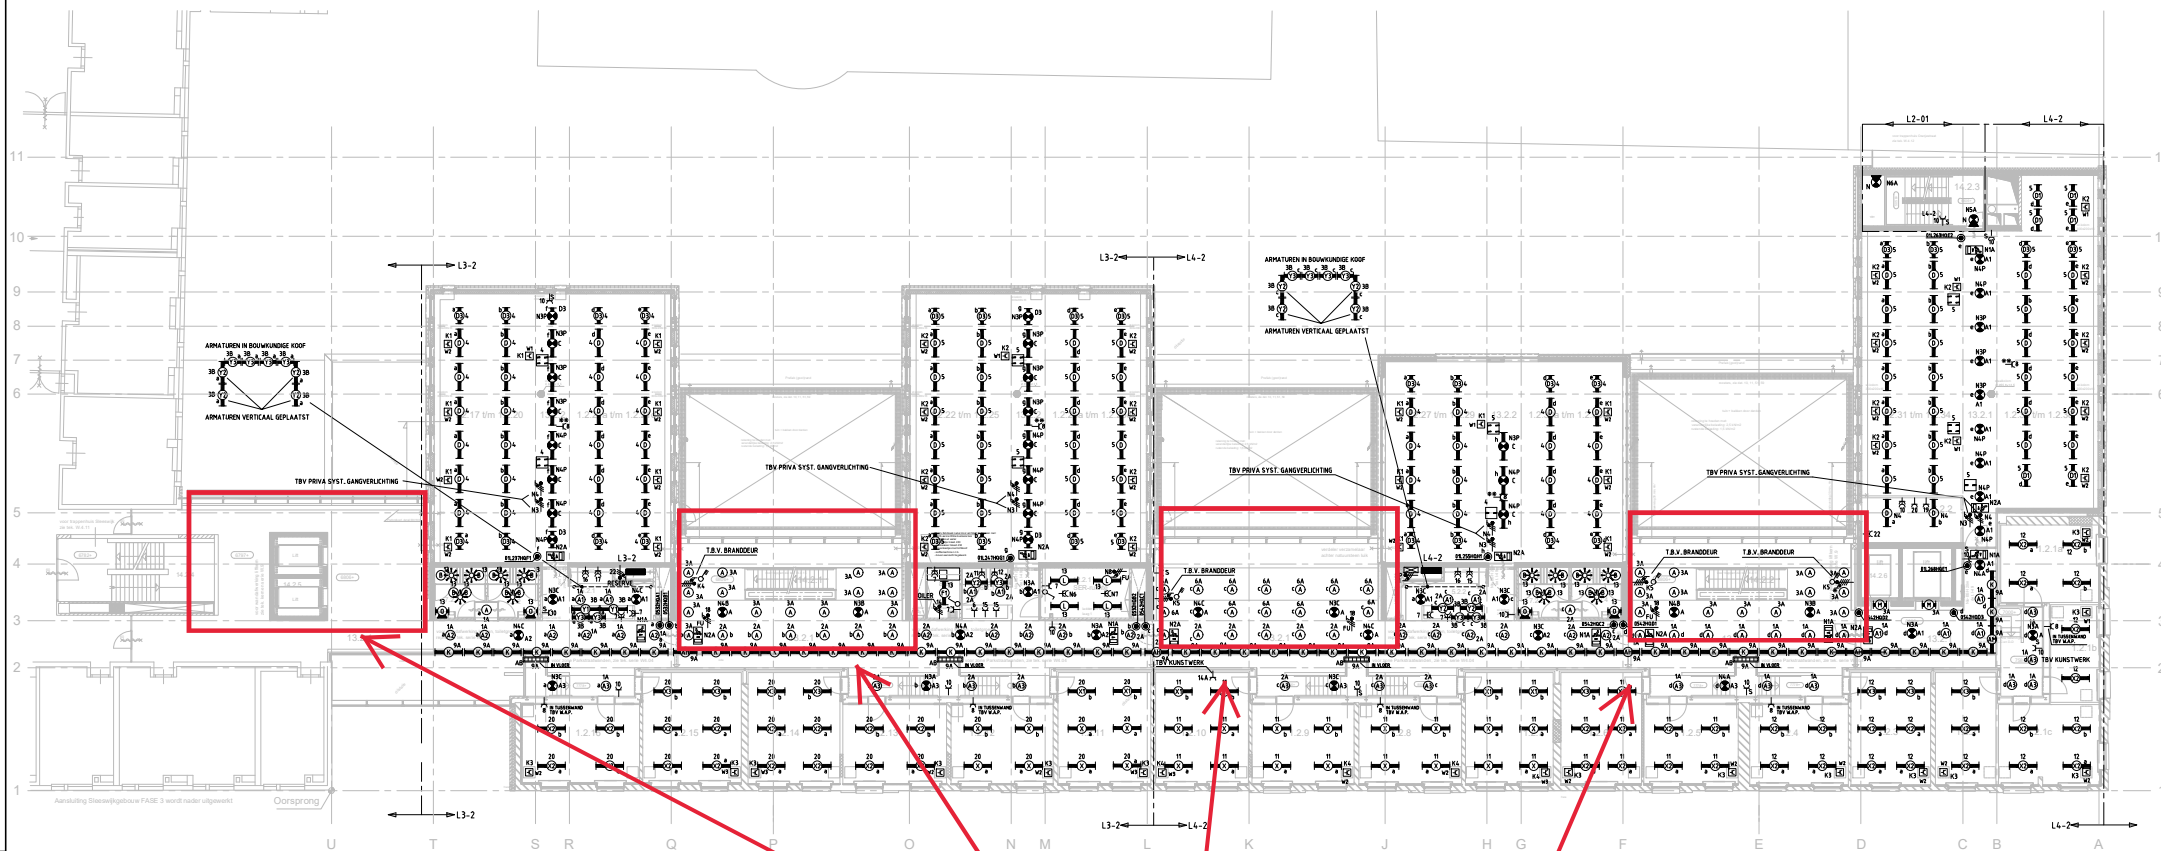

VAN LAAG 2 T/M 4

BEPORING
- ** = GEPOORTEBOUWEN VERL. PLATTO AAN KABELDOOT
TBV WIRELESS ACCESS POINT



Bijlage 4

VROM Rijksgebouwendienst		Dienstgebouw Rijkskantorencomplex Raad van State		DEN HAAG
LICHT- EN KRACHTINSTALLATIE LAAG 2				
ONDERHOUD VERLENEN BOUWKUNDIGE TECHN. HETZEL - WUC F 66 14-11-94 TECHN. WUC F 66 14-11-94		ONDERHOUD VERLENEN BOUWKUNDIGE TECHN. HETZEL - WUC F 66 14-11-94 TECHN. WUC F 66 14-11-94		
02.60.01		02.60.01		