


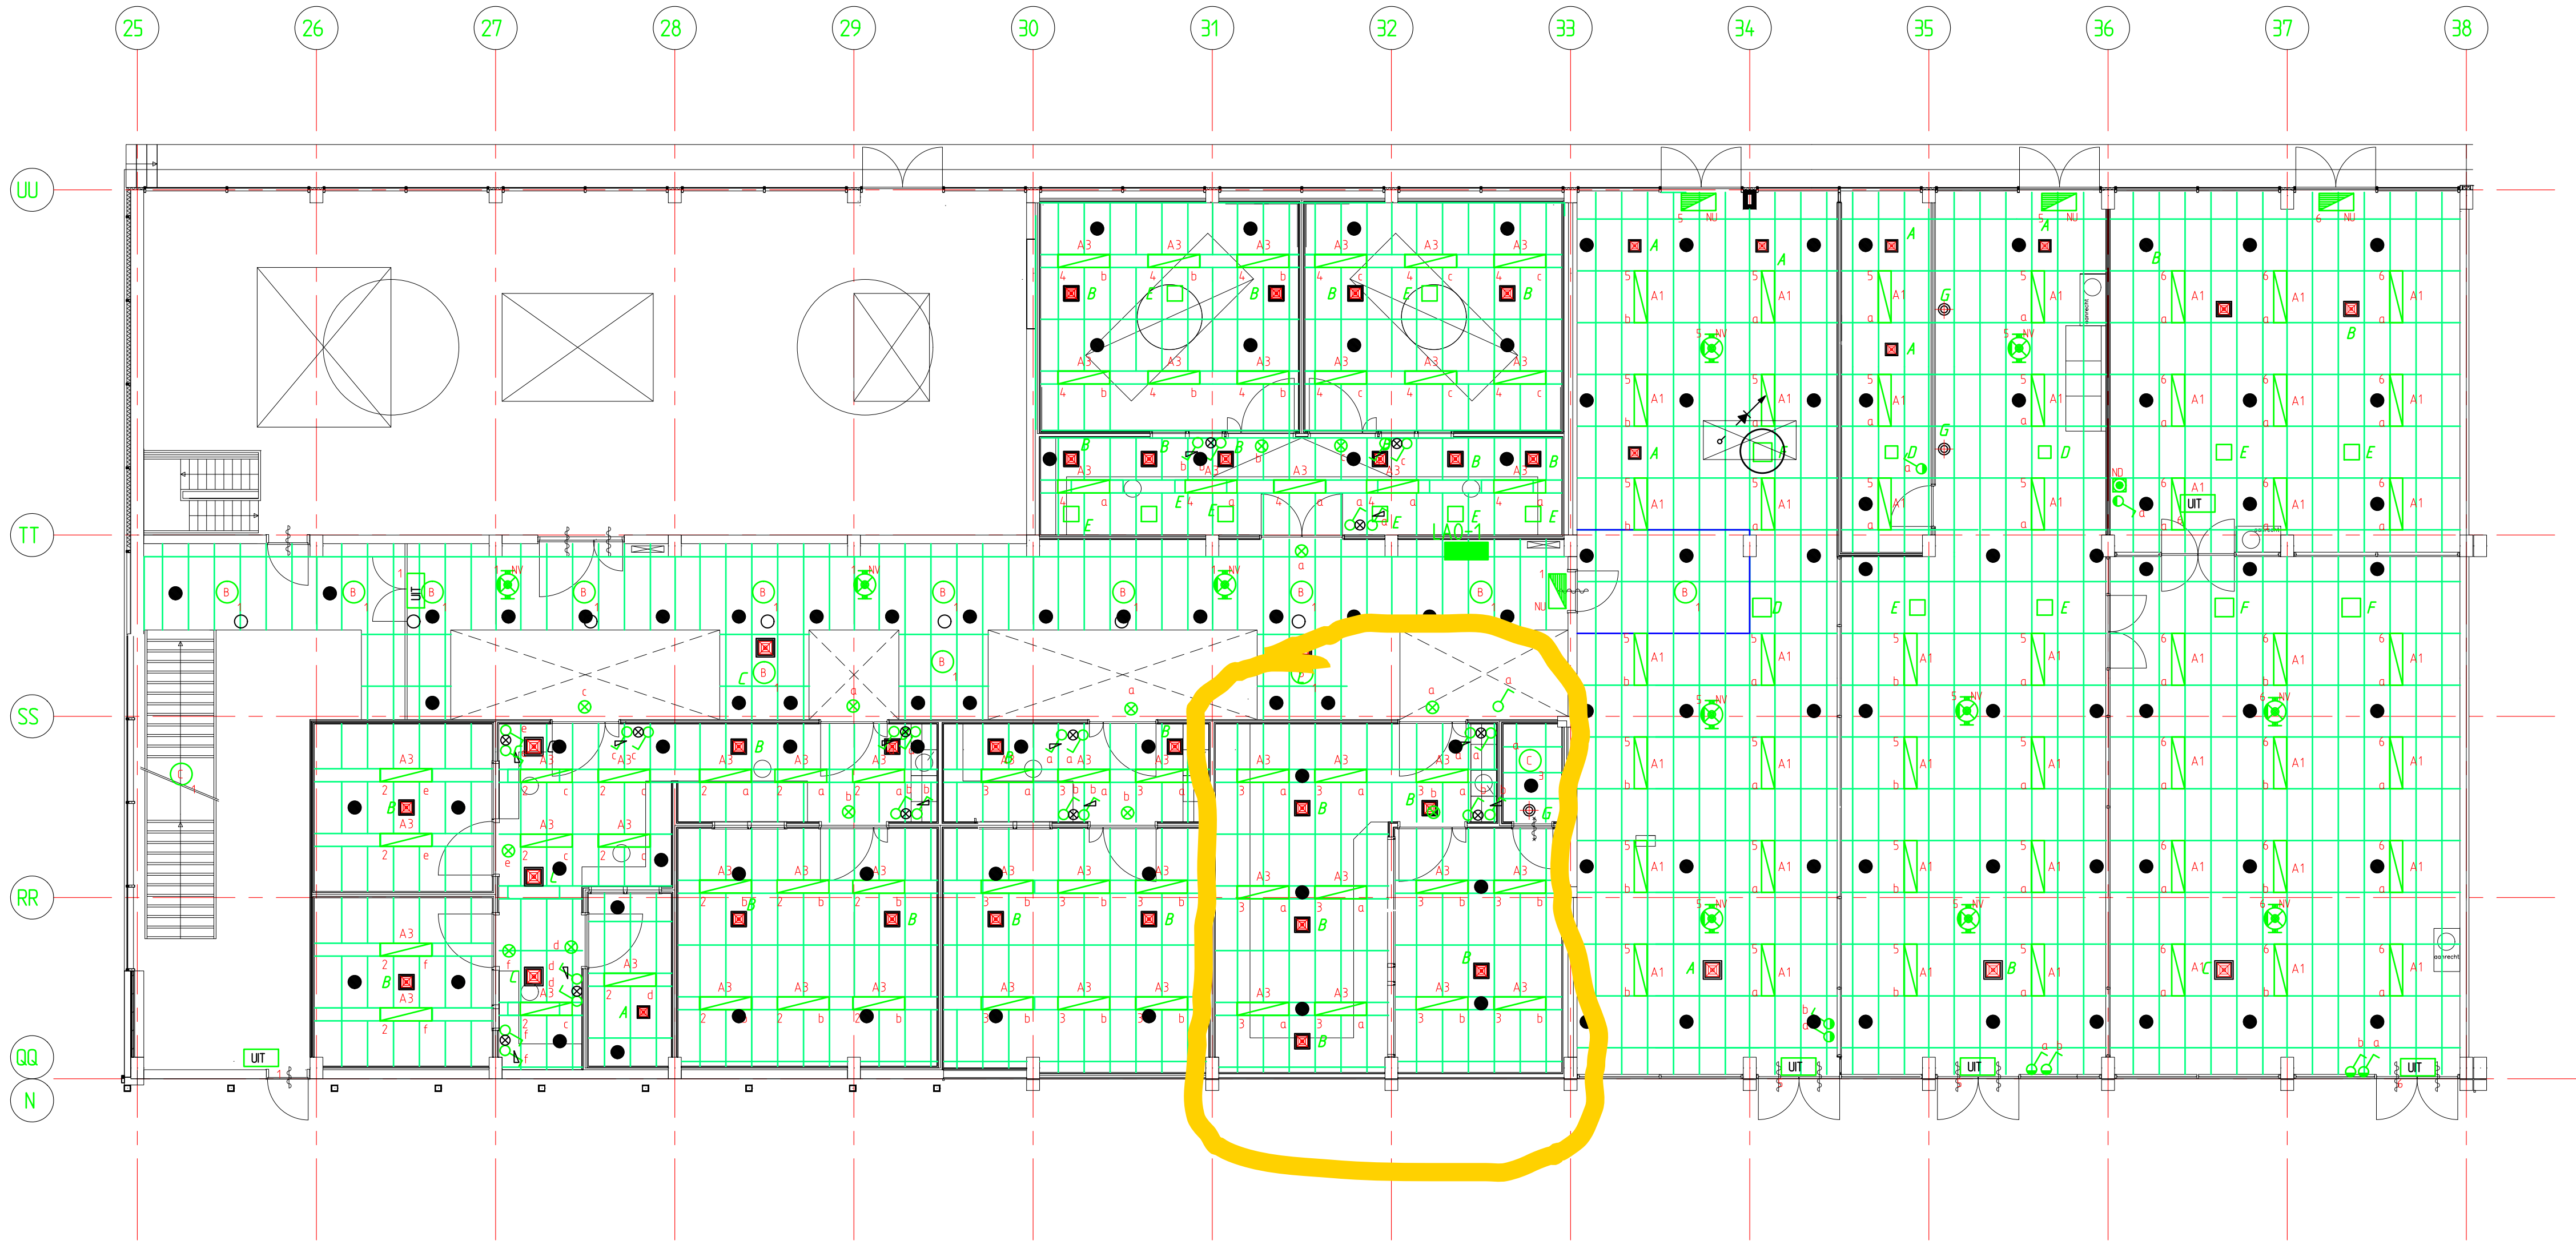


RENVOLU RUIMTENUMMERS

A0.01 HAL	A0.13 BUCKYRUIMTE 2
A0.02 GANG	A0.14 BEDENINGS-/ EN BEKUKRUIMTE
A0.03 BEDENINGS-/ EN BEKUKRUIMTE	A0.15 MRI-SCAN
A0.04 SIMULATOR 2	A0.16 MAMMOGRAFE
A0.05 SIMULATOR 1	A0.17 PNEU/HYDR./ROBOLAB.
A0.06 WERKKAMER	A0.18 TESTLAB.
A0.07 LESRUIMTE	A0.19 COMPOSITELAB.
A0.08 NUCLEAIR	A0.20 LAB. AERODYNAMICA
A0.09 BEDENINGS-/ EN BEKUKRUIMTE	A0.21 LAB. MAT.
A0.10 CT-SCAN	A0.22 MAGAZIJN
A0.11 BEDENINGS-/ EN BEKUKRUIMTE	A0.23 MATERIAAL/TESTLAB. (vervallen)
A0.12 BUCKYRUIMTE 1	A0.24 COMP. LAB.

ROOSTERSTAAT BEGANE GROND

TEKENING CODE	AANTAL	TOEVOER	RETOUR	TYPE/MODEL (KLEUR: RAL 9010)	PLAFOND-SPARING A (mm)	TOTALE HOOGTE B (mm)	TOTALE BREEDTE C (mm)	AAN-SLUITING D (mm)	GEWICHT (kg)
A	7	X		SOLID-AIR - PTVD/250	Ø 248	235	Ø 242	Ø 123	+/- 3 kg
B	29	X		SOLID-AIR - PTVD/300	Ø 313	270	Ø 307	Ø 158	+/- 4 kg
C	5	X		SOLID-AIR - PTVD/400	Ø 388	315	Ø 382	Ø 198	+/- 5 kg
D	2		X	SOLID-AIR - PRVD/250	Ø 248	235	Ø 242	Ø 123	+/- 2 kg
E	12		X	SOLID-AIR - PRVD/300	Ø 313	270	Ø 307	Ø 158	+/- 3 kg
F	4		X	SOLID-AIR - PRVD/400	Ø 388	315	Ø 382	Ø 198	+/- 4 kg
G	3		X	SOLID-AIR - PRODM/100	Ø 100	---	---	Ø 100	---

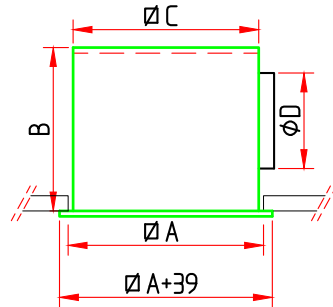

REVISIE d.d. 03-02-2003

project: HOGESCHOOL HAARLEM

onderwerp: PLAFONTEKENING
BEGANEGROND BOUWDEEL A

tibn Technisch Installatie
Bureau Nederland B.V.

Adviseur: **temid** Raadgevende Ingenieurs bv
Onafhankelijke adviseur voor utiliteitsbouw en industrie
Heerhugowaard
Postbus 28
3950 AA Maarn
Tel: (072)5755035
Fax: (072)5744035

A : getekend :
B : datum :
C : schaal: 1 : 100
D : projectnummer: P3001
E : tekeningnummer: PL.0

Opdrachtgever: HOGESCHOOL HAARLEM
Veldzipsaan 1
Postbus 558, 2003 RN Haarlem
Tel: 023 514 12 706
Fax: 023 514 12 669