


Aanzicht 1
Schaal 1 : 1000




Overzichtstekening
Schaal 1 : 2500

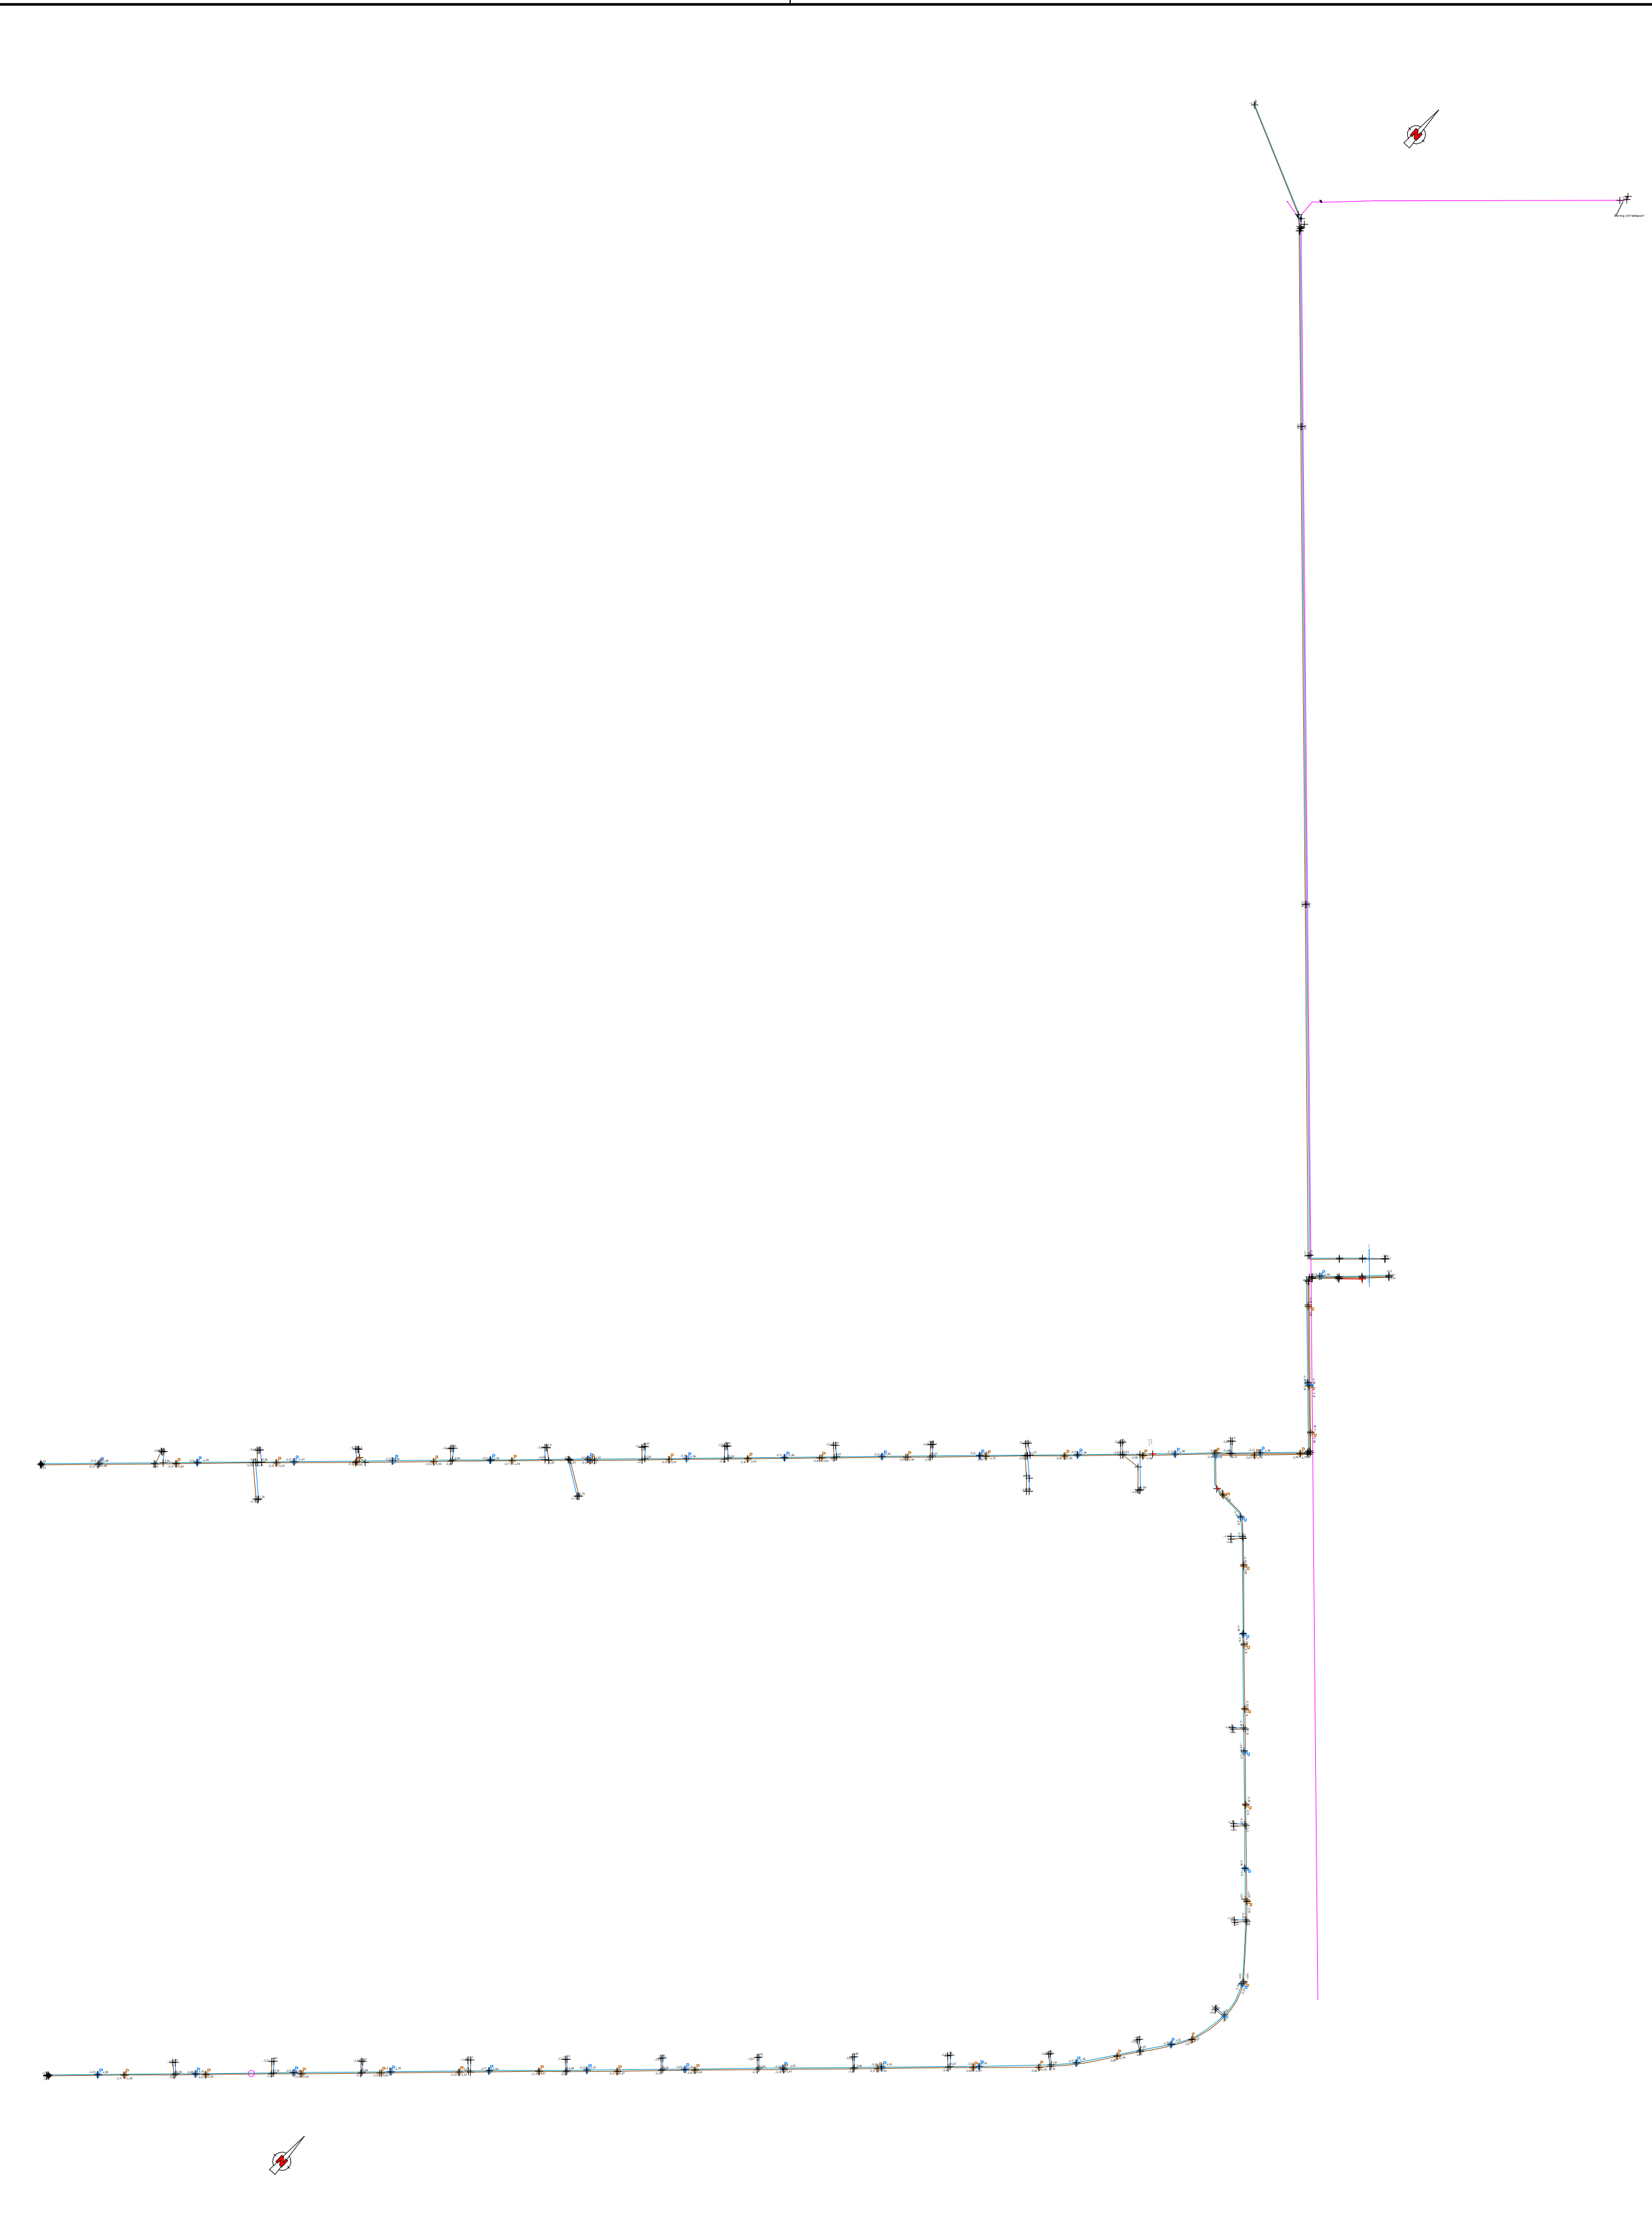

Aanzicht 2
Schaal 1 : 1000

Index	Datum	Naam	Wijziging

Project: **BRM WRM Albert Plesmanlaan**
 Opdrachtgever: **Schagen**
 Omschrijving: **Revisie Quavac riool**

Projectnummer	191202	 BOUWMIJ BV <small>Bouwplan GWW 14 Prinsweg 1 1805 PH Beemsterd t: 0523 - 251380 f: 0523 - 251380</small>
Datum	6-7-2020	
Schaal	Zie tekening	
Tekeningnummer	1.0	
Bijlage	
Formaat	A0	Gepland: J.V. / Gecontroleerd: M.P.