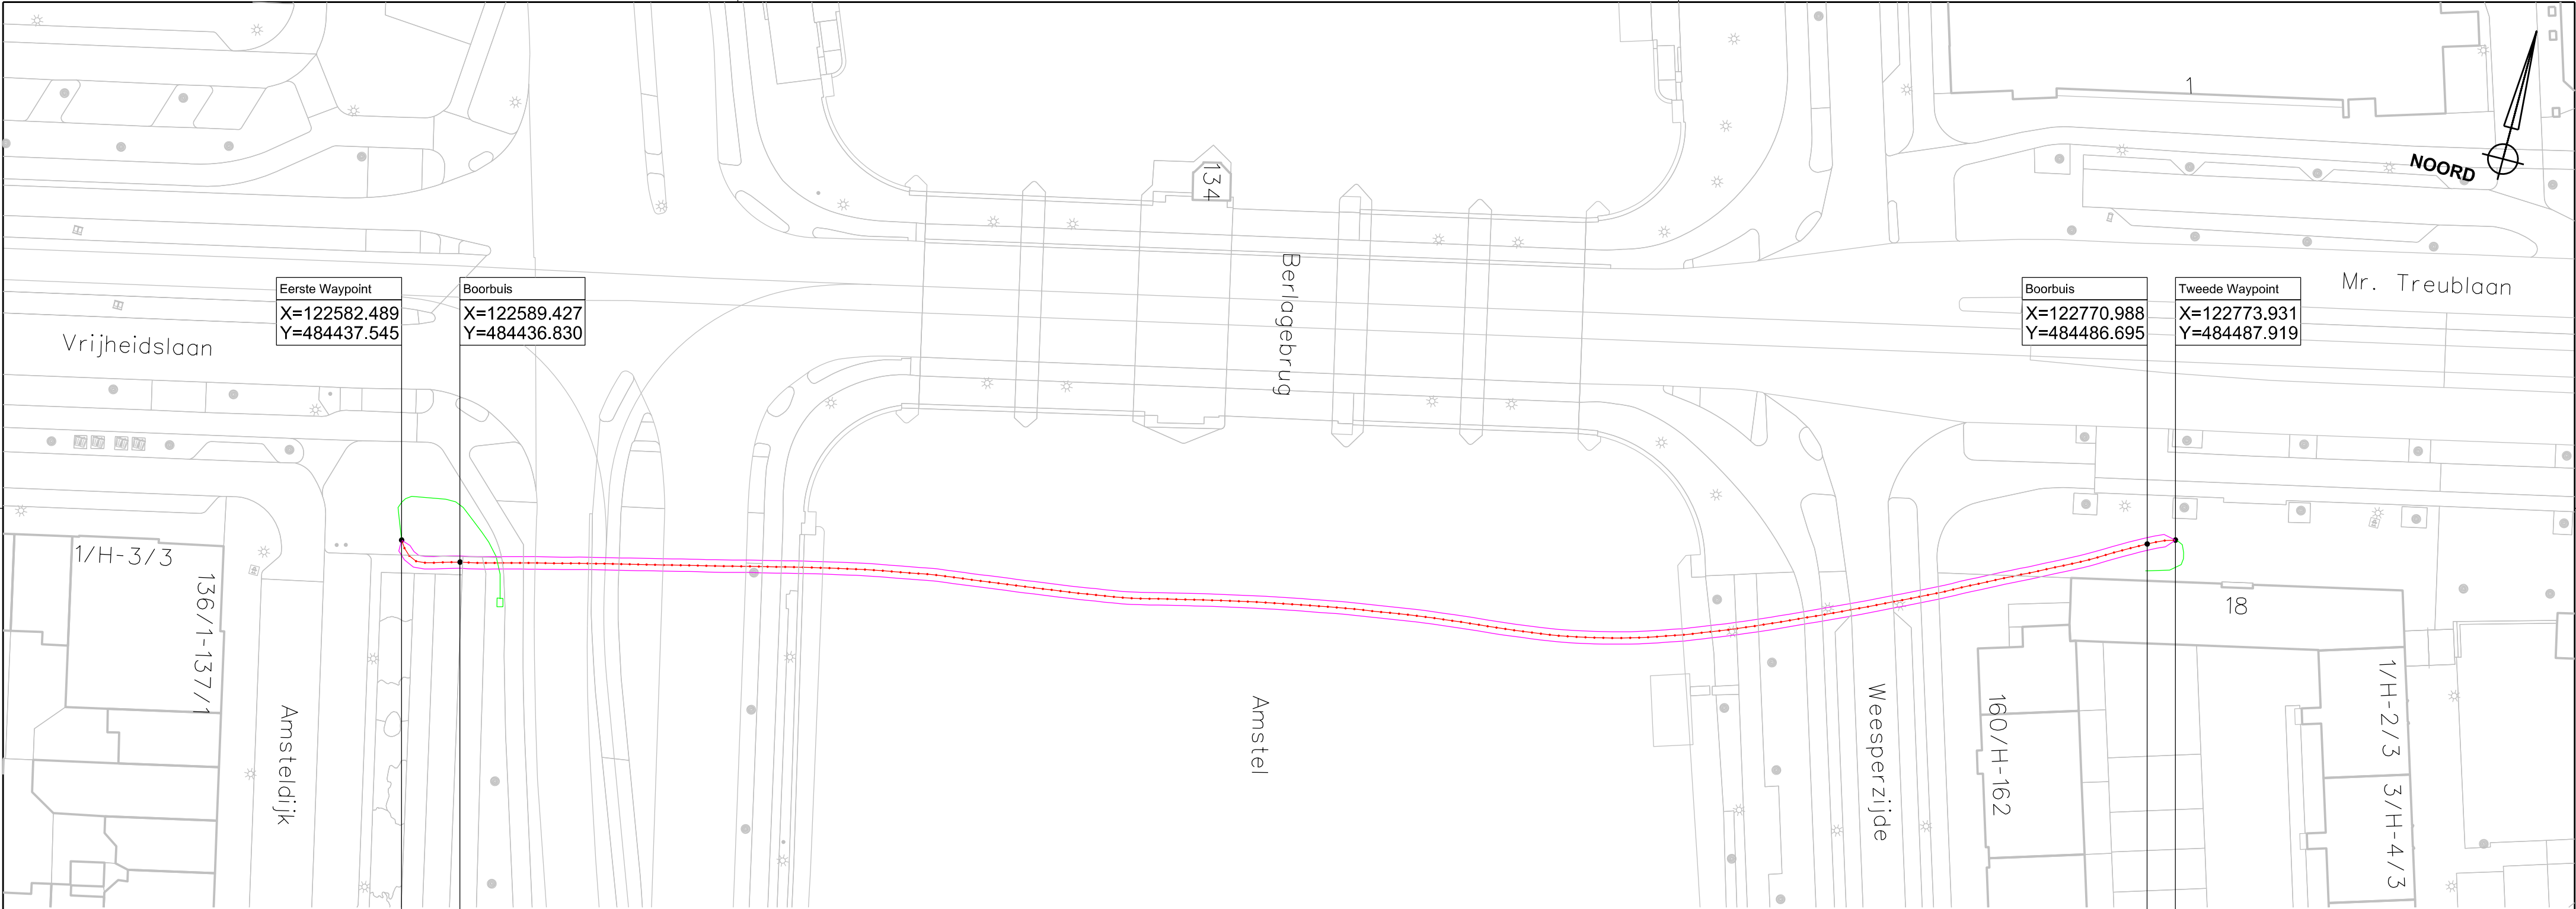


Lengte gestuurde boring	Diepte t.o.v. NAP
0m	1.286
5m	1.046
10m	0.570
15m	-0.939
20m	-2.578
25m	-4.280
30m	-5.962
35m	-7.511
40m	-8.792
45m	-9.788
50m	-10.565
55m	-11.223
60m	-11.612
65m	-11.884
70m	-11.884
75m	-11.739
80m	-11.381
85m	-10.950
90m	-10.706
95m	-10.441
100m	-9.944
105m	-9.377
110m	-8.936
115m	-8.641
120m	-8.648
125m	-8.659
130m	-8.622
135m	-8.802
140m	-9.015
145m	-9.121
150m	-8.998
155m	-8.591
160m	-7.855
165m	-7.004
170m	-6.006
175m	-4.872
180m	-3.560
185m	-2.315
190m	-1.113
195m	0.053
200m	1.474
204m	2.037

- X/Y coördinaten tracé telecom Verizon (Walkover meting)
- X/Y coördinaten gyroscopische inmeting conform rapportage "23 092021-Adinf_BV_BERLAGEBRUG_Project Rapport"
- Geobserveerde spreiding XY (bovenaanzicht) = 0.18%
- Geobserveerde spreiding XZ (diepte-profiel) = 0.06%

De buis, welke is gebuikt voor de meting, is onderdeel van een bundel buizen in één boorbuis met een diameter van 0.250 meter welke in één ruimer gat is getrokken met met een diameter van 0.325 meter. De maximale afwijking bedraagt derhalve 0.692 meter aan zowel de rechter als de linkerzijde van de afgegeven X/Y coördinaten en 0.447 meter aan zowel de boven en onderzijde van de afgegeven X/Z coördinaten.

Versie:	Door:	Datum:	Onderwerp:
D			
C			
B			
A	JvB	23-09-2021	gyroscopische meting Adinf
OMSCHRIJVING:			Nummer: AD-GSB-S108VU
Gestuurde boring Ø250 L=200m			Schaal: 1:500
Vrijheidsla - Amstel - Mr. Treublaan			A2
			Adinf bv Postbus 94574 1090 GN Amsterdam www.adinfbv.nl
			Adinf