



# INLAATSLUIS 1/6 POLDER ZWARTEWAAL

№ 7


DIJKVAK VIII

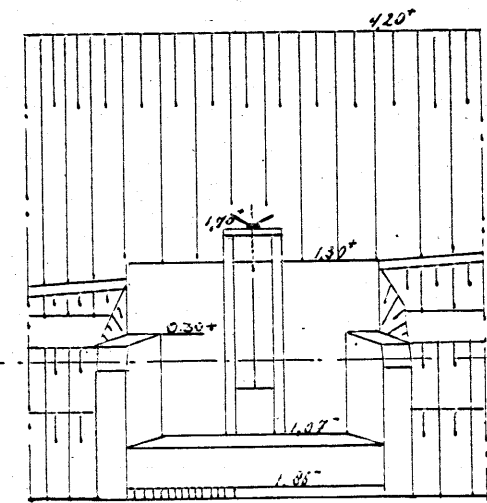


AANZICHT ZUIDWEST ZIJDE

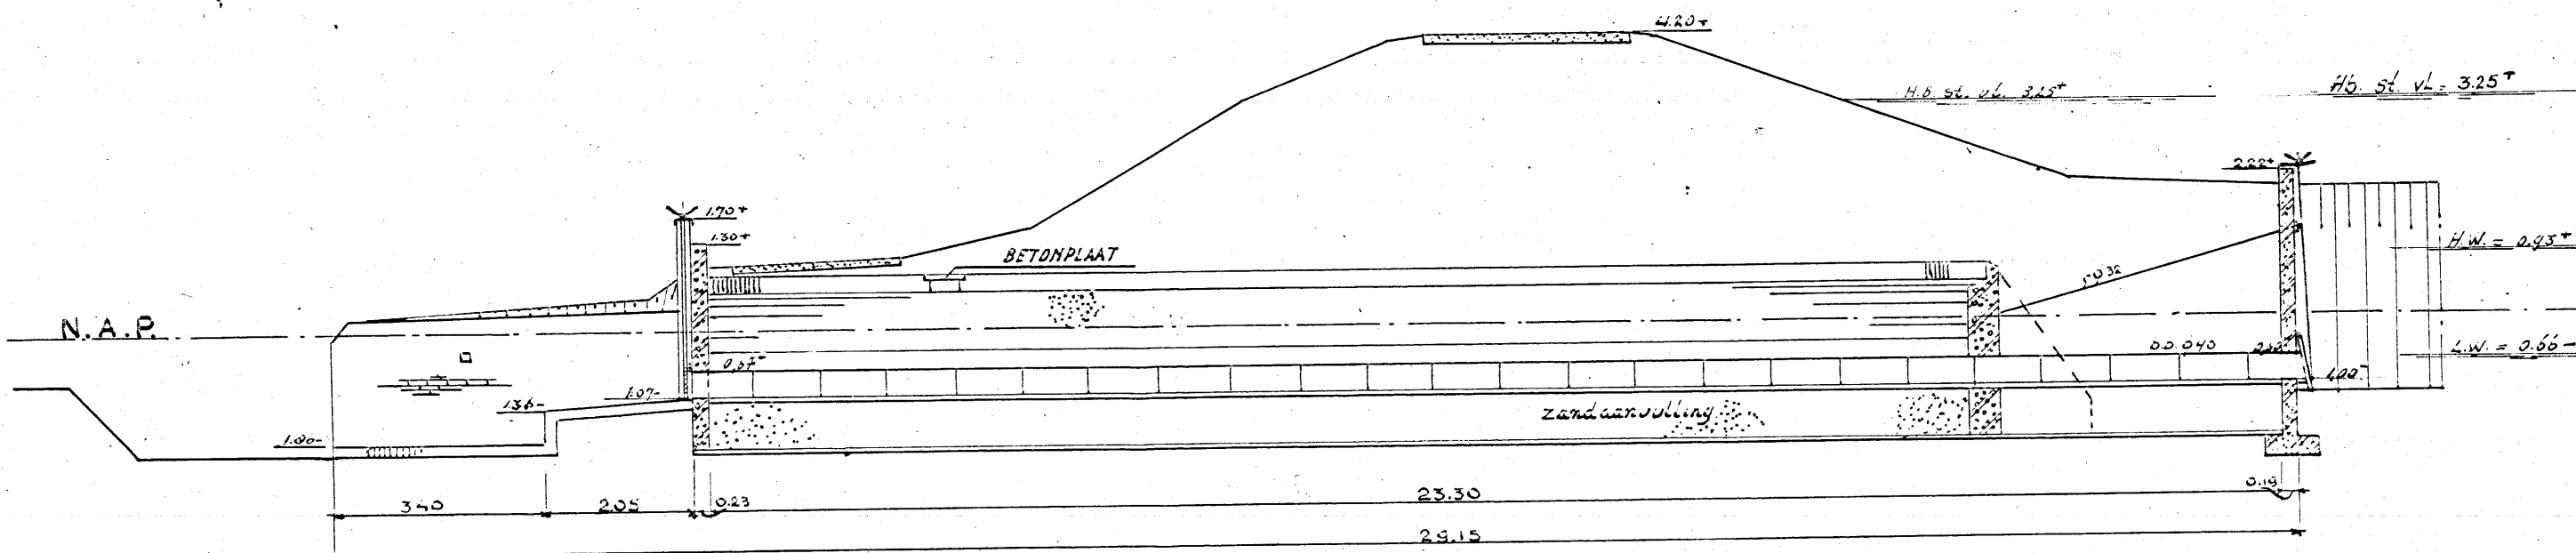


DOORSNEDE A-B

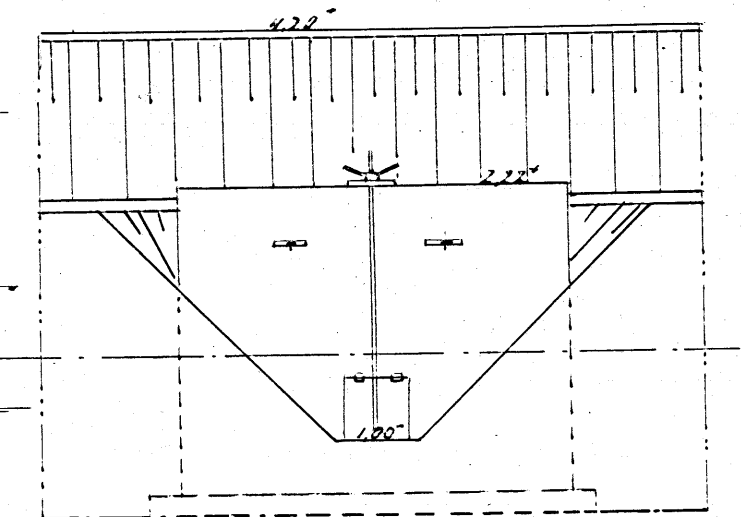

AANZICHT NOORD-OOST ZIJDE

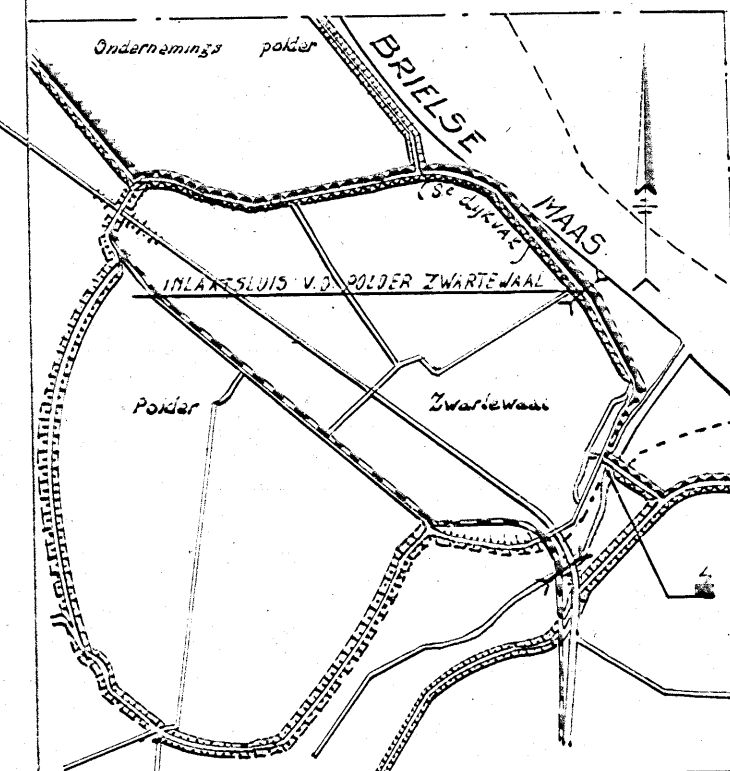

SITUATIE SCHAAL 1:25000

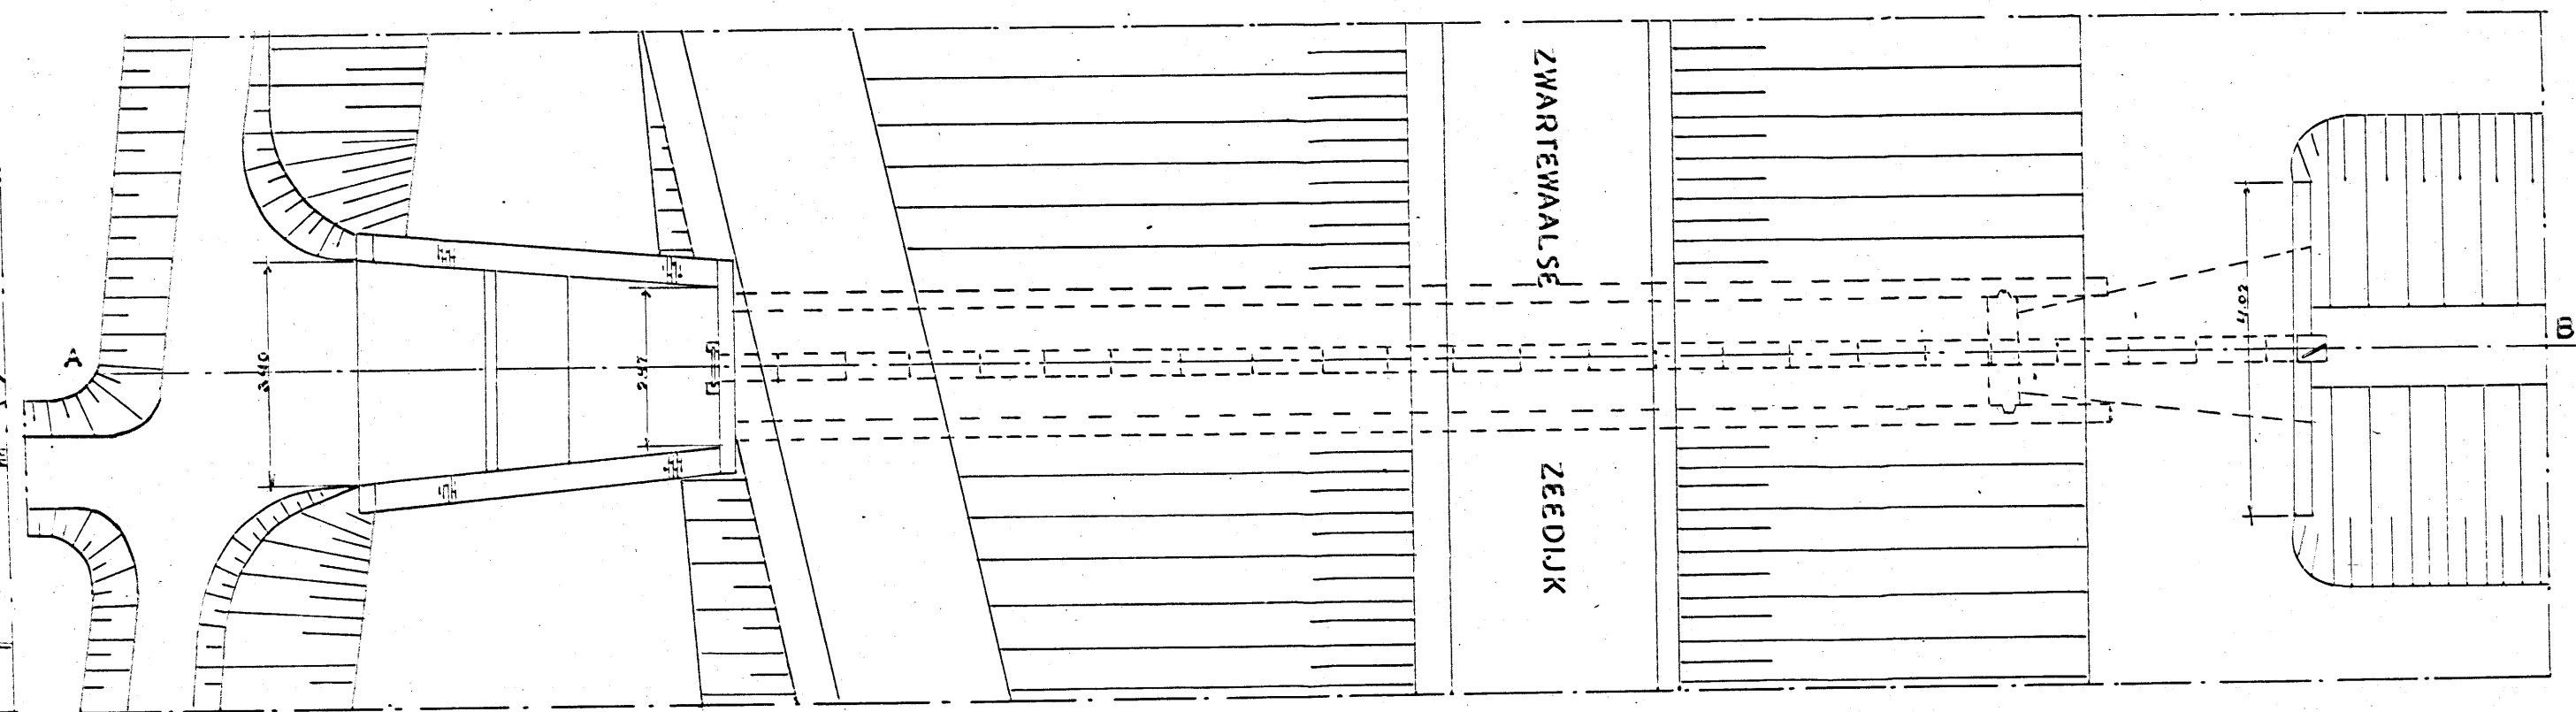

BOVENAANZICHT

- RENVOL
- GEW. BETON
  - HOUT

| EILAND VOORNE EN PUTTEN   |              |
|---------------------------|--------------|
| Hoofdwaterkering          | opgeen       |
| Dijkvak 8                 | door         |
| Kunstwerk nabij H.M.      | door         |
| Gebouwd:                  | Gefex        |
| Hersteld: Juni '46        | door 7/4     |
| Vervanging keermiddel(en) | door Mei '48 |
|                           |              |
|                           |              |
|                           |              |

SCHAAL 1:100