



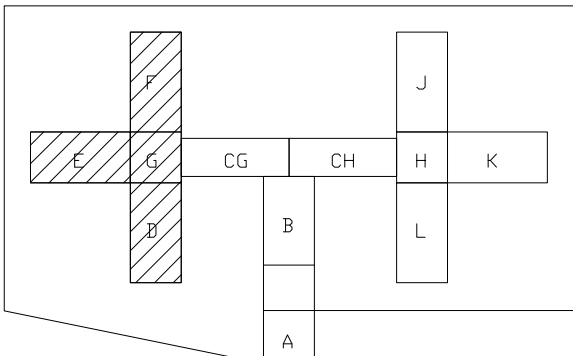

RENVOL

- BLANKE KOPERLEIDING 50 gmm
- VASTE VERBINDING VAN LEIDINGEN
- LEIDING NAAR BENEDEND GAANG
(BOVEN GEKOPPELD AAN STAAL)
- OPVANG SPITS
- LEIDING, VAN BOVEN KOMEND EN DOORGAANG
- CADWELD-AANSPLAAT

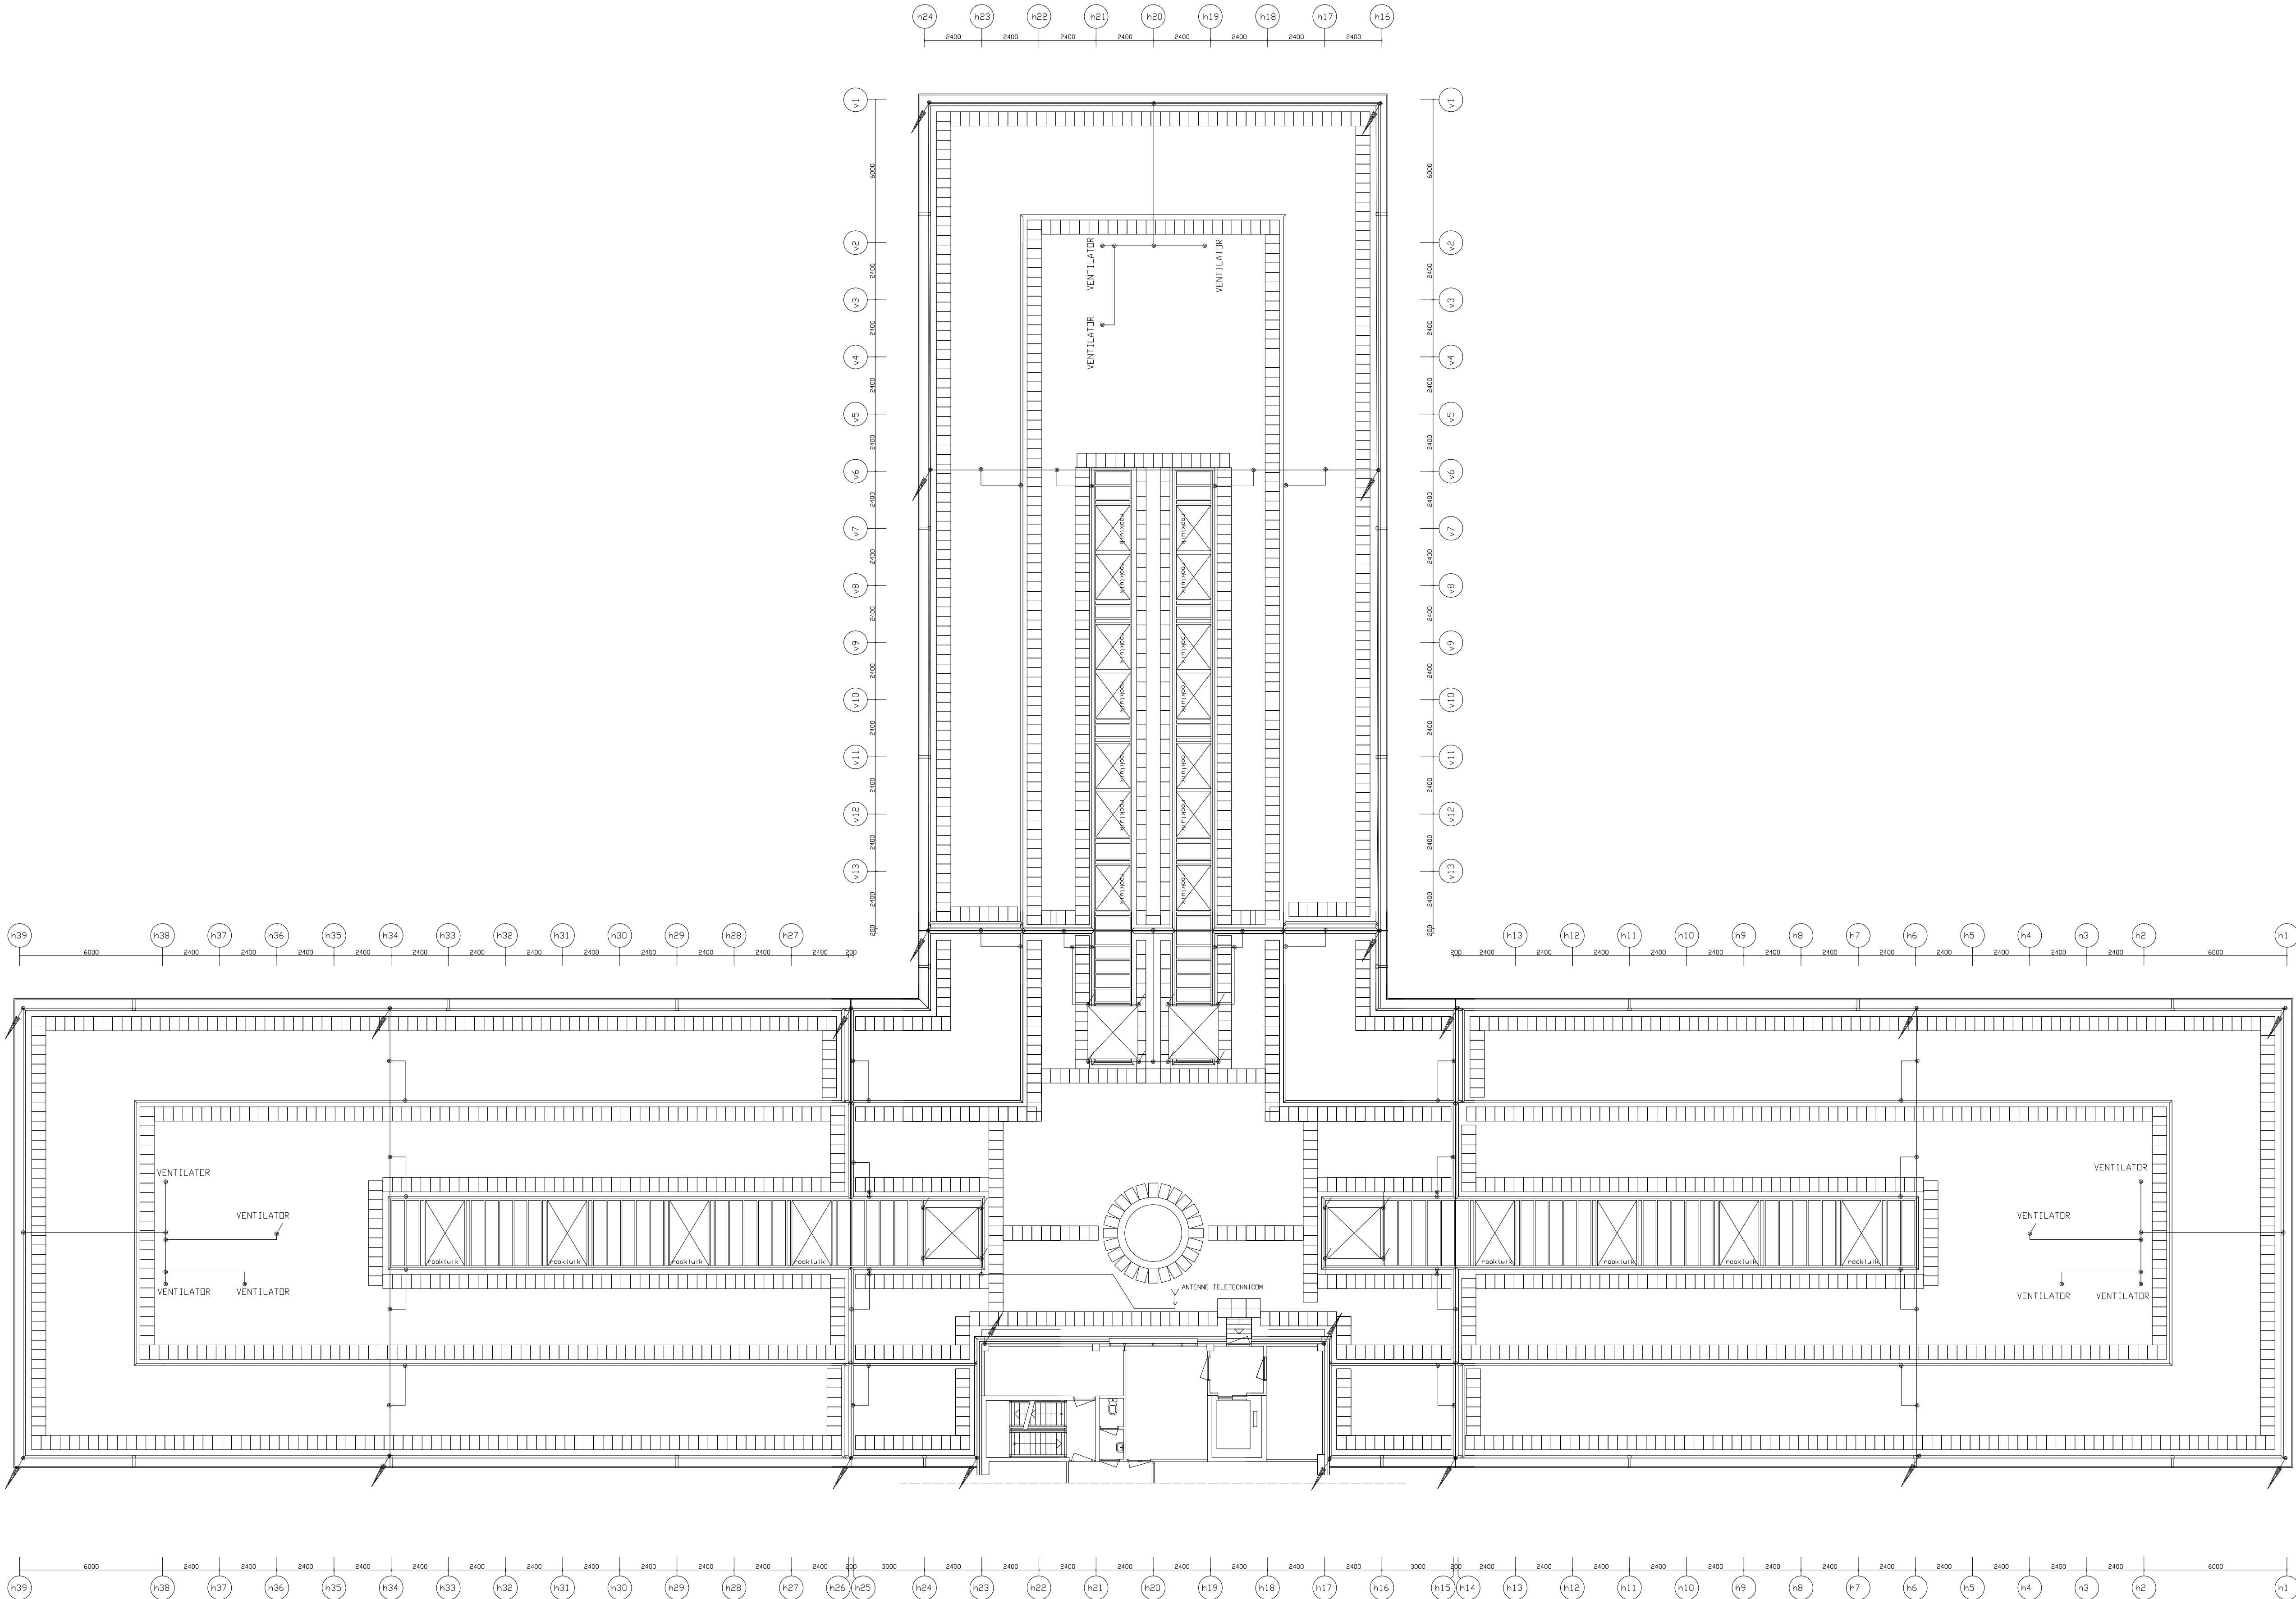

Bunsenstrat 125
Postbus 125
3300 AC DORDRECHT
TEL. 078-6520520
FAX. 078-6520487

tekenaar	BNV
schaal	1:100
get. dtd	31-01-2005
werk. nr.	763391
volg. nr.	
tek. fase	Revisie


vergunning
Bouwkundig
Rotterdam

EGMarchitecten
architectuur en bouwvoorbereiding

Revisie i.v.m. 2 op 1 cel

i	
e	
a	
c	
b	
e	

RIJKSGEBOUWDIENST
DIRECTIE PROJECTMANAGEMENT
s GRAVENHAGE

P. I. DORDRECHT

E-INSTALLATIES

format A0
schaal 1:100
adv. nr. 5.2288.100.02
adv. nr. 5.2288.100.02
adv. nr. 5.2288.100.02

code bbl bsp bldwv
E DEFG DAK 134 R