



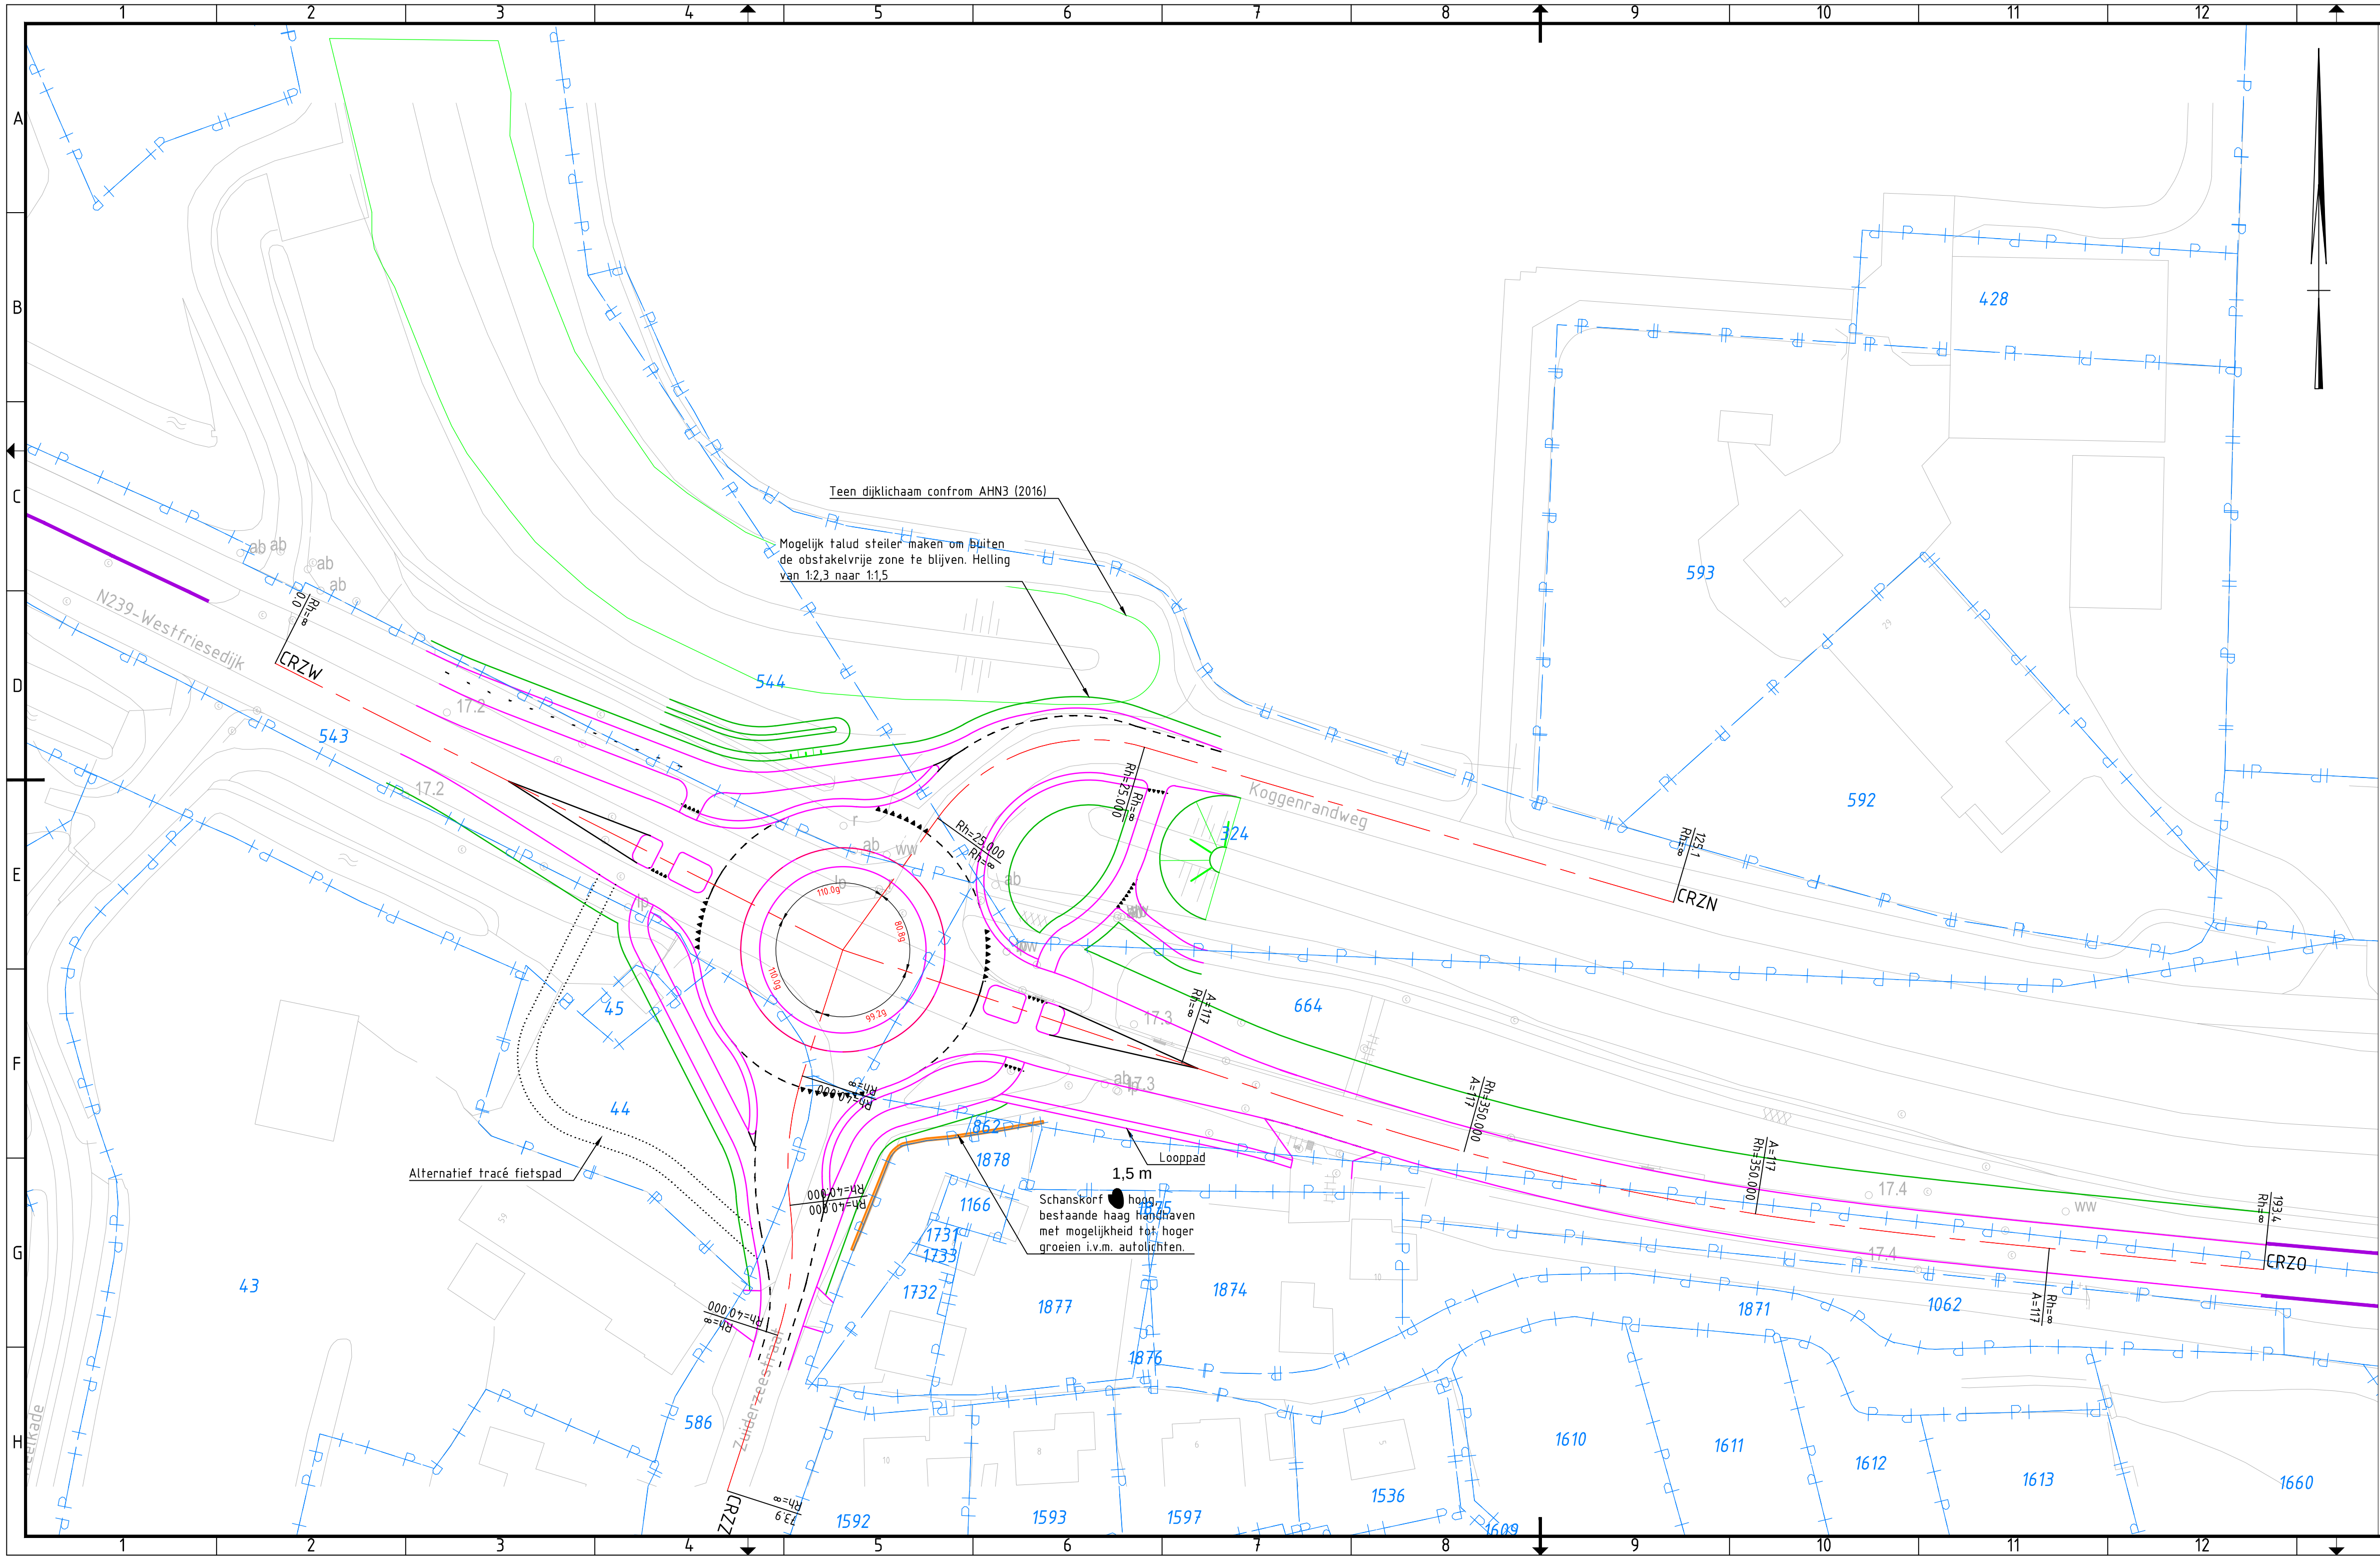

Verklaring

- Bestaande situatie
- Bestaande kadastrale grens
- Bestaande geleiderail
- Bestaande boom
- As rijbaan met annotatie
- Materialaalgrens
- Kantverharding asfalt
- Berm
- Haag
- Geleiderail
- Grasbetonsteen
- Rammelstrook met scheidingsband
- Watergang
- Asfaltverharding [Z]wart / [R]ood
- Overrijdbare kantstrook
- Gras
- Elementenverharding
- Halfverharding
- Schanskorf

Maatvoering in meters. Materialen in millimeters
Hoogtemaatvoering in meters t.o.v. NAP

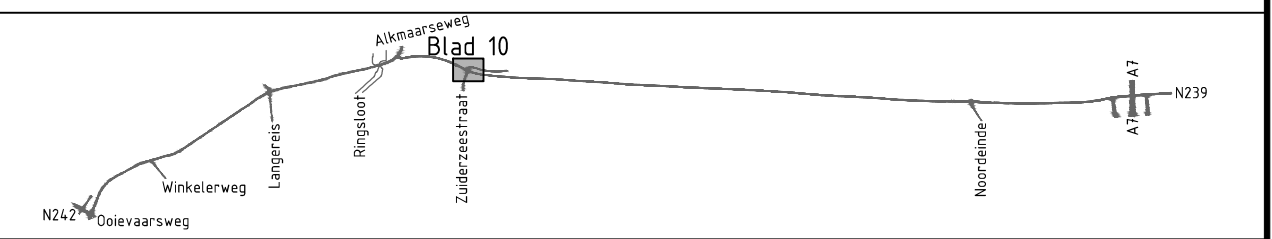

Voor Overzicht! zie Blad: N239-857744-31-08-01
Behorend bij:

Voorontwerp

versienr: 3.0
versiedatum: 11-01-2019

N239
Reconstructie N239
Tussen Oievaarsweg en aansluiting A7
Km. 17.200 - 17.450
Gemeente: Hollands Kroon
Situatietekening PMI Ronde N239-Zuiderzeestraat


Provincie Noord-Holland

gekeken	S.L. de Winter	d.d. 11-01-2019	schaal 1:500
gecontroleerd	D. Visser	d.d. 11-01-2019	
gezien	R.J. van Helden	d.d. 11-01-2019	
www.anteagroup.nl			in 10 bladen, blad nr. 10
anteagroup			A2.1

N239-857744-31-11-10.2

