


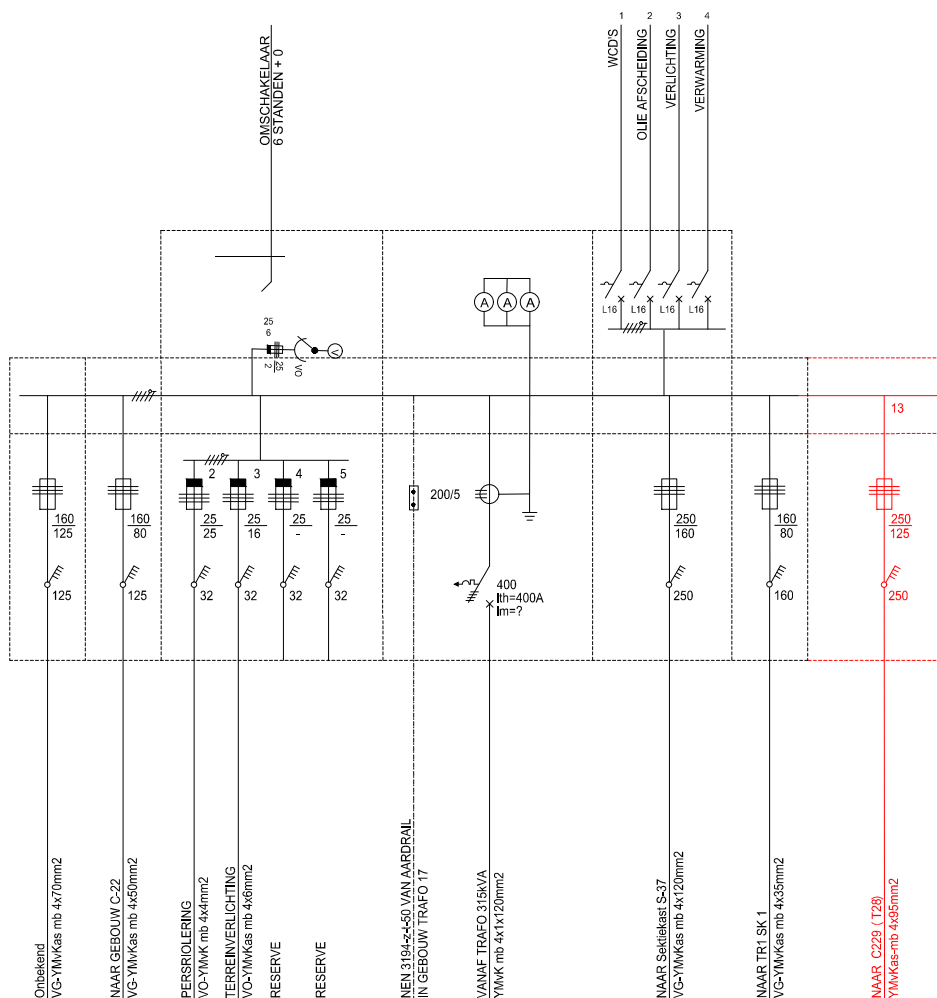

VERDEELINRICHTING HK