


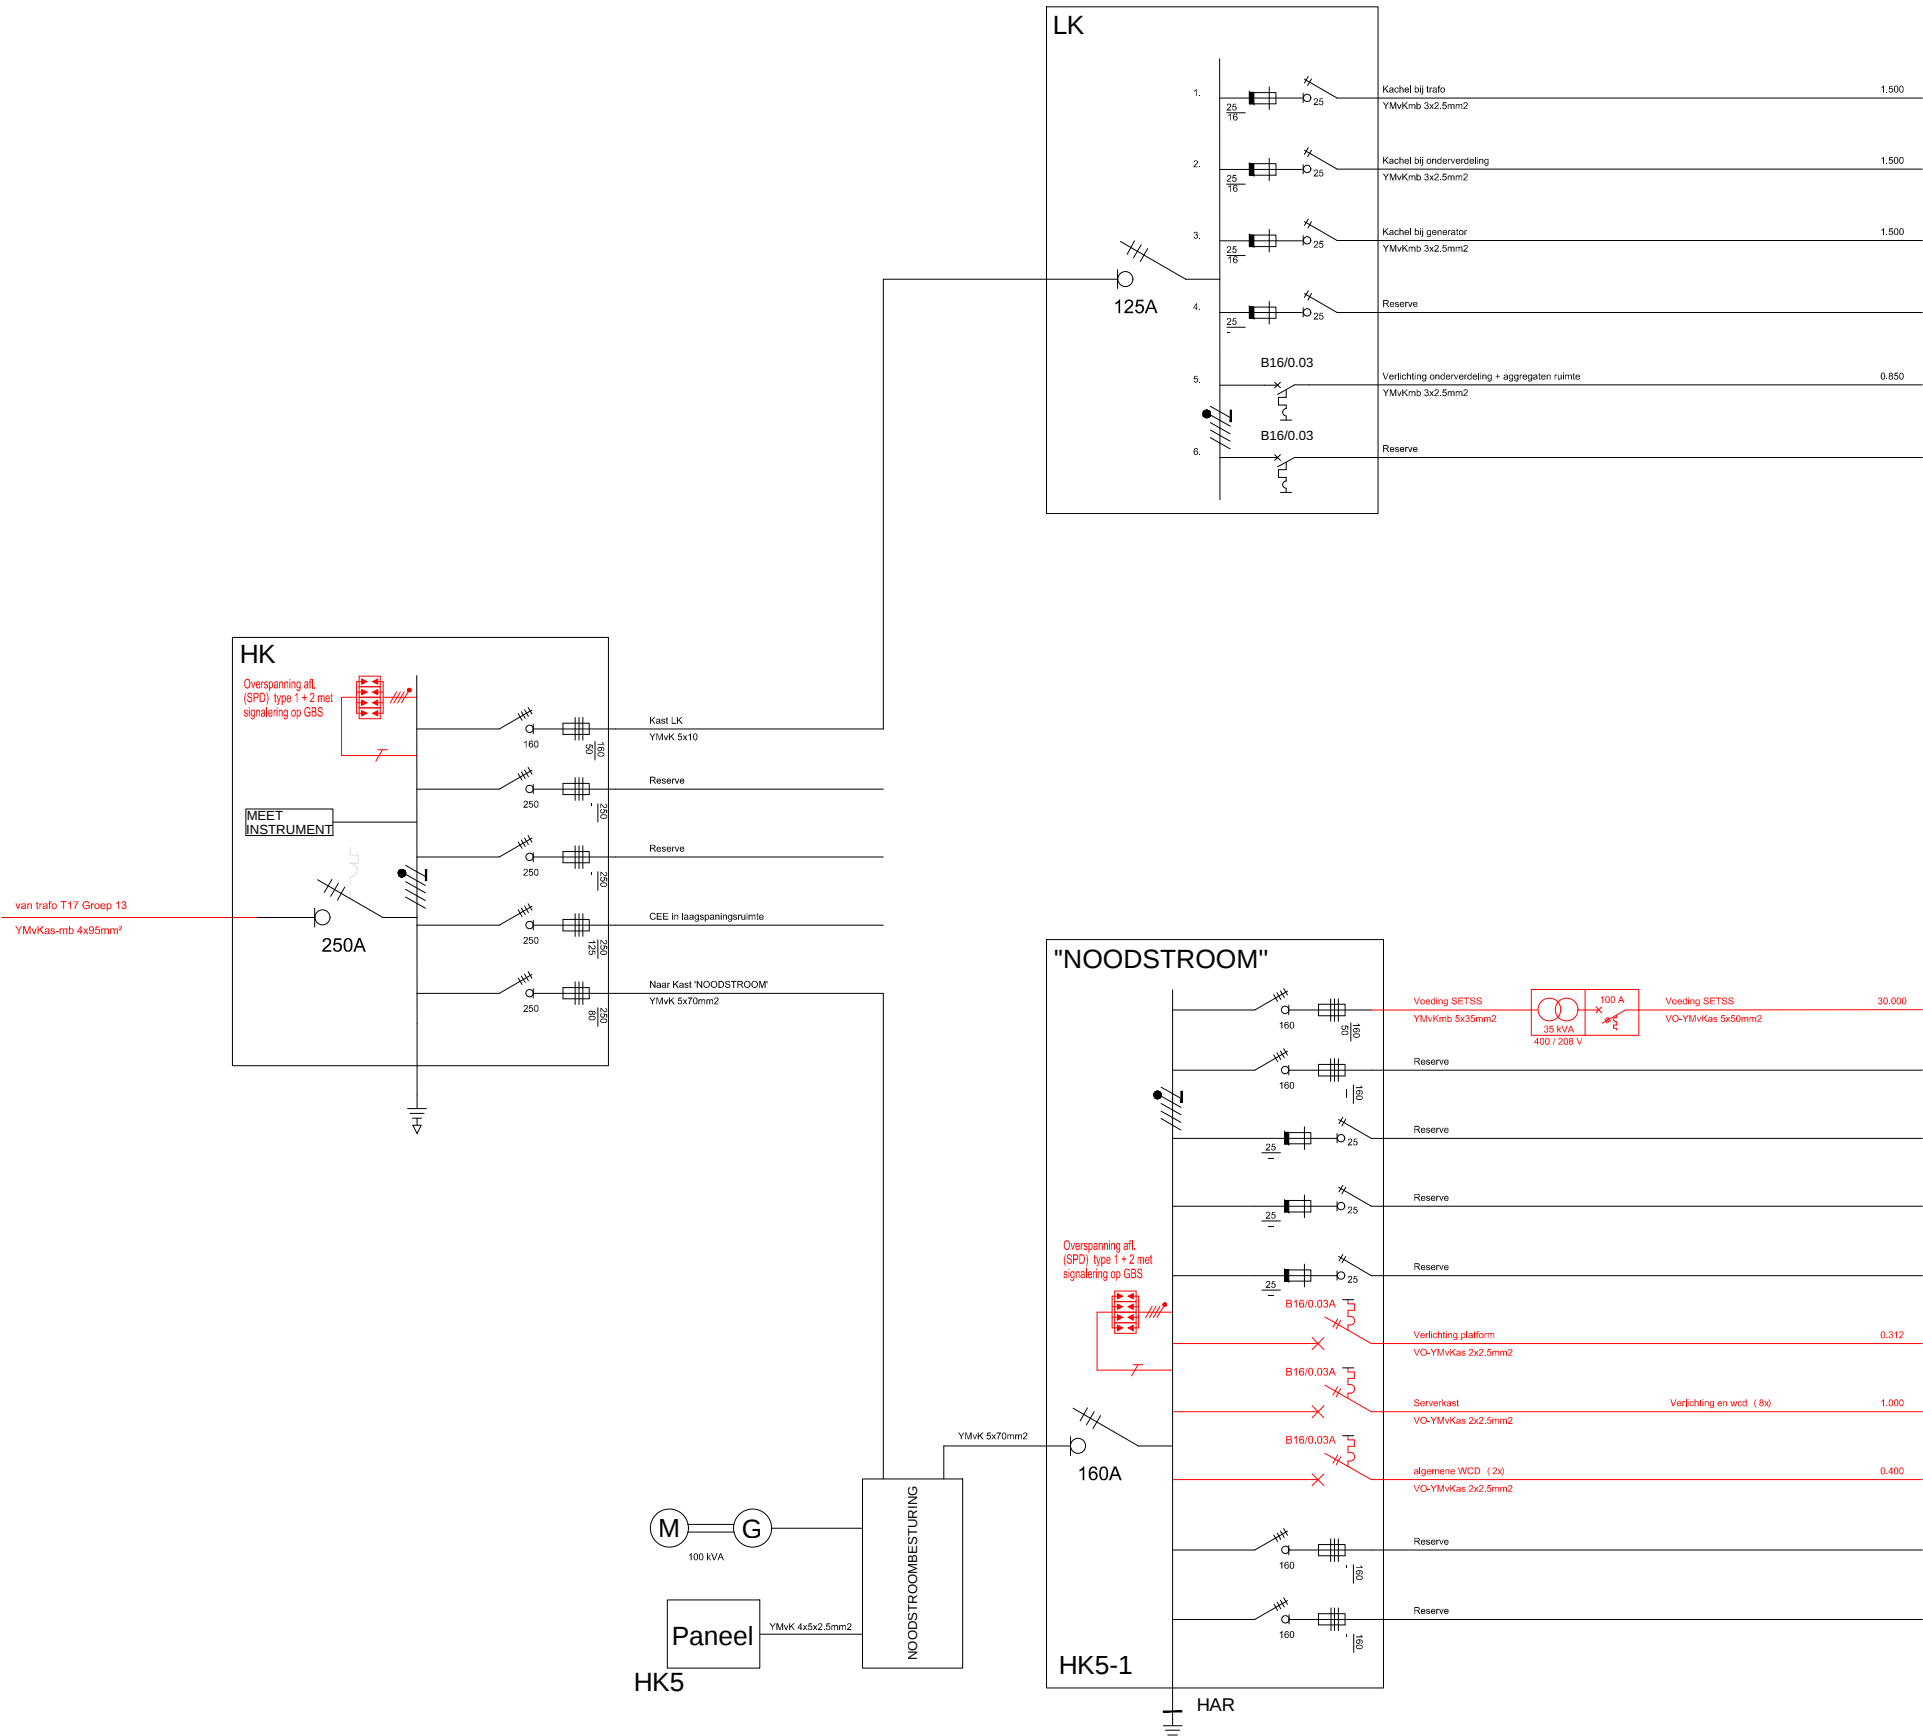

Aanleg opstelplatforms SETSS en GDT op
Vliegbasis Leeuwarden

Onderwerp: Verdeelinrichting HK / LK / HK5-1 C229

Rijksvastgoedbedrijf
Directie - Vastgoedbeheer
www.rijksvastgoedbedrijf.nl
088 115 80 00

Projectnr.: 405-20974

Get.: A.A.E.

Gec.: W. de Bruin

Formaat:A3

Schaal: n.v.t.

Datum:26-04-2021

Blad:
E2