


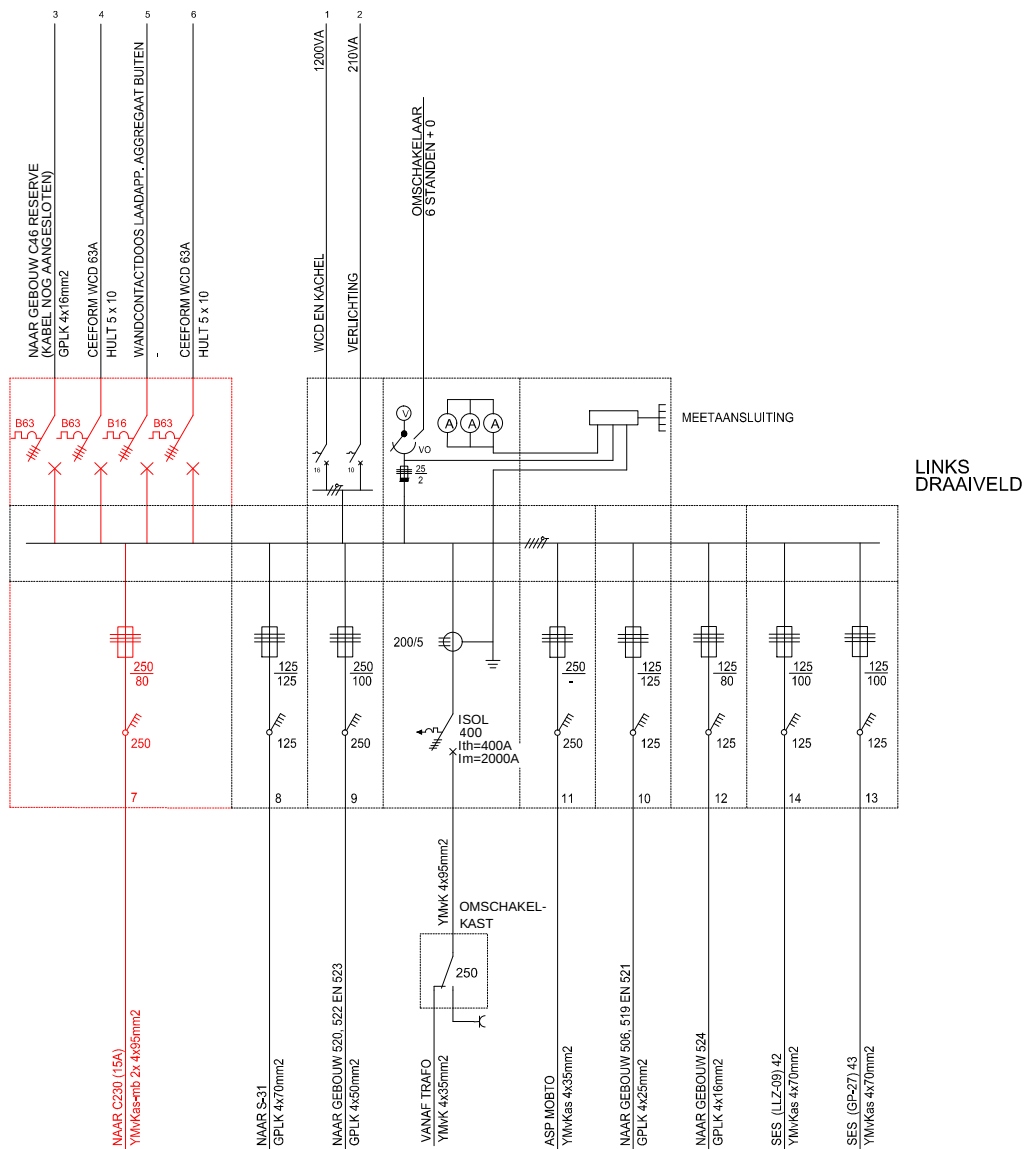

VERDEELINRICHTING LS