


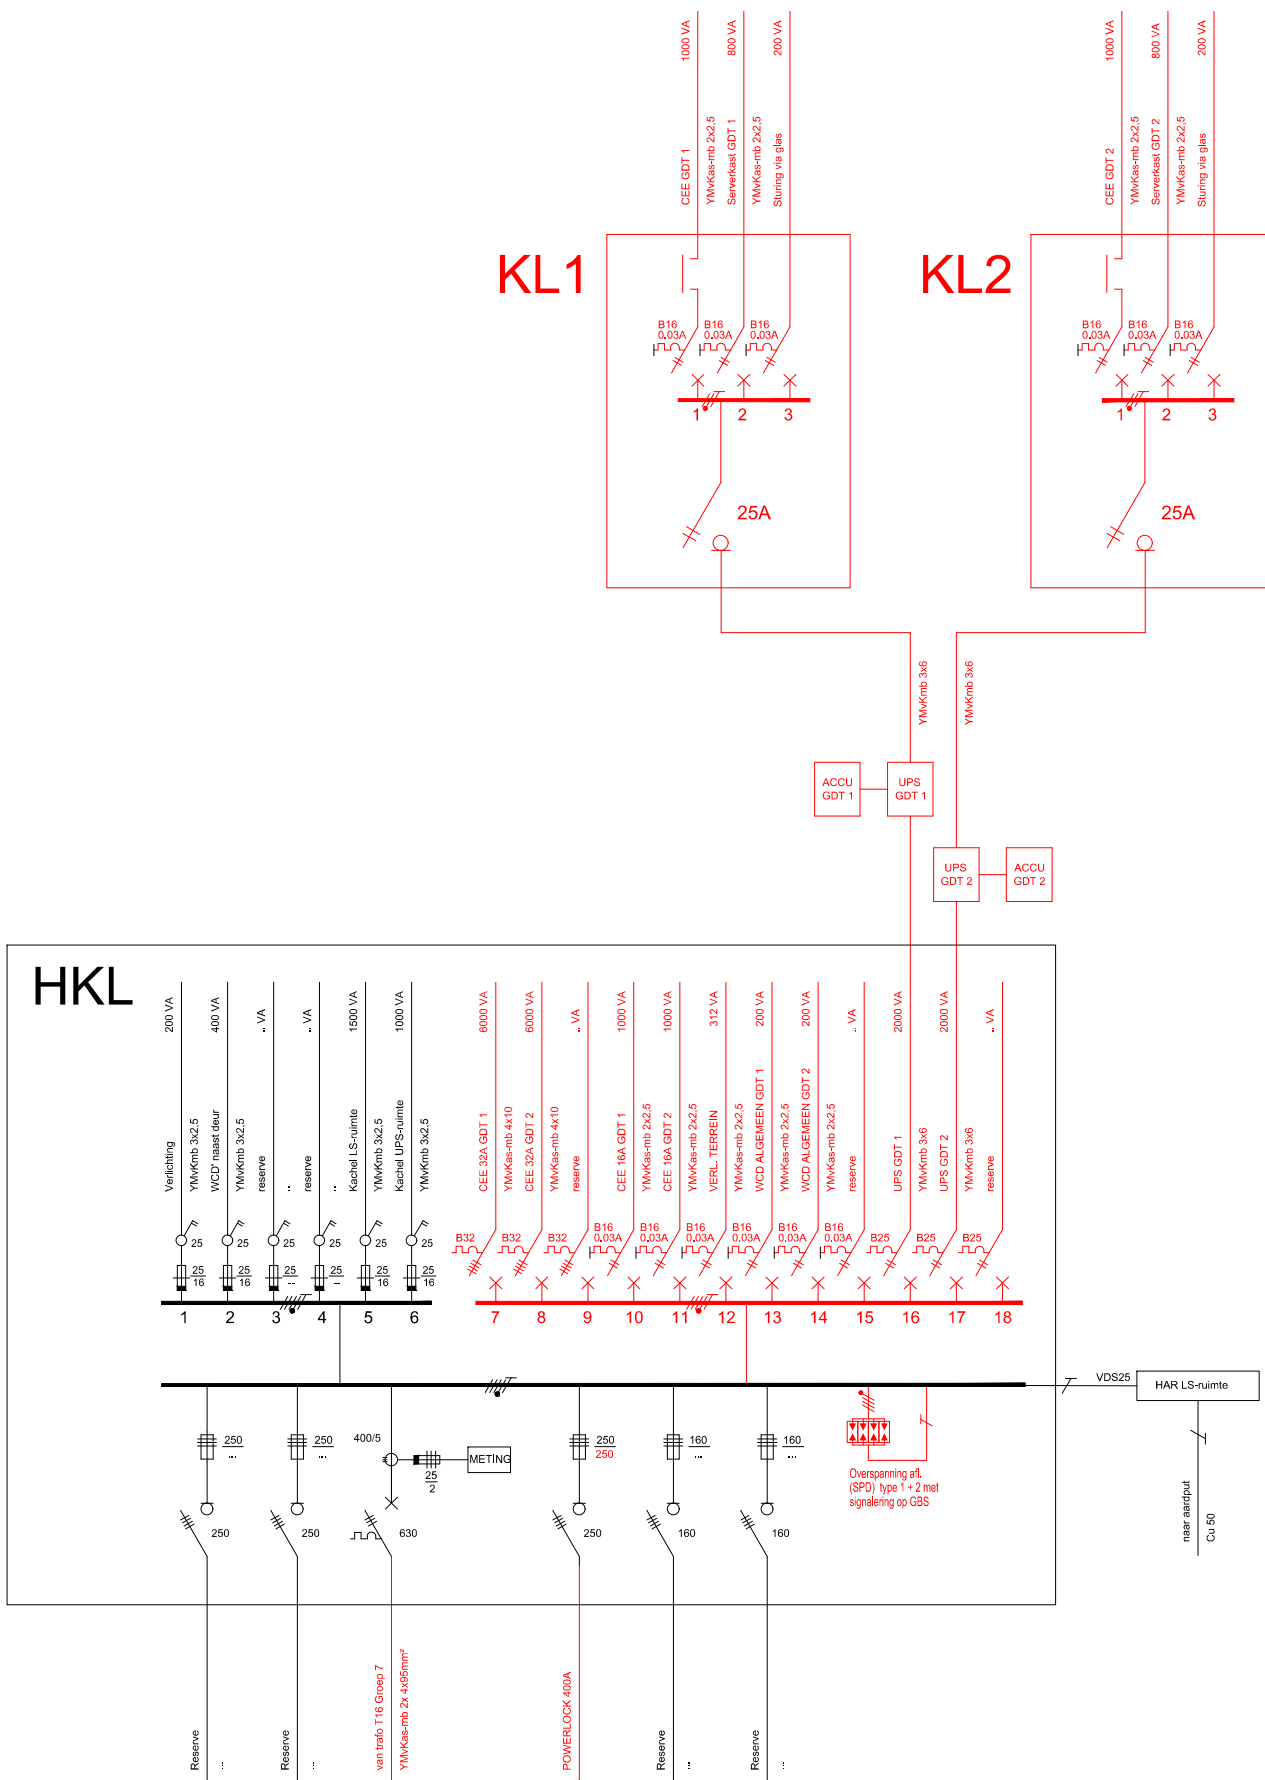

Aanleg opstelplatforms SETSS en GDT op
Vliegbasis Leeuwarden
Onderwerp: Verdeelinrichting HKL gebouw C230

Rijksvastgoedbedrijf
Directie - Vastgoedbeheer
www.rijksvastgoedbedrijf.nl
088 115 80 00

Projectnr.: 405-20974	Formaat: A4	Blad: E6
Get.: A.A.E.	Schaal: n.v.t.	
Geç.: W. de Bruin	Datum: 26-04-2021	