


Nr.	Van	Naar	Kabeltype	Opmerkingen
1	automaat	mast	EO-YMeKas 12 x 1,5 mm²	201.1 - 201.2 - 202.1
2	automaat	mast	EO-YMeKas 8 x 1,5 mm²	202.2 - 202.3
3	automaat	mast	EO-YMeKas 8 x 1,5 mm²	208.1 - 208.2
4	automaat	mast	EO-YMeKas 12 x 1,5 mm²	208.3 - 208.4 - 208.1
5	automaat	mast	EO-YMeKas 8 x 1,5 mm²	209.2 - 209.3
6	automaat	mast	EO-YMeKas 8 x 1,5 mm²	210.1 - 210.2
7	automaat	mast	EO-YMeKas 8 x 1,5 mm²	210.3 - 212.1
8	automaat	mast	EO-YMeKas 8 x 1,5 mm²	212.2 - 212.3
9	automaat	mast	EO-YMeKas 4 x 1,5 mm²	Greene golf SAS 01
10	automaat	mast	Norm02 1x4x0,5mm	Greene golf SAS 01
11	Voedingskast	VR952	ZIG-YMeKas 2x10	Voeding
12	VR952	VR951	HDPE	
13	automaat	detectie	UXL 4 x 1,5 mm²	d201.1 - d202.1a
14	automaat	detectie	UXL 4 x 1,5 mm²	d201.2 - d202.2a
15	automaat	detectie	UXL 4 x 1,5 mm²	d201.3 - d202.3a
16	automaat	detectie	UXL 4 x 1,5 mm²	d201.4 - d202.4a
17	automaat	detectie	UXL 4 x 1,5 mm²	d201.5 - d202.5a
18	automaat	detectie	UXL 2 x 1,5 mm²	d202.1b
19	automaat	detectie	UXL 2 x 1,5 mm²	d202.2b
20	automaat	detectie	UXL 2 x 1,5 mm²	d202.3b
21	automaat	detectie	UXL 2 x 1,5 mm²	d202.4b
22	automaat	detectie	UXL 2 x 1,5 mm²	d202.5a
23	automaat	detectie	UXL 4 x 1,5 mm²	d202.6a - d202.6b
24	automaat	detectie	UXL 4 x 1,5 mm²	d68.1 - d68.2
25	automaat	detectie	UXL 4 x 1,5 mm²	d208.1a - d208.1b
26	automaat	detectie	UXL 2 x 1,5 mm²	d208.1c
27	automaat	detectie	UXL 4 x 1,5 mm²	d208.2a - d208.2b
28	automaat	detectie	UXL 2 x 1,5 mm²	d208.3c
29	automaat	detectie	UXL 4 x 1,5 mm²	d208.3a - d208.3b
30	automaat	detectie	UXL 2 x 1,5 mm²	d208.3c
31	automaat	detectie	UXL 4 x 1,5 mm²	d208.4a - d208.4b
32	automaat	detectie	UXL 2 x 1,5 mm²	d208.4c
33	automaat	detectie	UXL 4 x 1,5 mm²	d208.5a - d208.5b
34	automaat	detectie	UXL 2 x 1,5 mm²	d208.5c
35	automaat	detectie	UXL 4 x 1,5 mm²	d208.6a - d208.6b
36	automaat	detectie	UXL 2 x 1,5 mm²	d208.6c
37	automaat	detectie	UXL 4 x 1,5 mm²	d209.1a - d209.1b
38	automaat	detectie	UXL 4 x 1,5 mm²	d209.2a - d209.2b
39	automaat	detectie	UXL 4 x 1,5 mm²	d209.3a - d209.3b
40	automaat	detectie	UXL 4 x 1,5 mm²	d209.4a - d209.4b
41	automaat	detectie	UXL 4 x 1,5 mm²	d209.5a - d209.5b
42	automaat	detectie	UXL 2 x 1,5 mm²	d209.6
43	automaat	detectie	UXL 4 x 1,5 mm²	d210.1a - d210.1b
44	automaat	detectie	UXL 4 x 1,5 mm²	d210.2a - d210.2b
45	automaat	detectie	UXL 4 x 1,5 mm²	d210.3a - d210.3b
46	automaat	detectie	UXL 4 x 1,5 mm²	d210.4a - d210.4b
47	automaat	detectie	UXL 4 x 1,5 mm²	d210.5 - d212.5
48	automaat	detectie	UXL 4 x 1,5 mm²	d212.1a - d212.1b
49	automaat	detectie	UXL 4 x 1,5 mm²	d212.2a - d212.2b
50	automaat	detectie	UXL 4 x 1,5 mm²	d212.3a - d212.3b
51	automaat	detectie	UXL 4 x 1,5 mm²	d212.4a - d212.4b
52	automaat	detectie	UXL 4 x 1,5 mm²	d212.5a - d212.5b
53	automaat	detectie	UXL 2 x 2,5 mm²	d212.7a
54	automaat	detectie	UXL 2 x 2,5 mm²	d212.7b

Lus	Afmeting LxB (m)	Passief (m)	Lusdraad (Type)	wdg #	weerstand Ω	L μH
d201.1	1 x 3	0,8	XLPE	5	0,9	191
d201.2	20 x 1	1,6	XLPE	2	1,5	218
d201.3	1 x 2	1,1	XLPE	5	0,8	146
d201.4	1 x 2	1,1	XLPE	5	0,7	144
d201.5	1 x 2	1,1	XLPE	5	0,8	146
d202.1a	1 x 2,6	4,5	XLPE	5	0,9	180
d202.1b	1 x 2,5	0,8	XLPE	5	0,8	175
d202.2a	20 x 1	5,3	XLPE	2	1,6	222
d202.2b	20 x 1	1,2	XLPE	2	1,6	210
d202.3a	1 x 2	4,9	XLPE	5	0,9	151
d202.3b	1 x 2	1	XLPE	5	0,7	149
d202.4a	1 x 2	4,9	XLPE	5	0,9	148
d202.4b	1 x 2	1	XLPE	5	0,7	146
d202.5a	1 x 2	4,9	XLPE	5	0,8	149
d202.5b	1 x 2	1	XLPE	5	0,7	148
d202.6a	1 x 2	4,3	XLPE	5	0,8	145
d202.6b	1 x 2	0,9	XLPE	5	0,7	143
d208.1a	1 x 2,6	1	XLPE	5	0,8	180
d208.1b	1 x 2,3	4,6	XLPE	5	0,8	165
d208.1c	1 x 2,7	7,7	XLPE	5	1	200
d208.2a	20 x 1	1,8	XLPE	2	1,5	216
d208.2b	20 x 1	5,1	XLPE	2	1,6	221
d208.2c	20 x 1	8,5	XLPE	2	1,7	224
d208.3a	1 x 2	1,6	XLPE	5	0,8	144
d208.3b	1 x 2	4,8	XLPE	5	0,9	150
d208.3c	1 x 2	0,6	XLPE	5	0,9	152
d208.4a	1 x 2	1,4	XLPE	5	0,8	143
d208.4b	1 x 2	4,8	XLPE	5	0,9	177
d208.4c	1 x 2	8,5	XLPE	5	0,9	153
d208.5a	1 x 2	1,4	XLPE	5	0,9	153
d208.5b	1 x 2	4,8	XLPE	5	0,8	150
d208.5c	1 x 2	8,4	XLPE	5	1	154
d208.6a	1 x 2	1,4	XLPE	5	0,8	159
d208.6b	1 x 2	4,7	XLPE	5	0,9	151
d208.6c	1 x 2	3,5	XLPE	5	0,8	180
d209.1a	1 x 2,5	4,15	XLPE	5	0,7	168
d209.1b	1 x 3,15	0,3	XLPE	2	0,7	169
d209.2a	20 x 1	5,1	XLPE	2	1,4	220
d209.2b	20 x 1	1,5	XLPE	5	1,4	215
d209.3a	1 x 2	4	XLPE	5	0,6	162
d209.3b	1 x 2	0,5	XLPE	5	0,6	158
d209.4a	1 x 2	4,3	XLPE	5	0,6	162
d209.4b	1 x 2	0,8	XLPE	5	0,6	159
d209.5a	1 x 2	4,3	XLPE	5	0,6	164
d209.5b	1 x 2	0,8	XLPE	5	0,6	157
d209.6	1 x 2	3,5	XLPE	5	0,6	165
d210.1a	1 x 2,3	0,95	XLPE	5	2,8	230
d210.1b	1 x 2,4	5	XLPE	5	2,2	262
d210.2a	20 x 1	1,5	XLPE	2	1,1	192
d210.2b	20 x 1	2,25	XLPE	2	1,1	195
d210.3a	1 x 2	0,95	XLPE	5	2,6	197
d210.3b	1 x 2	4,95	XLPE	5	1,9	215
d210.4a	1 x 2	1	6x	5	2,7	195
d210.4b	1 x 2	4,8	6x	5	2,1	228
d210.5	1 x 2	2,4	6x	5	2,5	256
d212.1a	1 x 2,3	5	XLPE	5	2,1	257
d212.1b	1 x 2,4	0,5	XLPE	5	2,7	230
d212.2a	20 x 1	5,25	XLPE	2	1,2	201
d212.2b	20 x 1	1,5	XLPE	2	1,1	199
d212.3a	1 x 2	4,9	XLPE	5	2,7	204
d212.3b	1 x 2	0,9	XLPE	5	2,1	229
d212.4a	1 x 2	4,5	6x	5	1,8	214
d212.4b	1 x 2	0,5	6x	5	2,6	187
d212.5	1 x 2	5,9	6x	5	3	206
d212.6a	1 x 2	3,7	6x	5	2,9	260
d212.6b	1 x 2	3,7	6x	5	2,9	265
d212.7a	2 x 2,5	1,1	XLPE	4	1	227
d212.7b	2 x 2,5	1,1	XLPE	4	1,1	231
d68.1	1 x 2	1	XLPE	5	0,6	158
d68.2	1 x 2	4	XLPE	5	0,6	161

Gemeente Veghel

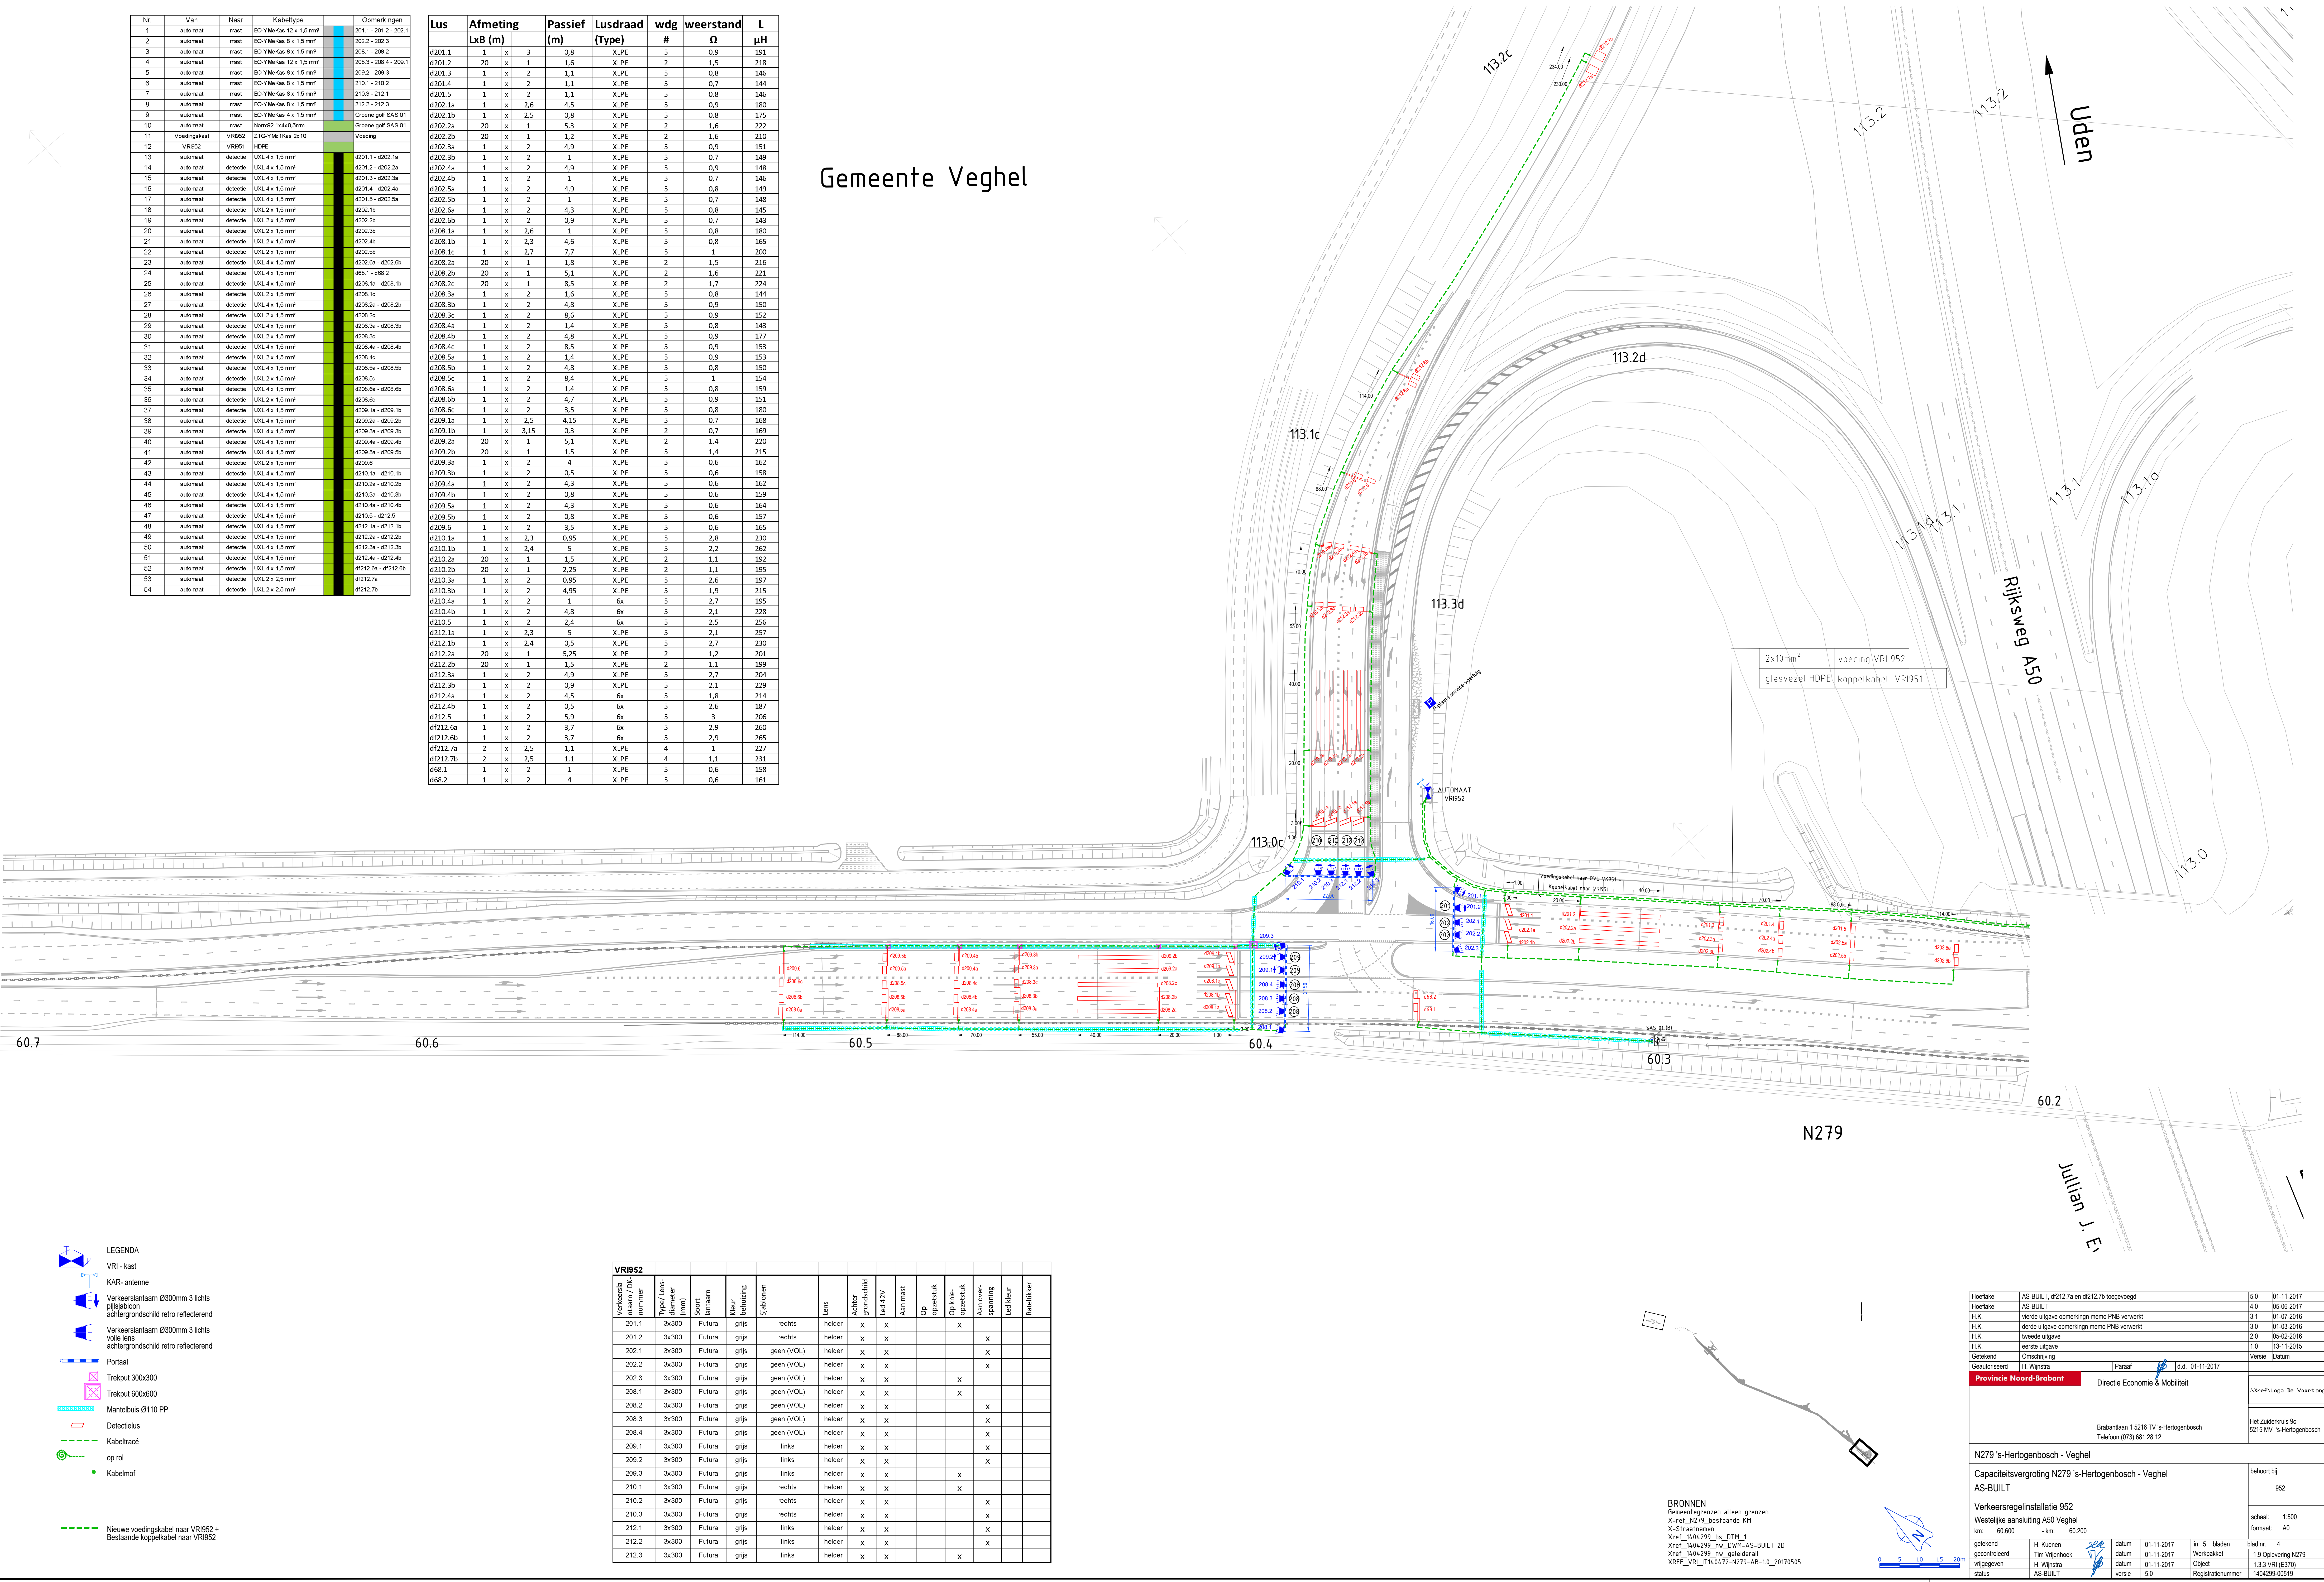

Hoofdafake	AS-BUILT, d212.7a en d212.7b toegevoegd	5.0	01-11-2017
Hoofdafake	AS-BUILT	4.0	05-05-2017
H.K.	vierde uitgave opmerkingen memo PNB verwerkt	3.1	01-07-2016
H.K.	derde uitgave opmerkingen memo PNB verwerkt	3.0	01-03-2016
H.K.	tweede uitgave	2.0	05-02-2016
H.K.	eerste uitgave	1.0	15-11-2015
Getekend	Omschrijving	Versie	Datum
Geautoriseerd	H. Wijngaert	Parasol	1 d.d. 01-11-2017
Provincie Noord-Brabant		Directie Economie & Mobiliteit	
		Vooraf: Logo De Vooraf	
Brabantlaan 1 5216 TV 's-Hertogenbosch Telefoon (073) 681 28 12		Het Zuidenlaan 9c 5215 MV 's-Hertogenbosch	
N279 's-Hertogenbosch - Veghel		behoort bij	
Capaciteitsvergroting N279 's-Hertogenbosch - Veghel		952	
AS-BUILT		schaal: 1:500 formaat: A0	
Verkeersregelsinstallatie 952			
Westelijke aansluiting A50 Veghel			
km: 60.600	km: 60.200		
getekend	H. Kuinen	datum	01-11-2017
gecontroleerd	Tim Vrijenhoek	datum	01-11-2017
vijsgegeven	H. Wijngaert	Object	1.3.3 VRI (E370)
status	AS-BUILT	Registratienummer	1404299-00819

BRONNEN
Gemeentegrenzen alleen grenzen
X-ref: N279_bestaande KH
X-Straatnamen
Xref_1404299_bis_DTH_1
Xref_1404299_nw_DWH-AS-BUILT_2D
Xref_1404299_nw_geleiderail
XREF_VRI_11140472-N279-AB-1.0_20170505