

Legenda

Verlichting

Gravel

Natuurgras

Grass master

Toegang terrein

Gazon

Sportpark Annaweg
Venlo

Legenda

 Verlichting

 Gravel

 Natuurgras

 Aanzienlijke
verandering

 Toegang
terrein

 Gazon

E - kunststof
voetbal

A

B


D


C

F

sportveld


Sportpark Arenborg
Venlo

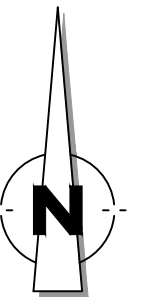

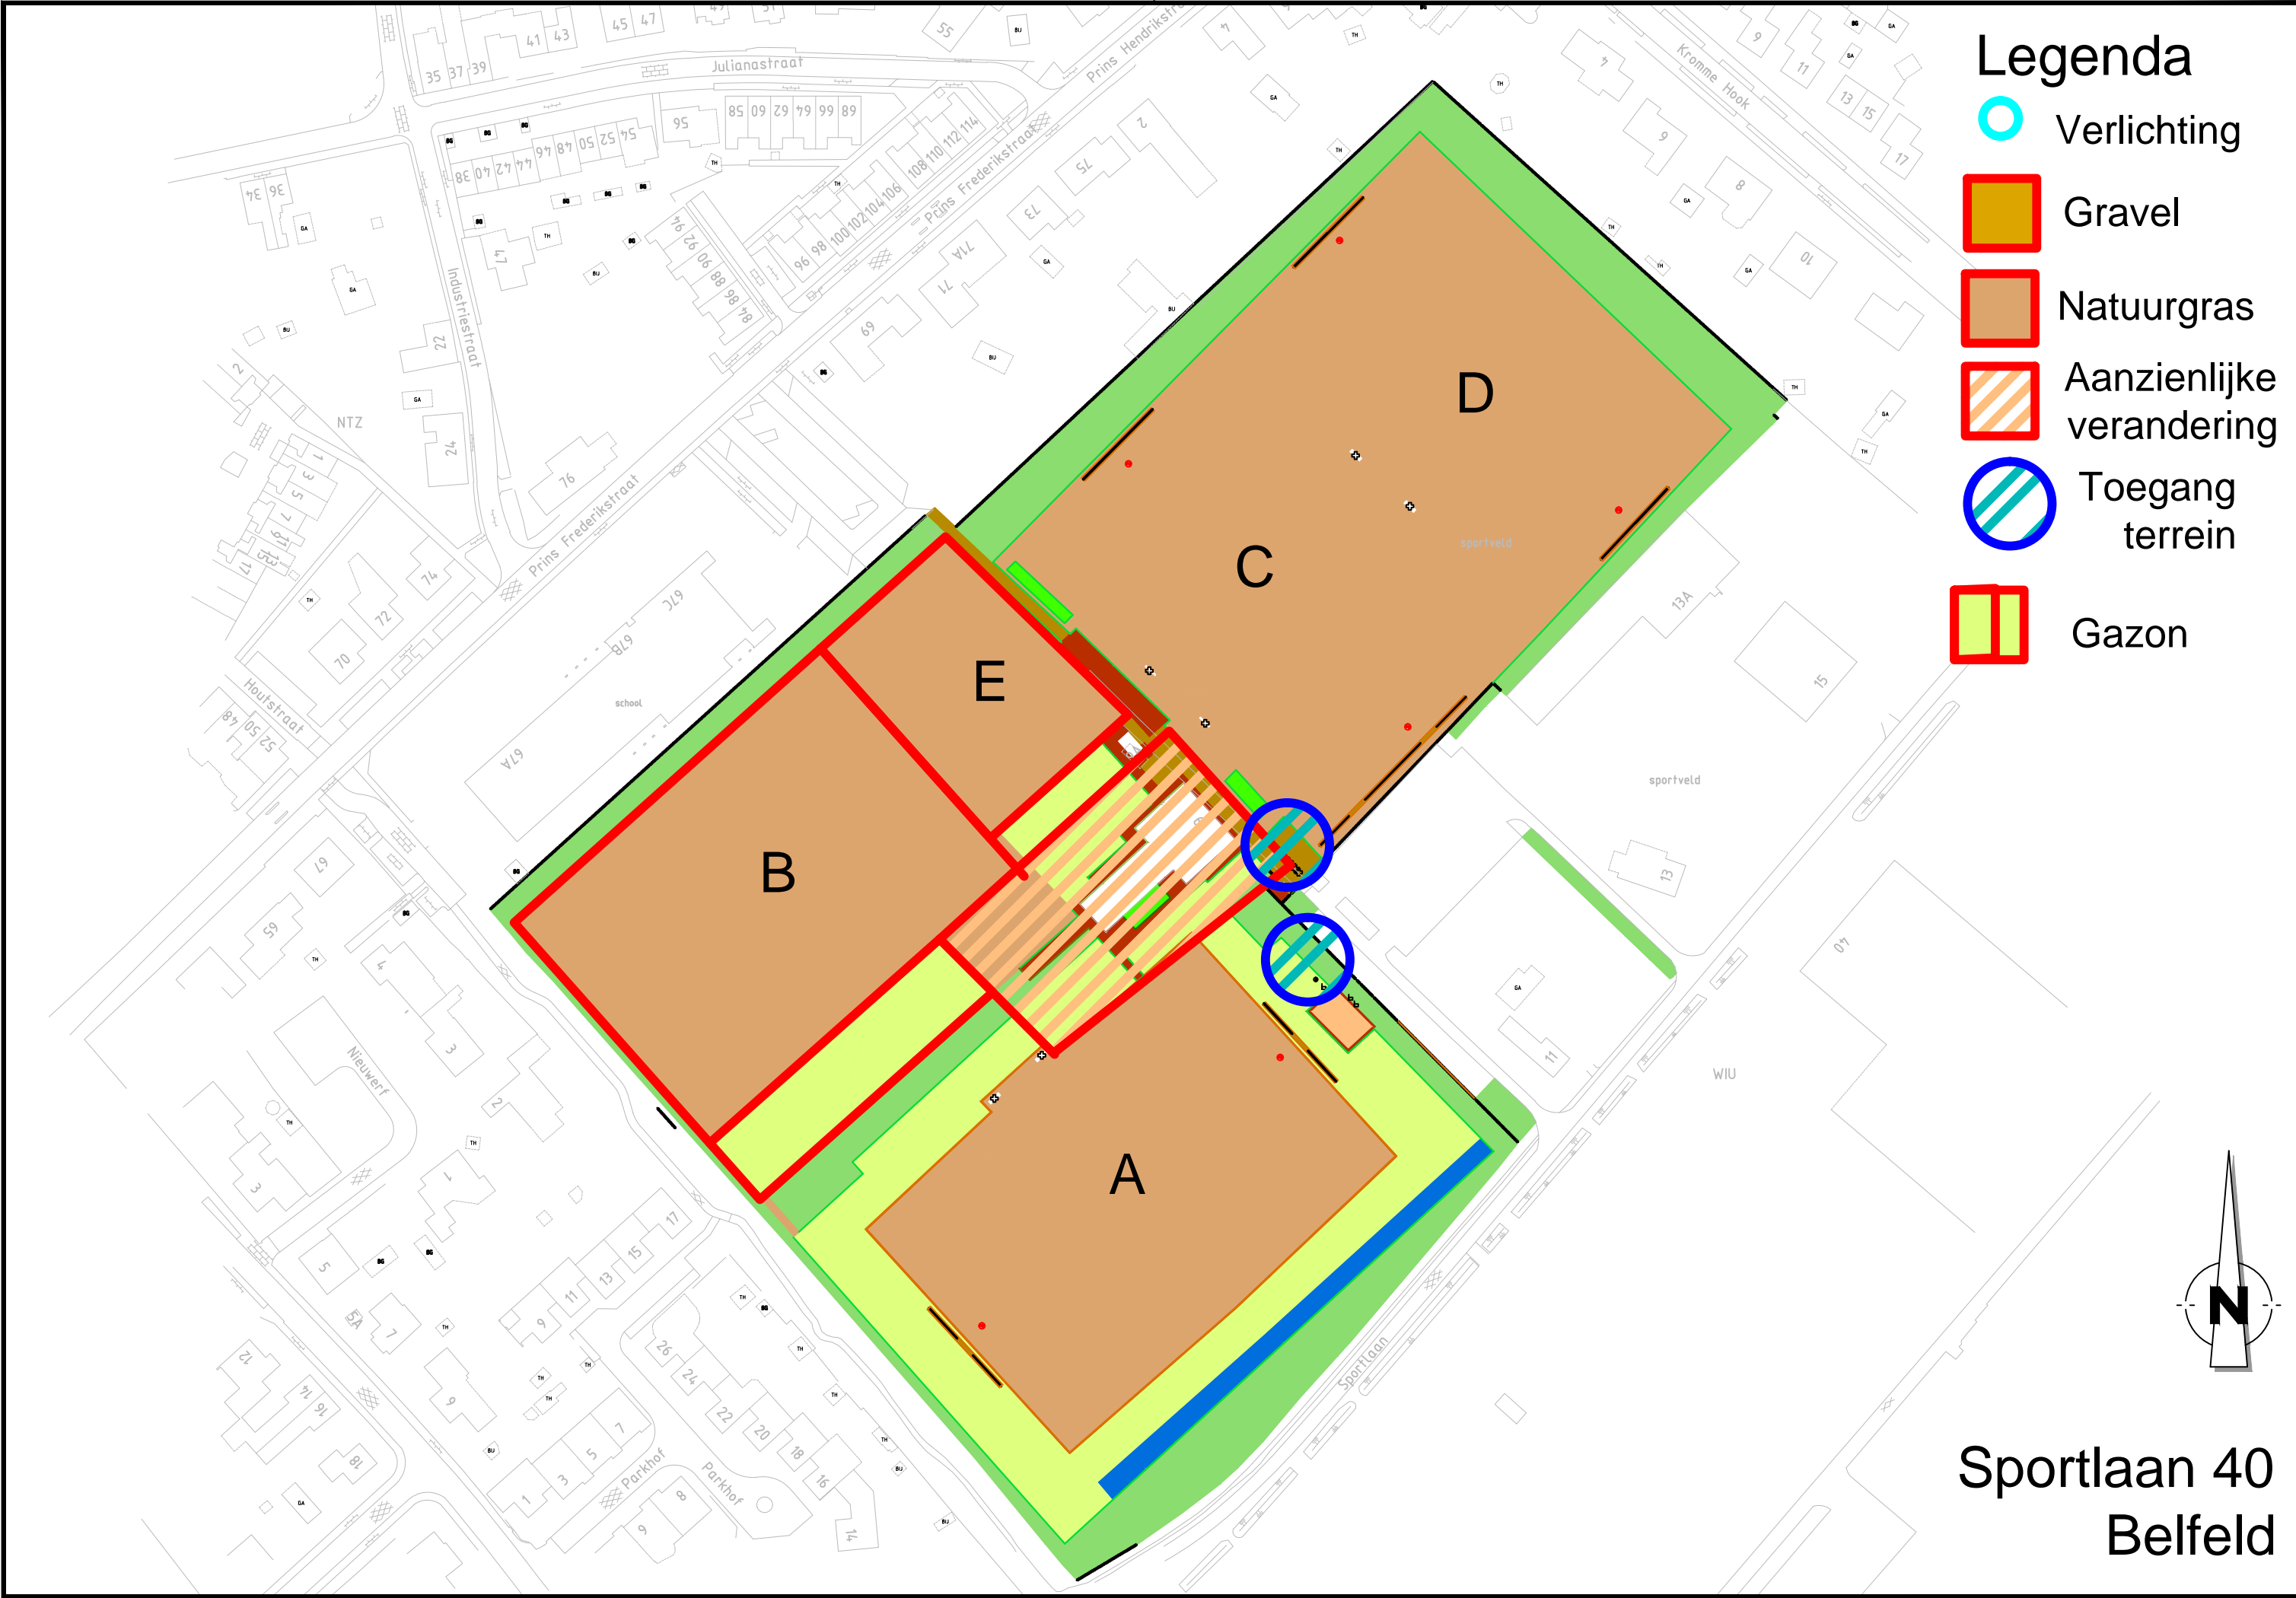


Legenda

- Verlichting
- Gravel
- Natuurgras
- Aanzienlijke verandering
- Toegang terrein
- Gazon

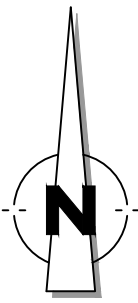


Sportlaan 40
Belfeld

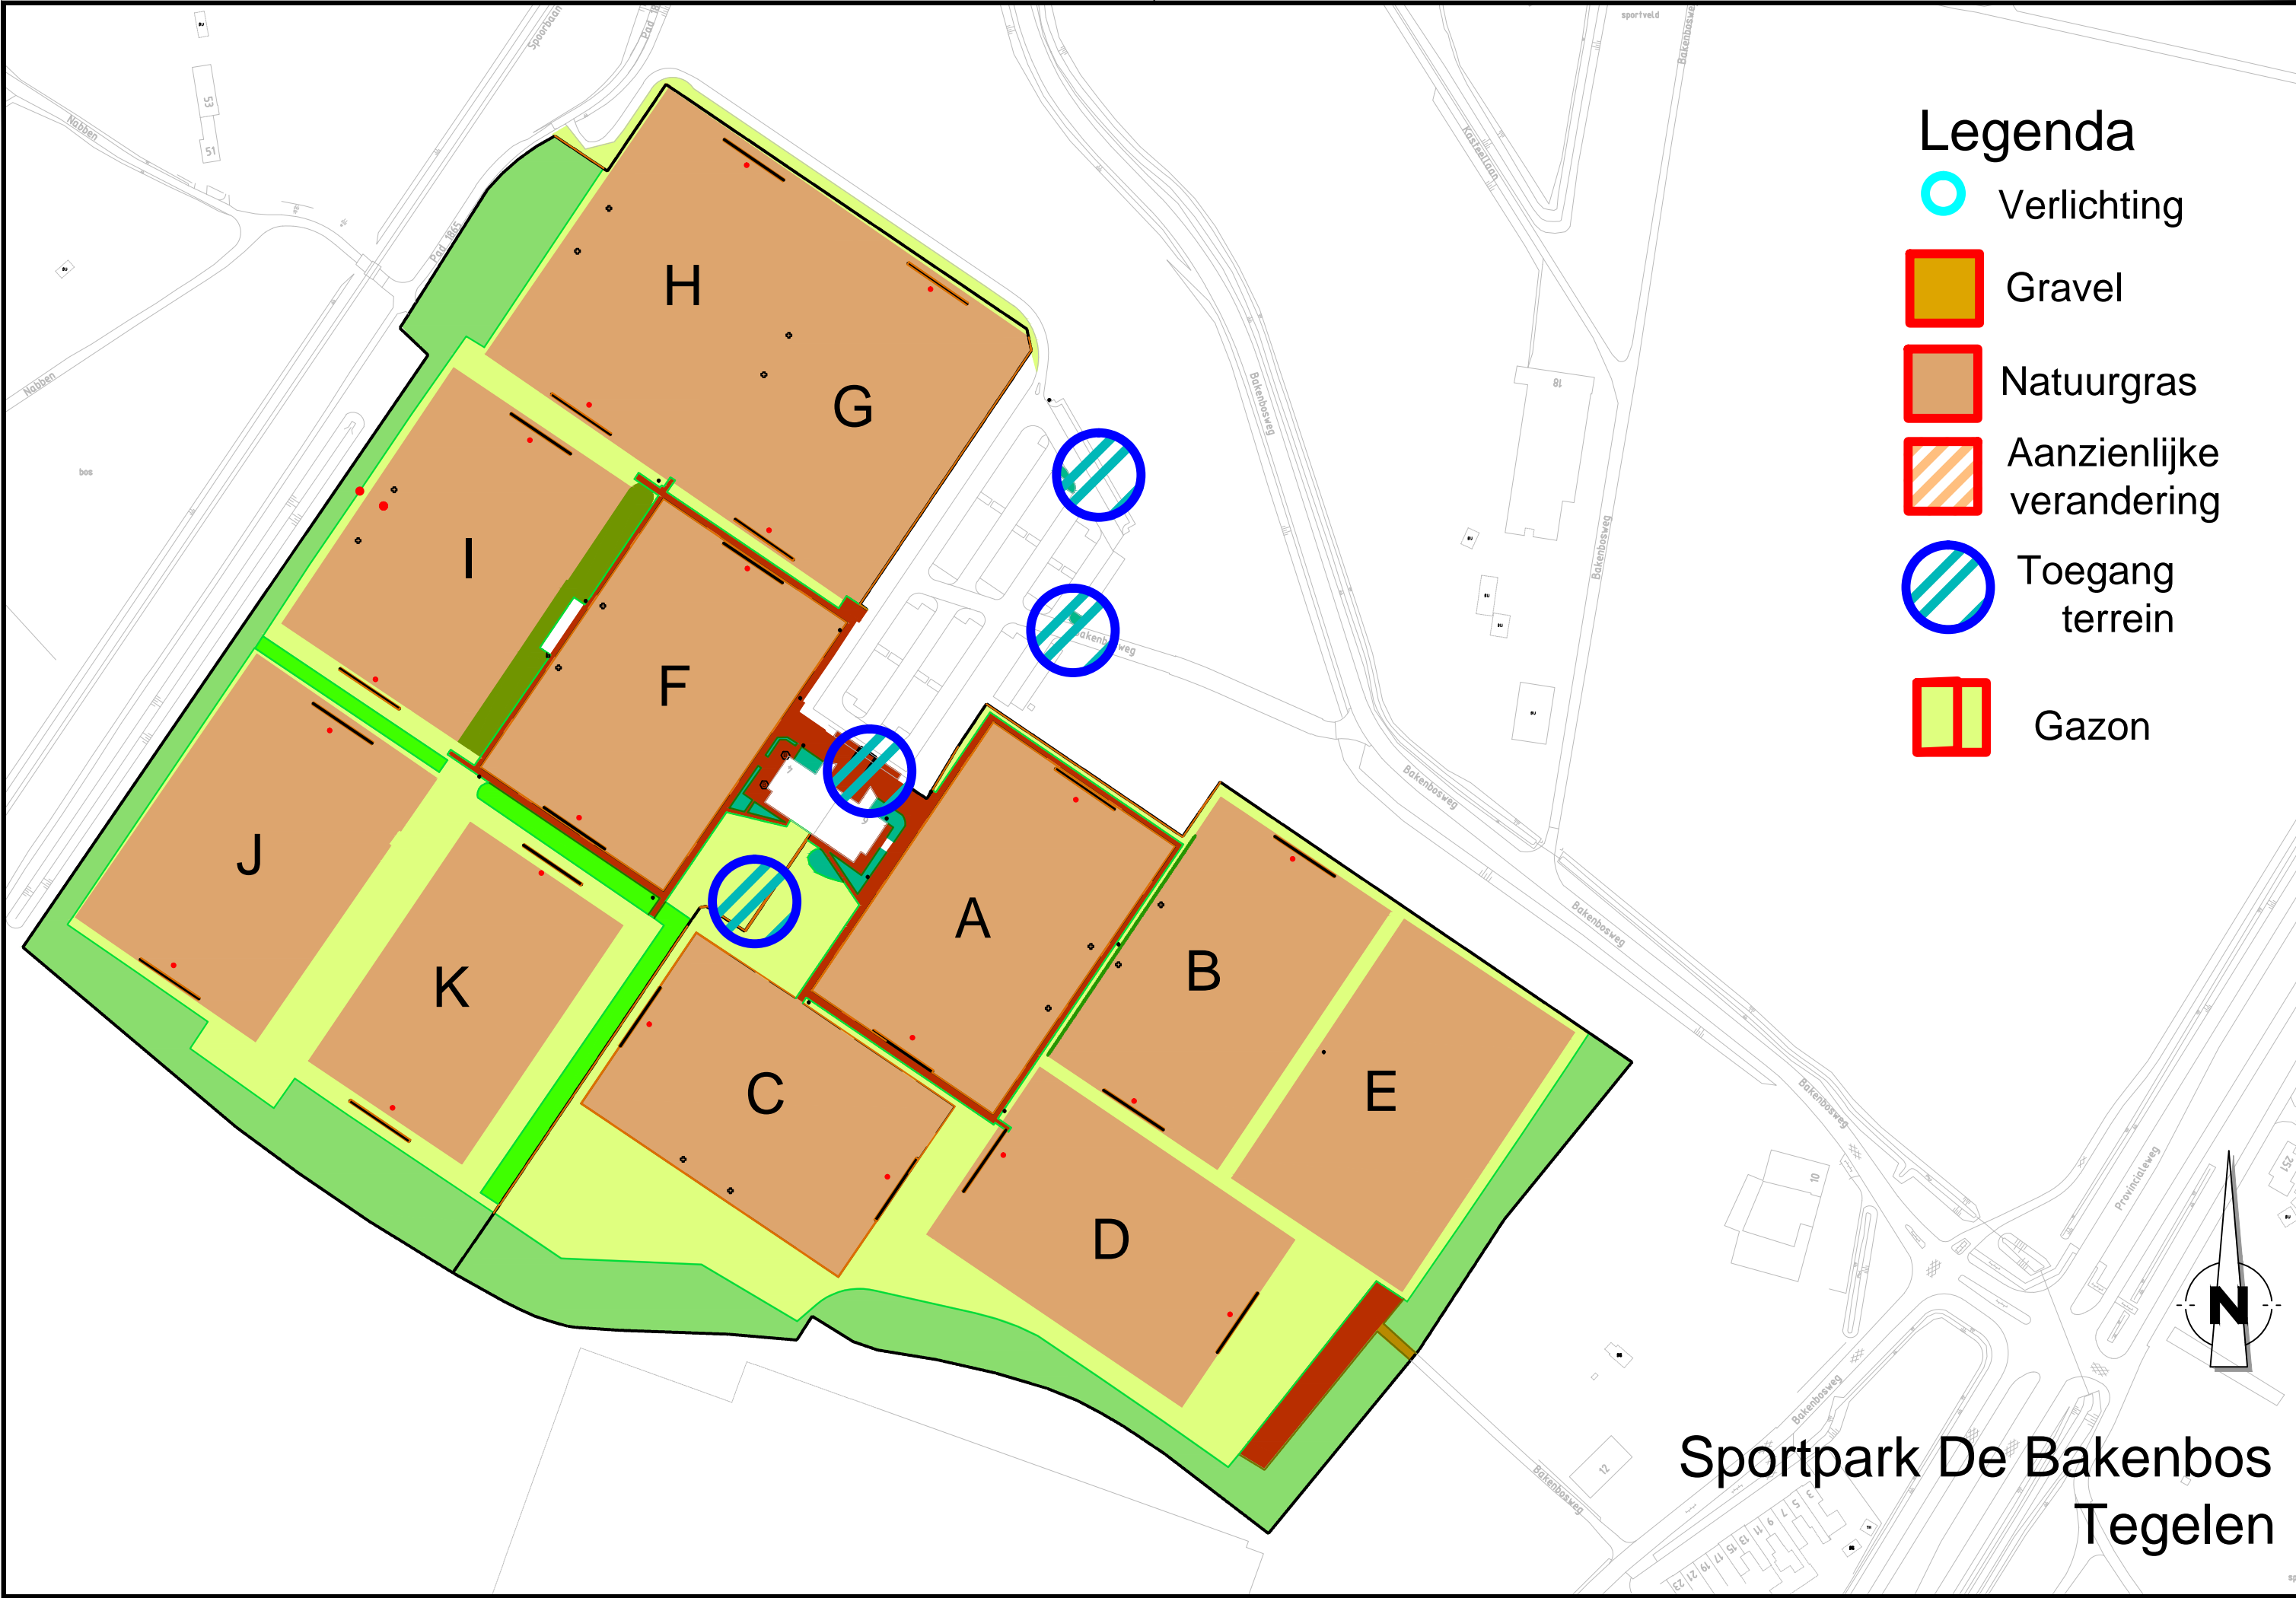


Legenda

- Verlichting
- Gravel
- Natuurgras
- Aanzienlijke verandering
- Toegang terrein
- Gazon

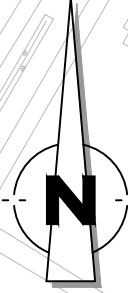


Sportpark De Bakenbos
Tegelen

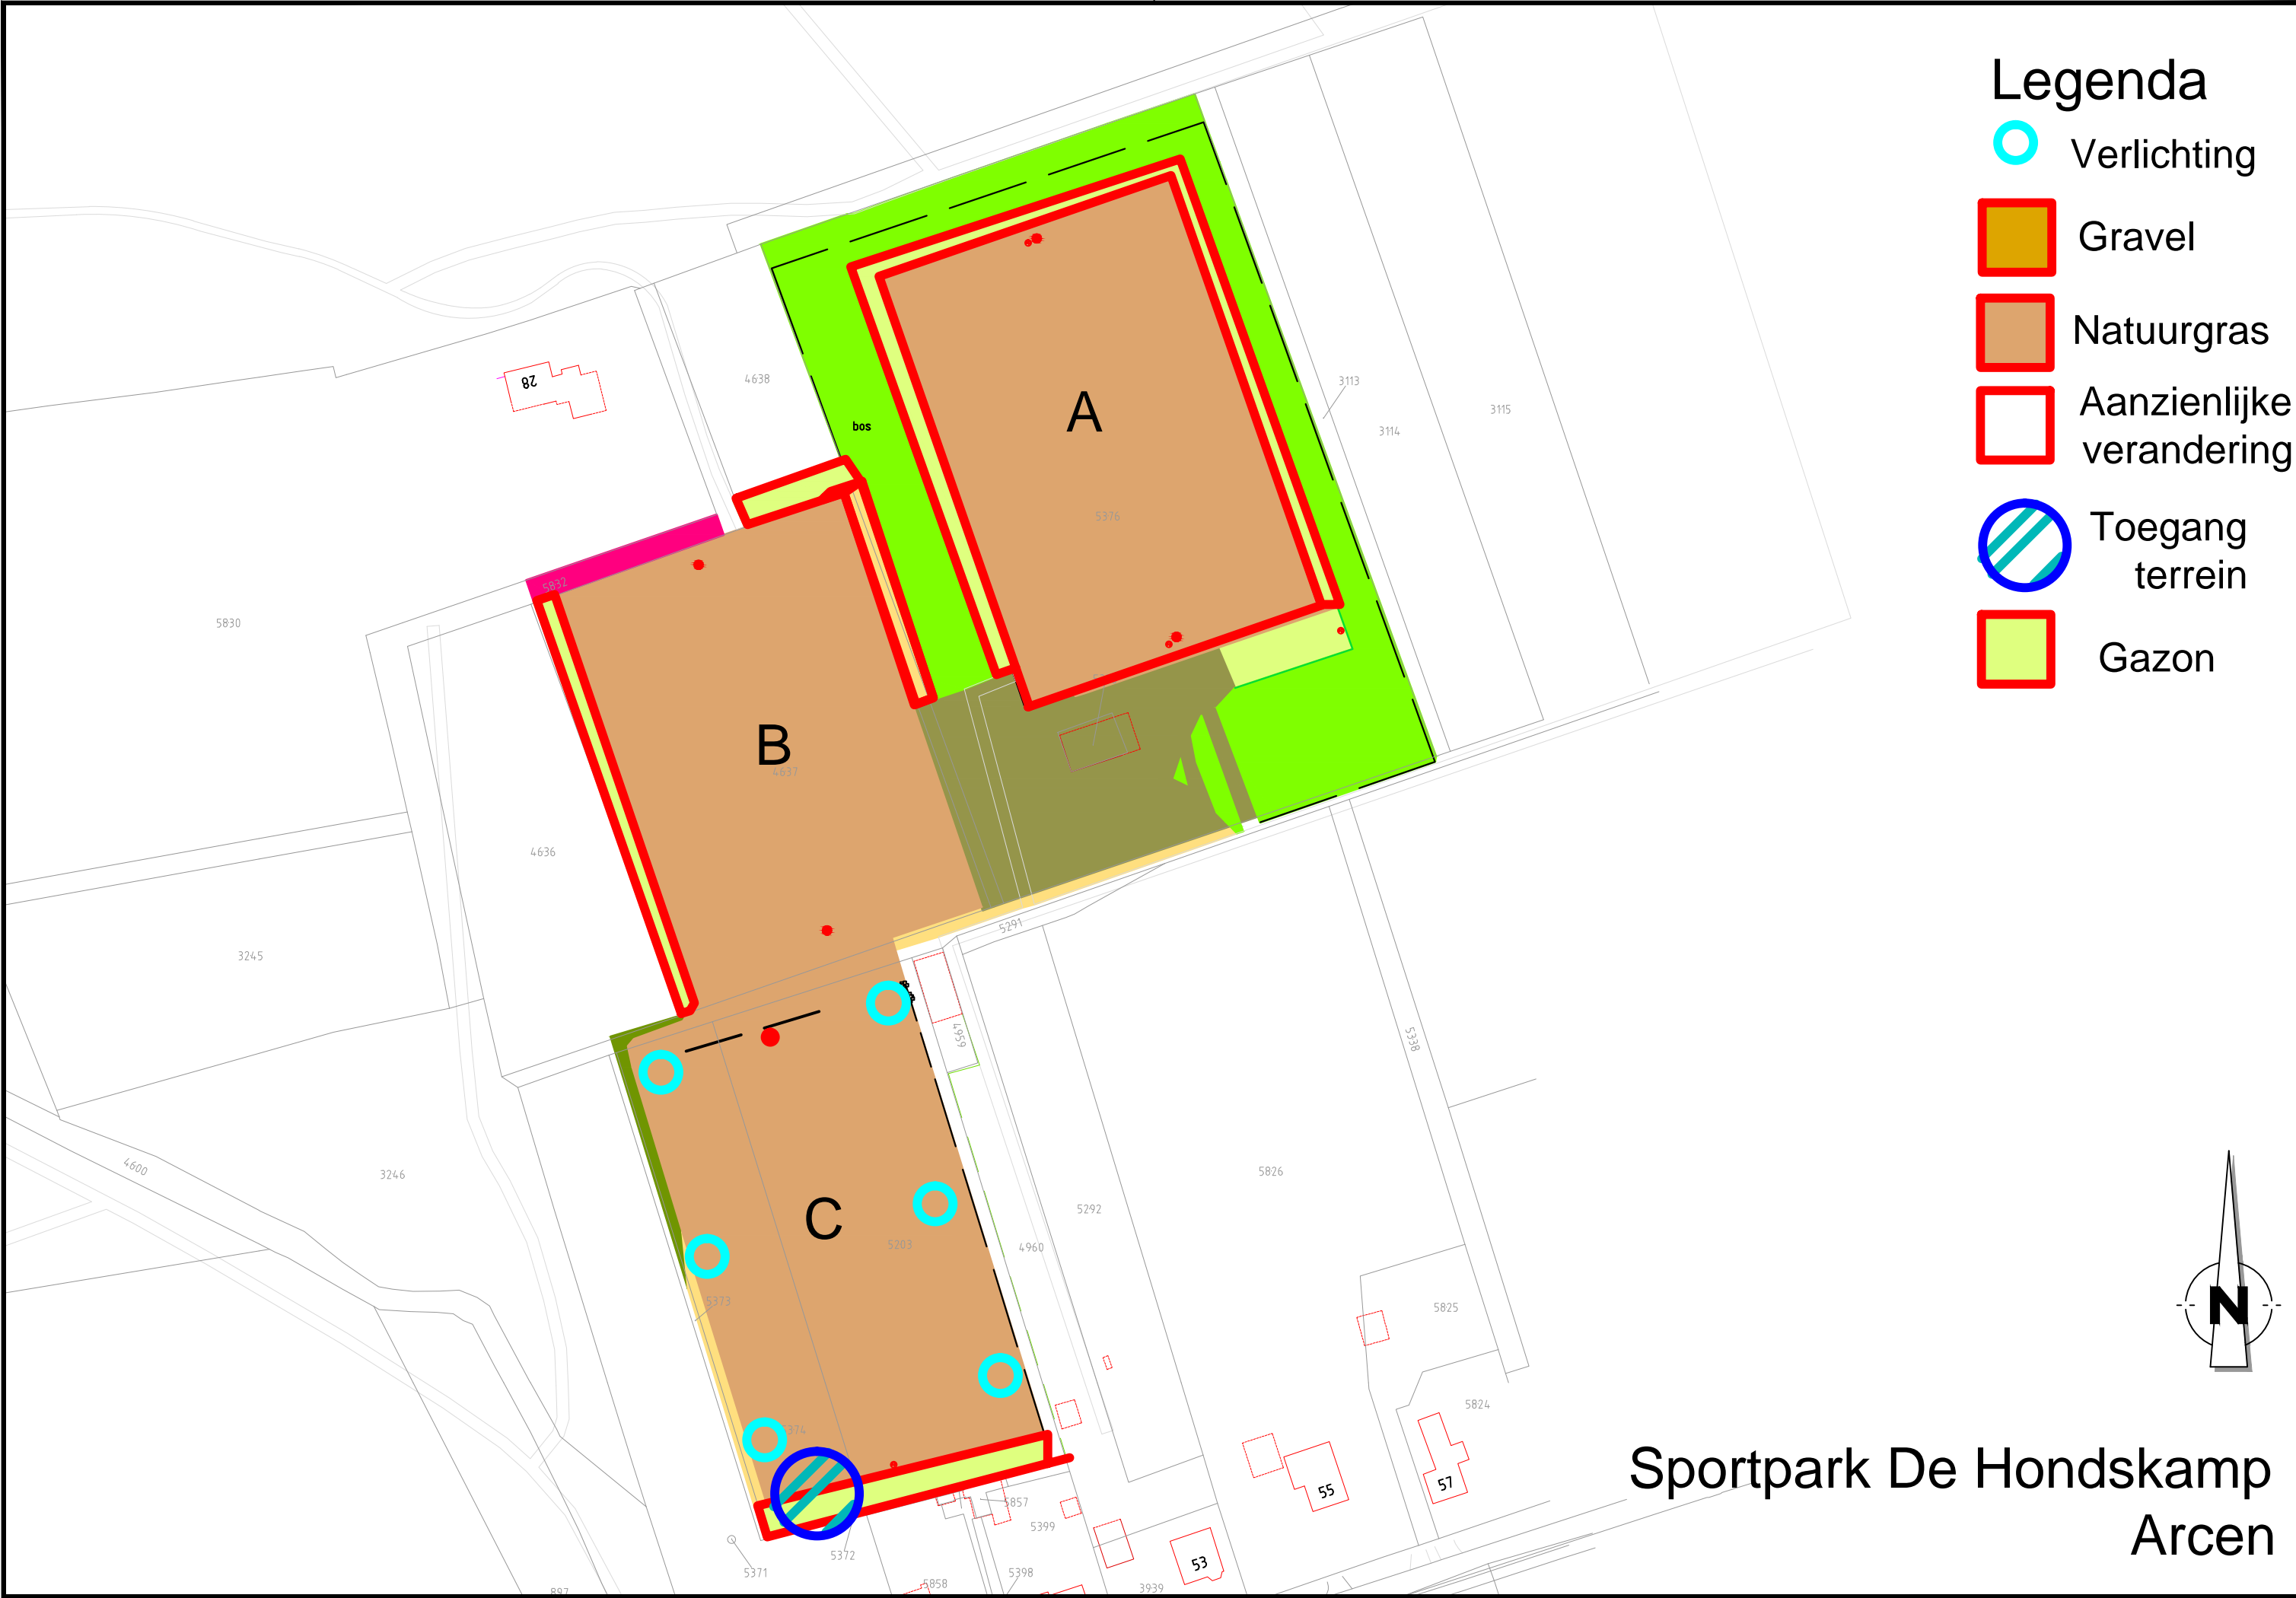


Legenda

-  Verlichting
-  Gravel
-  Natuurgras
-  Aanzienlijke verandering
-  Toegang terrein
-  Gazon

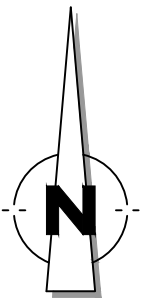

Sportpark De Hondskamp
Arcen

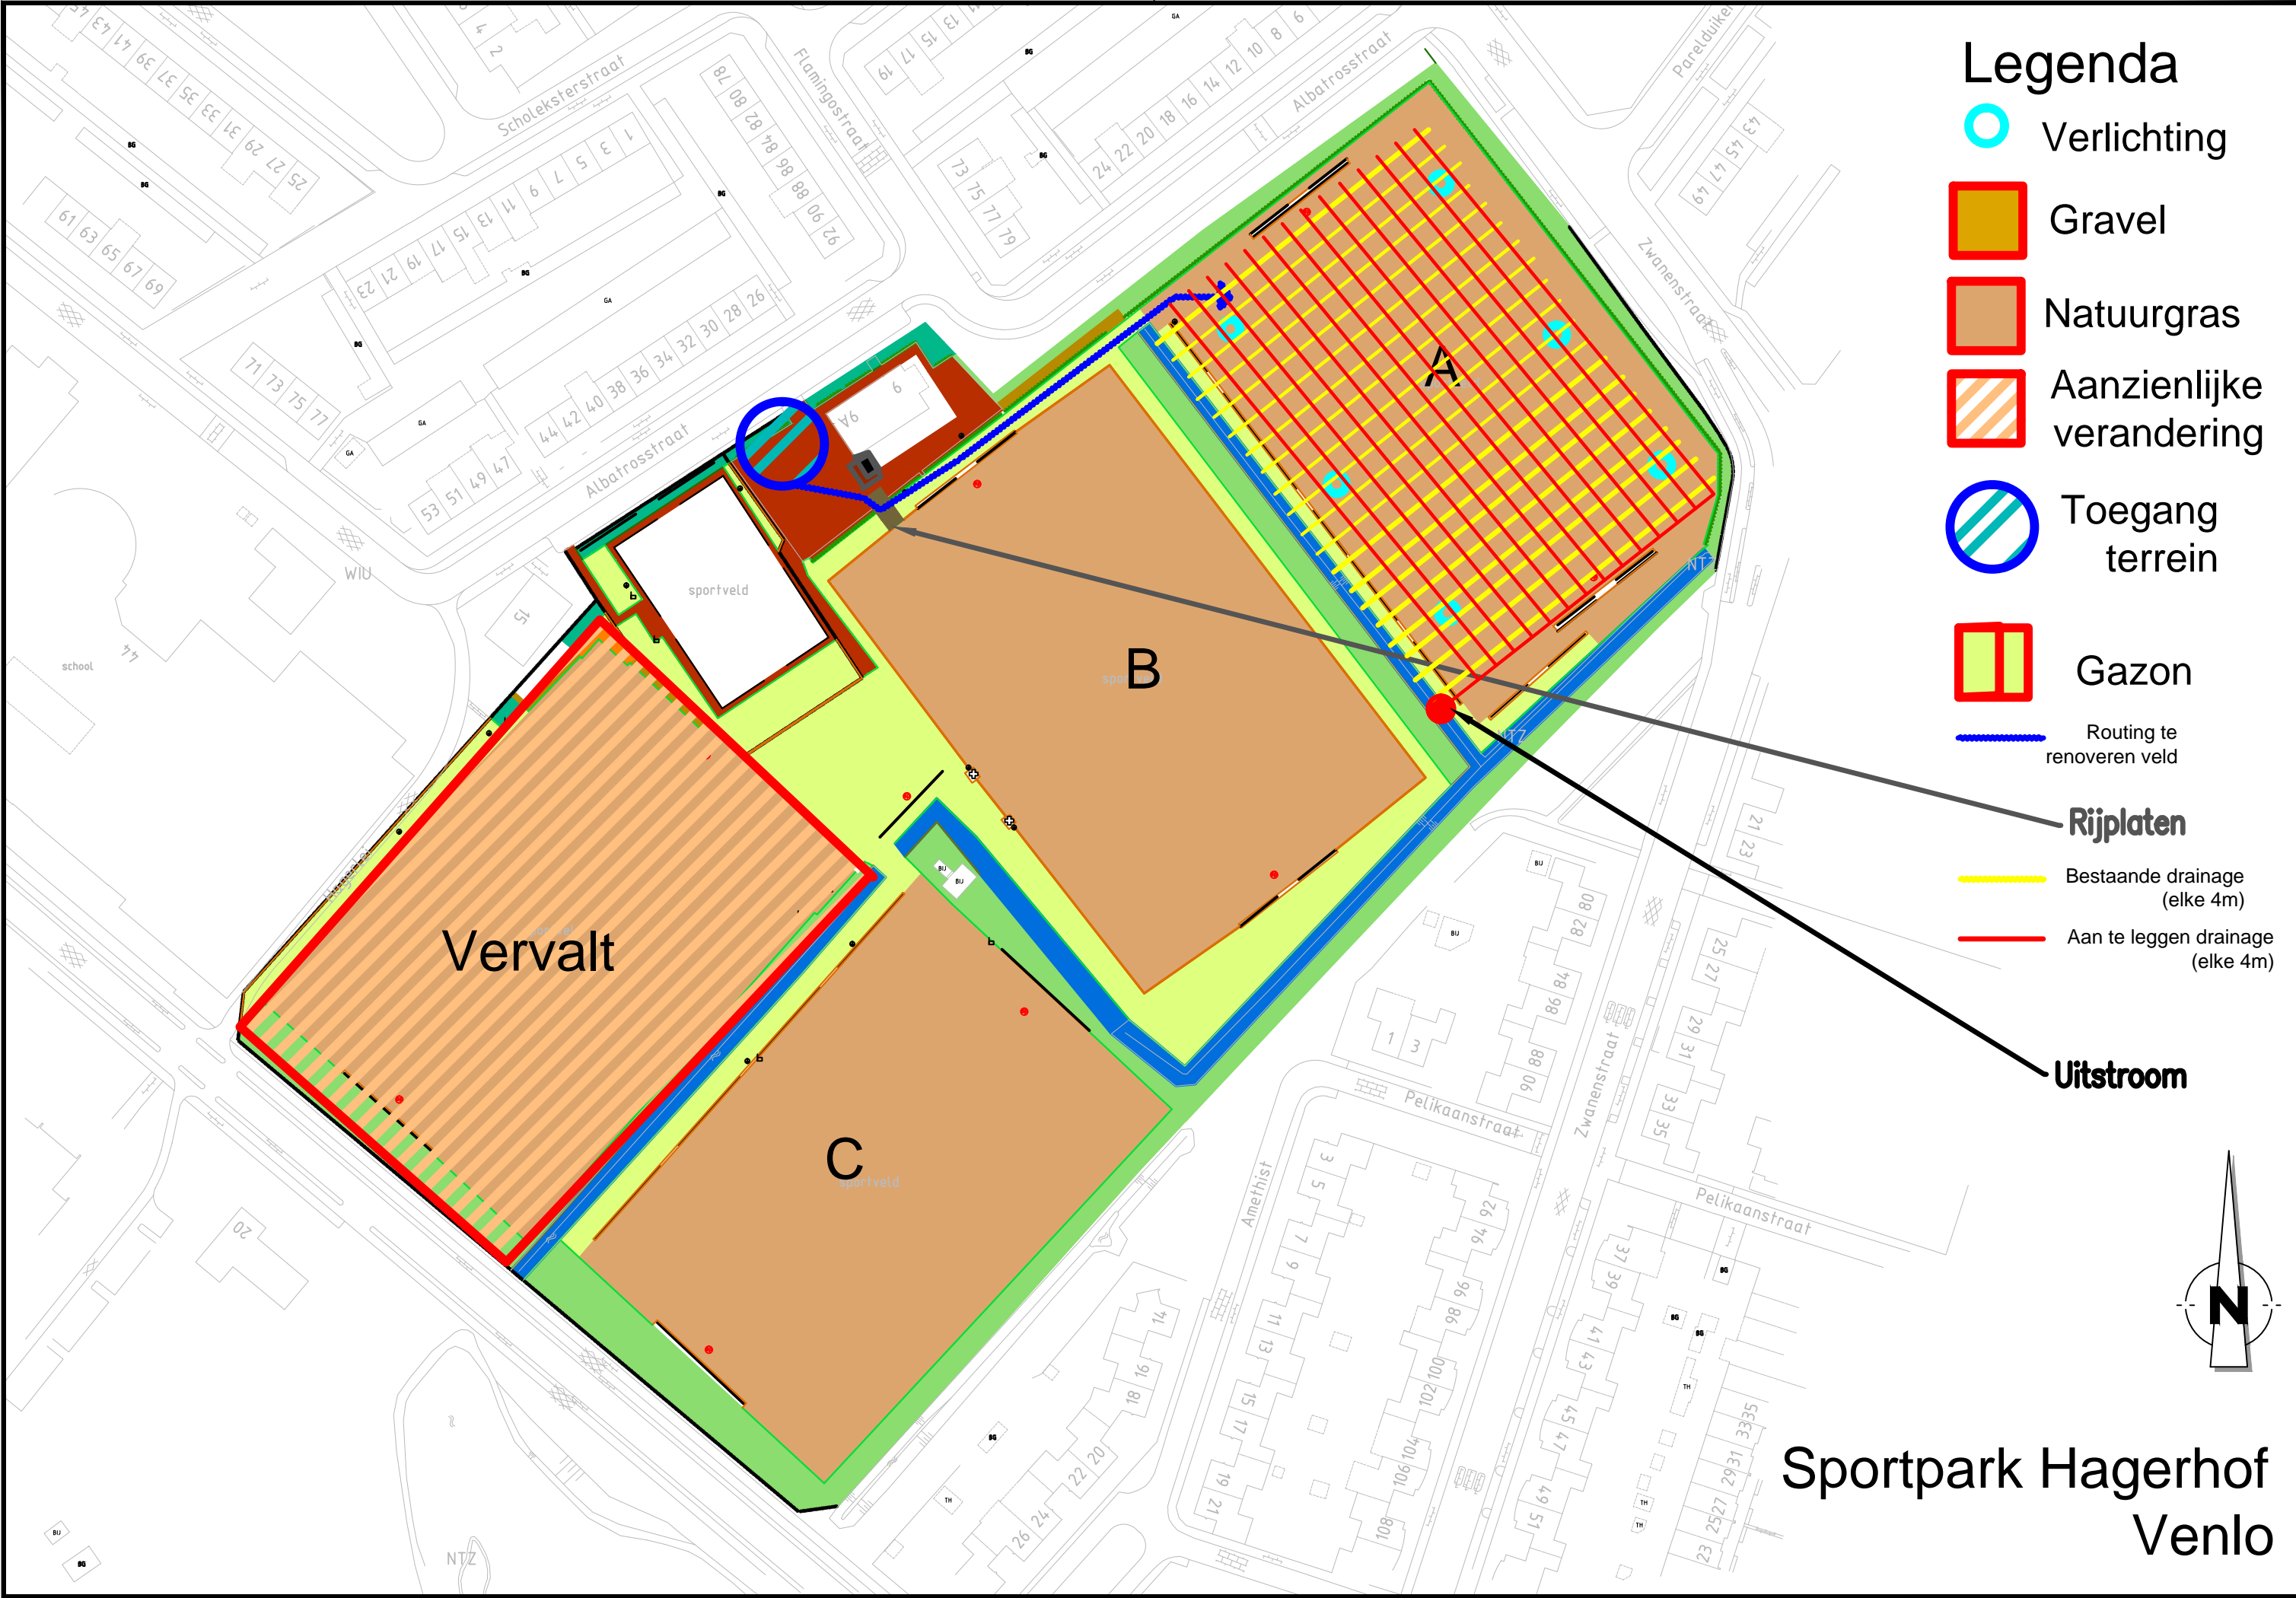

- Legenda
- Verlichting

Gravel

Natuurgras

Aanzienlijke verandering

Toegang terrein

Gazon


Routing te renoveren veld

Rijplaten



Bestaande drainage (elke 4m)

Aan te leggen drainage (elke 4m)


Uitstroom

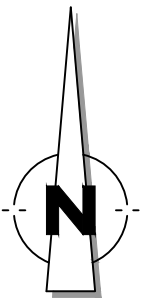

Sportpark Hagerhof
Venlo

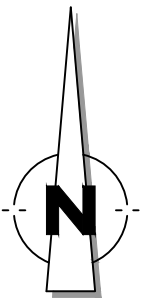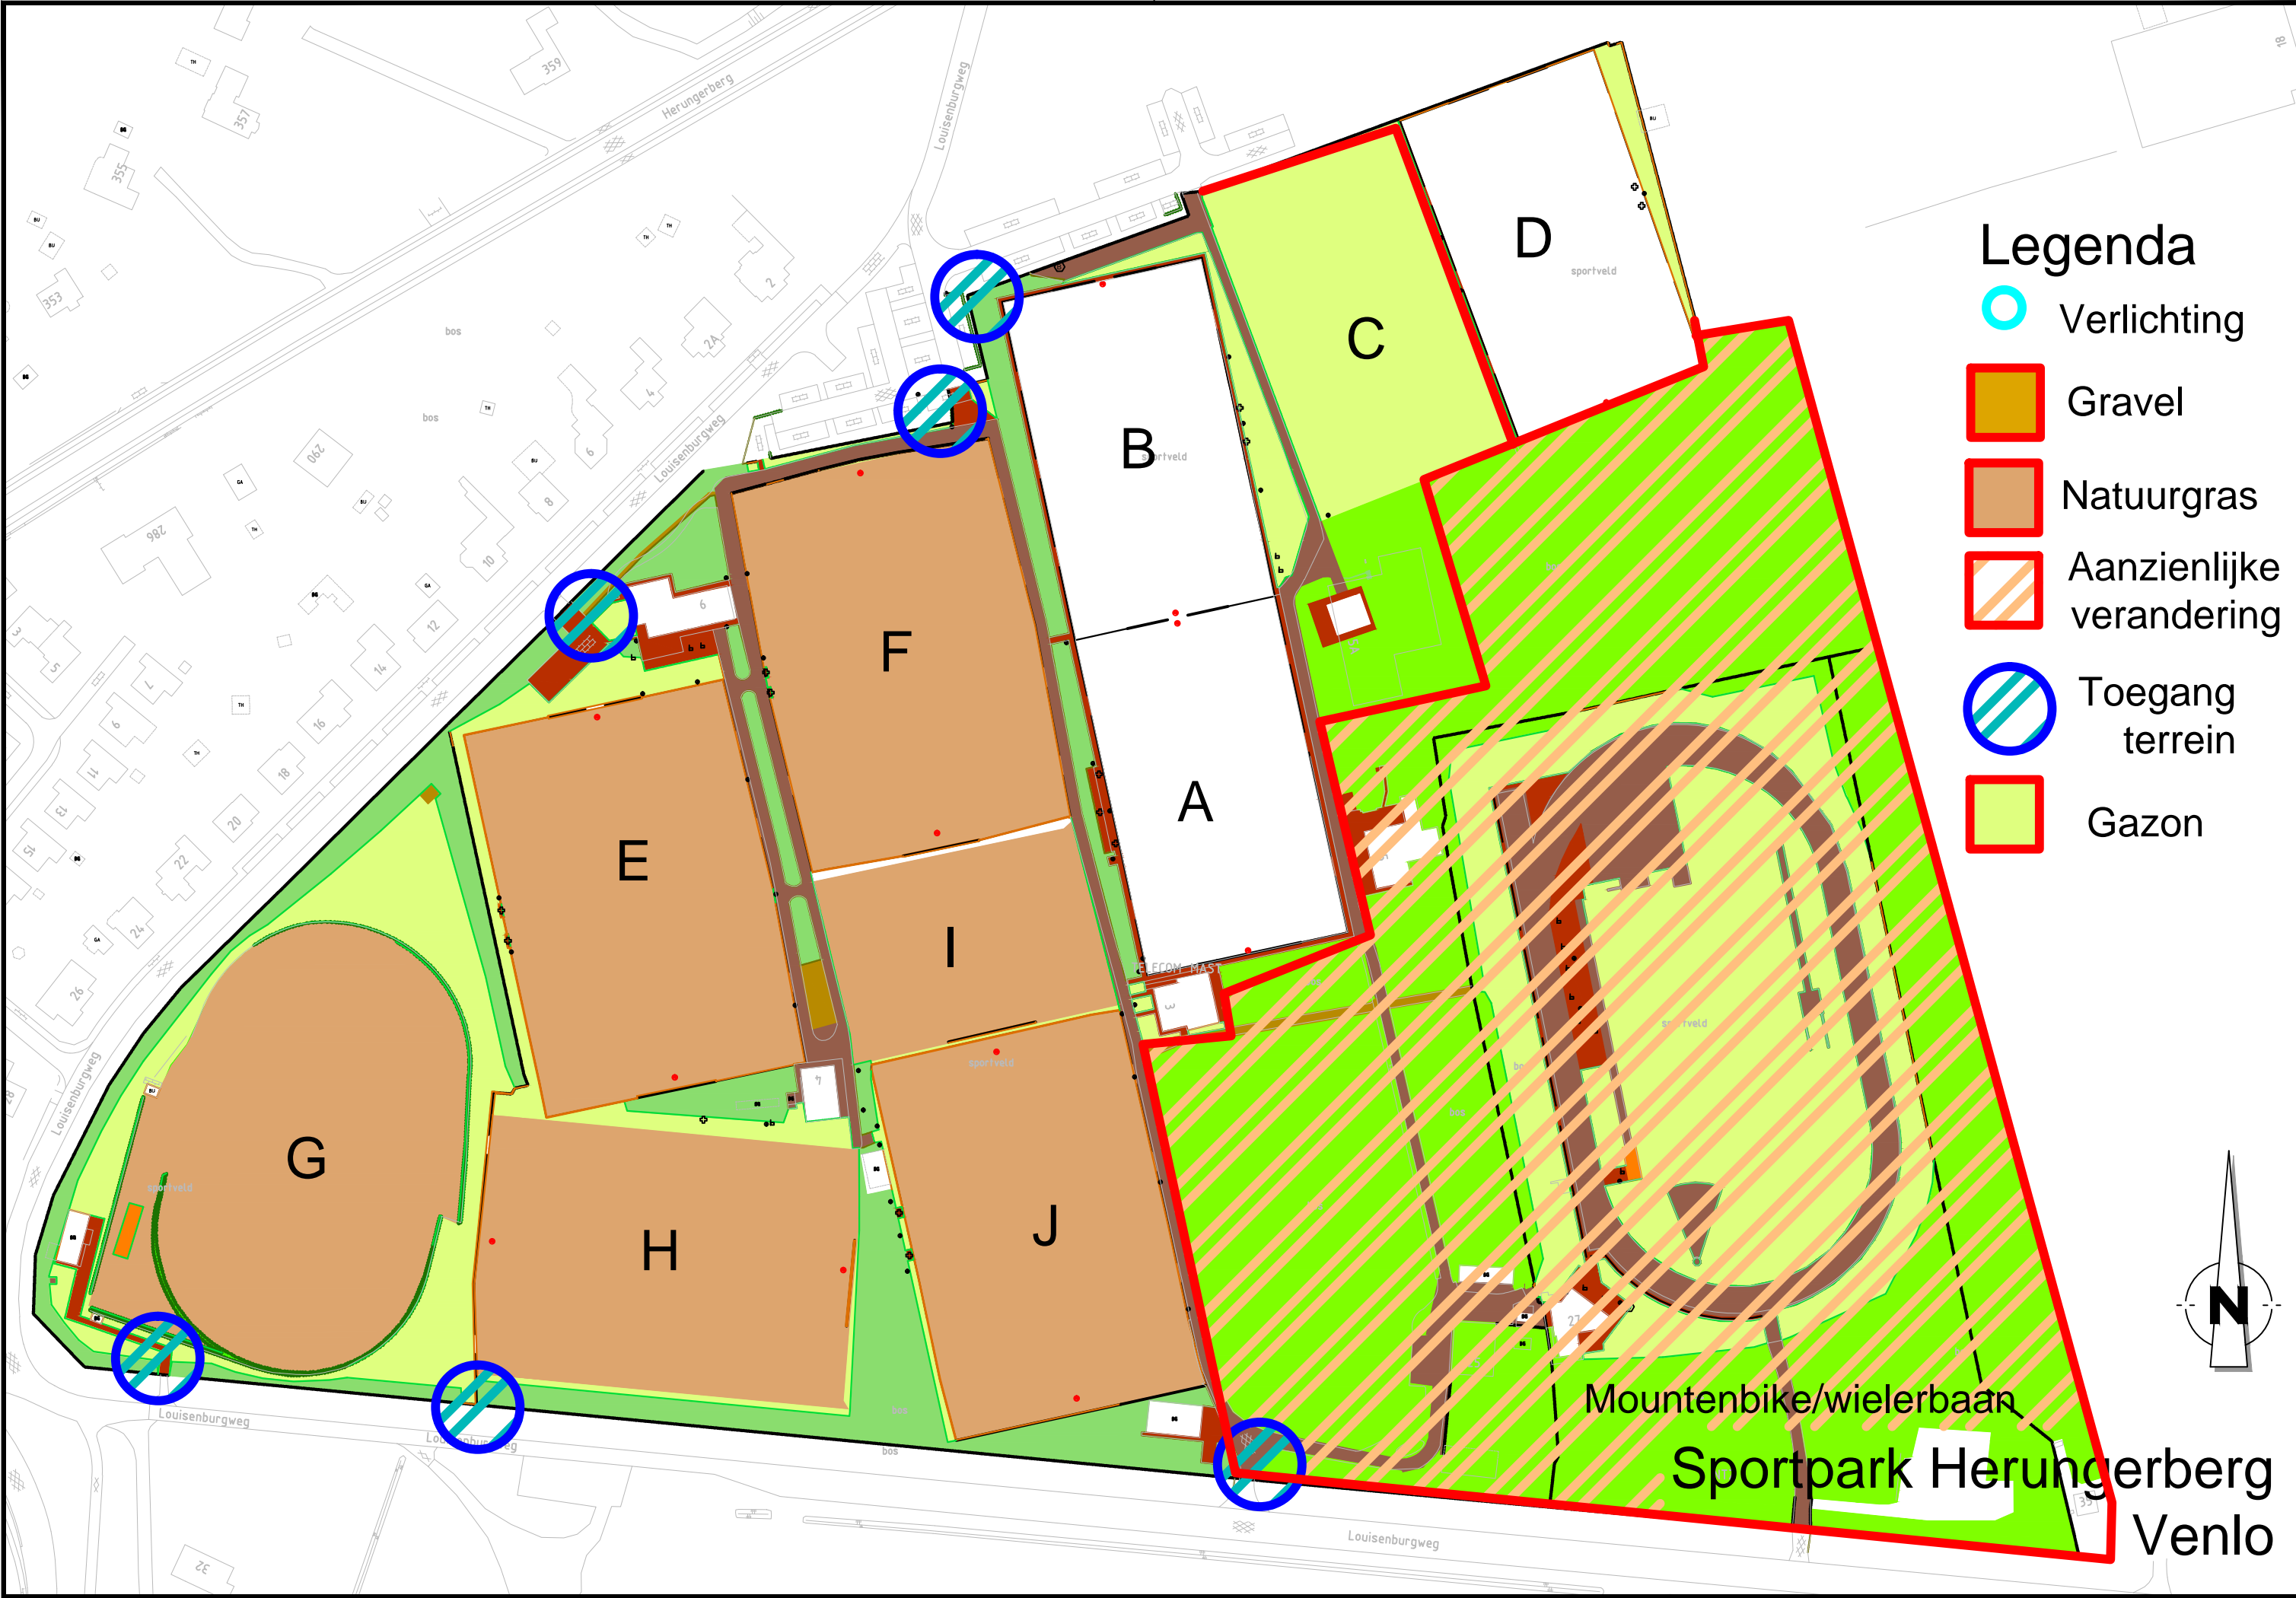


Sportpark Herungerberg
Venlo

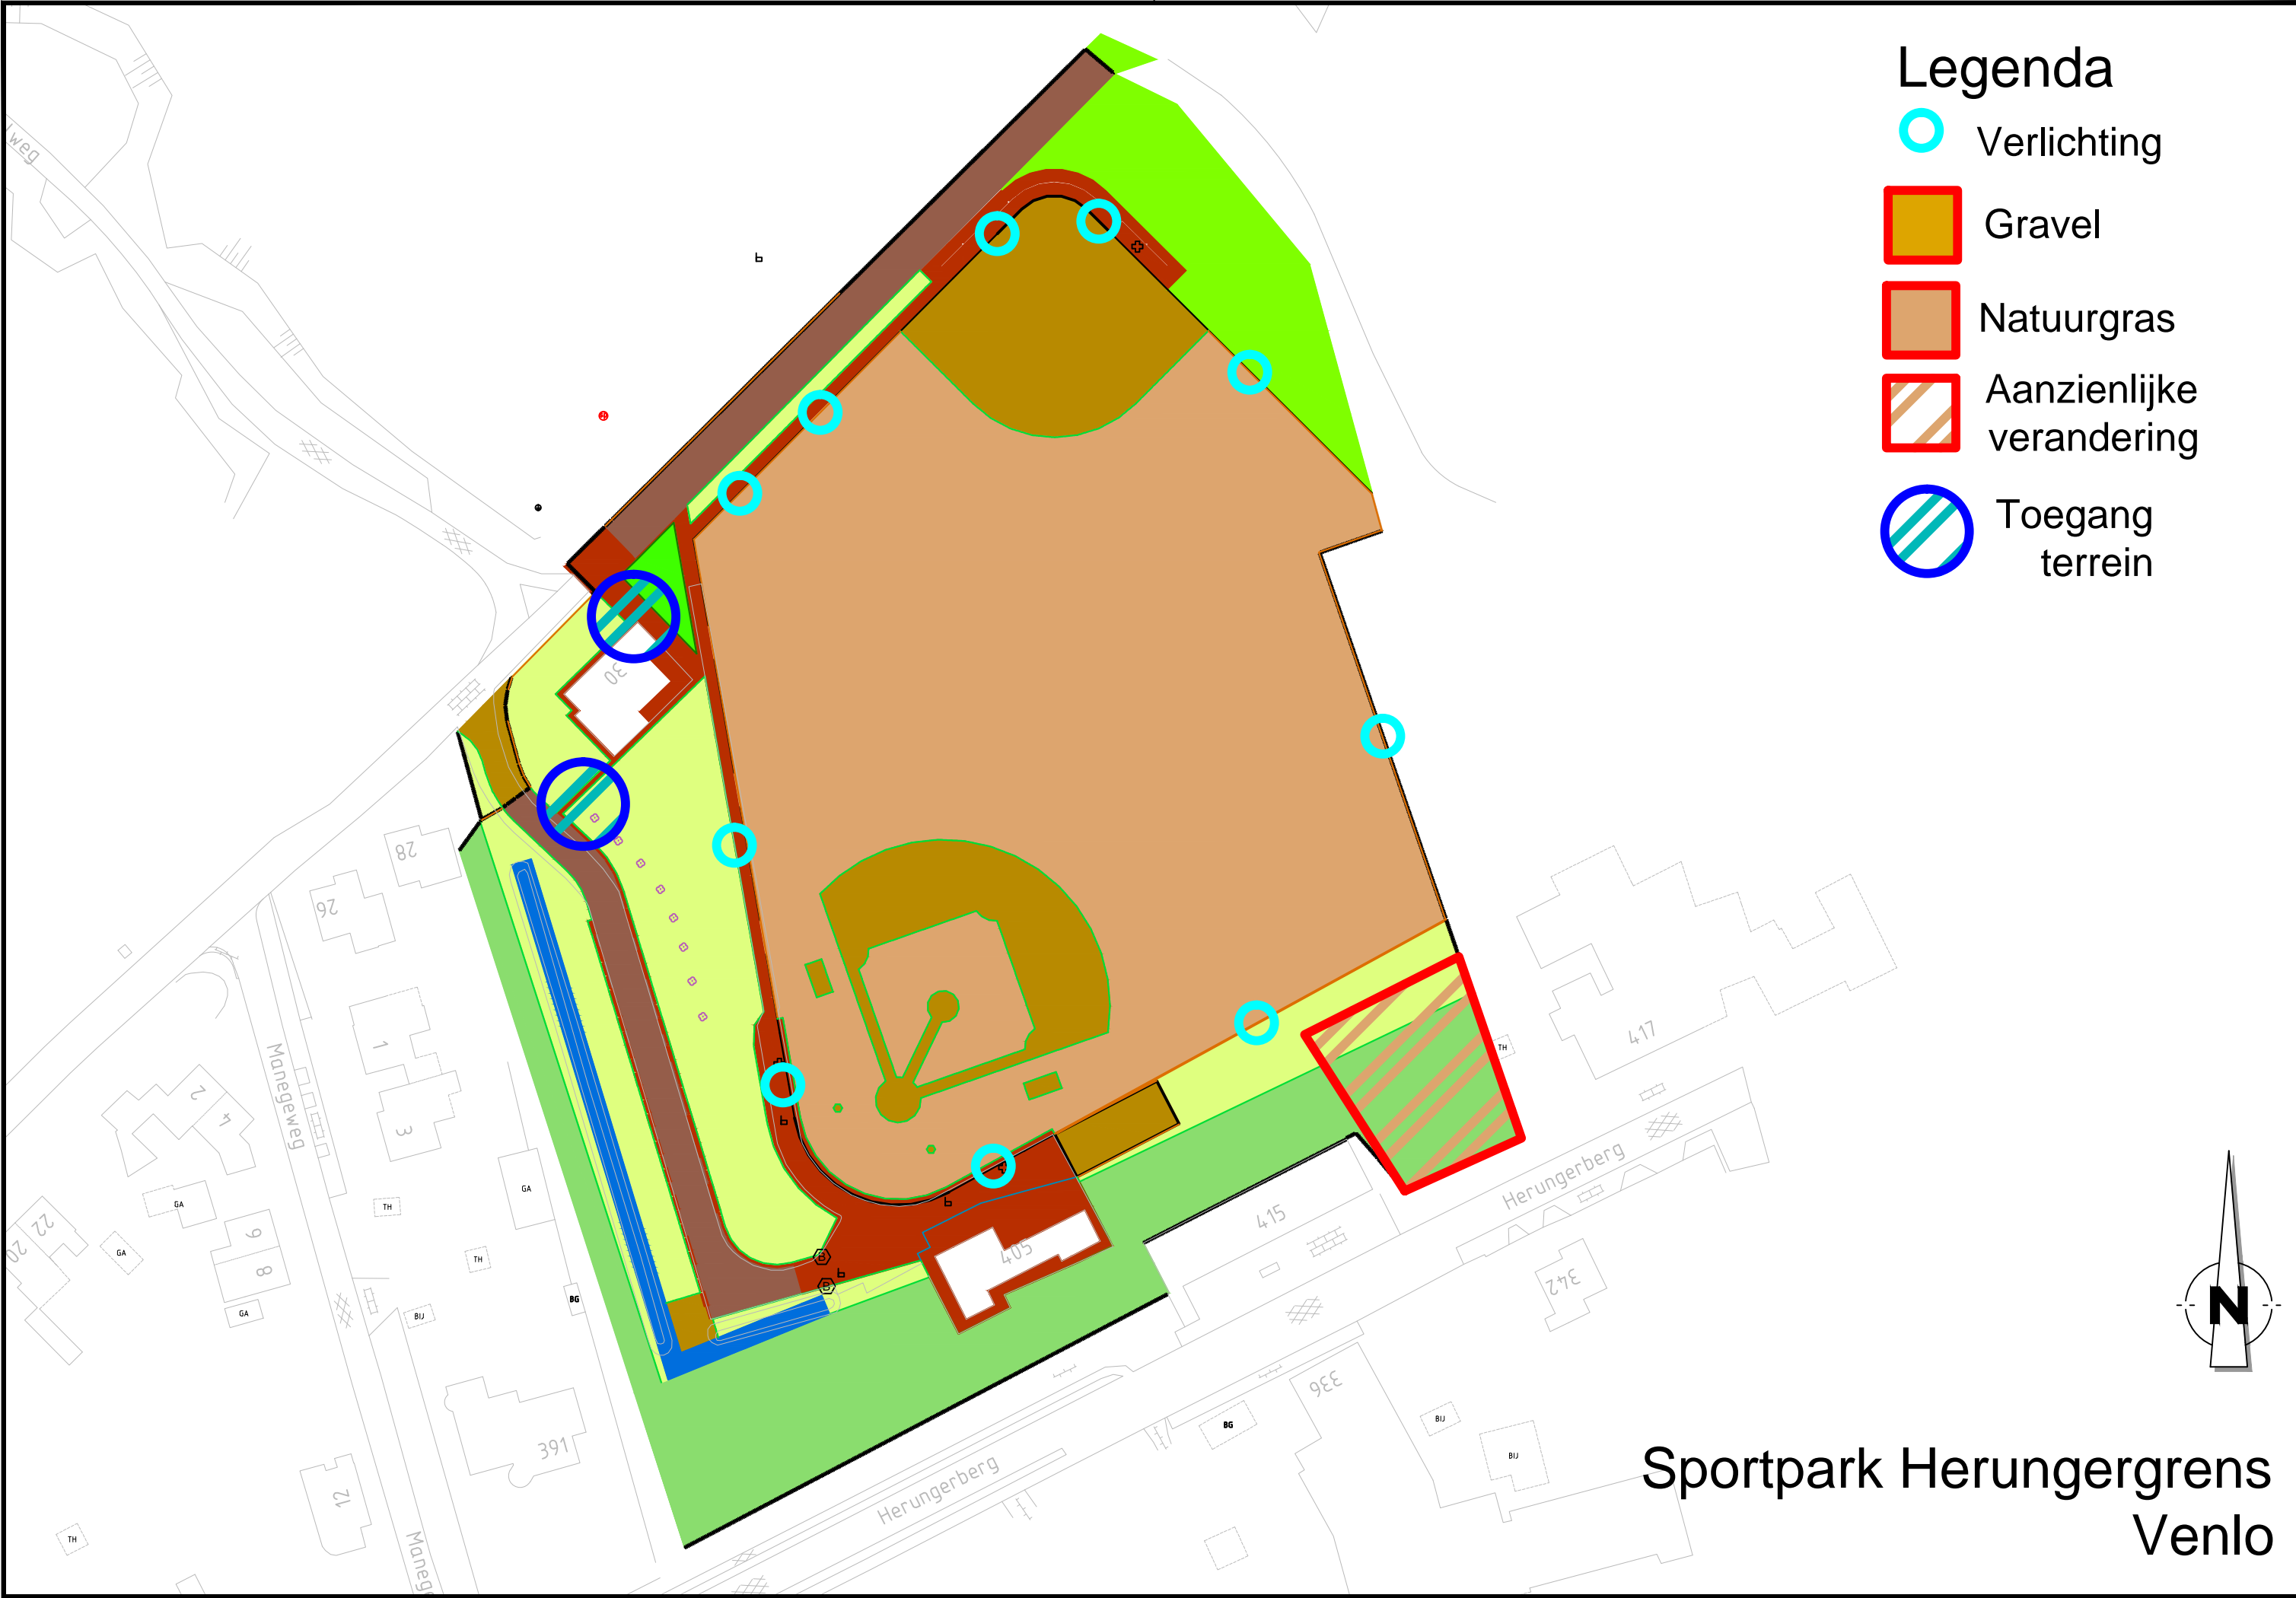


Legenda

- Verlichting
- Gravel
- Natuurgras
- Aanzienlijke verandering
- Toegang terrein

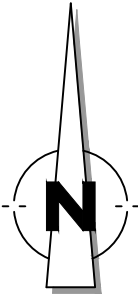

Sportpark Herungergrens
Venlo

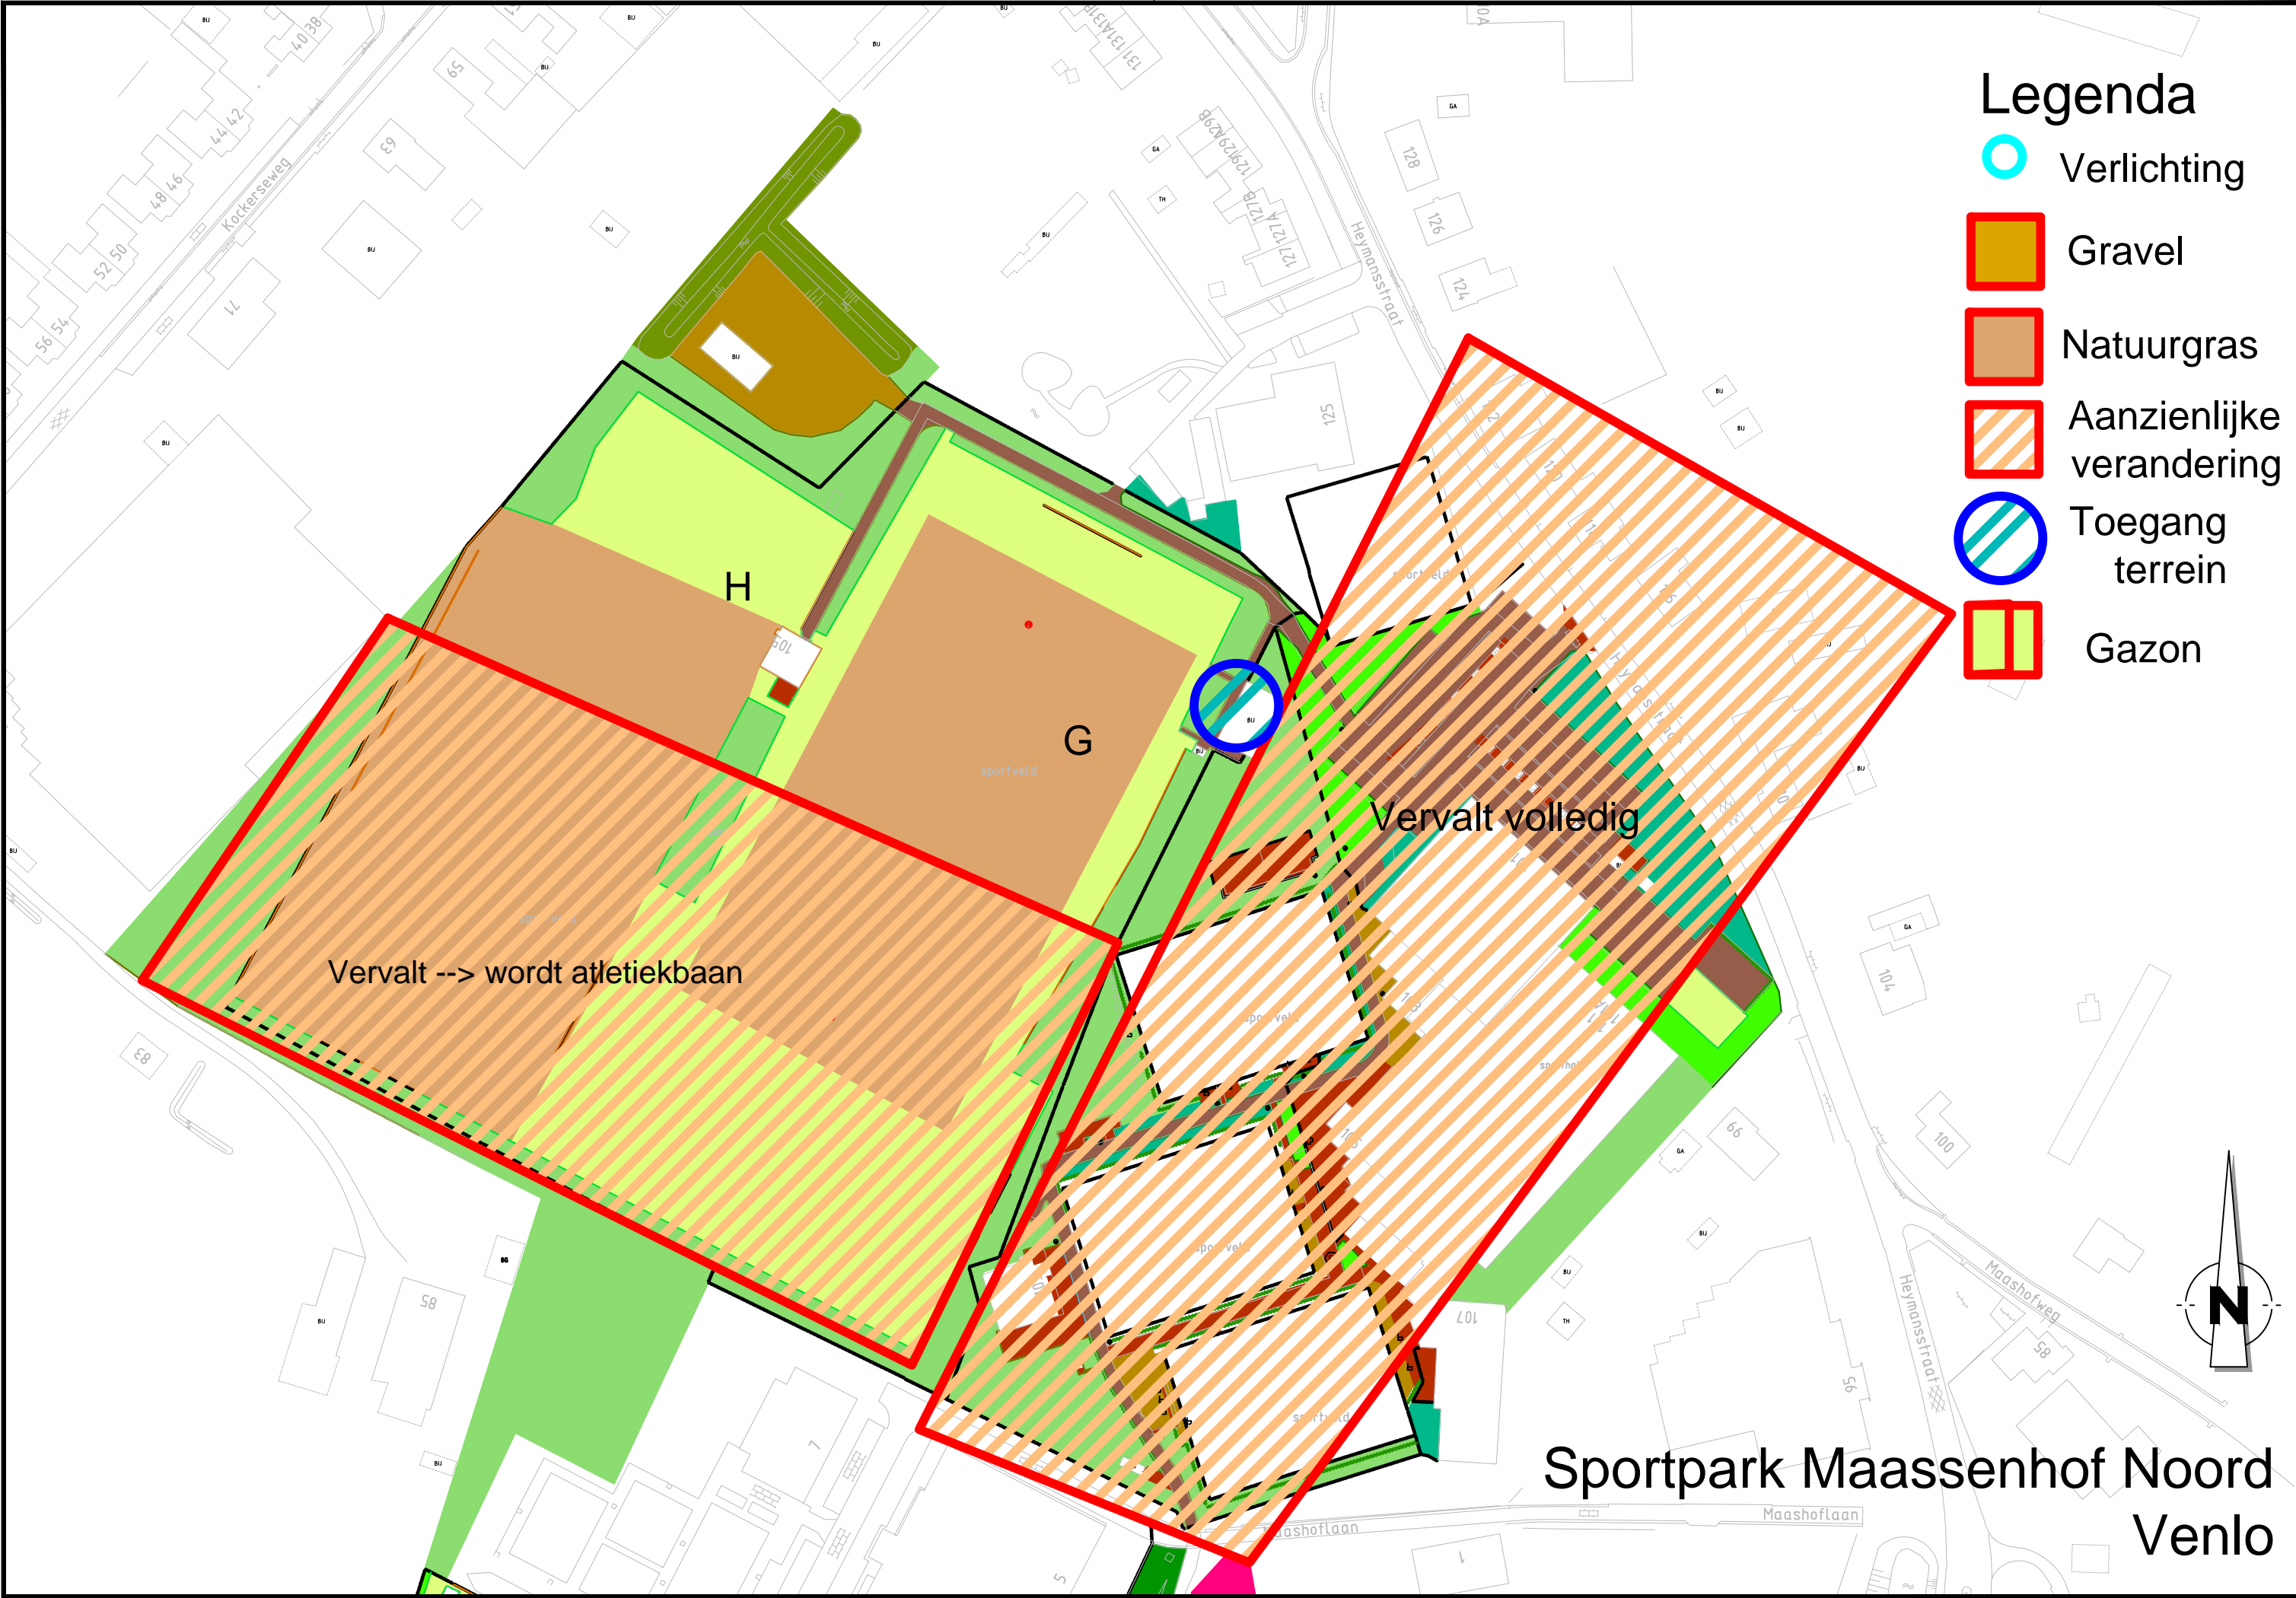

Legenda

- Verlichting
- Gravel
- Natuurgras
- Aanzienlijke verandering
- Toegang terrein
- Gazon

Sportpark Maassenhof Noord
Venlo

Legenda

Verlichting

Gravel

Natuurgras

Aanzienlijke
verandering

Toegang
terrein

Gazon

Routing te
renoveren veld


verwachte
locatie drainstrengen


Hoofddrain

bron

Rijplaten

Sportpark Maassenhof Zuid
Venlo

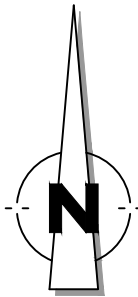

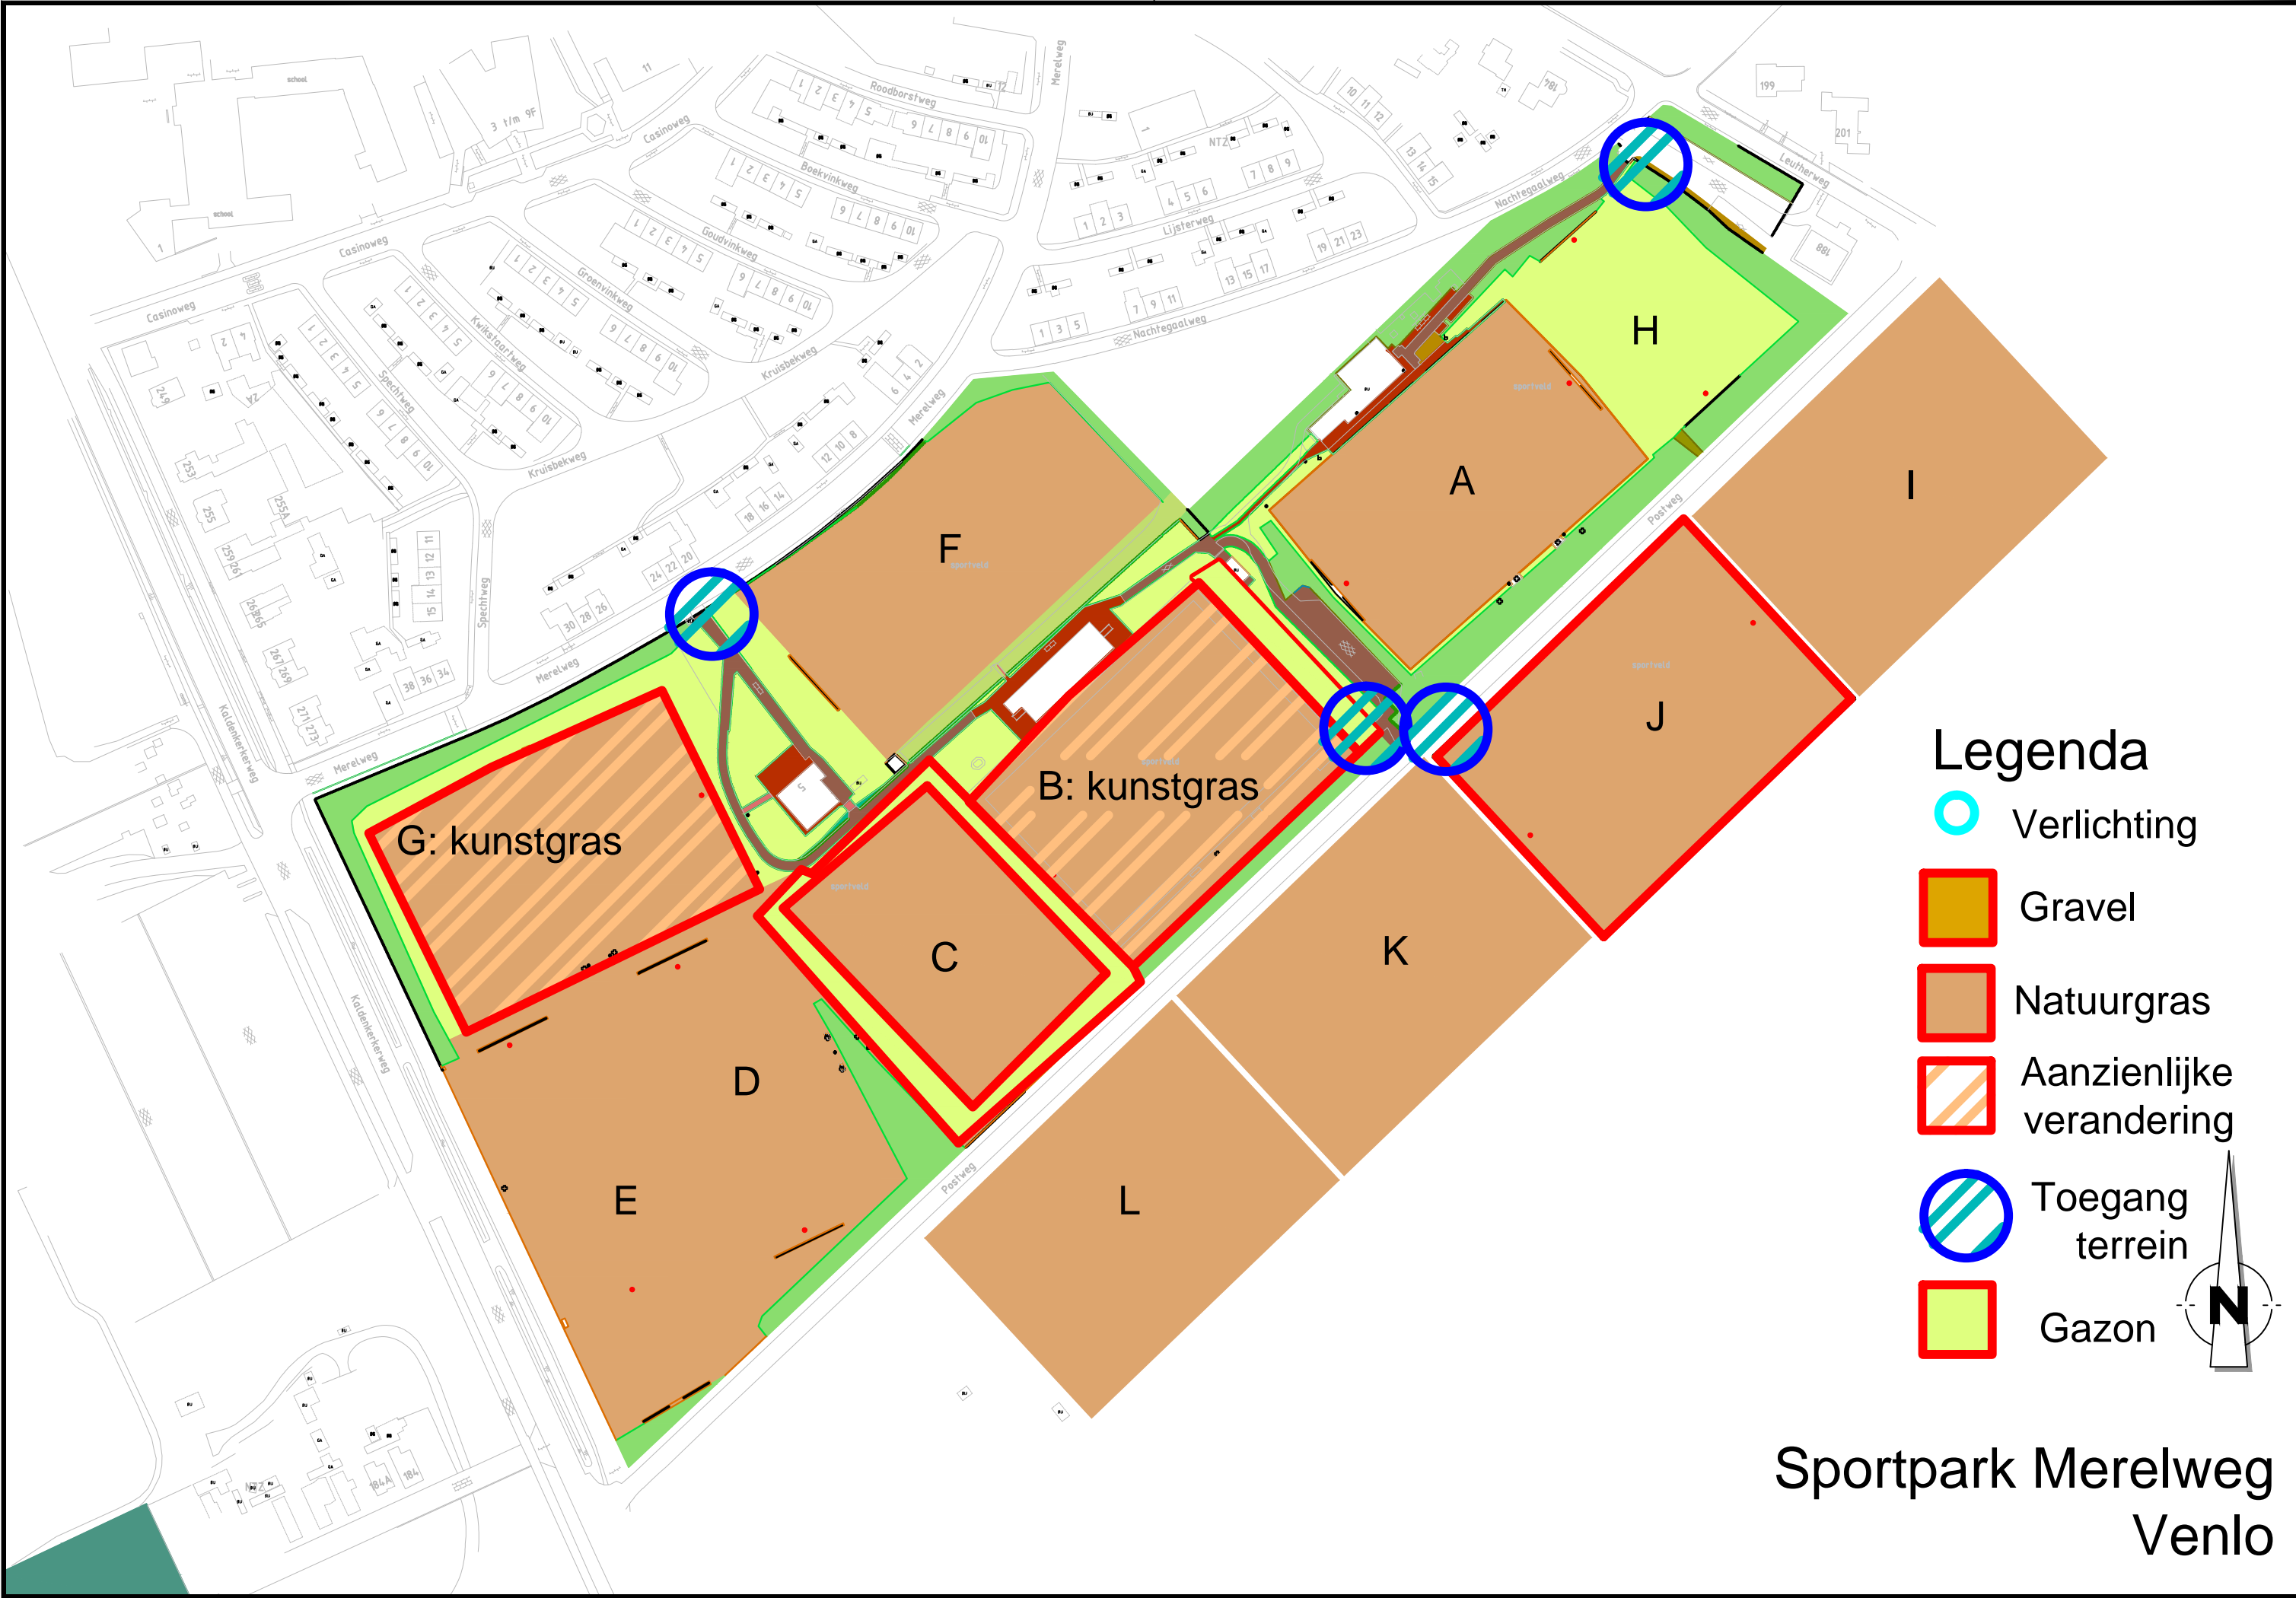

Legenda

Verlichting


Gravel

Natuurgras

Aanzienlijke verandering

Toegang terrein

Gazon

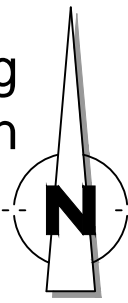

Sportpark Merelweg
Venlo

Legenda

Verlichting



Gravel

Natuurgras

Aanzienlijke
verandering

Toegang
terrein

Gazon

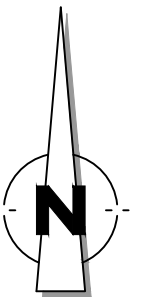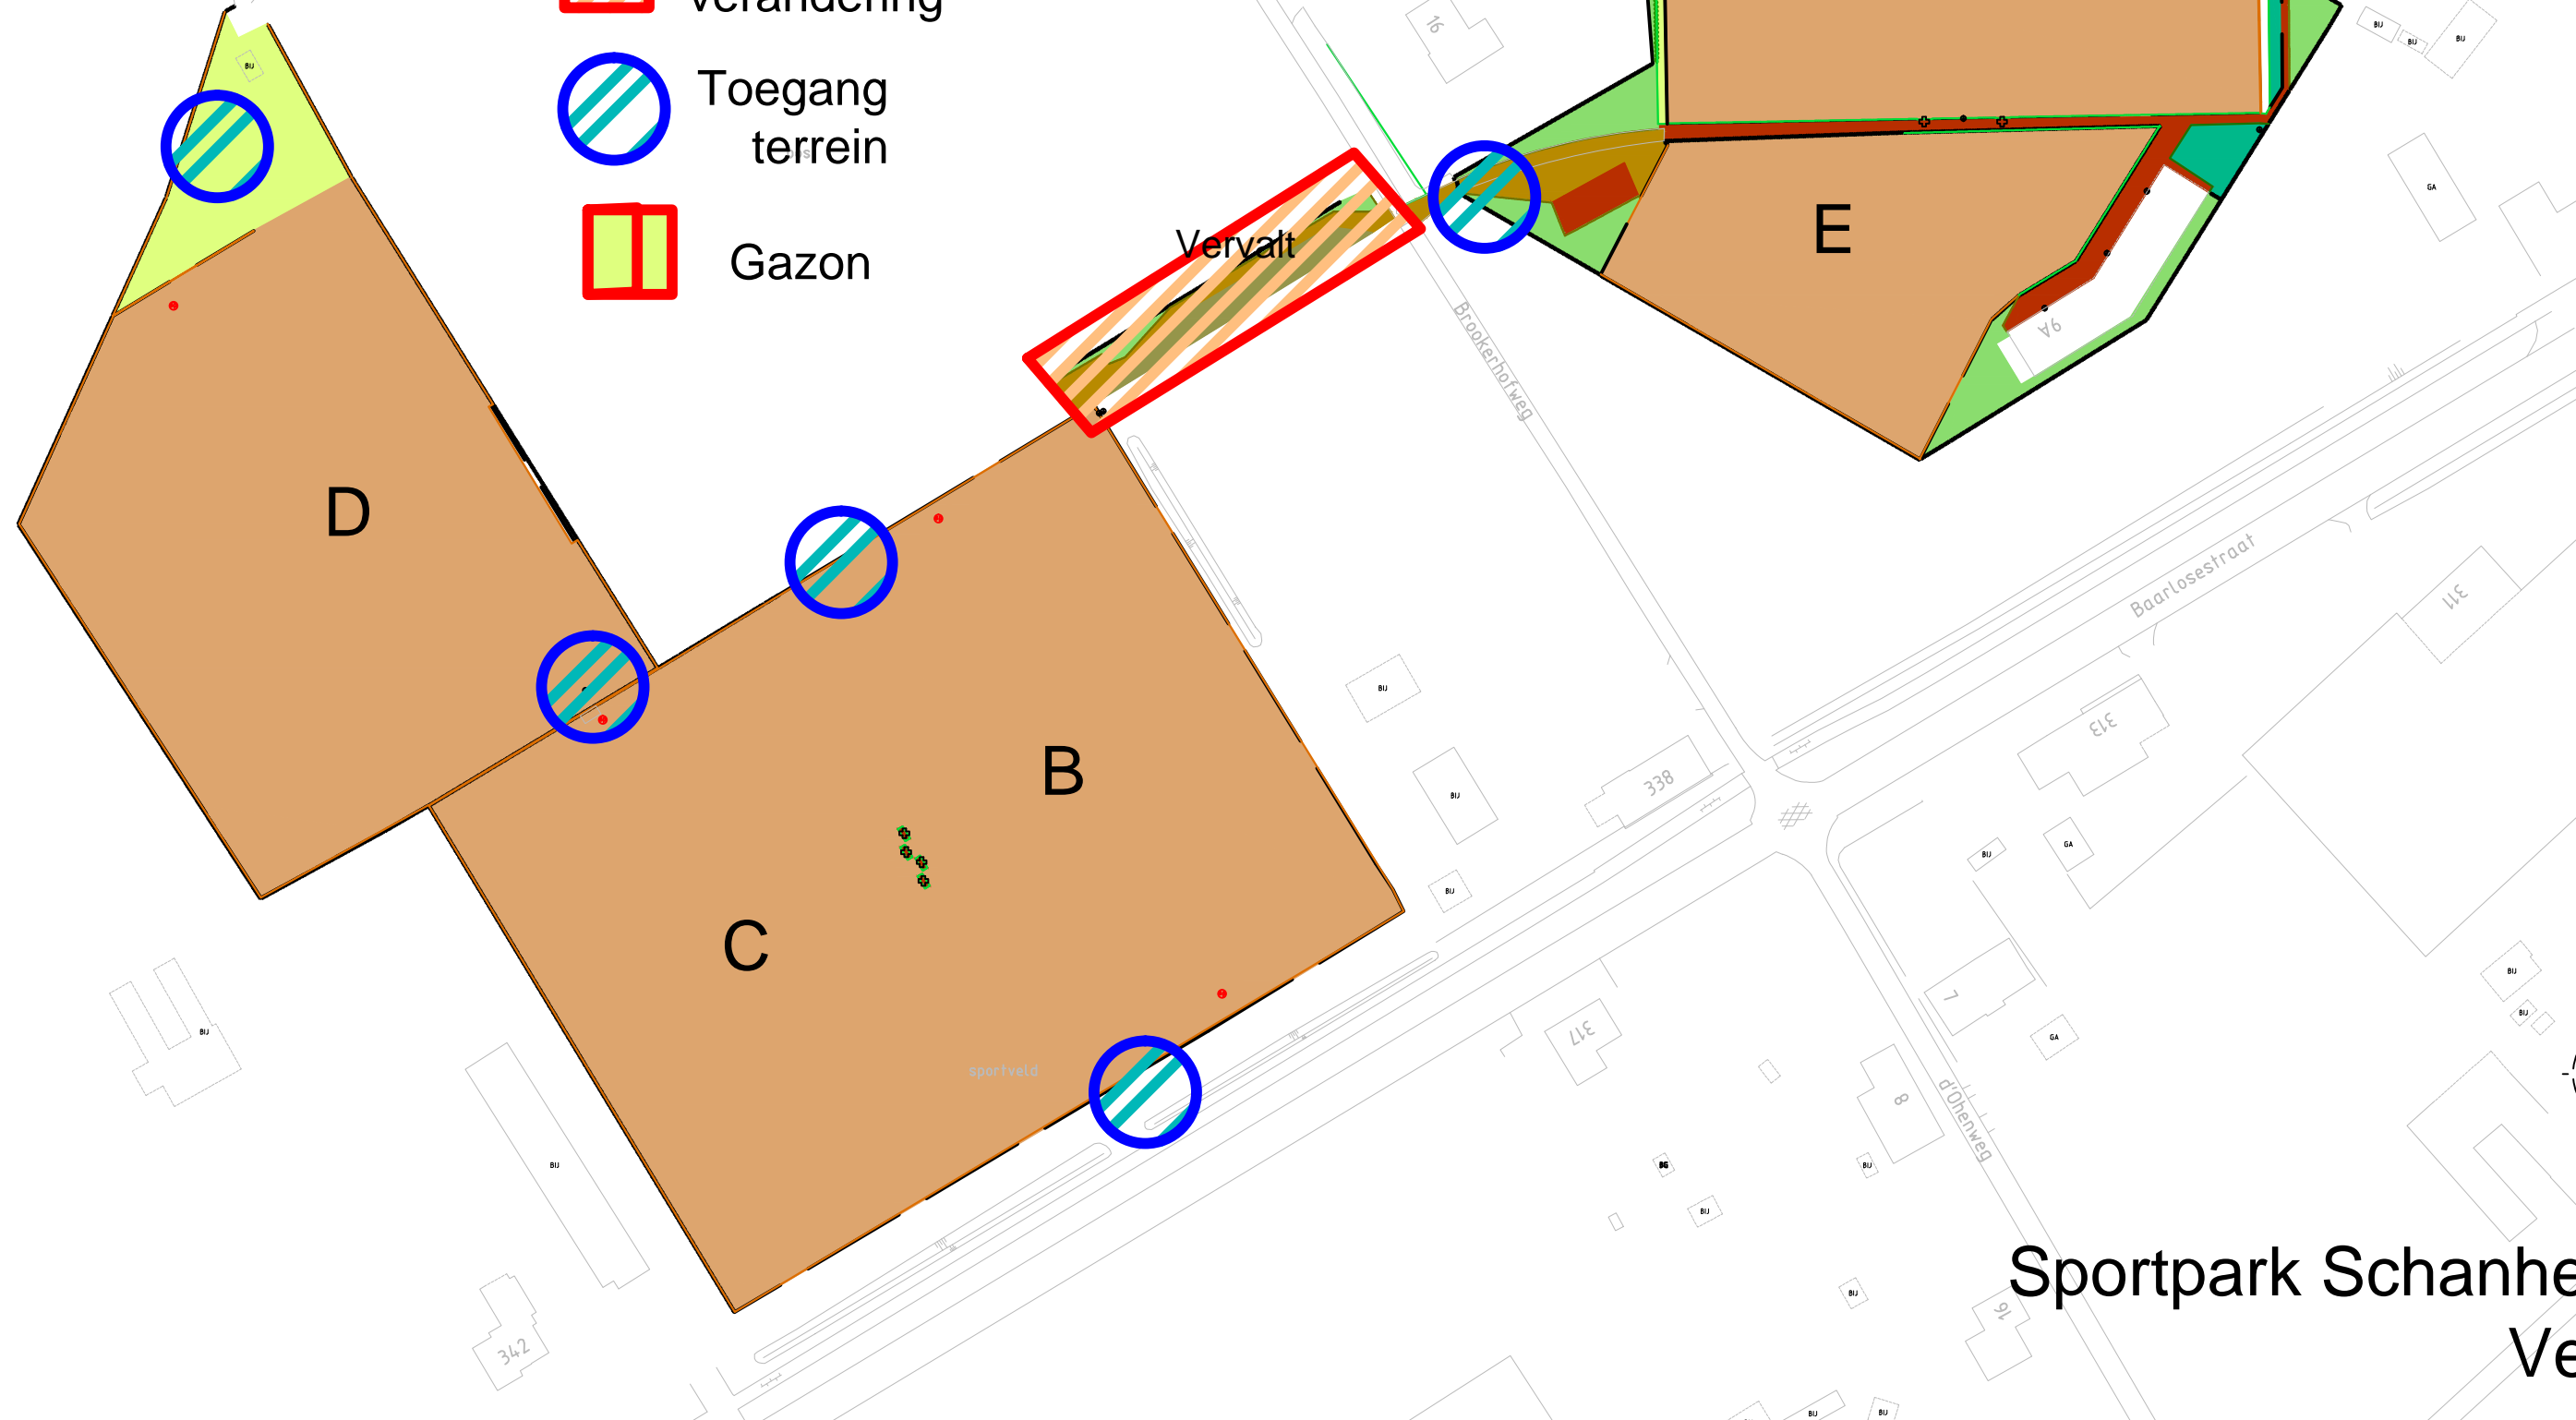

Sportpark Schanheide
Venlo



Legenda

Verlichting


Gravel

Natuurgras


Element verharding


Toegang terrein

Gazon

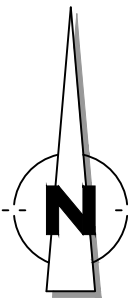


Sportpark 't Wiltland
Lomm

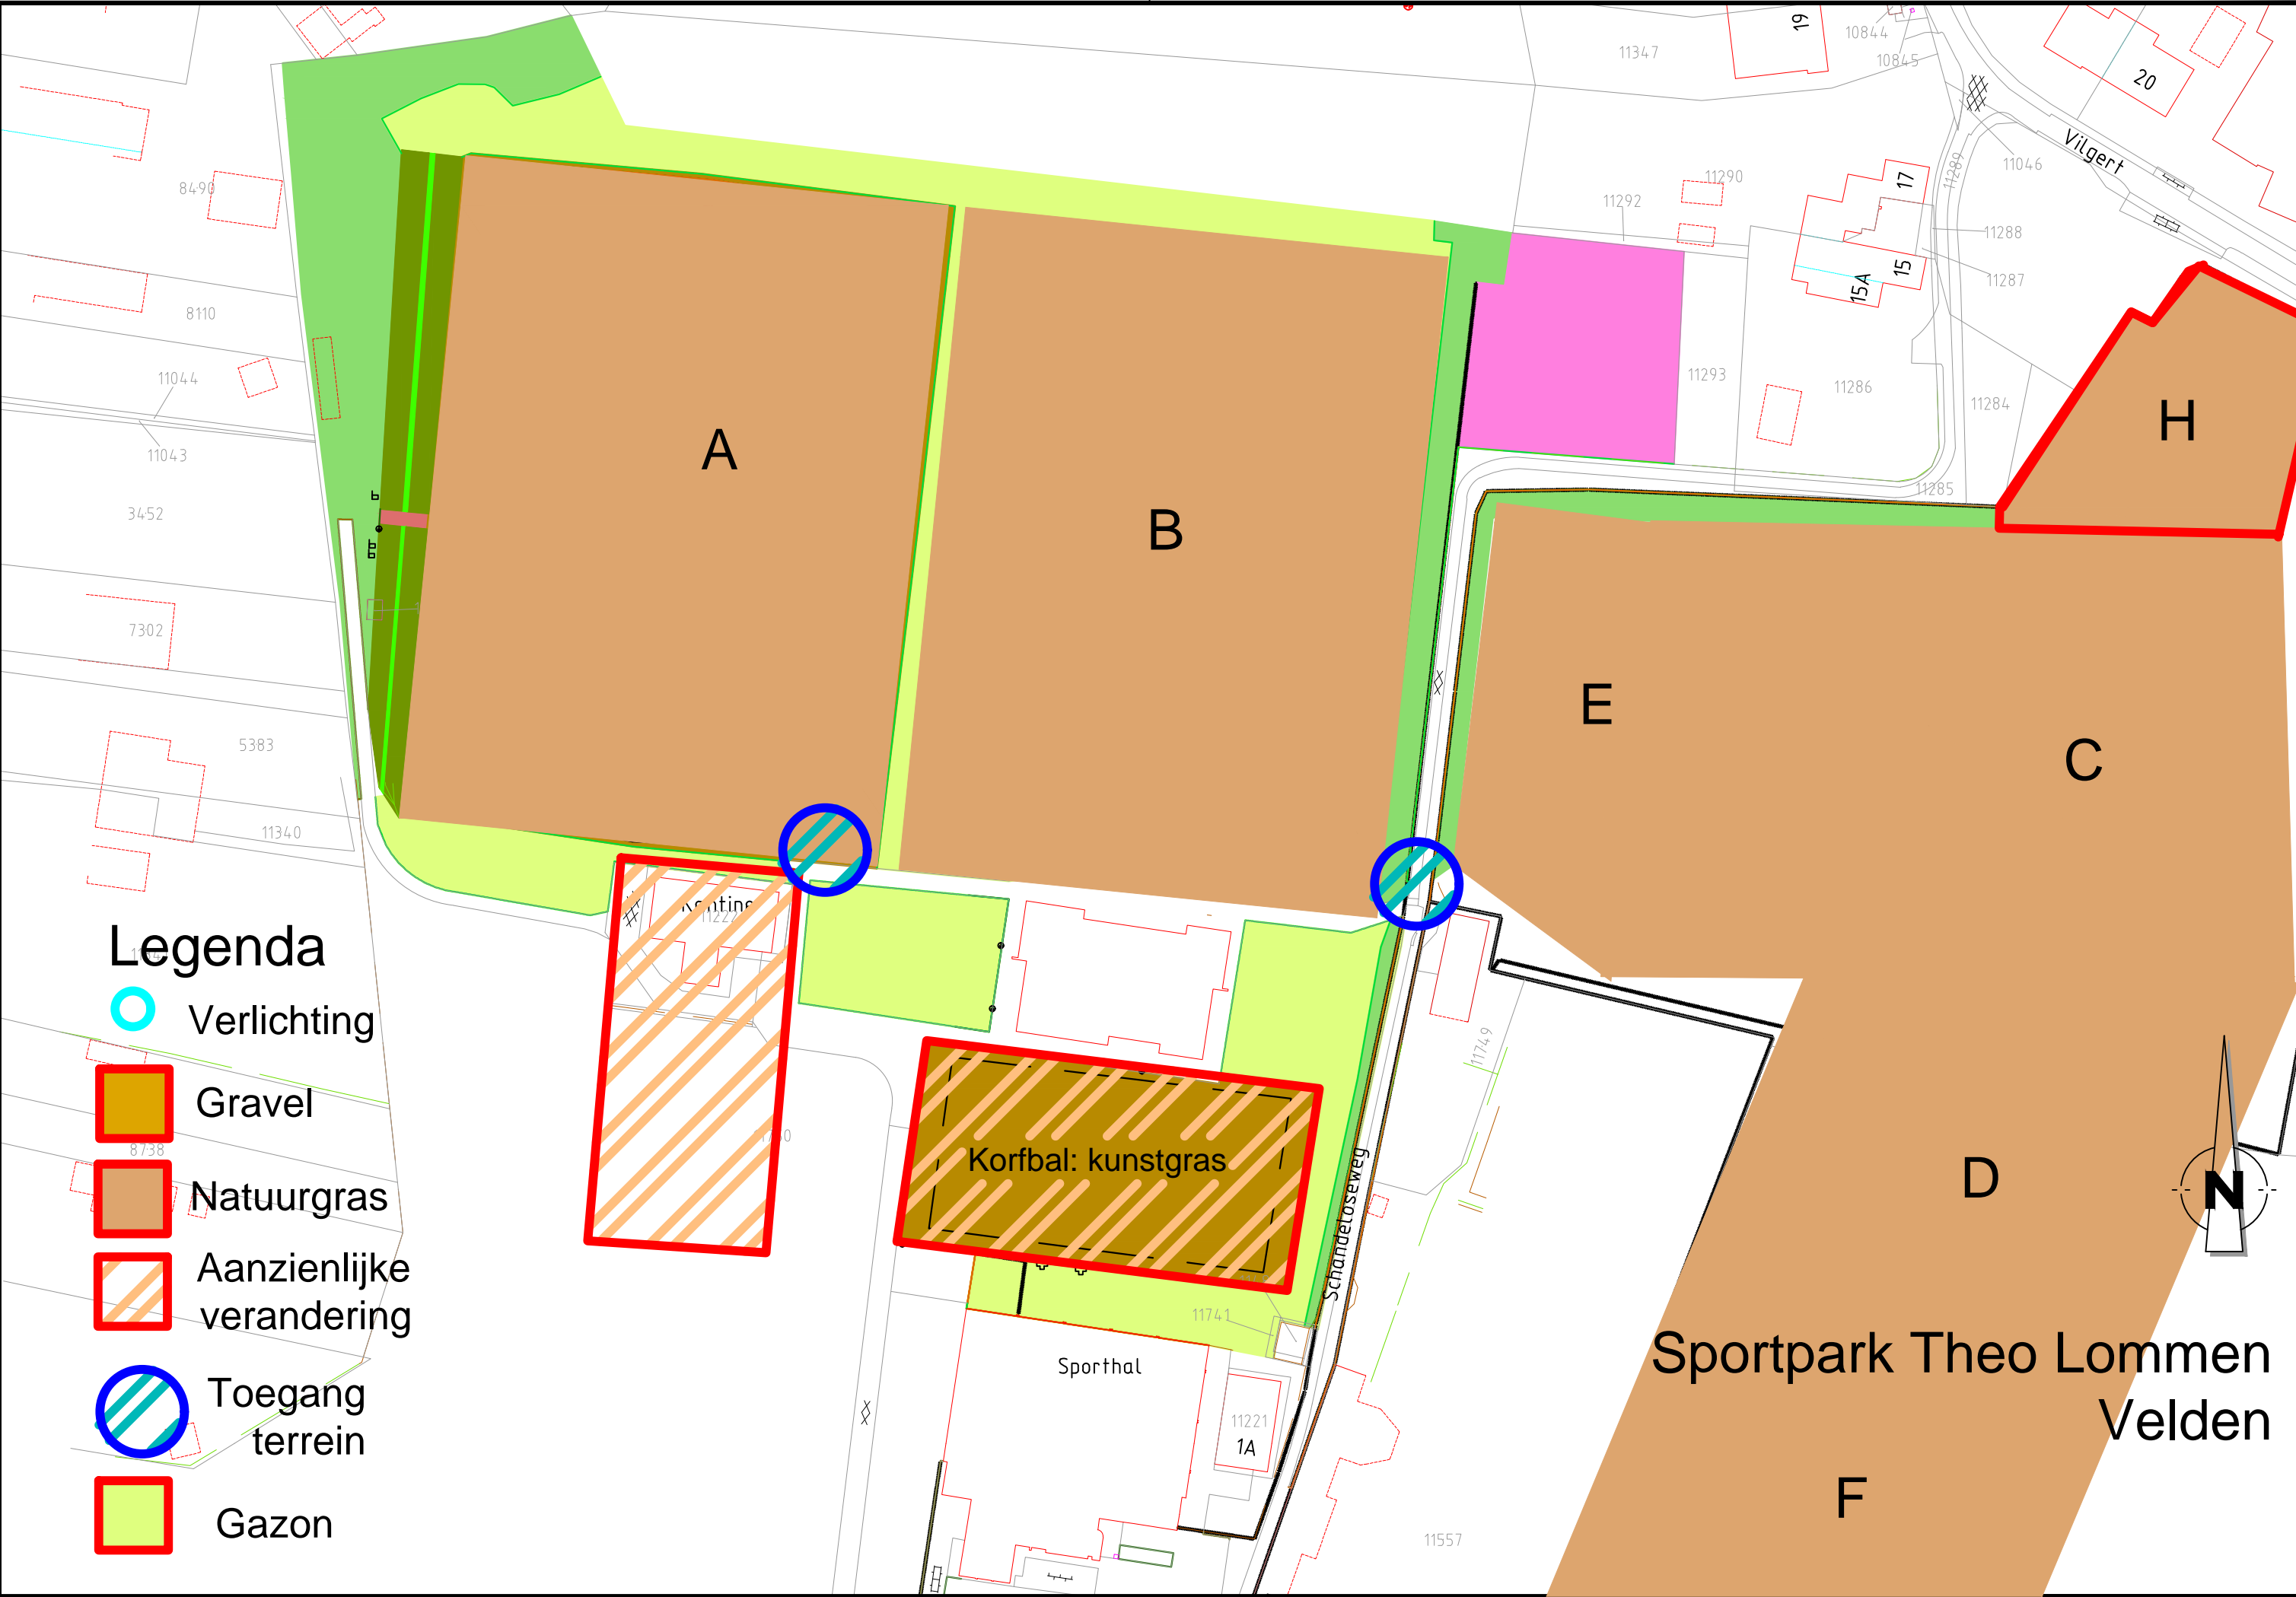

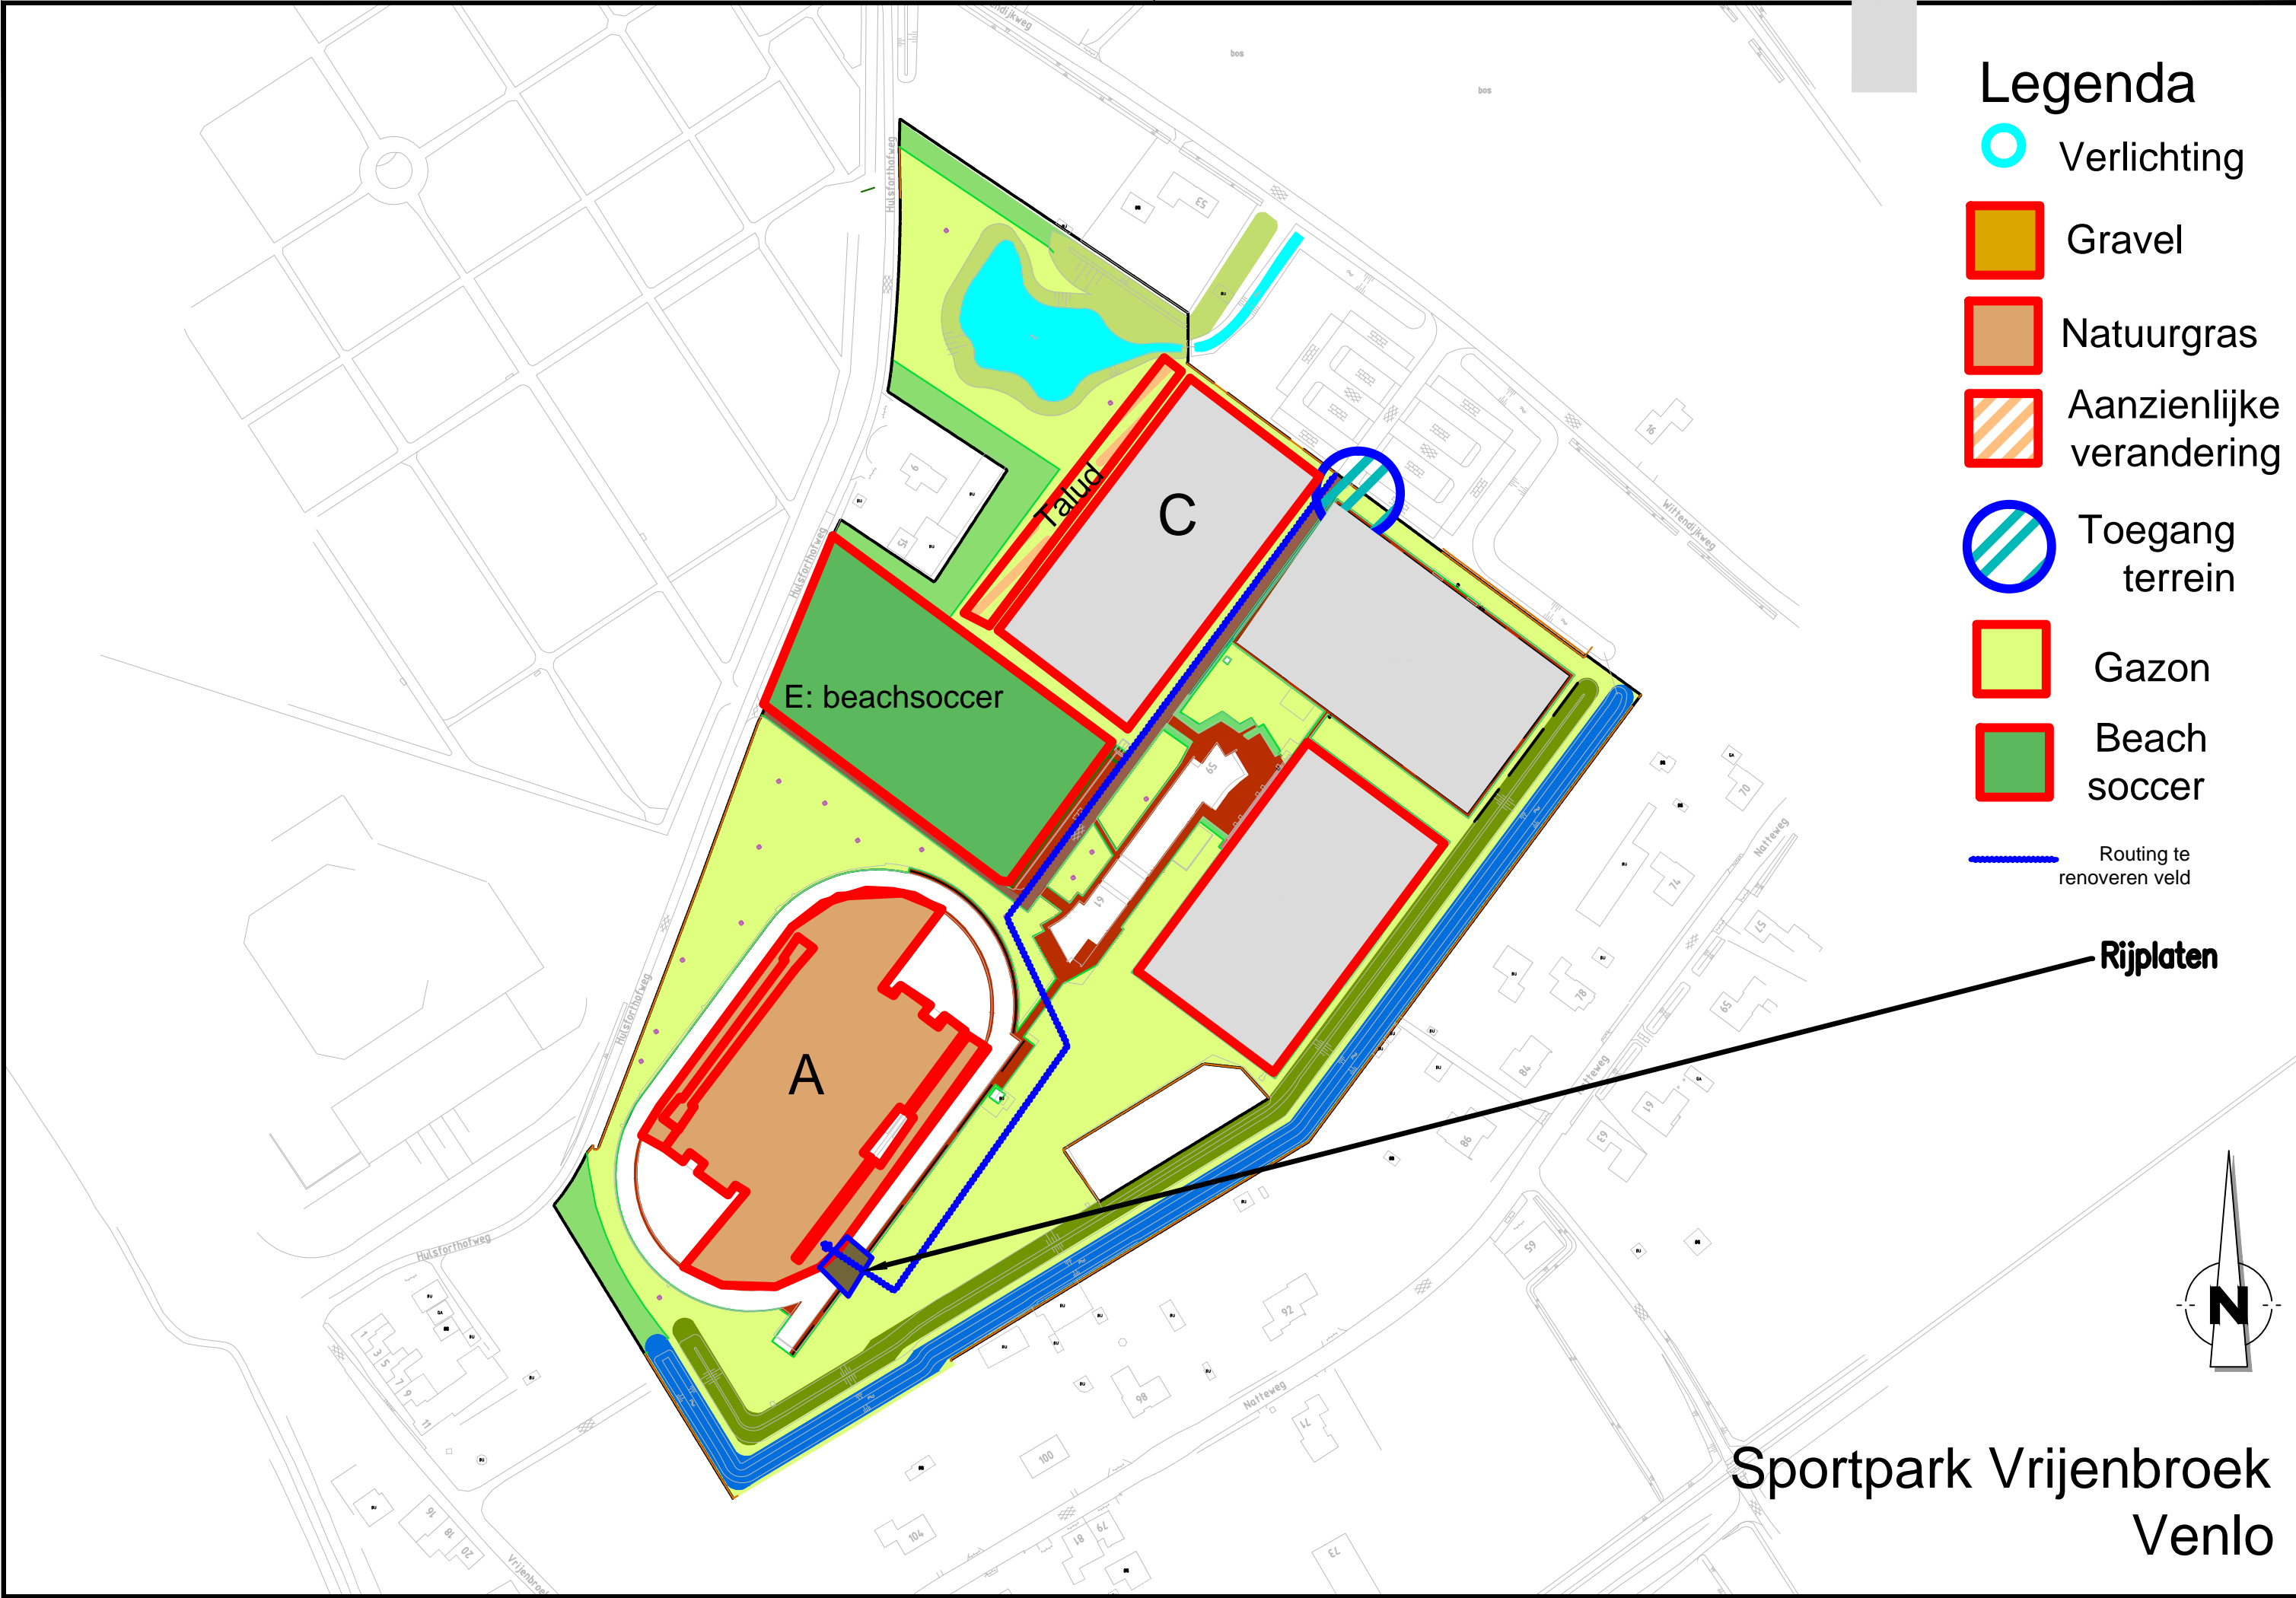

- ### Legenda
- Verlichting
 - Gravel
 - Natuurgras
 - Aanzienlijke verandering
 - Toegang terrein
 - Gazon
 - Beach soccer
 - Routing te renoveren veld

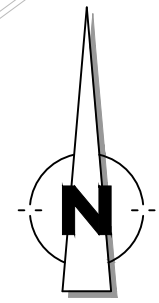

Sportpark Vrijenbroek
Venlo