


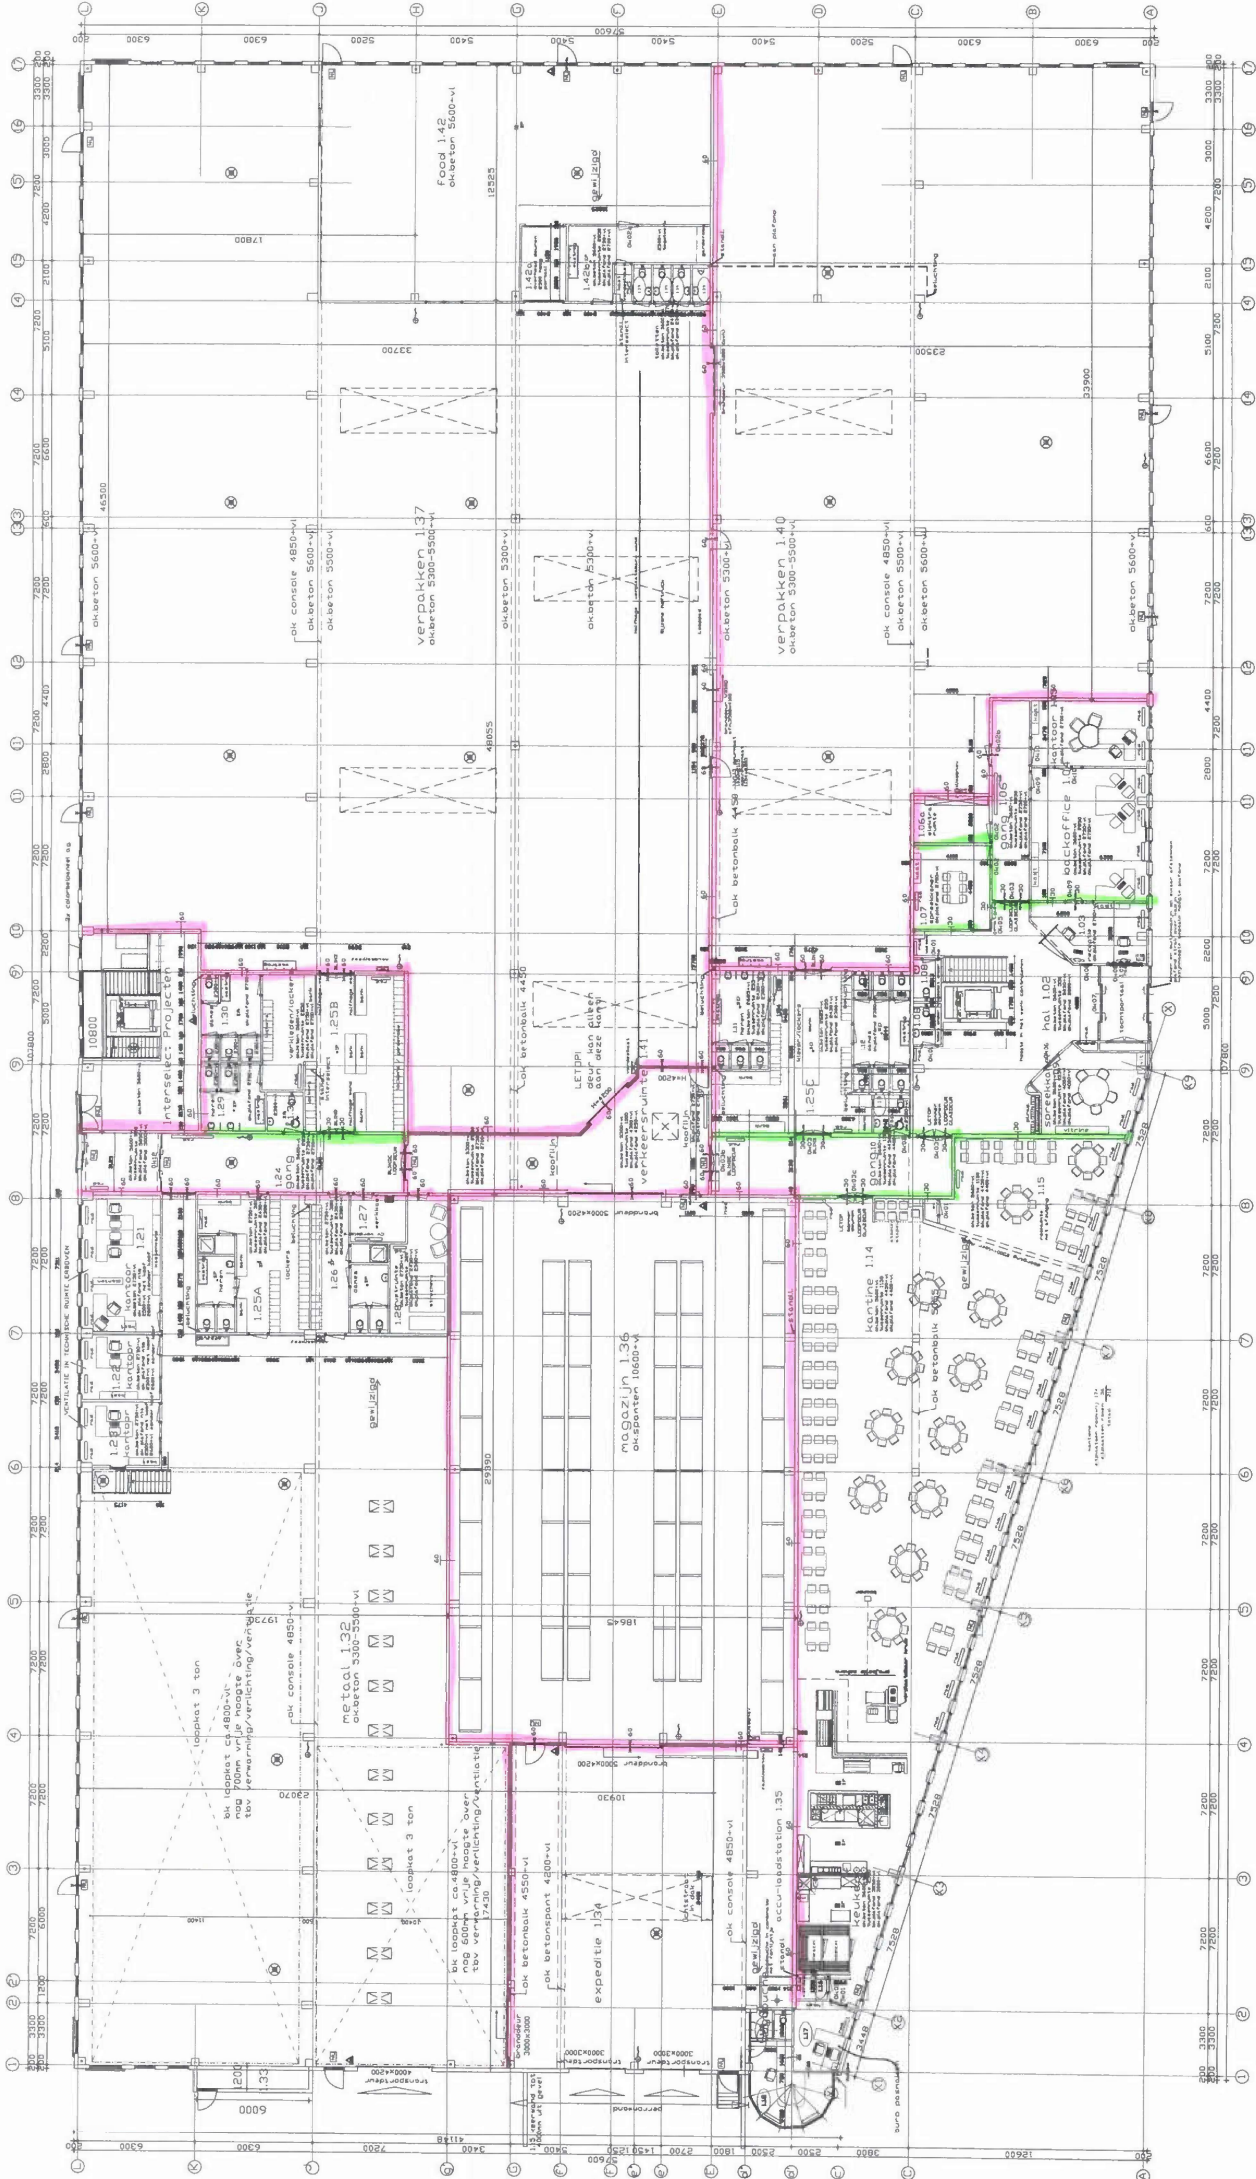

PROJECT
DP / MAAT HOORN
DAPHEN 10
ONDERVERSP Begane Grond

binnenkozijn deuren 2115mm hoog
nederlandsche afdeling ontbrekende voorzieningen nader te bepalen
trapgehuur netto trap- en bordesbreedte is 1350mm opvangcapaciteit trappehuis 67 personen > 50 personen (max. aantal aanwezig)