


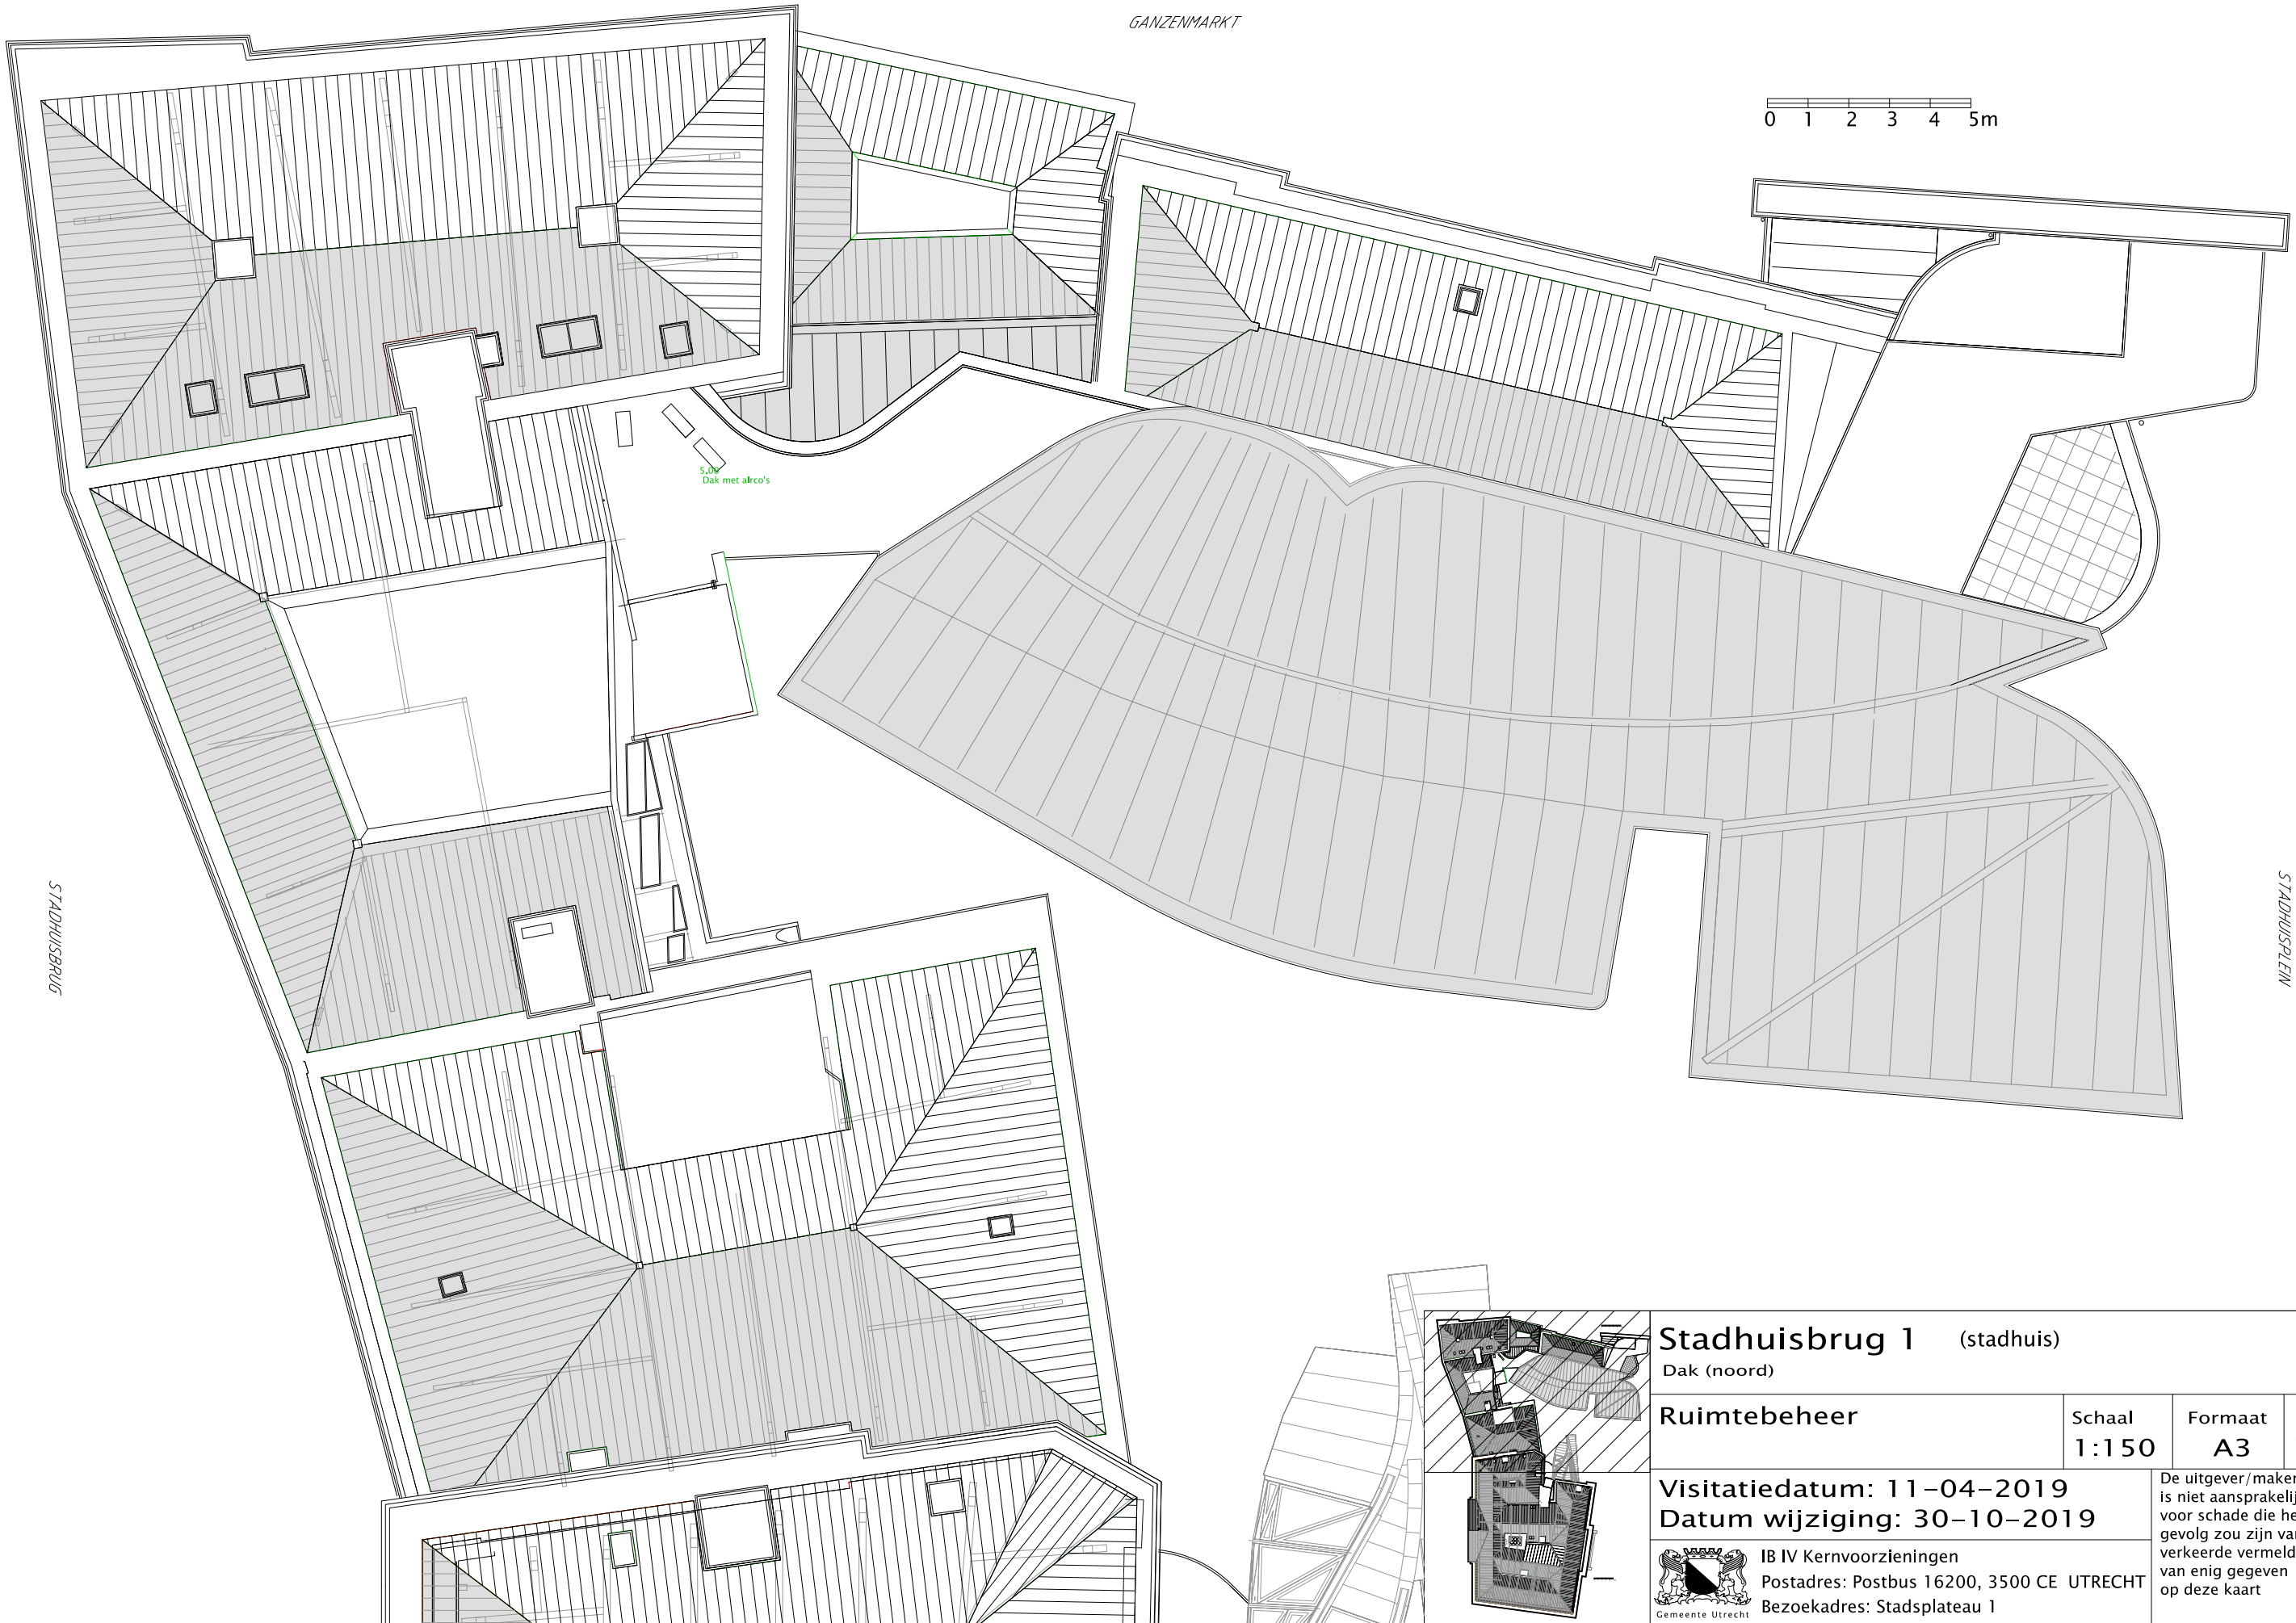

Stadhuisbrug 1 (stadhuis)
Dak (noord)

Ruimtebeheer

Schaal
1:150

Formaat
A3

Visitatiedatum: 11-04-2019
Datum wijziging: 30-10-2019



IB IV Kernvoorzieningen
Postadres: Postbus 16200, 3500 CE UTRECHT
Bezoekadres: Stadsplateau 1

De uitgever/maker
is niet aansprakelijk
voor schade die het
gevolg zou zijn van
verkeerde vermelding
van enig gegeven
op deze kaart