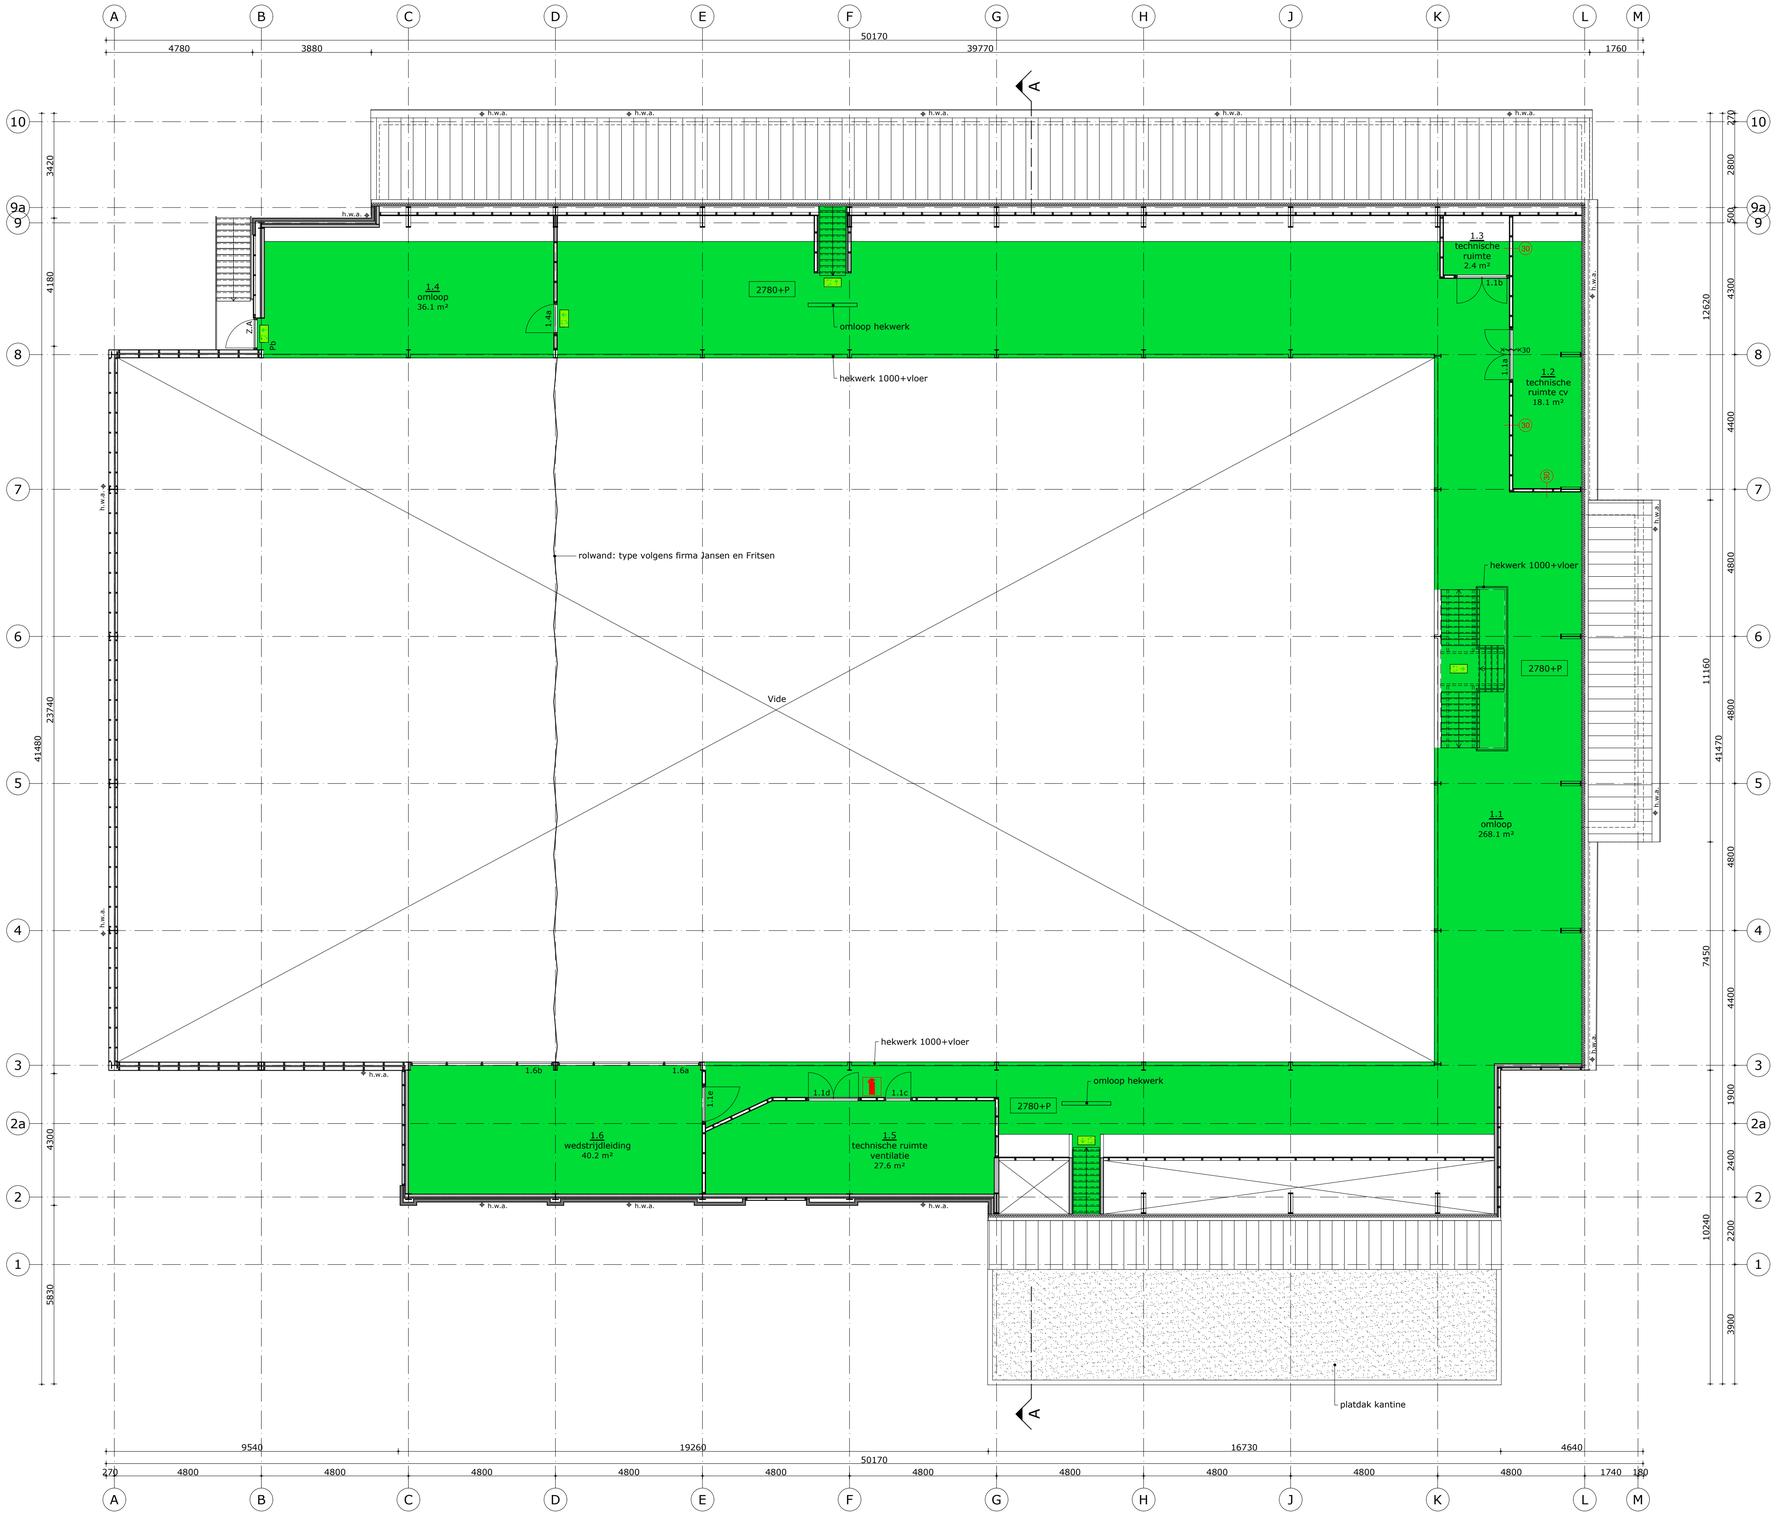

PLATTEGROND 1e VERDIEPING

renvooi

- sportcafé
- sporthal+aanverwante ruimten

De maatvoering is een zo goed mogelijke weergave van de bestaande toestand, alle op tekeningen aangegeven maten zijn circa maten
In het werk moet na ontmanteling de definitieve maatvoering door de aannemer vastgelegd worden.

GEMEENTE HOORN

project:	Sporthal - Munnikenwoud 1 - Zwaag
opdrachtgever:	Gemeente Hoorn
onderwerp:	Bestaande toestand; plattegrond 1e verdieping

schaal:	1:100	fase:	bestaande toestand
formaat:	A1	projectarchitect:	-
datum:	10-03-2021	projectleider:	R. Maas
wijziging:	a: e:	getekend:	D. van Stralen
	b: f:	tekeningnummer:	1871 A 101
	c: g:		
	d: h:		

TPA HG architecten
trigallez
peeters
van apeldoorn
hangelbroek
gouwetor

schuijteskade 13
1621 de hoorn
postbus 2190
1620 ed hoorn
t 0229-212919
info@tpahga.nl
www.tpahga.nl