
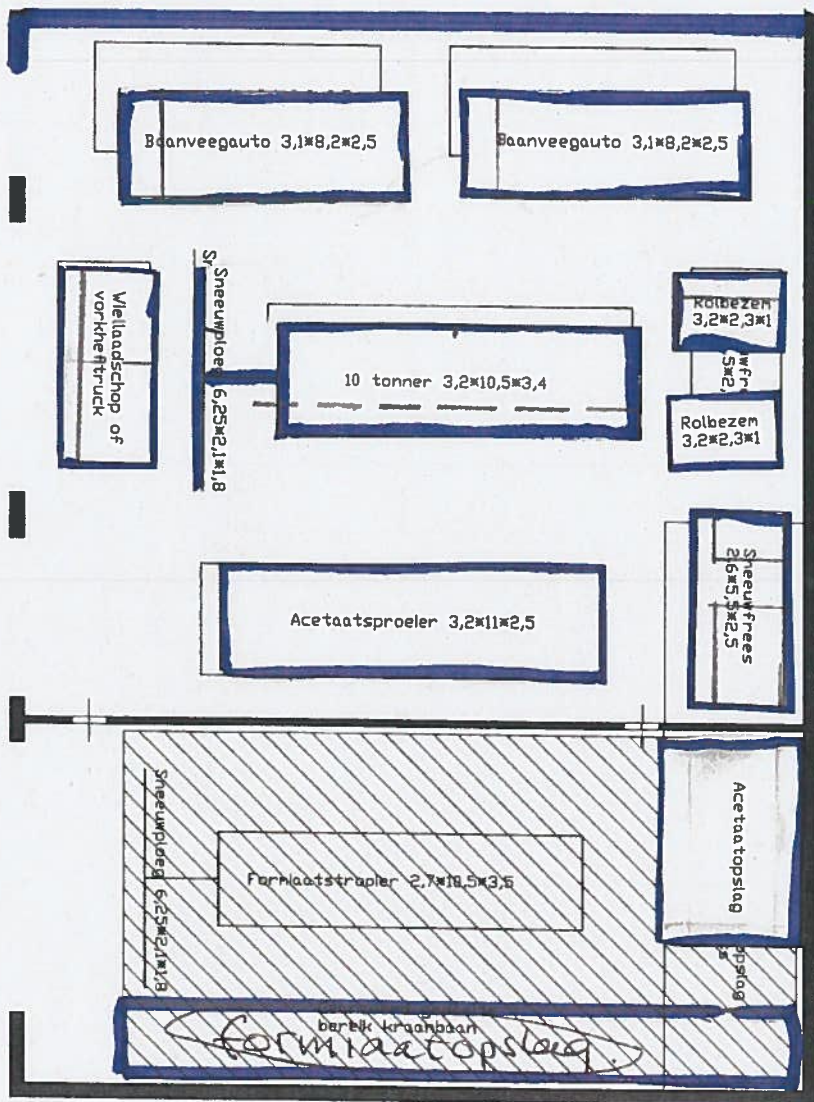


LVL-loods VKL
 Voorste AVB - RVN 15-6-10.

LVL Loods Volkel
 Variant 2
 Februari 2009

↑ vulput
toevoeging van levering

↳ reduceer!
TGV levering

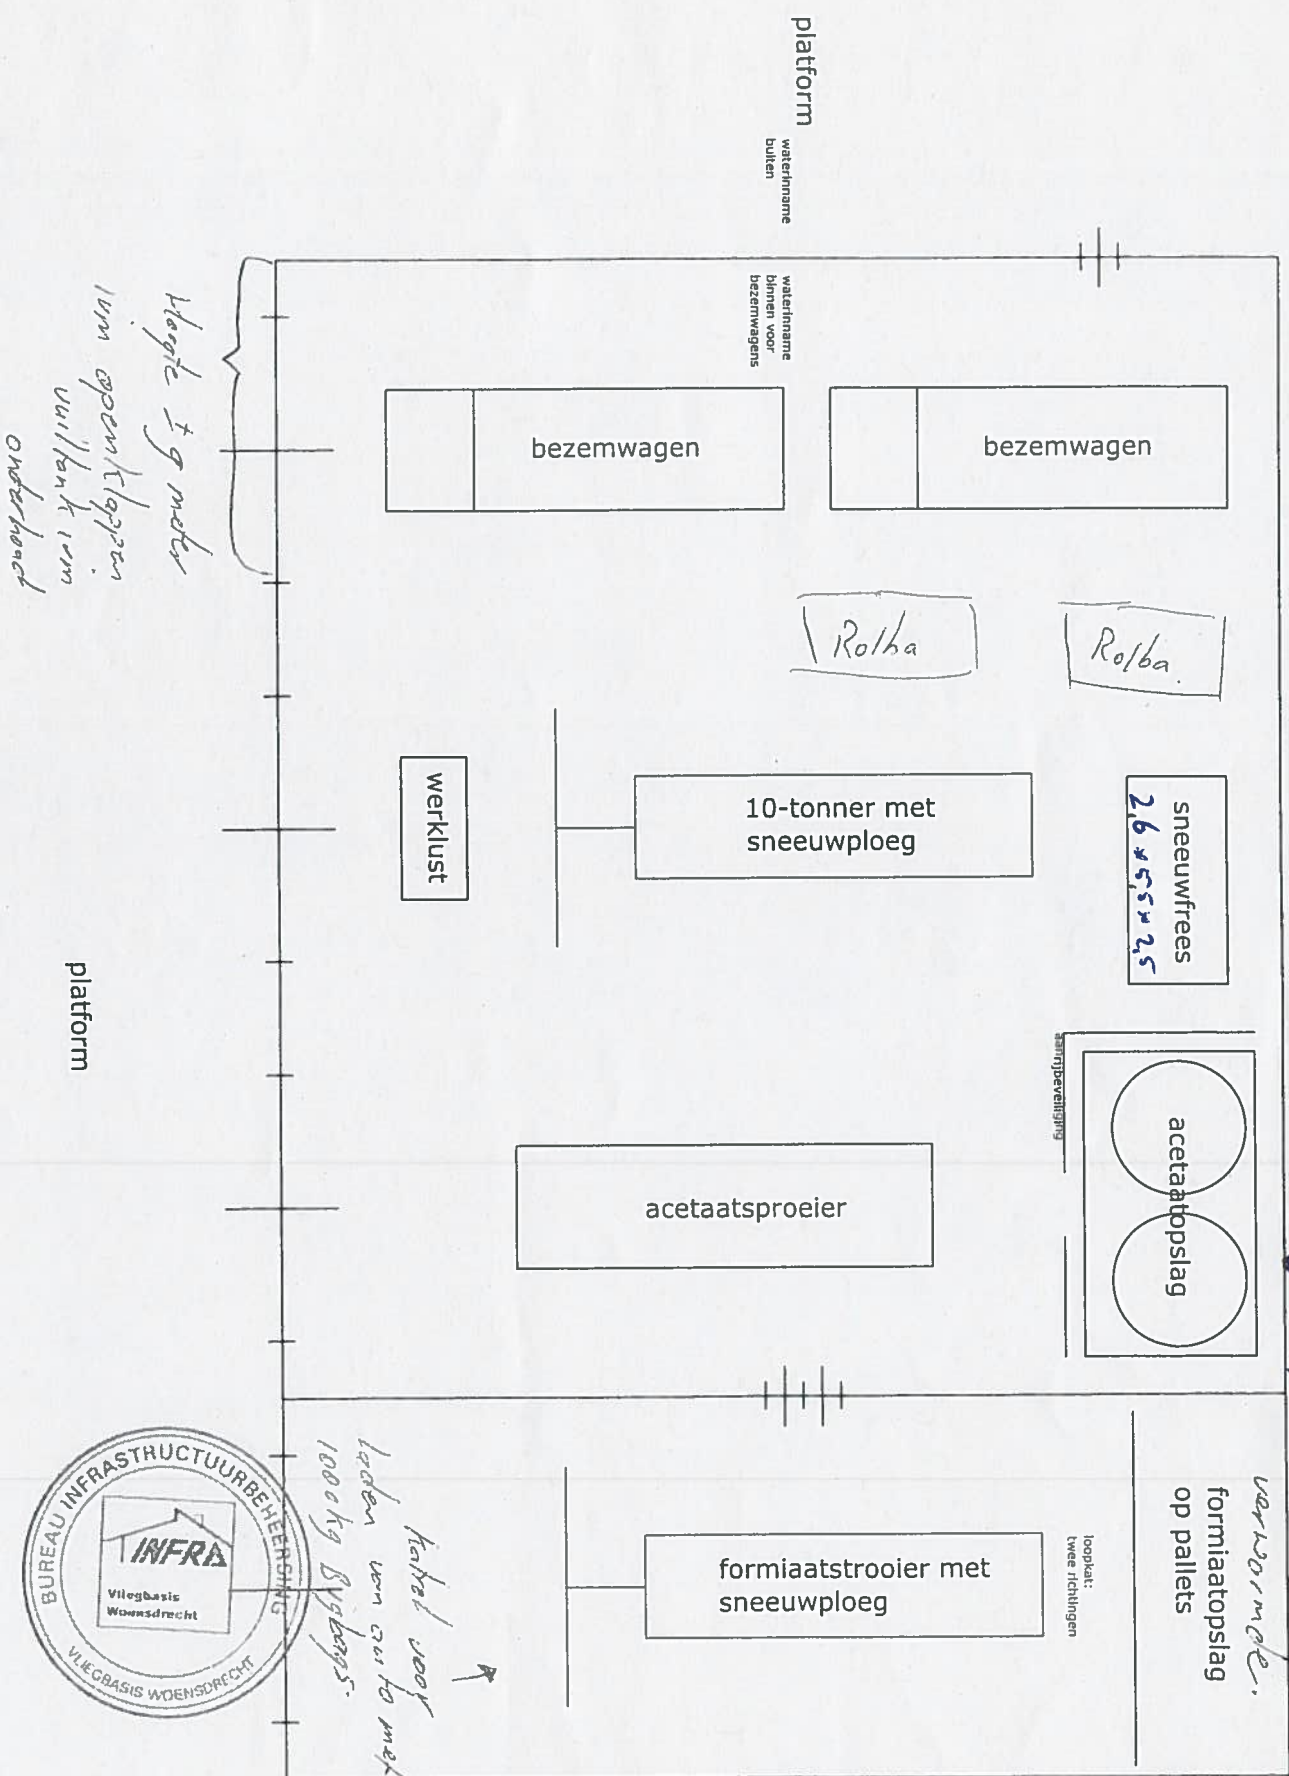

indelingsvoorstel stallingsloods
schaal 1:200

Meten doet weten!

Baanweger → met bezem

Hoogte 3,30 mtr.

Breedte 2,50 mtr.

Lengte 8,30 mtr.

Breedte 3,75 mtr.

Lengte ~~3,75~~ mtr
10,85

strooiwagen met schuif

Hoogte

3,3 mtr

Breedte

5,75 mtr

Lengte

11,75 mtr

Sproeiwagen

Hoogte

3,2 mtr

Breedte

3,3 mtr

Lengte

10,5 mtr

werkbreedte

24 mtr.

opgemeten 09-01-2018

Hoo C v Nimegen

Toon 1d Wetering