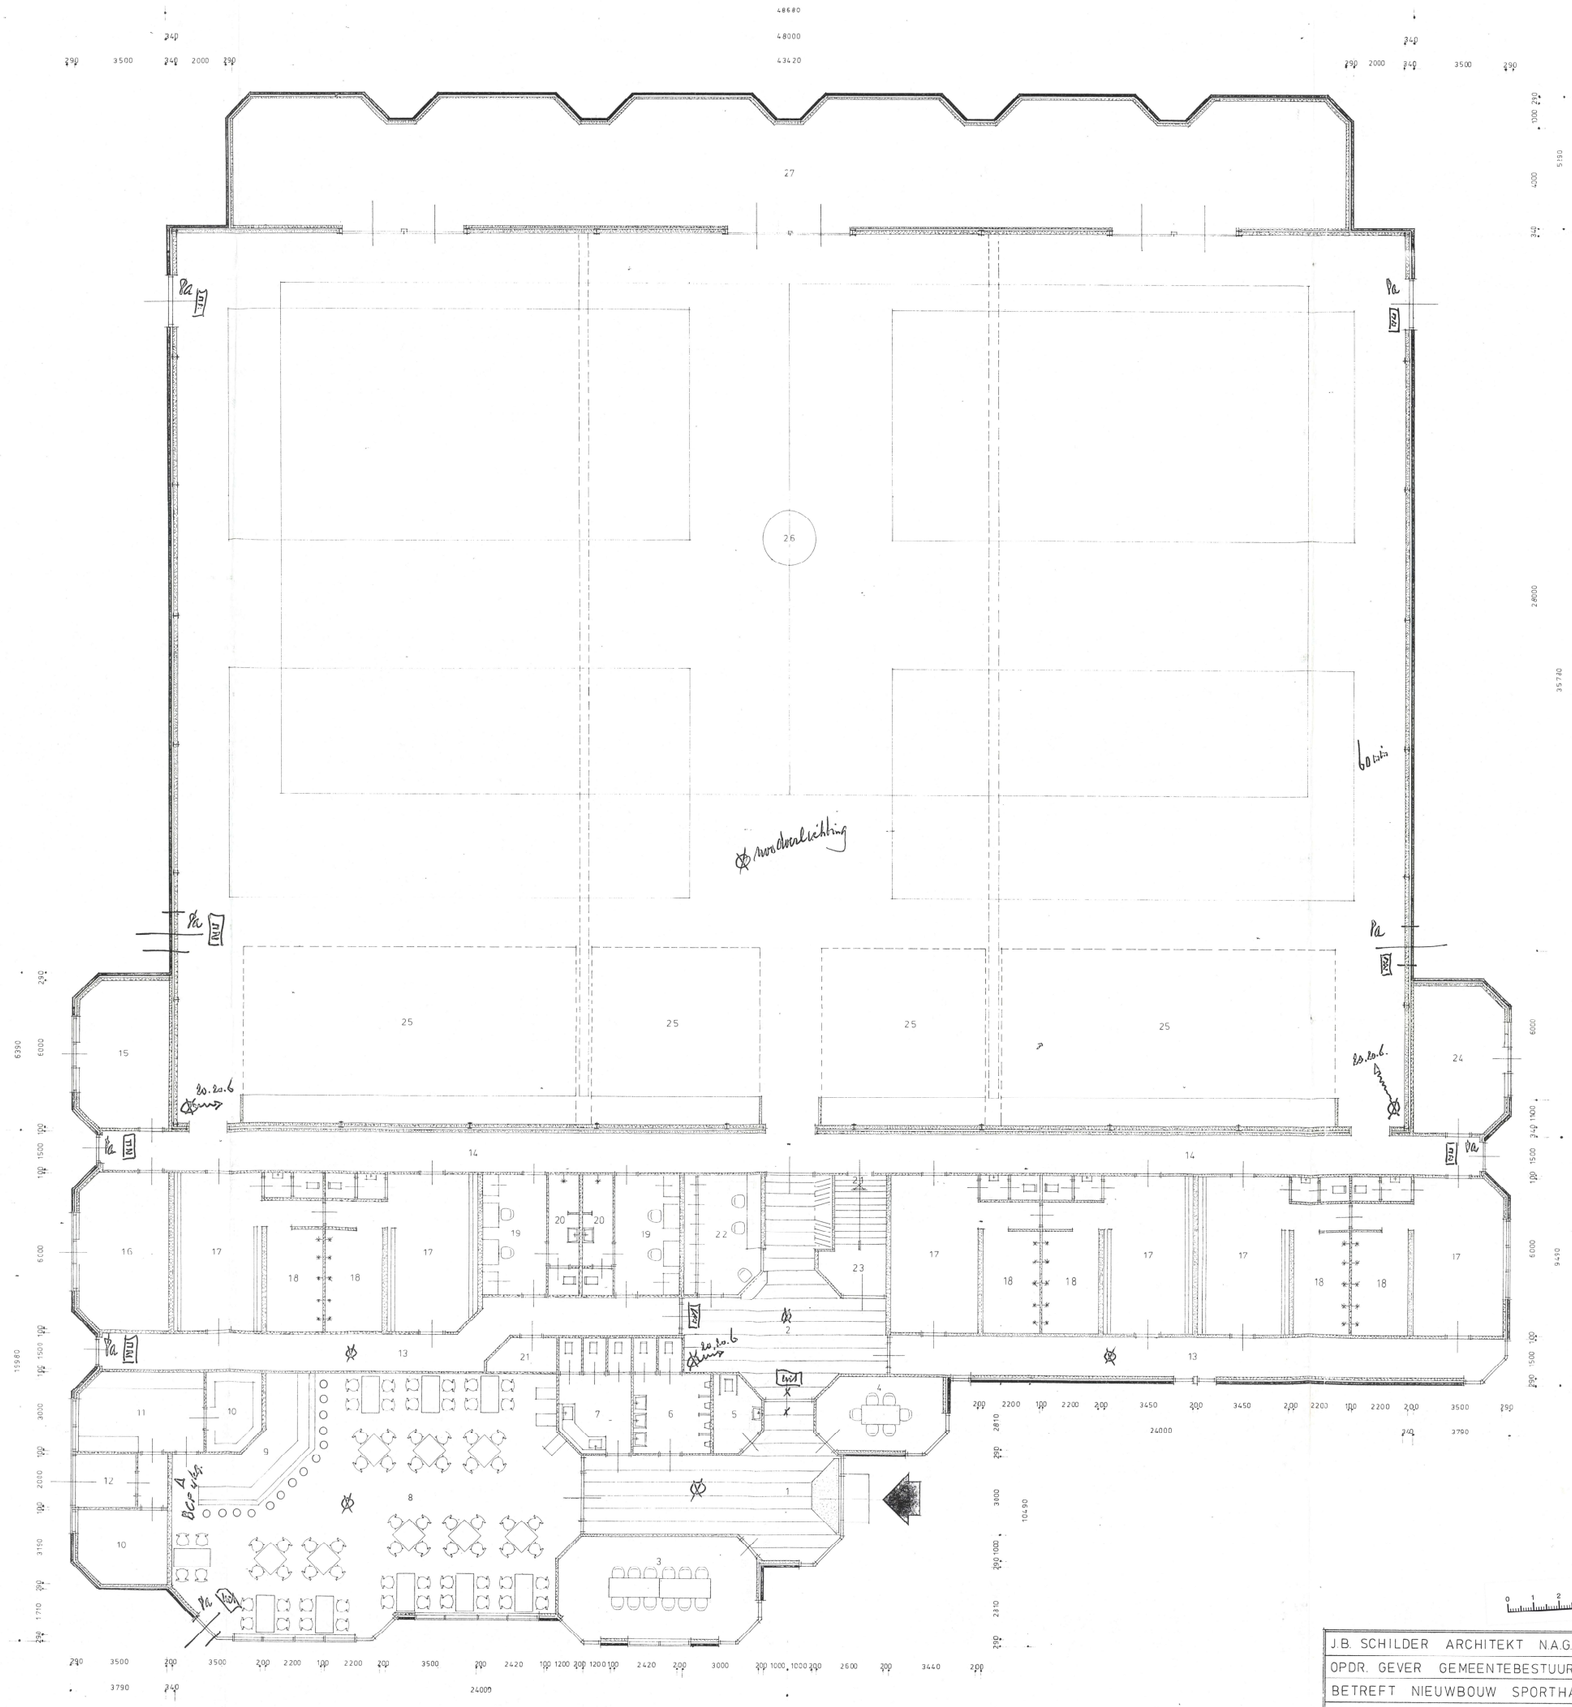
48680
48000
43420
35740
28000
24000
24000
Pa
60 min
60 min
60 min