


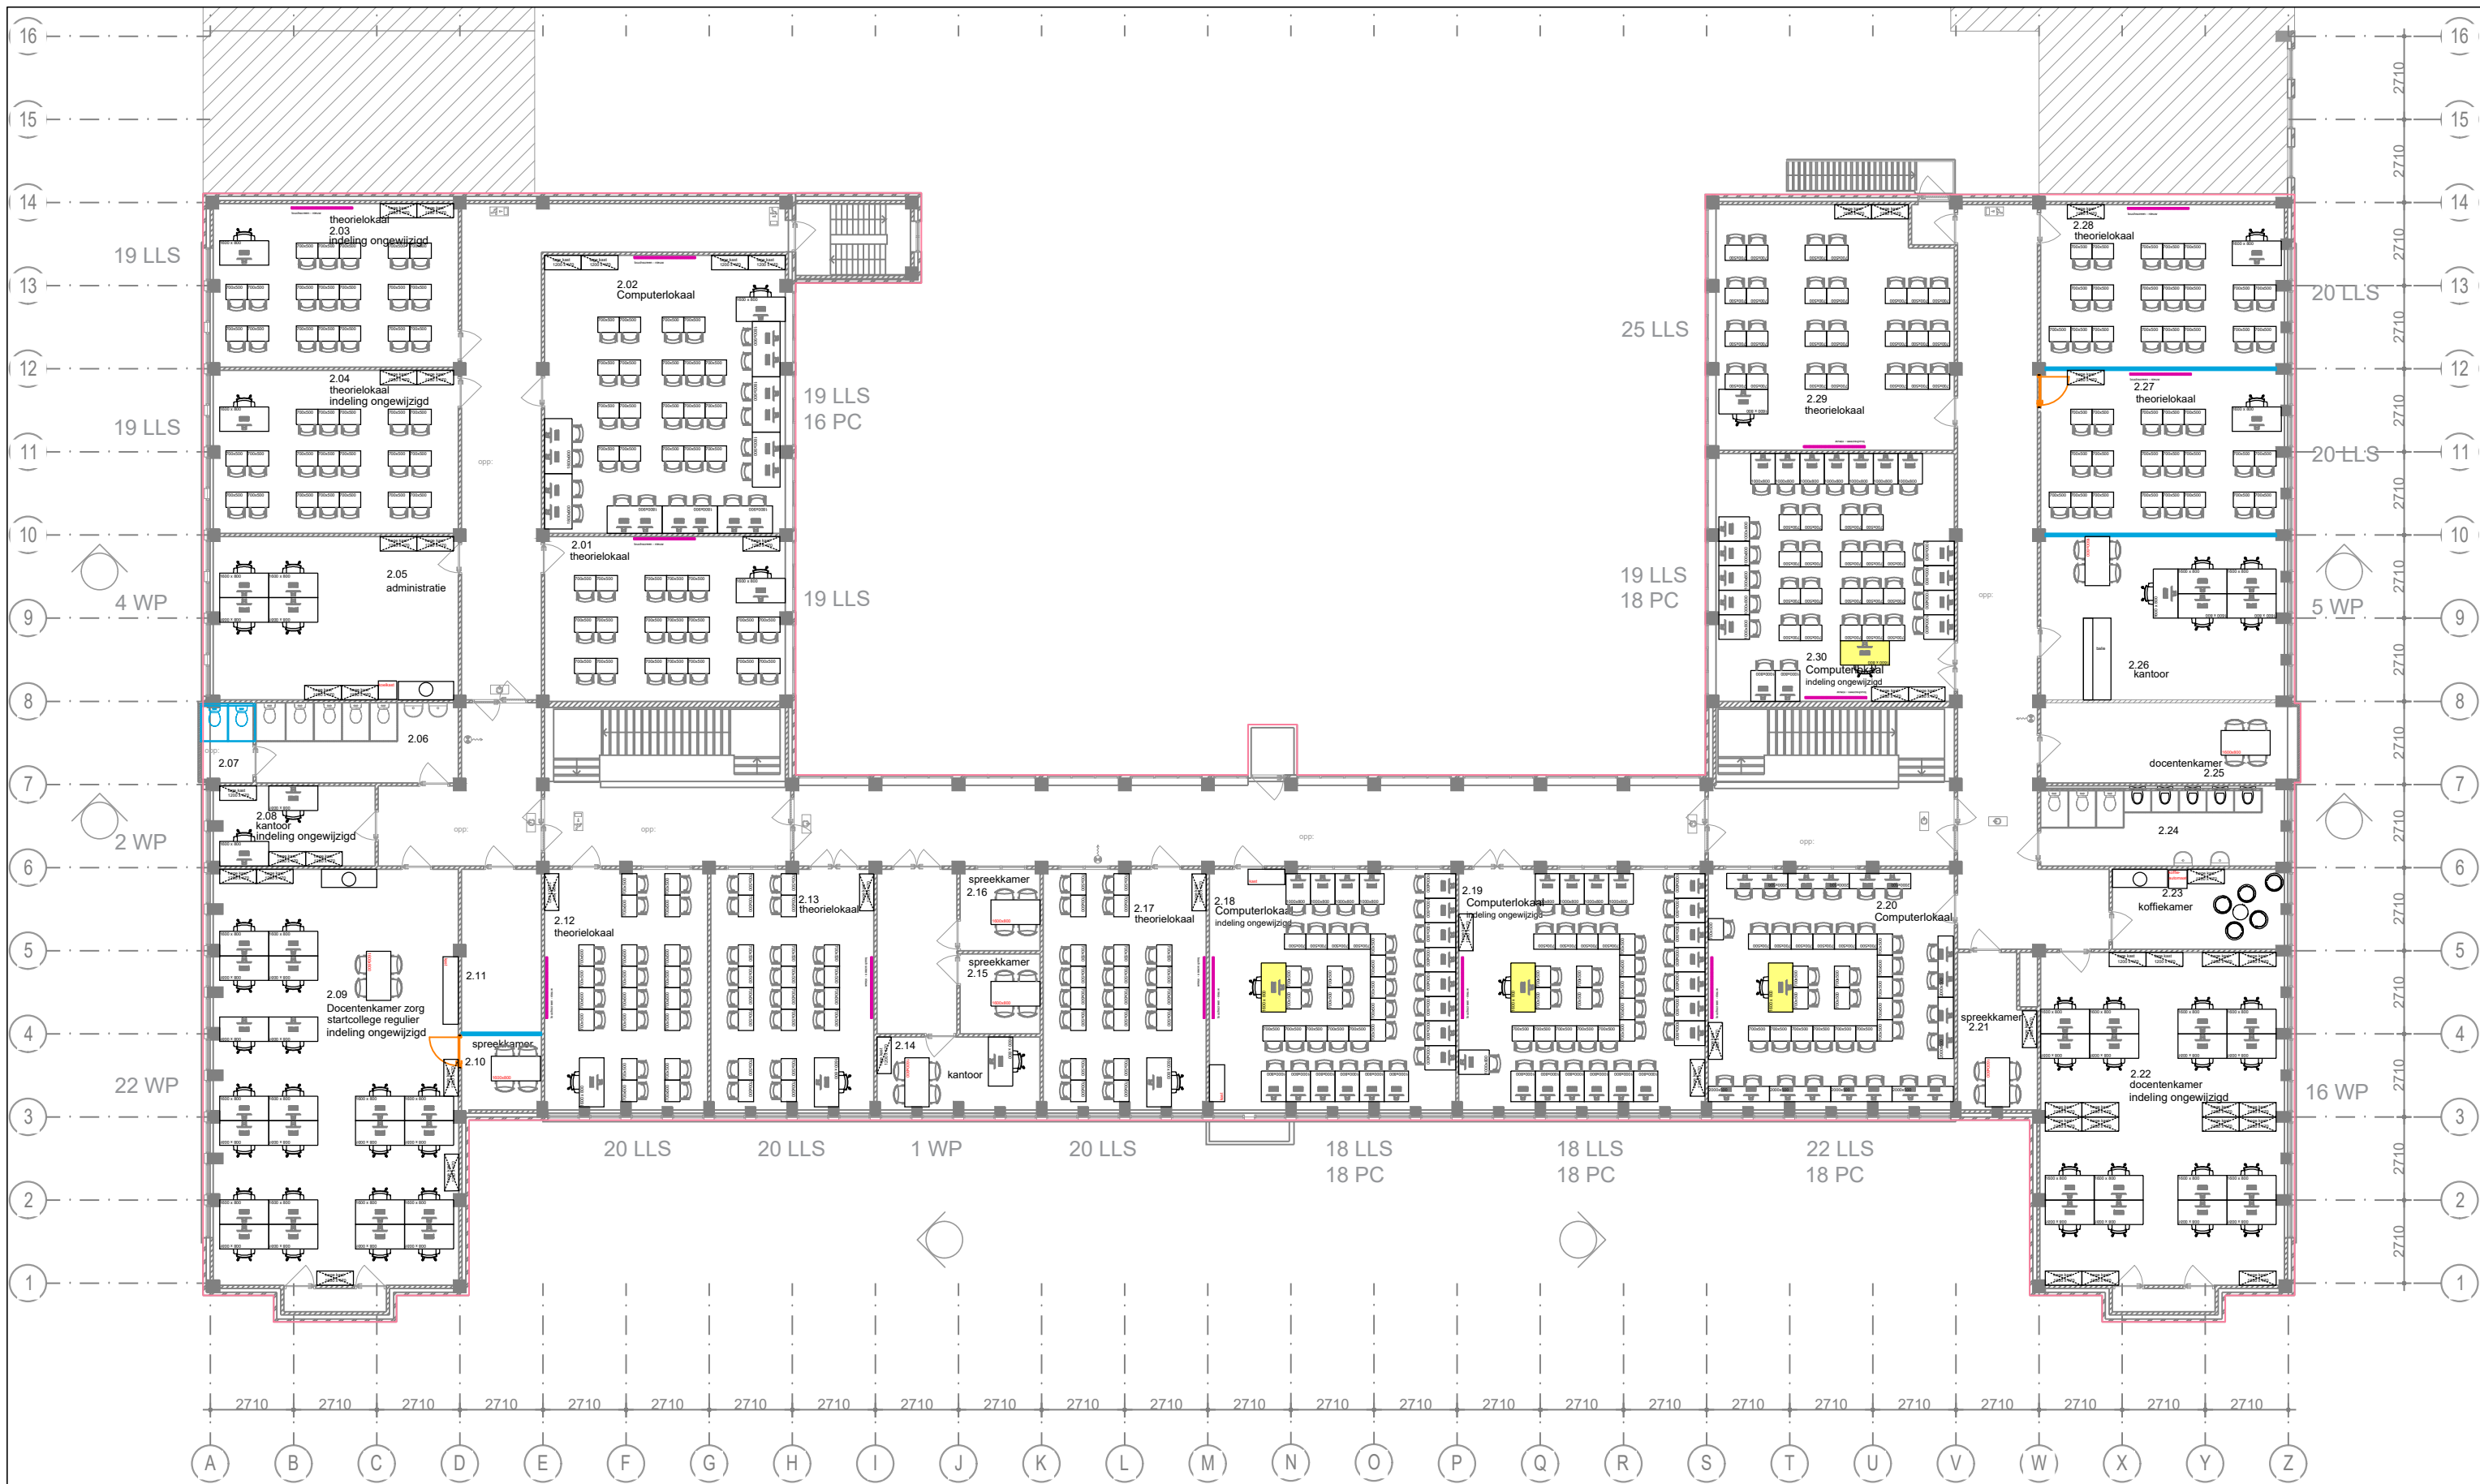

2e verdieping