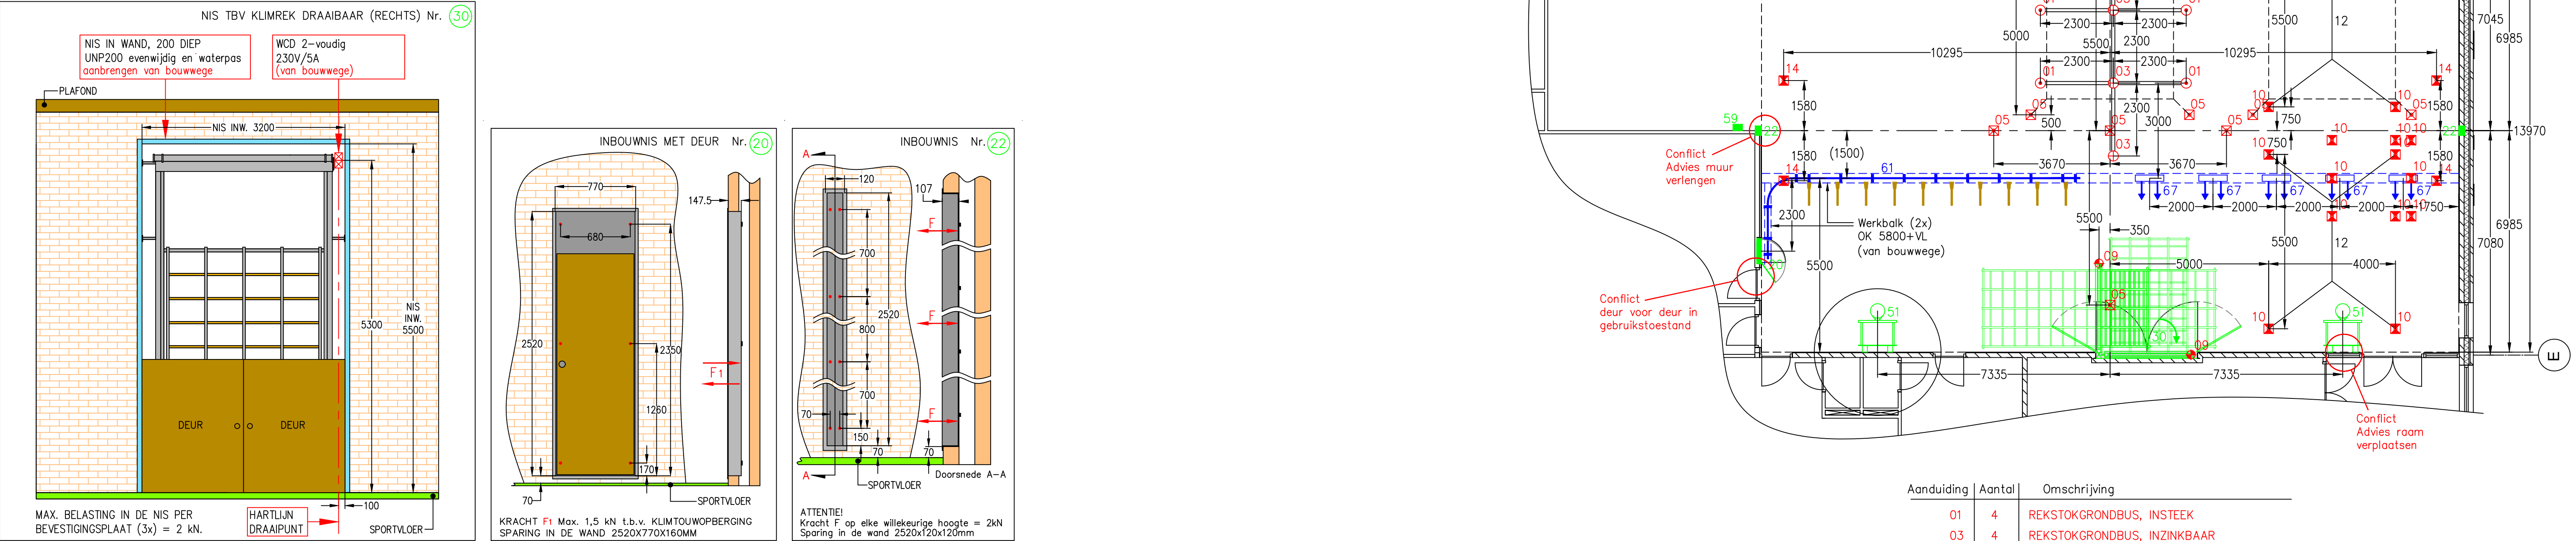
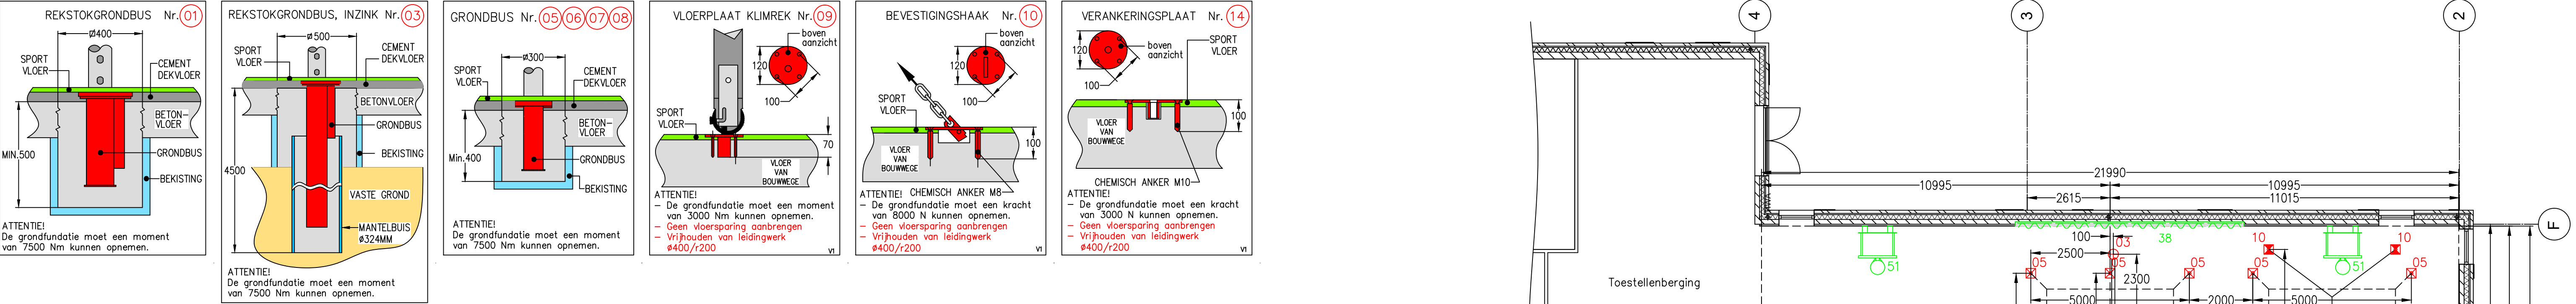



BELANGRIJKE AANDACHTSPUNTEN:

- Voor het uitvoeren van de werkzaamheden door BosaN dient de werkvloer bezemschoon en obstakelvrij te zijn.
- Alle sparingen dienen een correcte maatvoering te hebben en schoon te zijn.
- Levering, storting en afwerking van het beton t.b.v. sparingen is voor rekening van de aannemer.
- De bouwkundige constructie van het gebouw dient te voldoen aan de eisen zoals vermeld in de bijgevoegde detailtekeningen.
- Alle opgegeven krachten zijn rekenkrachten waarin een veiligheidsfactor van 3 is aangehouden volgens NEN-EN 913 (dynamische factor 2.5 x veiligheidsfactor 1.2)
- Tenzij anders overeengekomen, dienen de sportinstallaties van BosaN rechtstreeks gemonteerd te kunnen worden aan vloer, wand en werkbalken. Waarbij de definitie wand, de wand is welke zichtbaar is op zaalniveau. In geval van voorzetwand zal de constructie uitgevuld dienen te worden tot direct achter de topplaat (max. 18mm)
- Indien er tijdens montage geen mogelijkheid is om een contramuur te plaatsen in de staalconstructie, zal de wanddikte ter plaatse van de bevestiging minimaal 10mm dienen te zijn (evt. plaatselijk opgelast)
- Indien bij de uitvoering van de werkzaamheden blijkt dat er afwijkingen zijn t.o.v. de hierboven vermelde aandachtspunten, zijn wij gerechtigd de extra hieruit voortvloeiende kosten in rekening te brengen bij de opdrachtgever.

WERKPLANNING BOSAN :
Afspraken m.b.t. het tijdstip van montage dienen uiterlijk 15 werkdagen van tevoren te worden gemaakt en voor akkoord schriftelijk door BosaN te worden bevestigd.

Tijdstip eerste montage door BosaN:
Vóór het aanbrengen van de sportvloer en het plafond moeten de grondbussen gesteld en aangestort worden in de volgens door onze tekening aangegeven sparingen.
Hulpstaal moet aan de werkbalken en in de wanden aangebracht worden verder dienen alle montagewerkzaamheden t.b.v. de sportinstallaties te zijn uitgevoerd.

Tijdstip afmontage door BosaN:
Na het aanbrengen van de sportvloer vindt afmontage van de sportinstallaties plaats (o.a. deksels uittrezen, netten passend maken, klimrek monteren etc.)

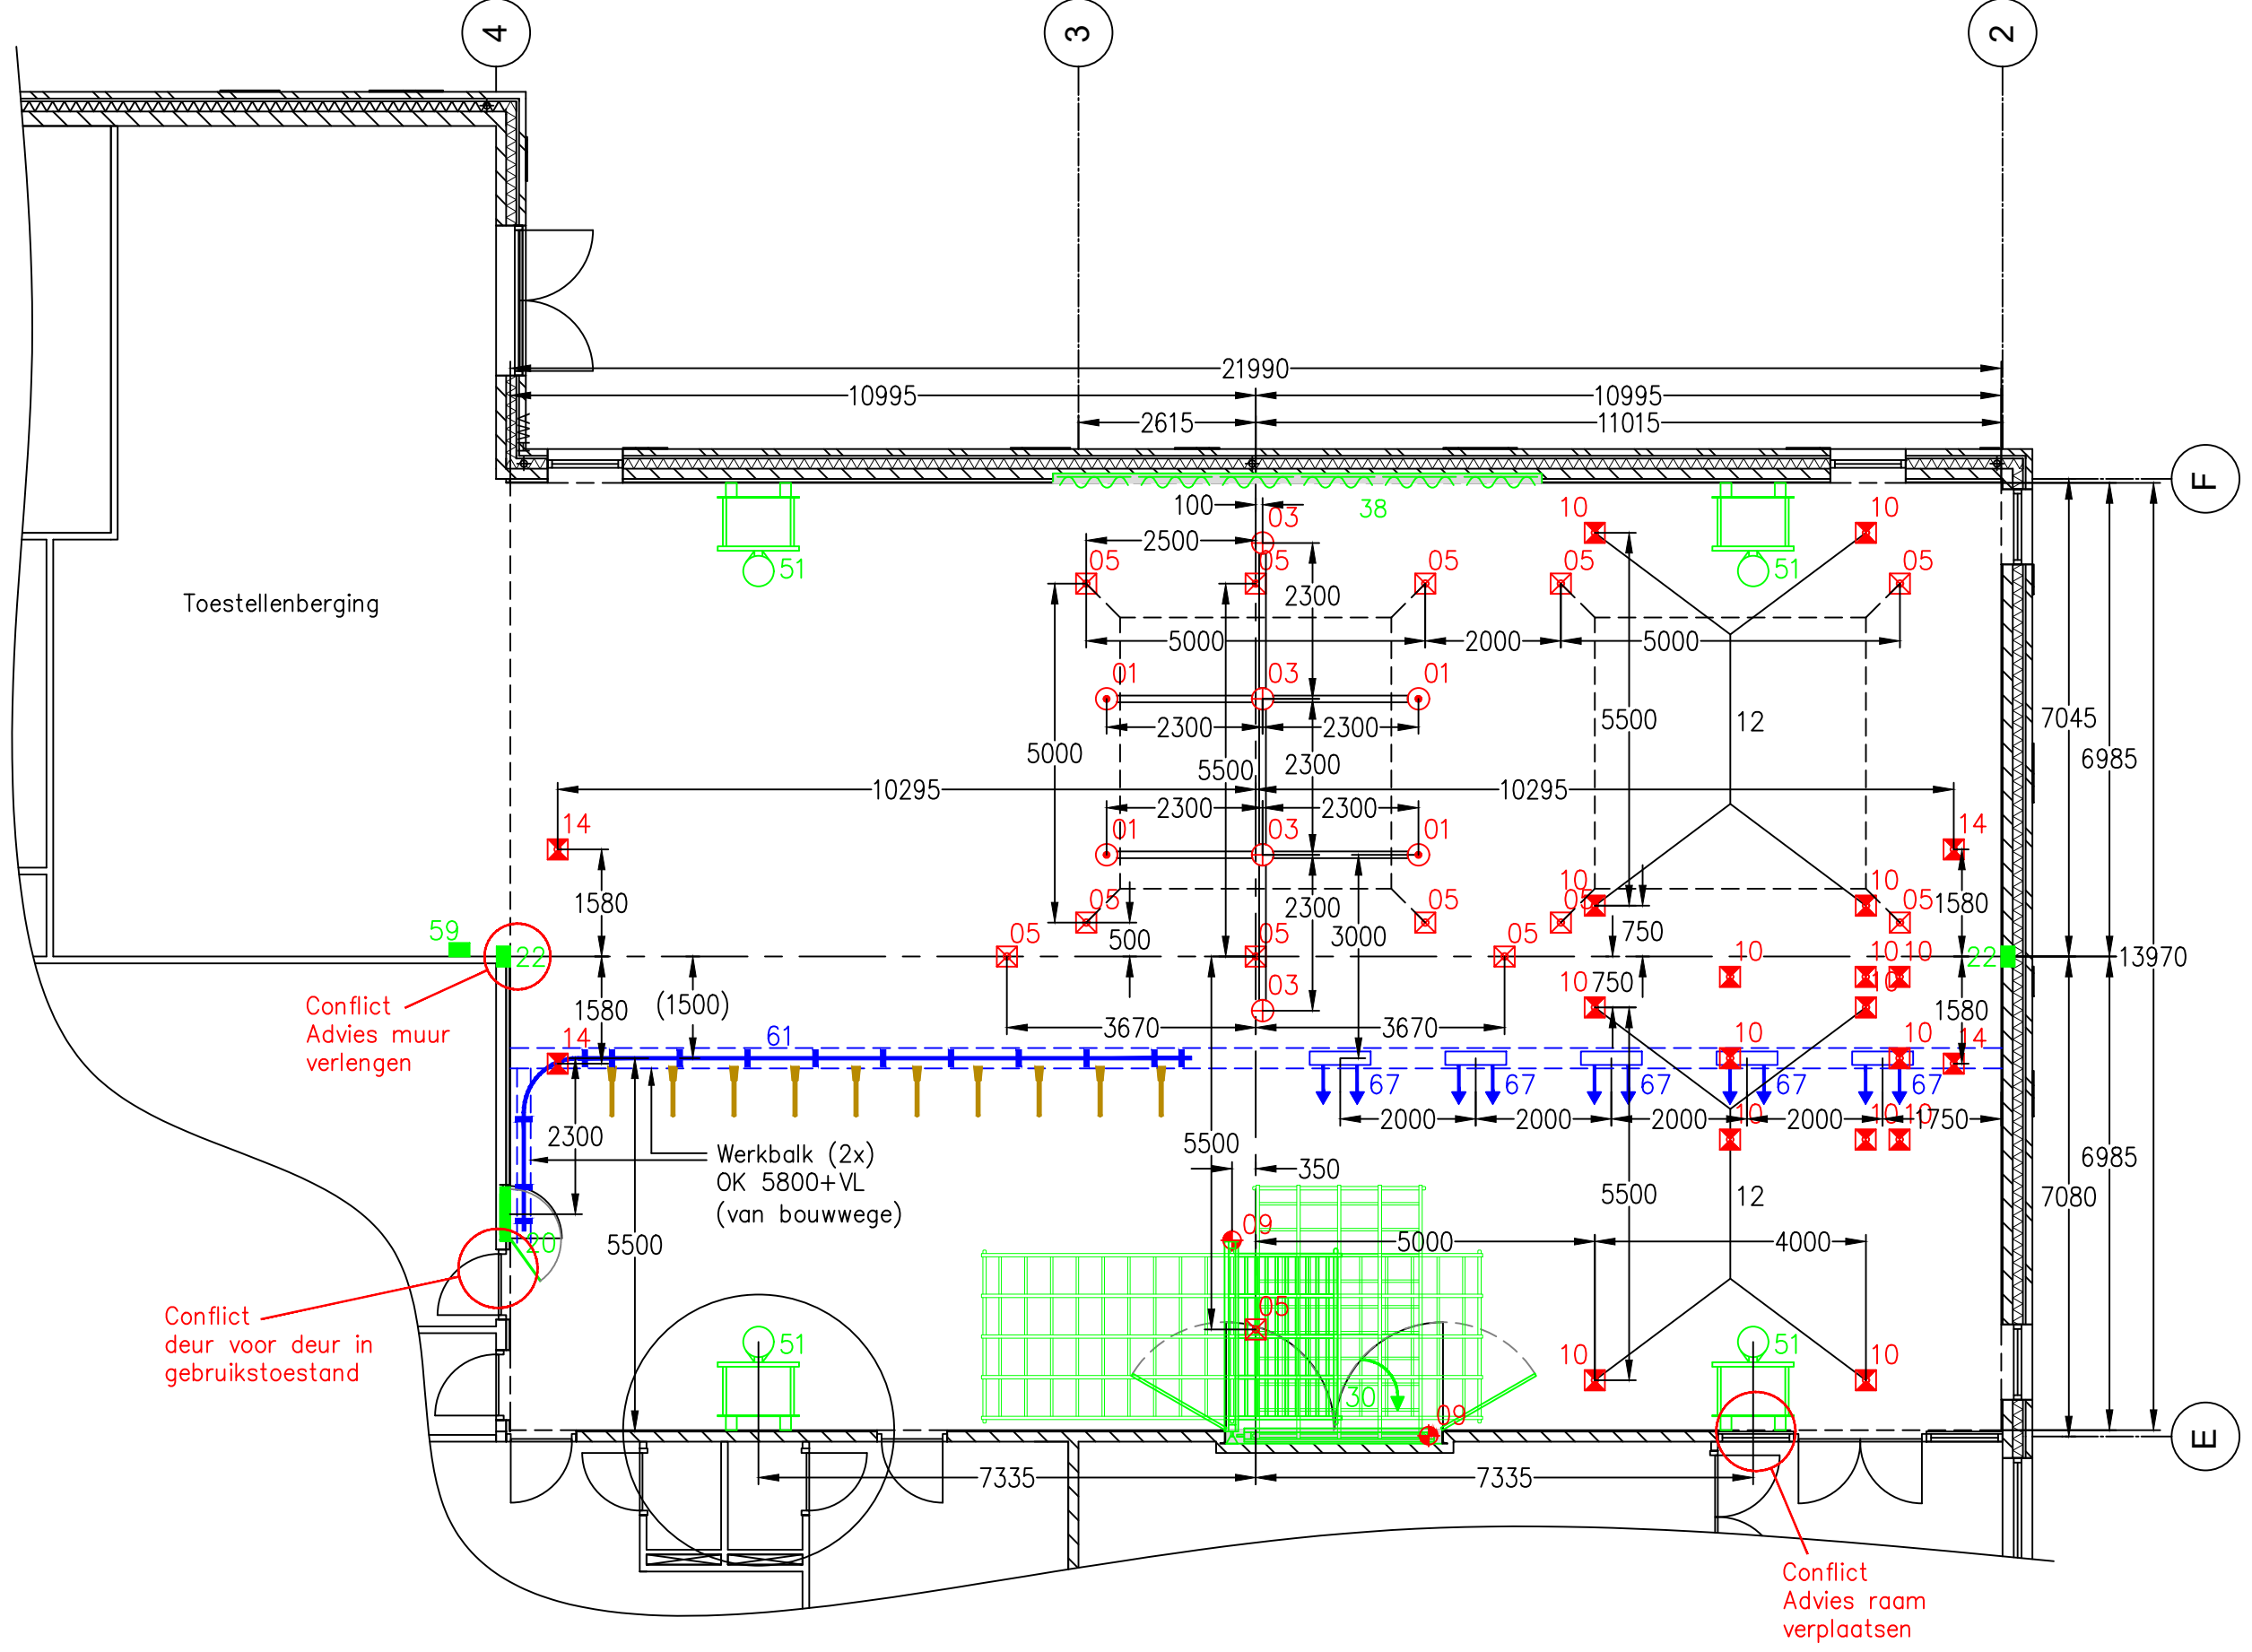

Aanduiding	Aantal	Omschrijving
01	4	REKSTOKGRONDBUS, INSTEEL
03	4	REKSTOKGRONDBUS, INZINKBAAR
05	13	VOLLEYBALGRONDBUS
09	4	VLOERPLAAT T.B.V. KLIMREK
10	16	BEVESTIGINGSHAAK, KANTELBAAR
14	4	VLOERPLAAT T.B.V. VASTZETINRICHTING
12	2	PARTERRE OPSTELLING
20	1	INBOUWNIS MET DEUR
22	2	INBOUWNIS T.B.V. VOLLEYBALWANDPROFIEL
30	1	KLIMREK DRAAIBAAR, UPSIDE DOWN, RECHTS (in nis met deur)
38	1	TRAVERSEER ROUTE (6MTR)
51	4	BASKETBALINST. 90x120/100 VERTICAAL ELECTR. OPHUISBAAR
59	1	INBOUWNIS T.B.V. AFSTANDBEDIENING
61	1	KLIMTOUWINSTALLATIE RR10 MET BOCHTRAIL
67	5	RINGENSTEL, UNIGYM ELECTRISCH

		Nr.14 toegevoegd
03	27-05-2021	Nr.31 verwijderd
02	25-03-2021	Nieuwe onderlegger
01	11-03-2021	Nieuwe tekening
Versie	Datum	Wijziging

PLANINDELING & SPARINGSPLAN
Zaalttype Gymzaal, begane grond
Zwartewaal
IKC Zwartewaal, optie A
-

Status : Voorlopig
Offertenr. : OFFP21-0213
Datum : 27-05-2021
Getekend : G. Eerfman
Tekeningnr.: 210311/1/03
Schaal : 1:100
Afmeting : 14 x 22 x 5,5 mtr

BOSAN
SPORTINSTALLATIES
Deze tekening is en blijft onvervreembaar eigendom van BOSAN b.v. en mag zonder voorafgaande toestemming, door aan ter hand gestelde, geheel noch gedeeltelijk worden gekopieerd of aan derden ter inzage worden gegeven.

Bouwkundige tekening :
DO-100 Plattegrond begane grond
Metaalstraat 21
7483 PD Haaksbergen
Nederland
Tel.: (+031) 053-5723115
E-mail: info@bosan.nl
Internet: www.bosan.nl
Papierformaat: A1

Kleur	Omschrijving
Rood	Vloervoorzieningen
Groen	Wandvoorzieningen
Blauw	Plafondvoorzieningen
Paars	Alleen bouwkundig
Zwart	Verplaatsbare toestellen