


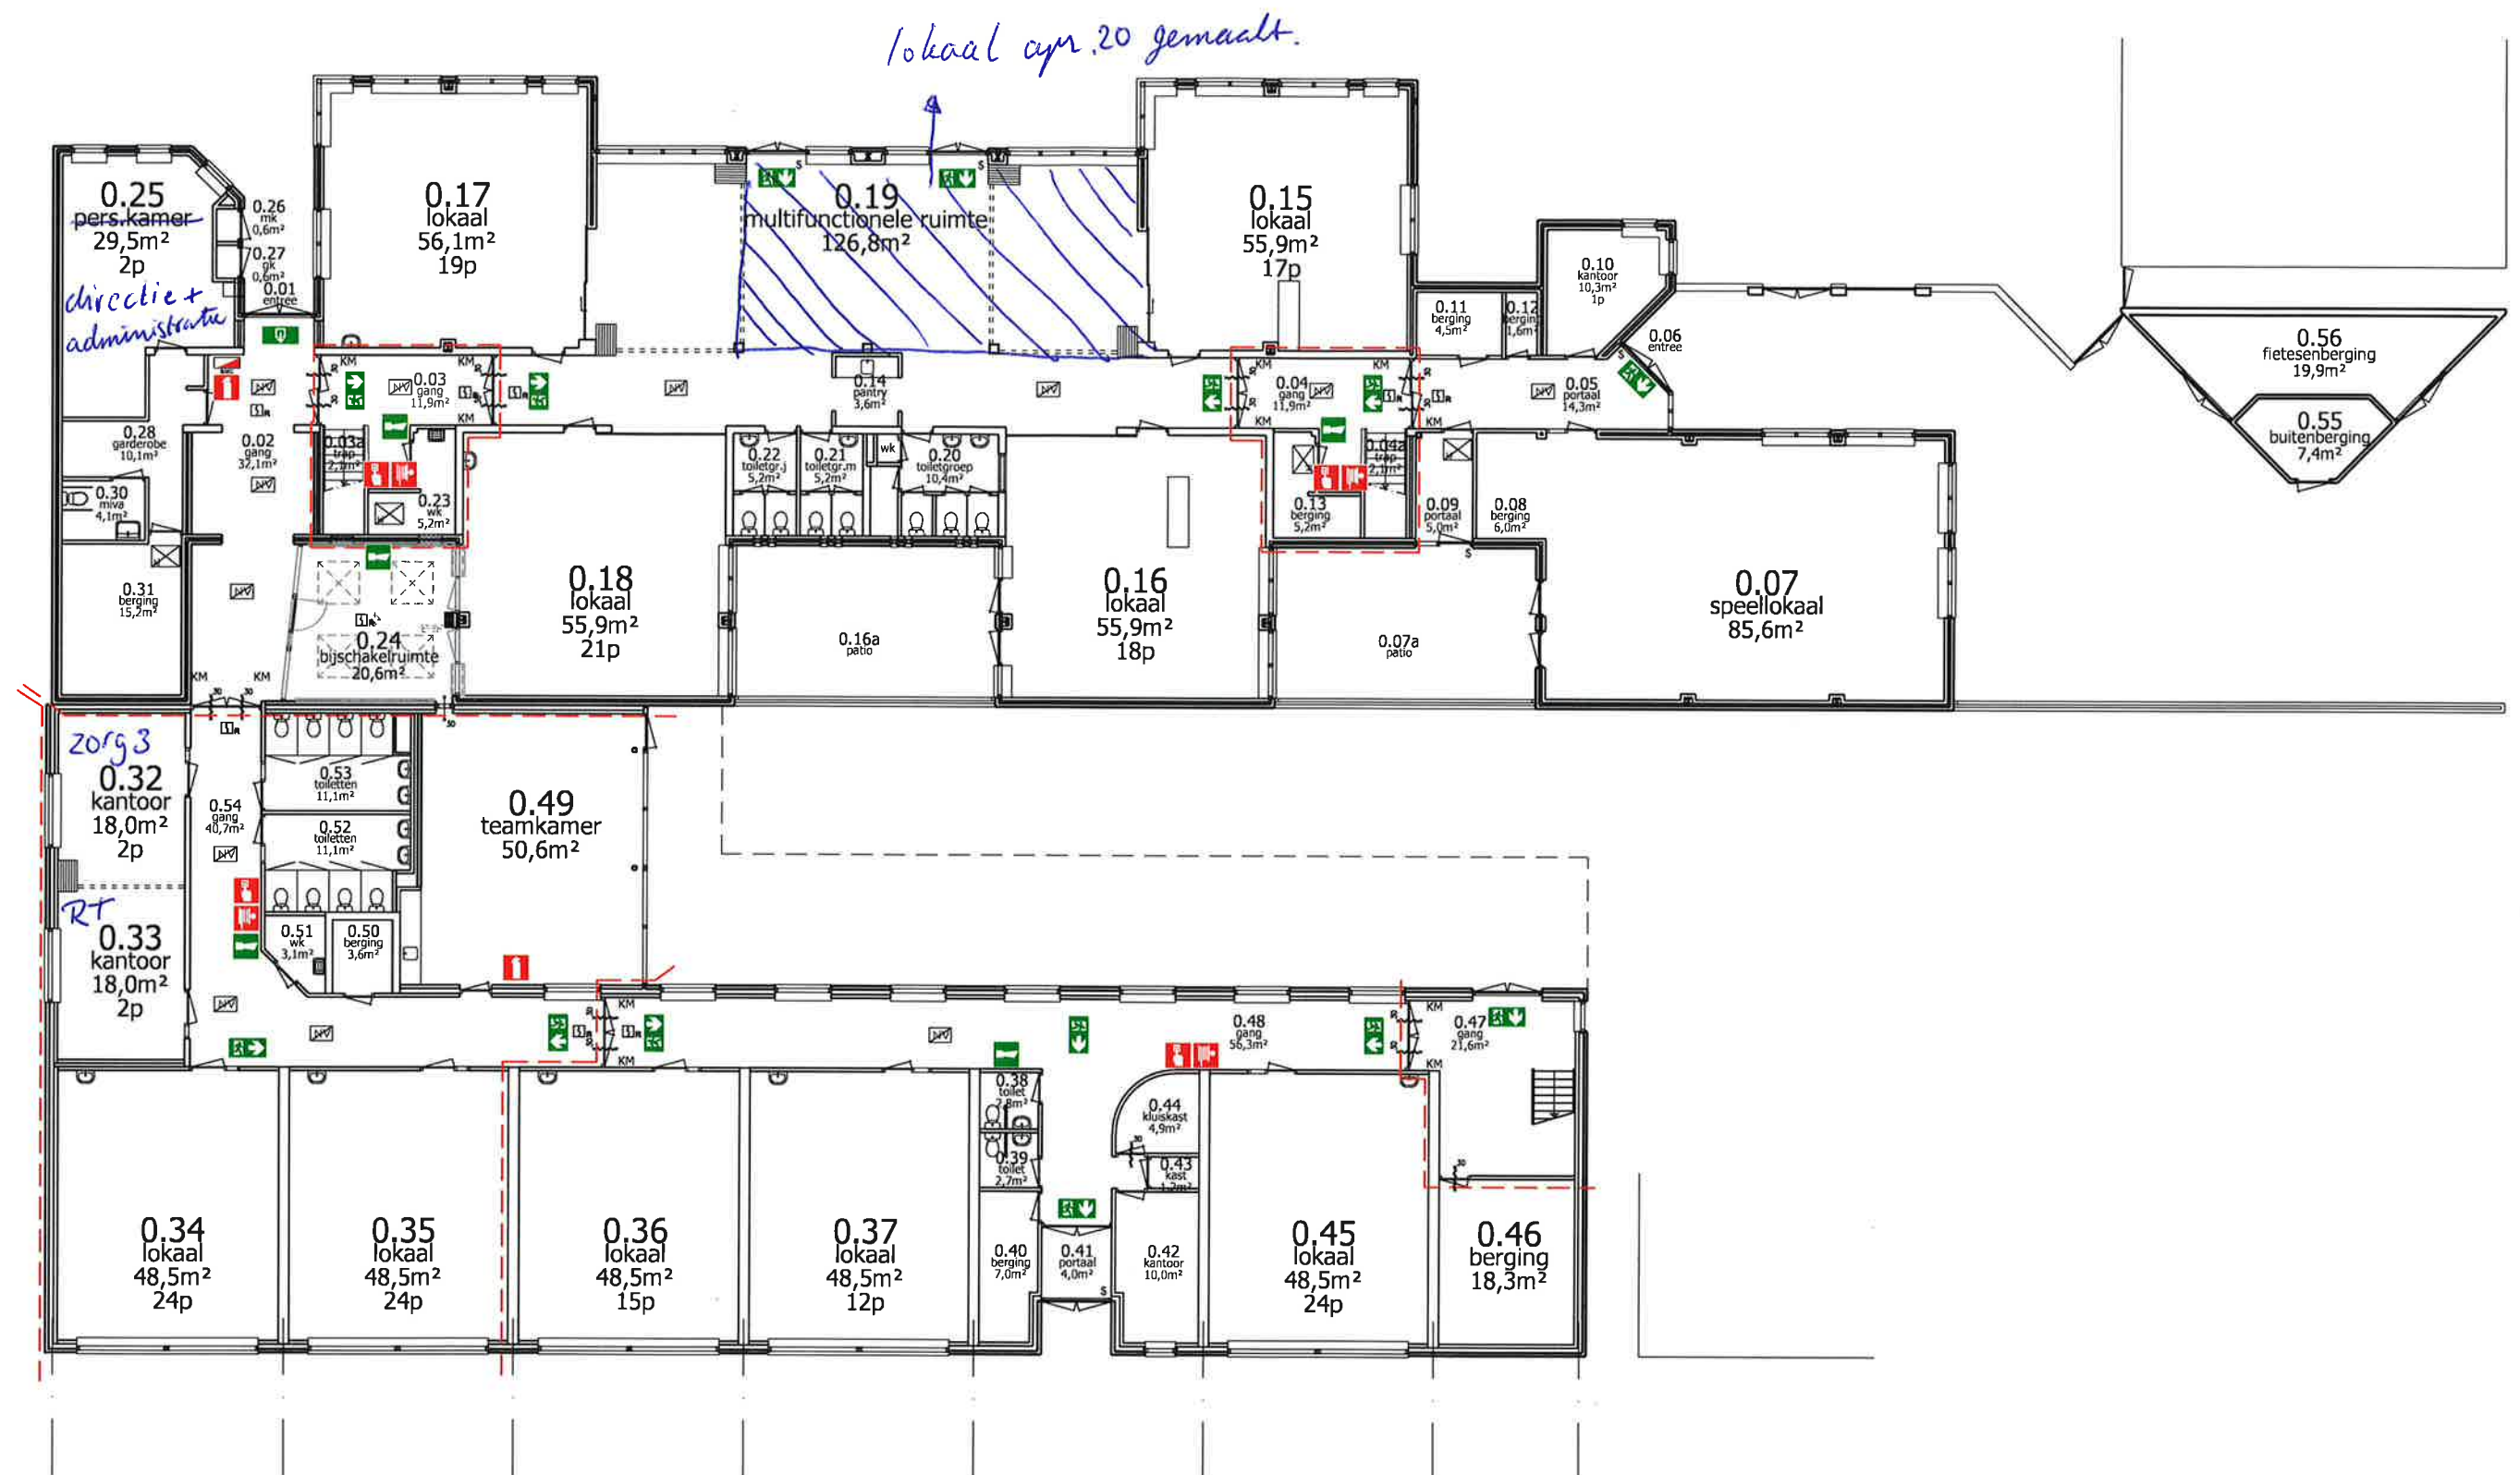

TER CONTROLE




Saffierhorst 105 2592 GK Den Haag
TEL: 070-3001144

VERSIE WIJZIGING

DIRECTIE:
LUCAS ONDERWIJS
WERK:
TRIANGEL
Meester de Bruijnstraat 3 2515BZ Den Haag
ONDERWERP:
Revisie tekening
Begane grond

GET.:
ASRO
PROJECTNR.:
FZ-2018
OBJECTNR.:
16FS
DATUM:
14-01-2021
SCHAAL:
FORMAAT:
A3

00

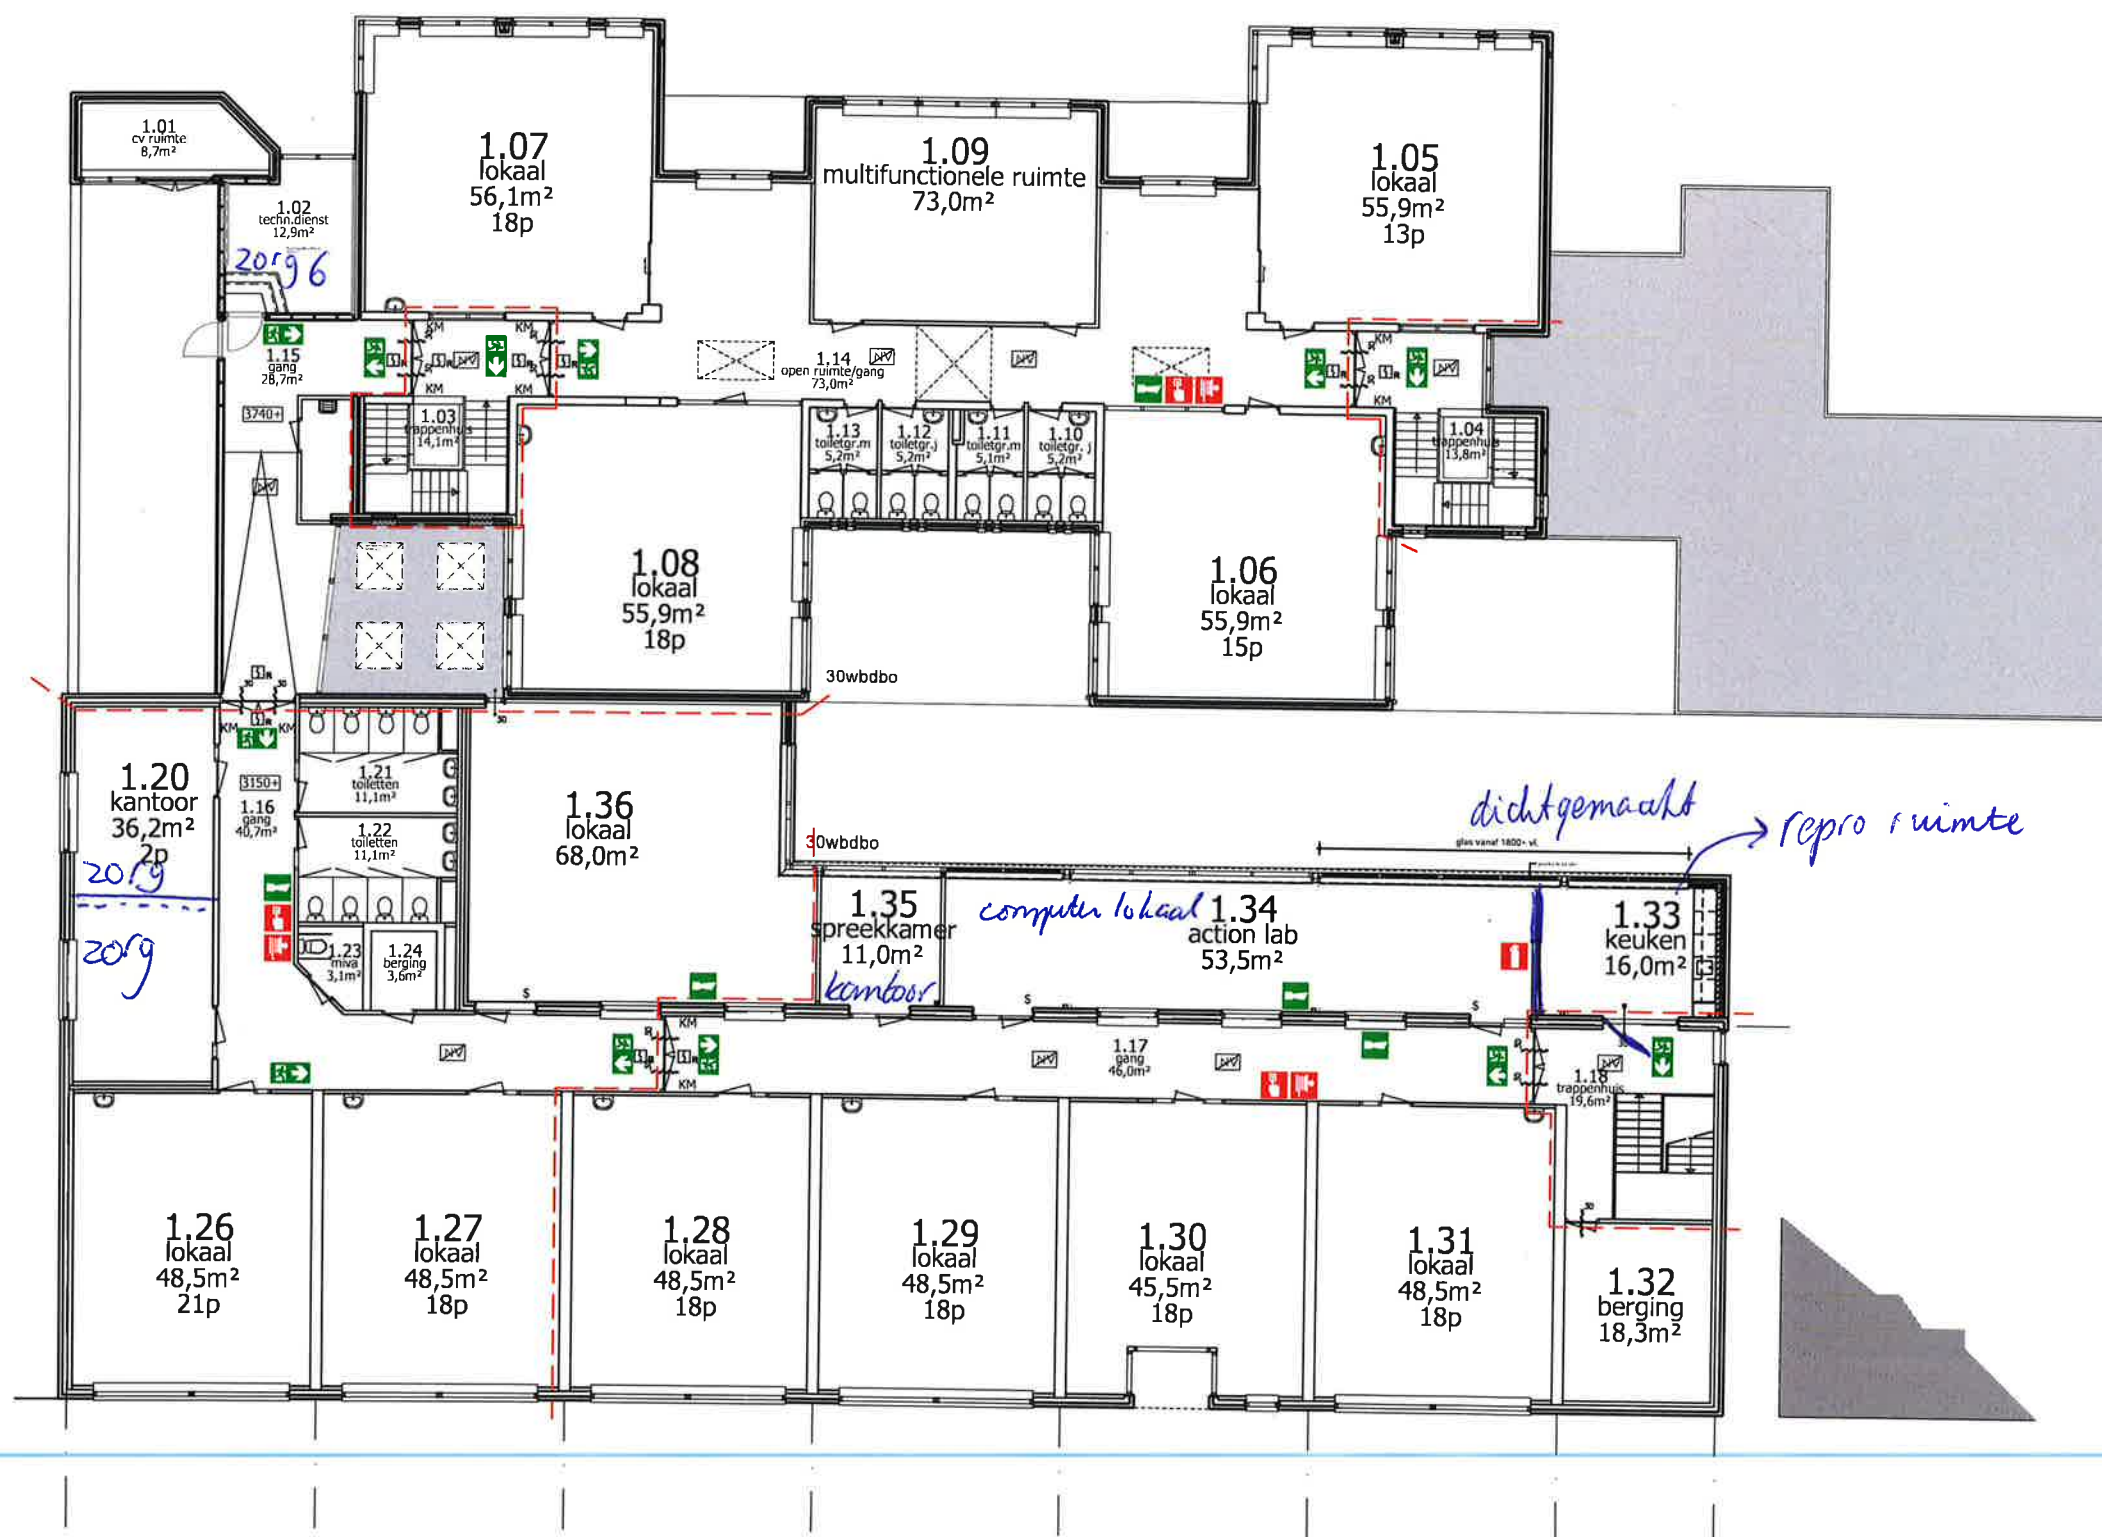

TER CONTROLE



Saffierhorst 105 2592 GK Den Haag
TEL: 070-3001144

VERSIE WIJZIGING

DIRECTIE:
LUCAS ONDERWIJS

WERK:
TRIANGEL

Meester de Bruijnstraat 3 2515BZ Den Haag

ONDERWERP:
Revisie tekening

1e Verdieping

GET.:
ASRO
PROJECTNR.:
FZ-2018
OBJECTNR.:
16FS

DATUM:
14-01-2021
SCHAAL:
FORMAAT:
A3

01