


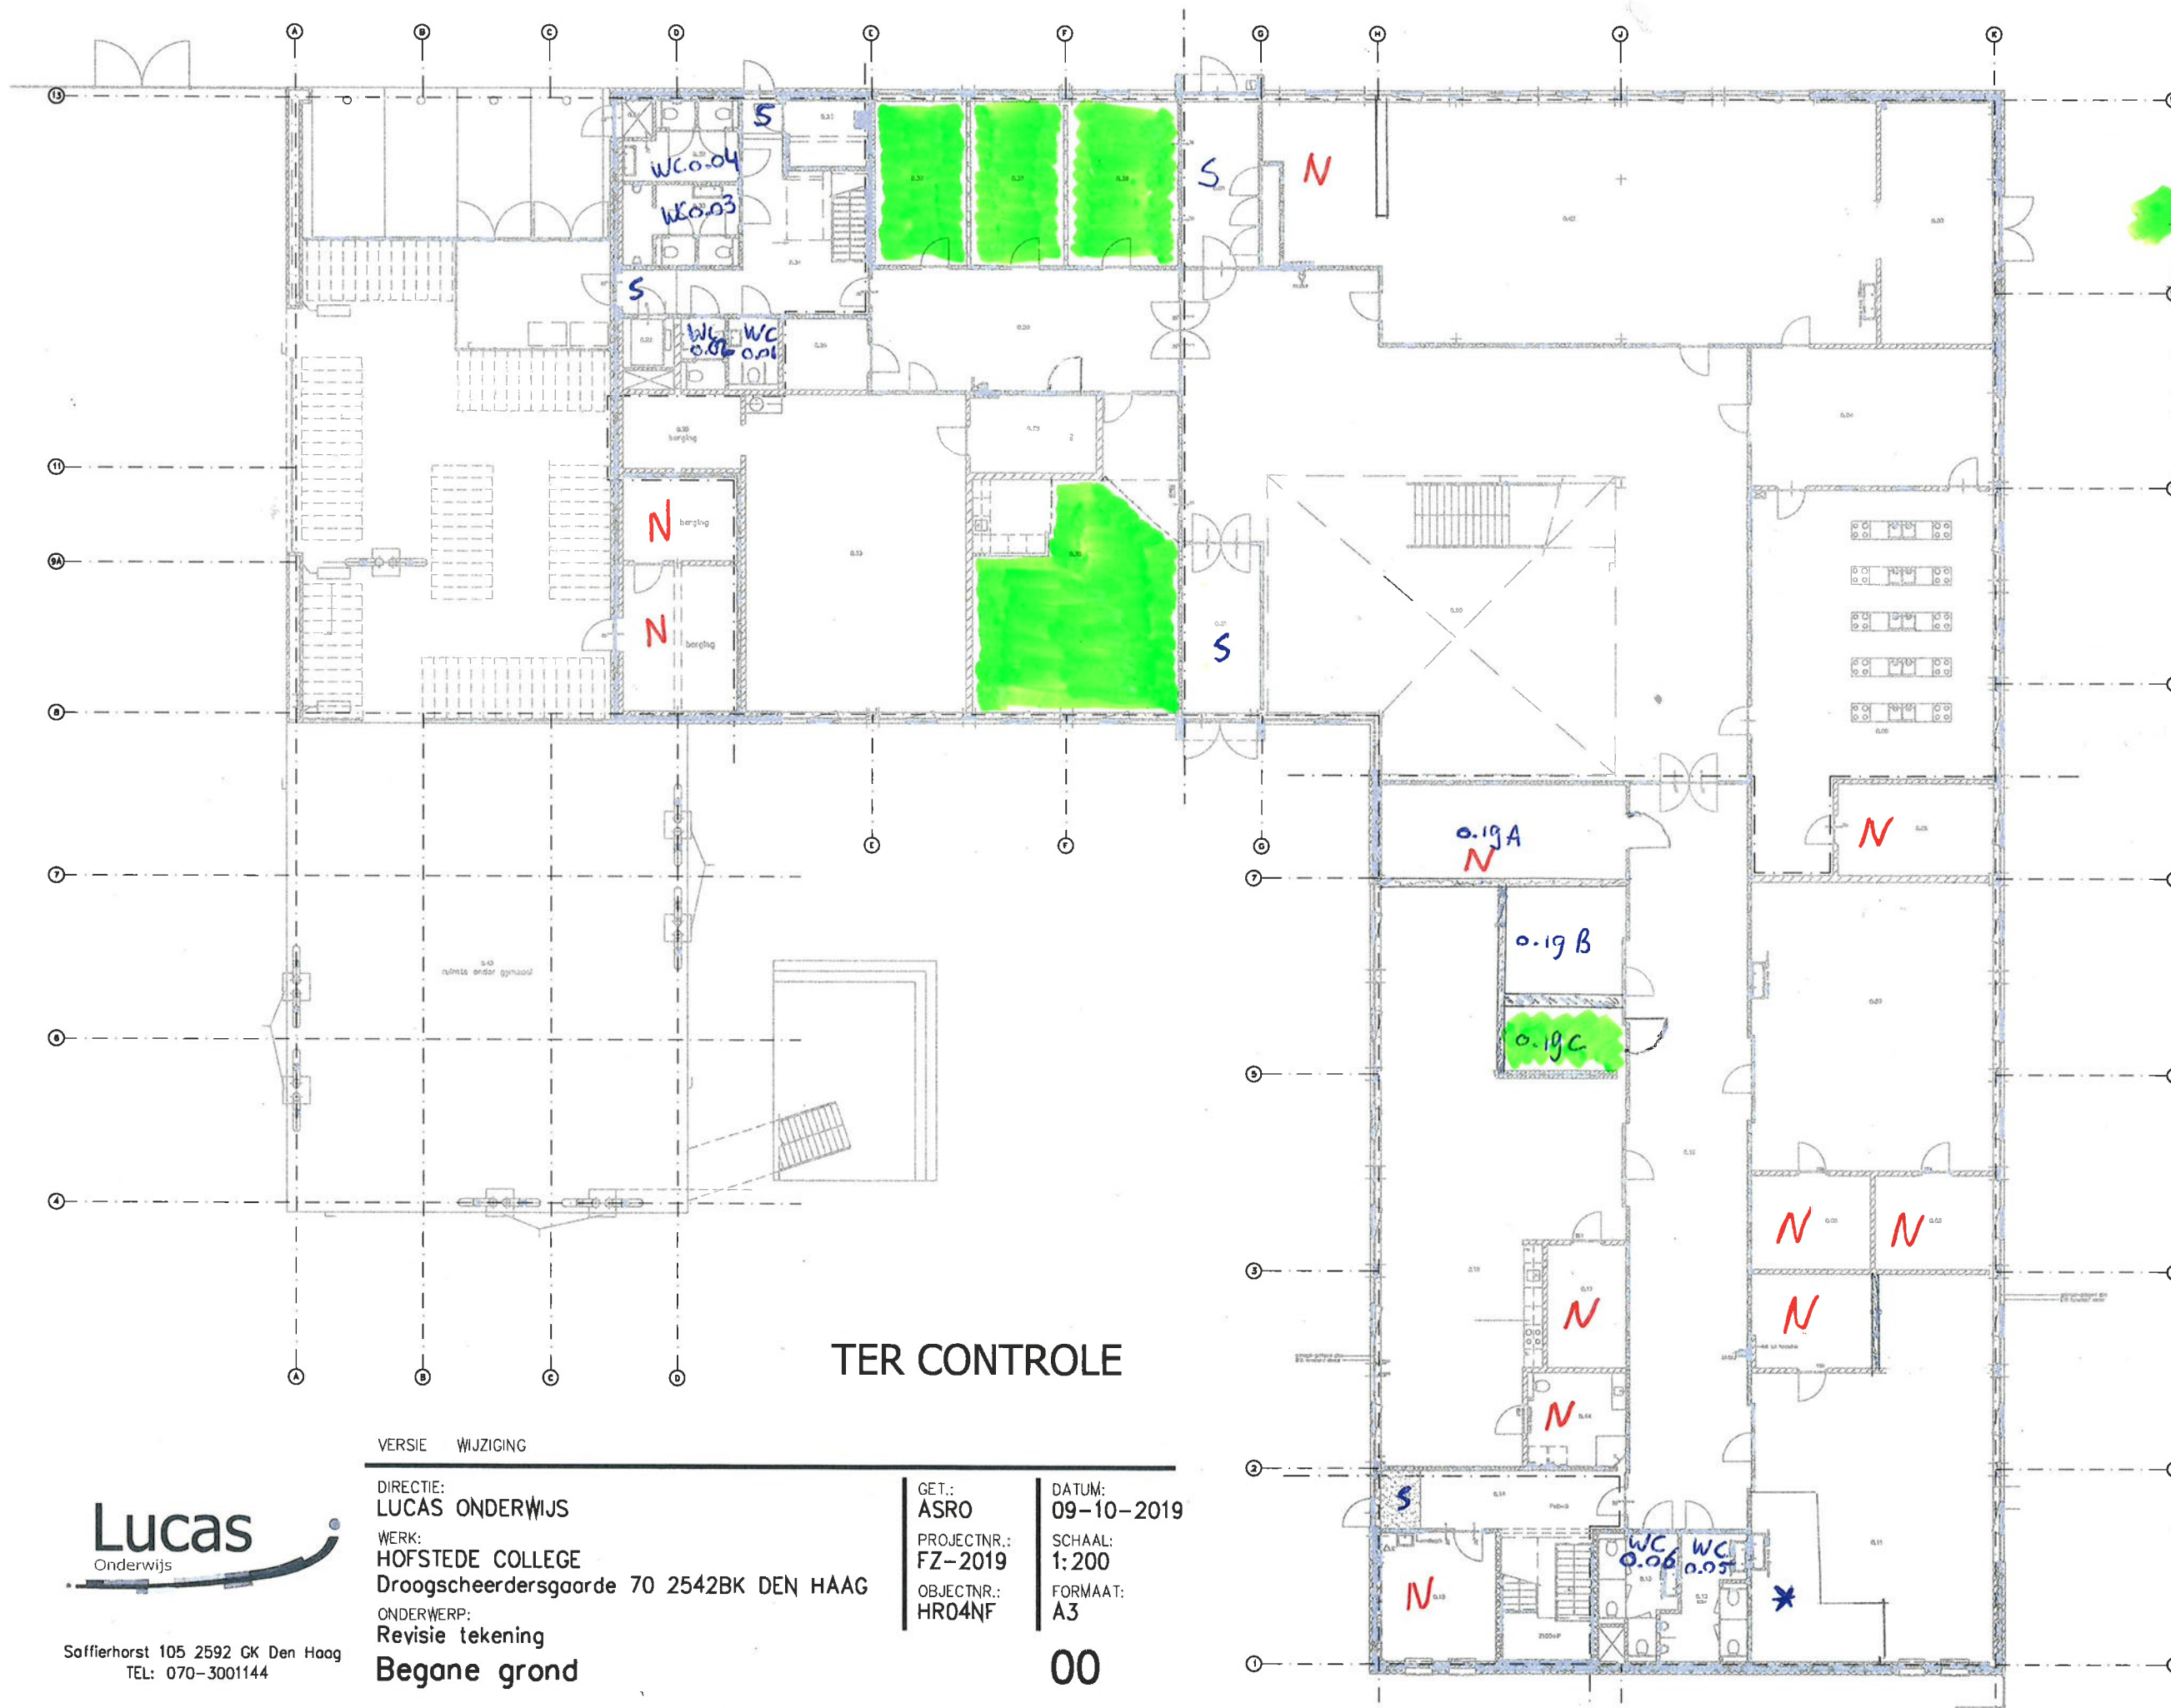

= vloerbedekking
 N = niet schoonmaken
 S = schoonloopmat
 * = verhoging = vloer!

TER CONTROLE

Lucas
 Onderwijs

Saffierhorst 105 2592 GK Den Haag
 TEL: 070-3001144

VERSIE WIJZIGING

DIRECTIE:
 LUCAS ONDERWIJS

WERK:
 HOFSTEDÉ COLLEGE

ONDERWERP:
 Revisie tekening
 Begane grond

GET.:
 ASRO
 PROJECTNR.:
 FZ-2019
 OBJECTNR.:
 HR04NF

DATUM:
 09-10-2019
 SCHAAI:
 1:200
 FORMAAT:
 A3

00