


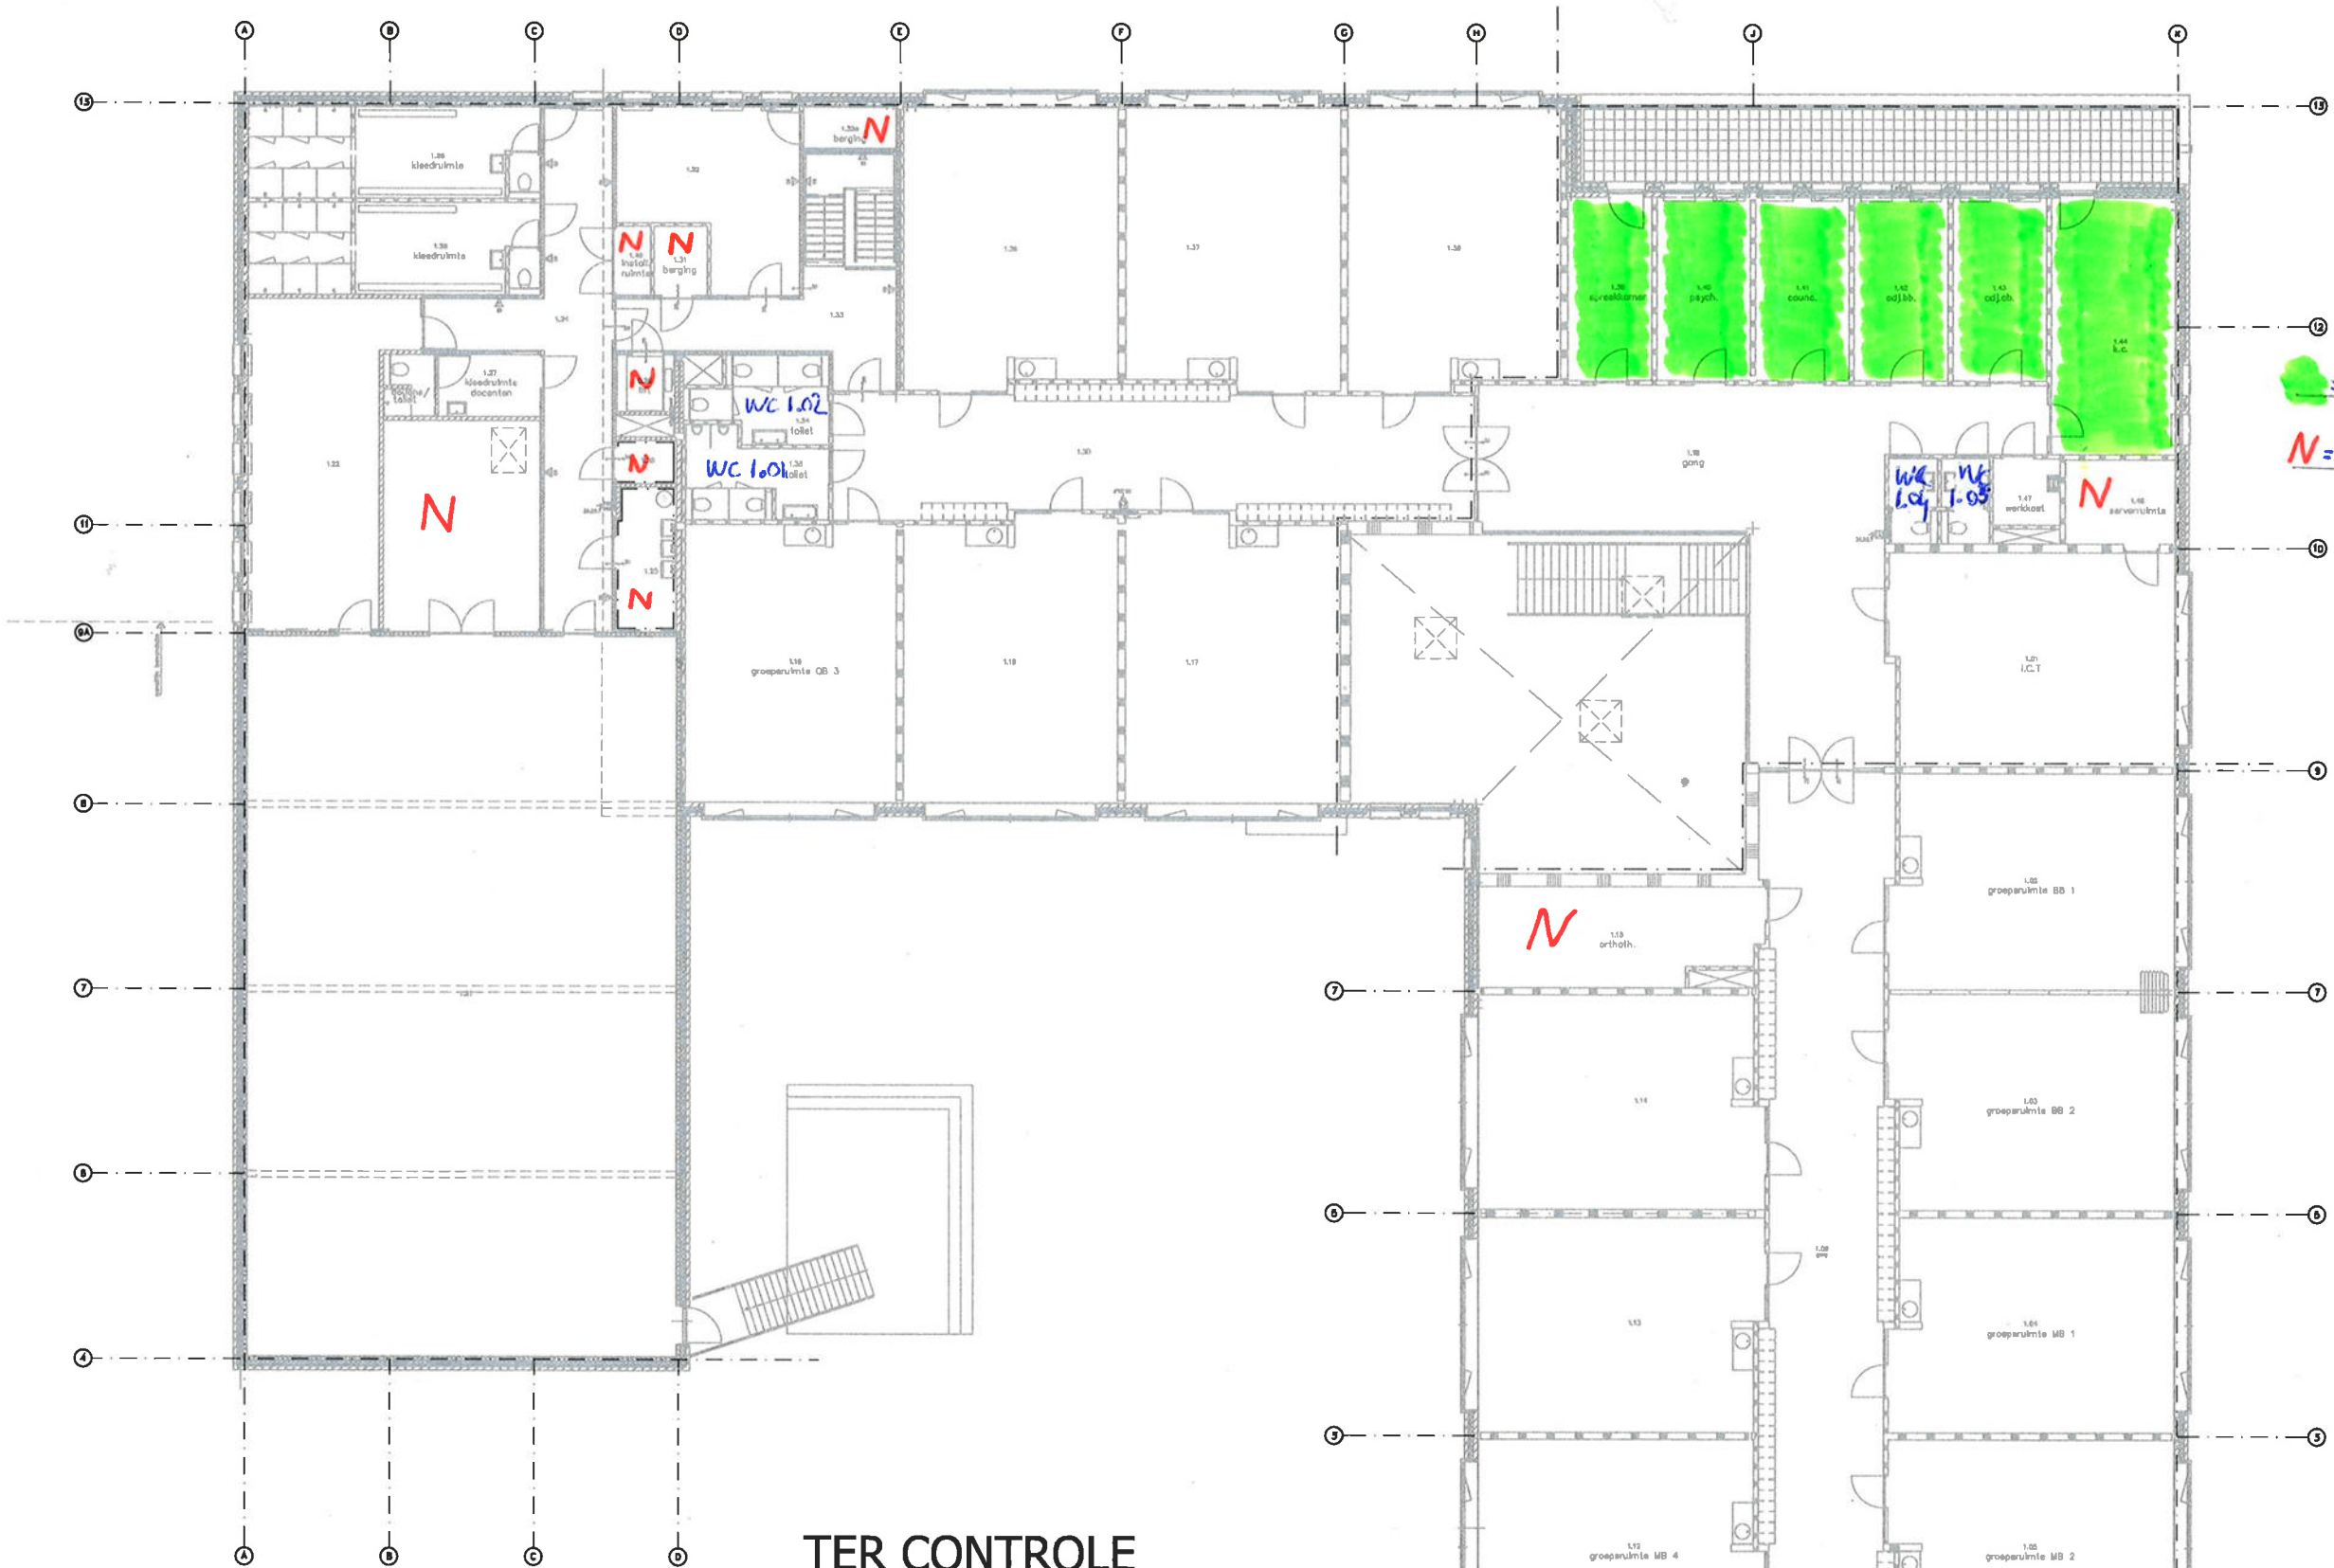

■ = vloerbedekking
N = niet schoonmaken

TER CONTROLE



Soffierhorst 105 2592 GK Den Haag
 TEL: 070-3001144

VERSIE WIJZIGING

DIRECTIE:
LUCAS ONDERWIJS
 WERK:
HOFSTEDE COLLEGE
Droogscheetersdarsgaarde 70 2542BK DEN HAAG
 ONDERWERP:
Revisie tekening
1e Verdieping

GET.:
ASRO
 PROJECTNR.:
FZ-2019
 OBJECTNR.:
HR04NF

DATUM:
09-10-2019
 SCHAAAL:
1:200
 FORMAAT:
A3

01