


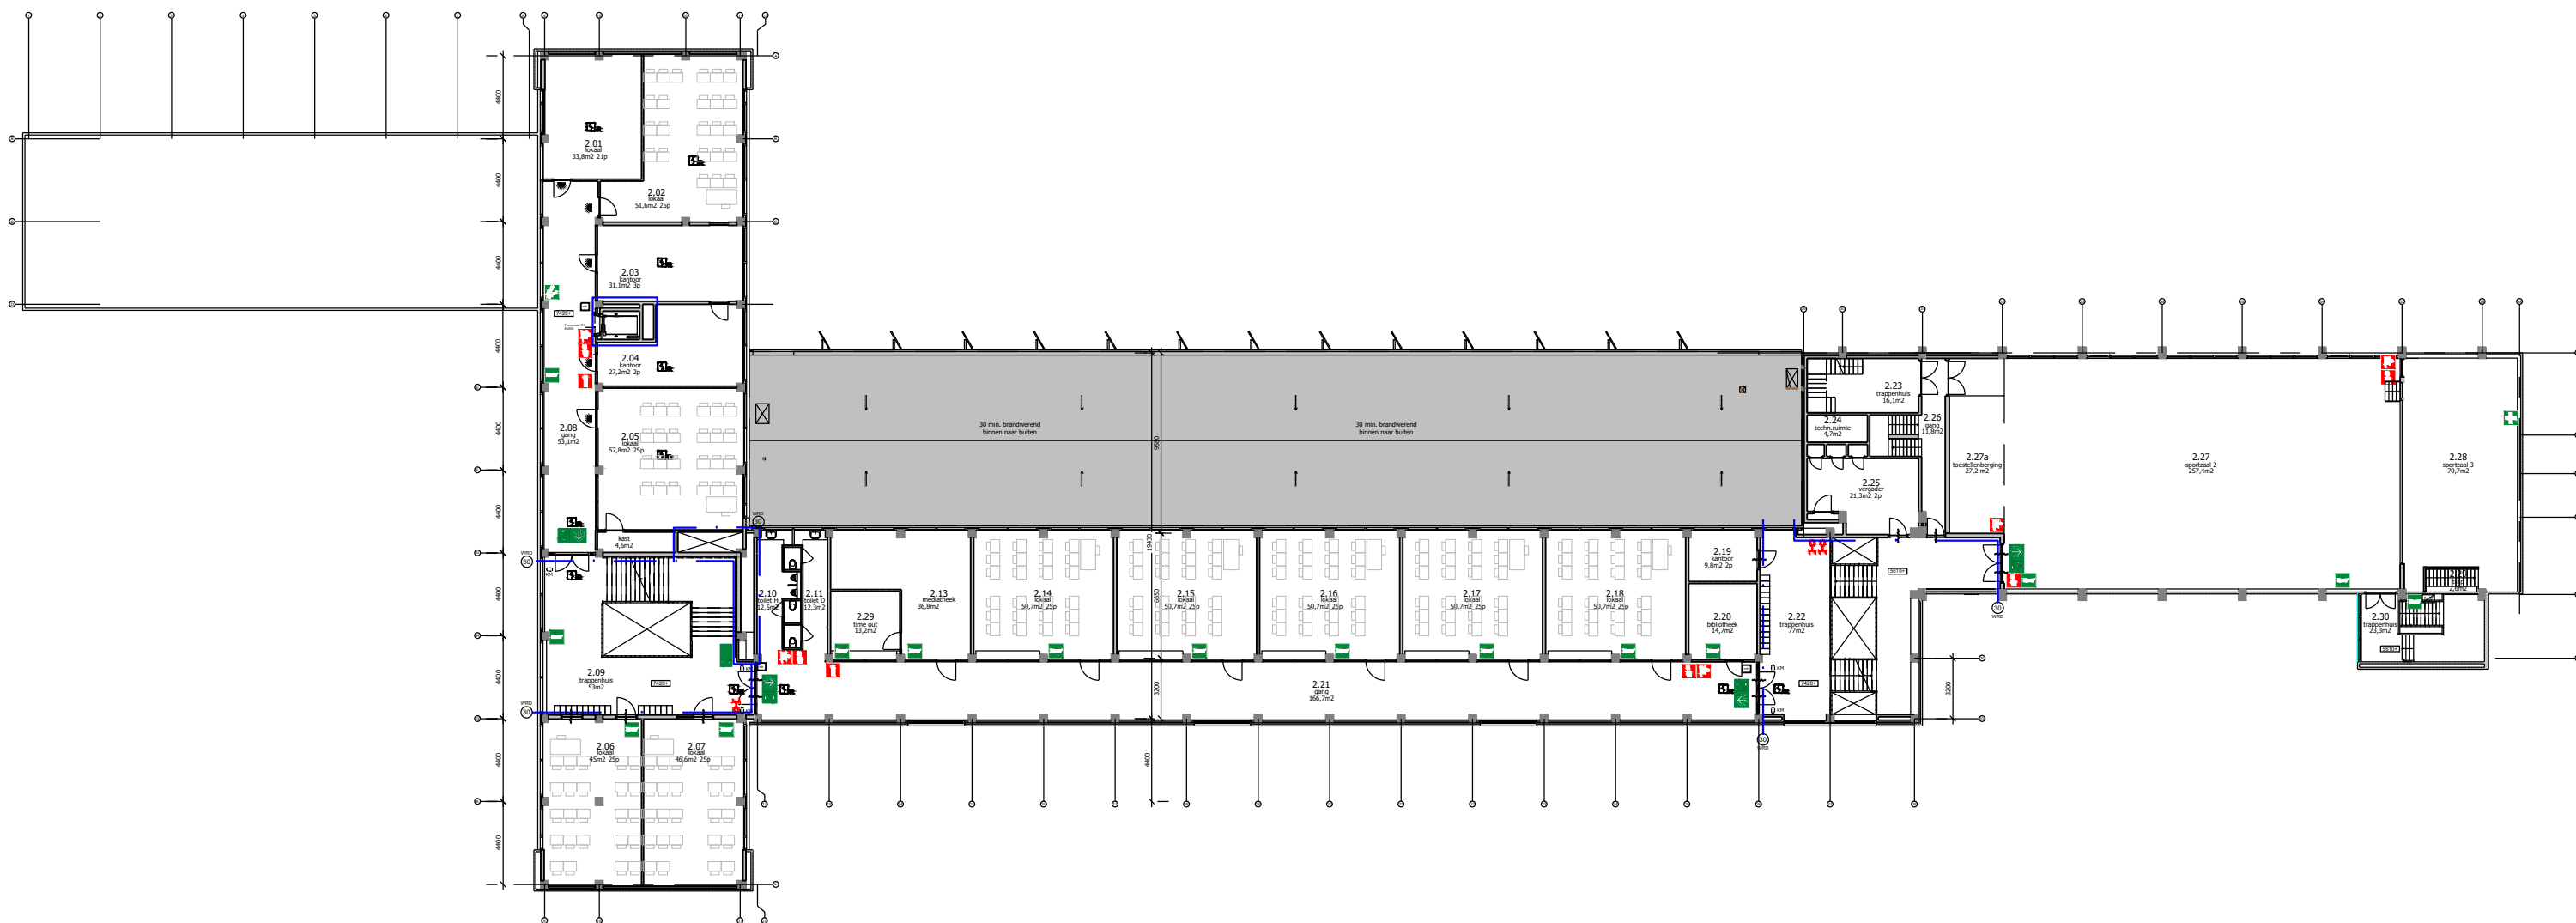

Saffierhorst 105 2592 GK Den Haag
TEL: 070-3001144

VERSIE WIJZIGING

DIRECTIE:
LUCAS ONDERWIJS-STANISLASCOLLEGE
WERK:
PRAKTIJKONDERWIJS/BEWEEG-VMBO MAVO
P.C.Boutensloot 201/203 2283EZ Rijswijk
ONDERWERP:
Revisie tekening
2e Verdieping

GET.:
ASRO
PROJECTNR.:
FZ-2019
OBJECTNR.:
V02DZ05

DATUM:
13-06-2019
SCHAAL:
no scale
FORMAAT:
A3

02