


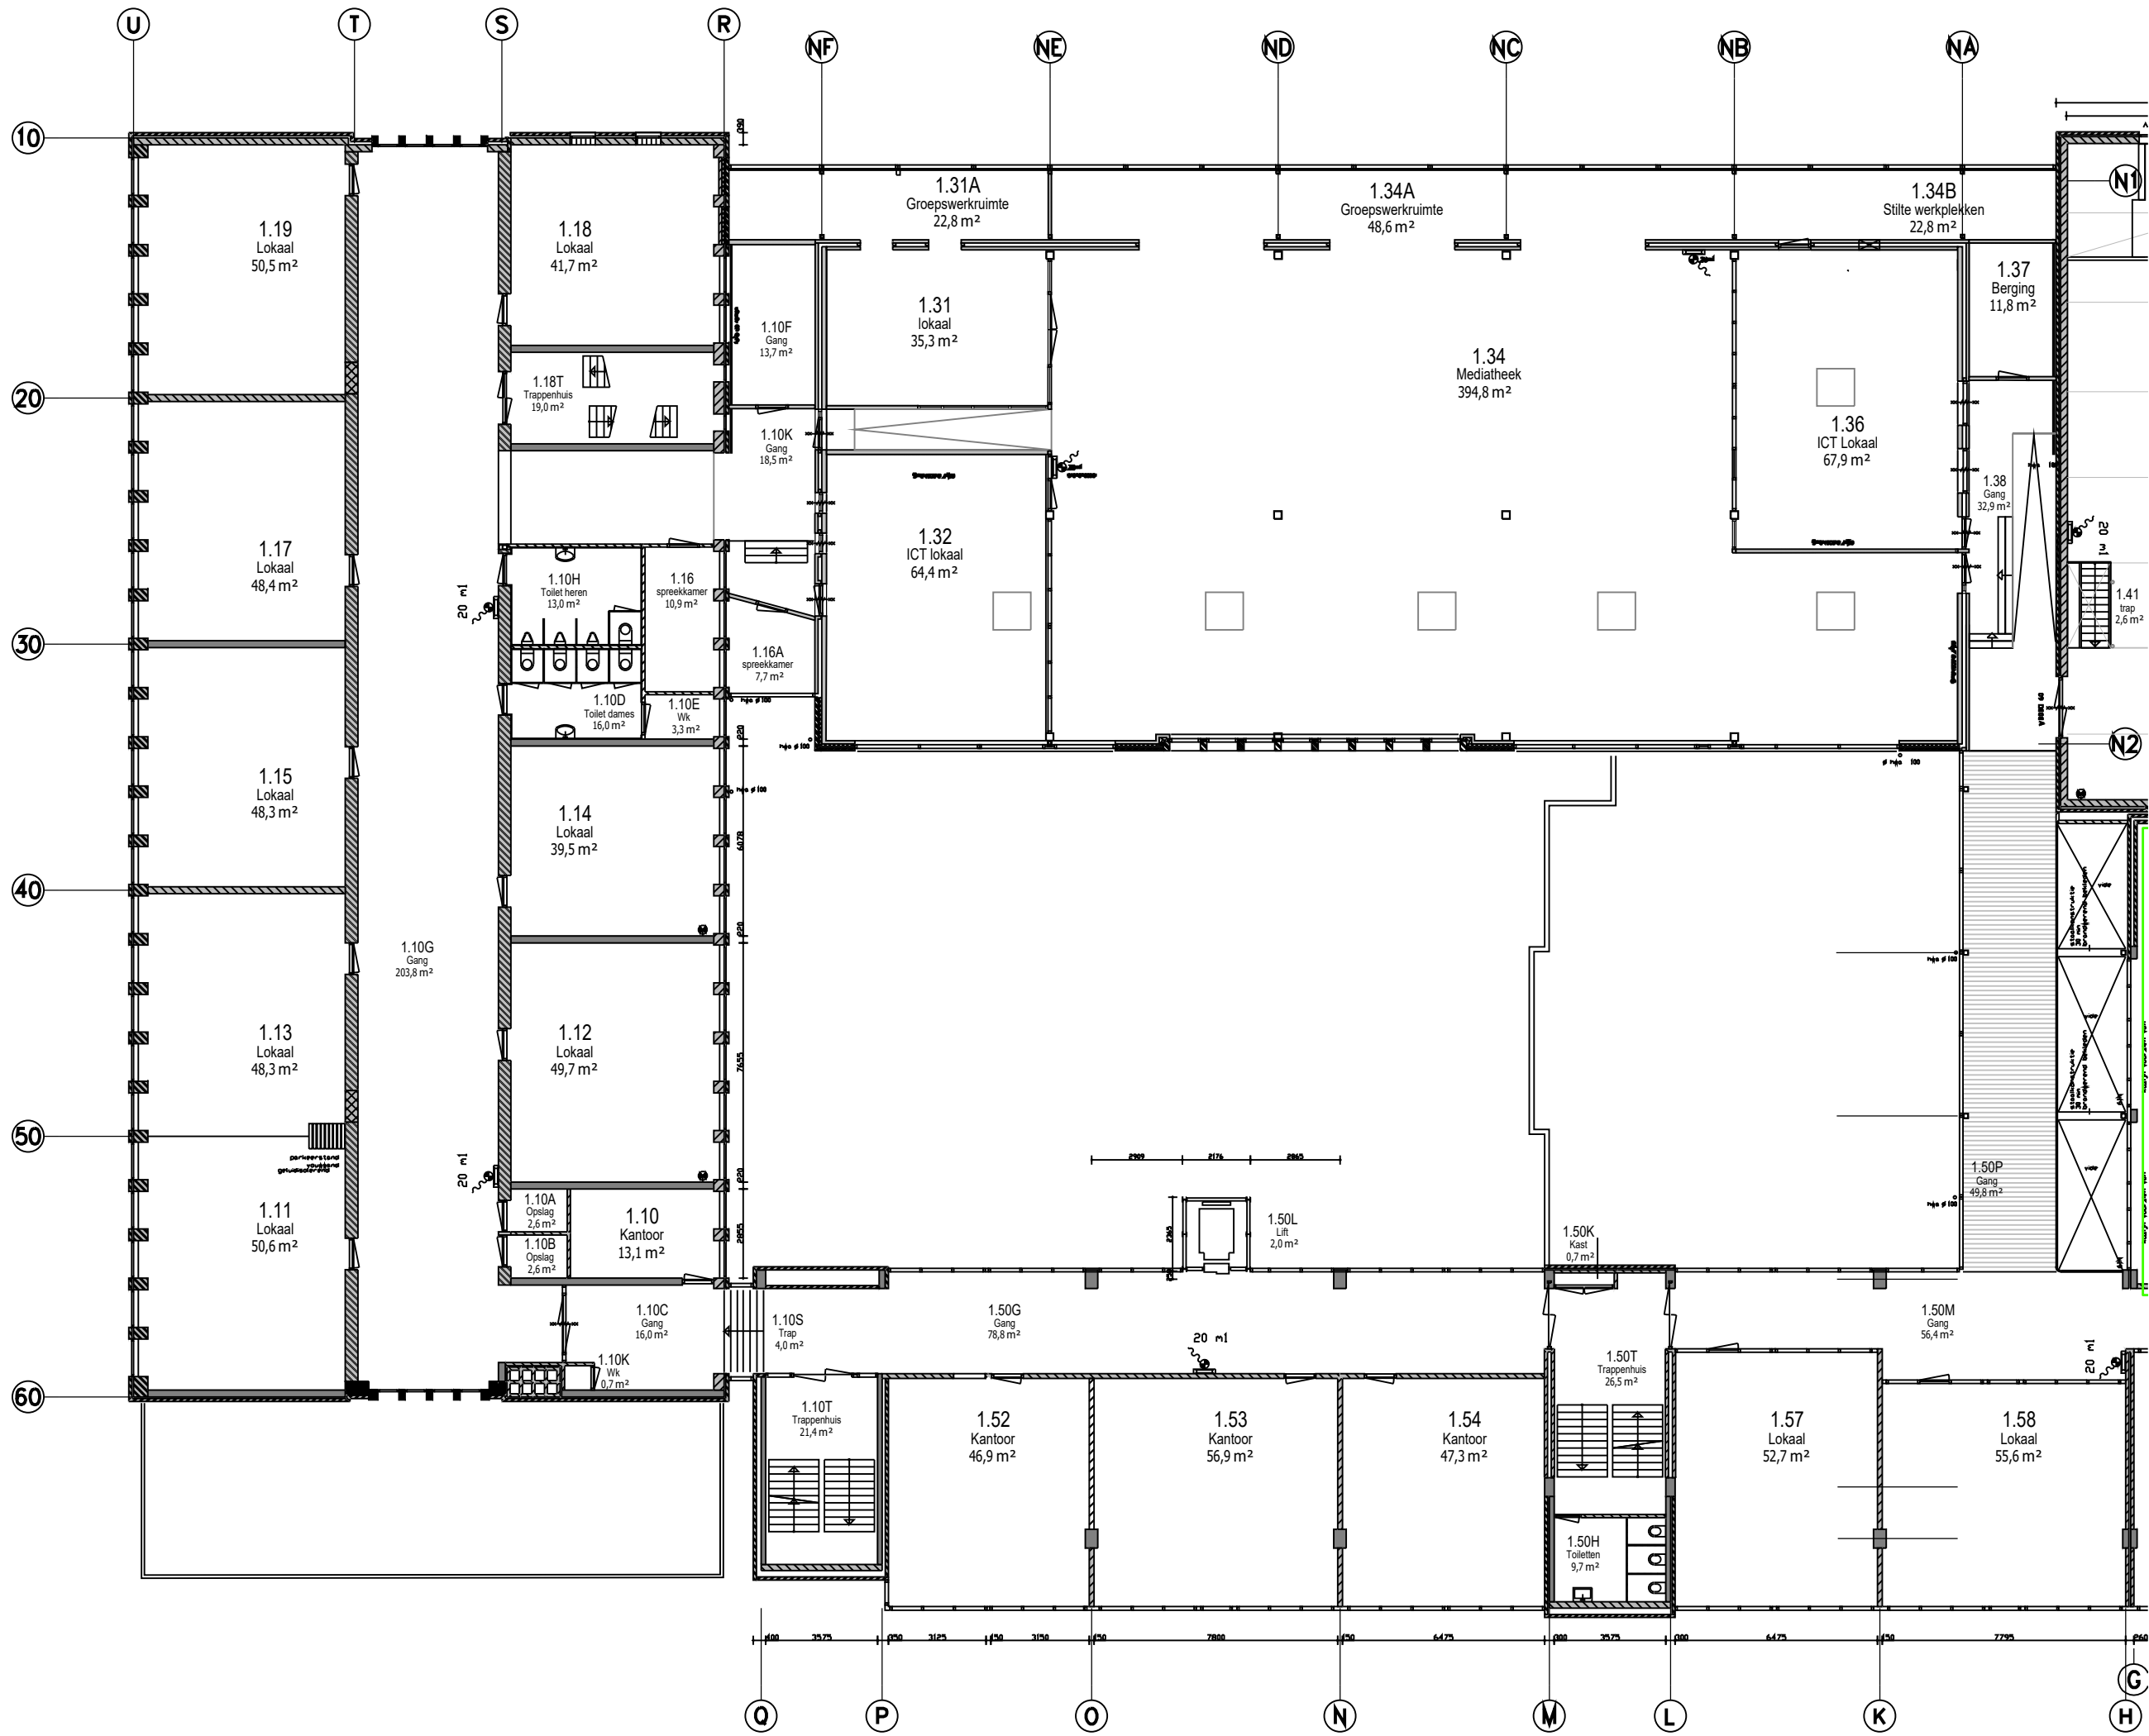

VERSIE WUZZING

DIRECTIE:
LUCAS ONDERWIJS

WERK:
STANISLASCOLLEGE WESTPLANTSOEN
Westplantsoen 71 2613 GK Delft

ONDERWERP:
Revisie tekening

1e Verdieping

DATUM:
10-02-2021

SCHAAL:
1:200

FORMAAT:
A3

GET.:
ASRO

PROJECTNR.:
FZ-2021

OBJECTNR.:
02DZ00

Saffierhorst 105 2592 GK Den Haag
TEL: 070-3001144



concept

01A