


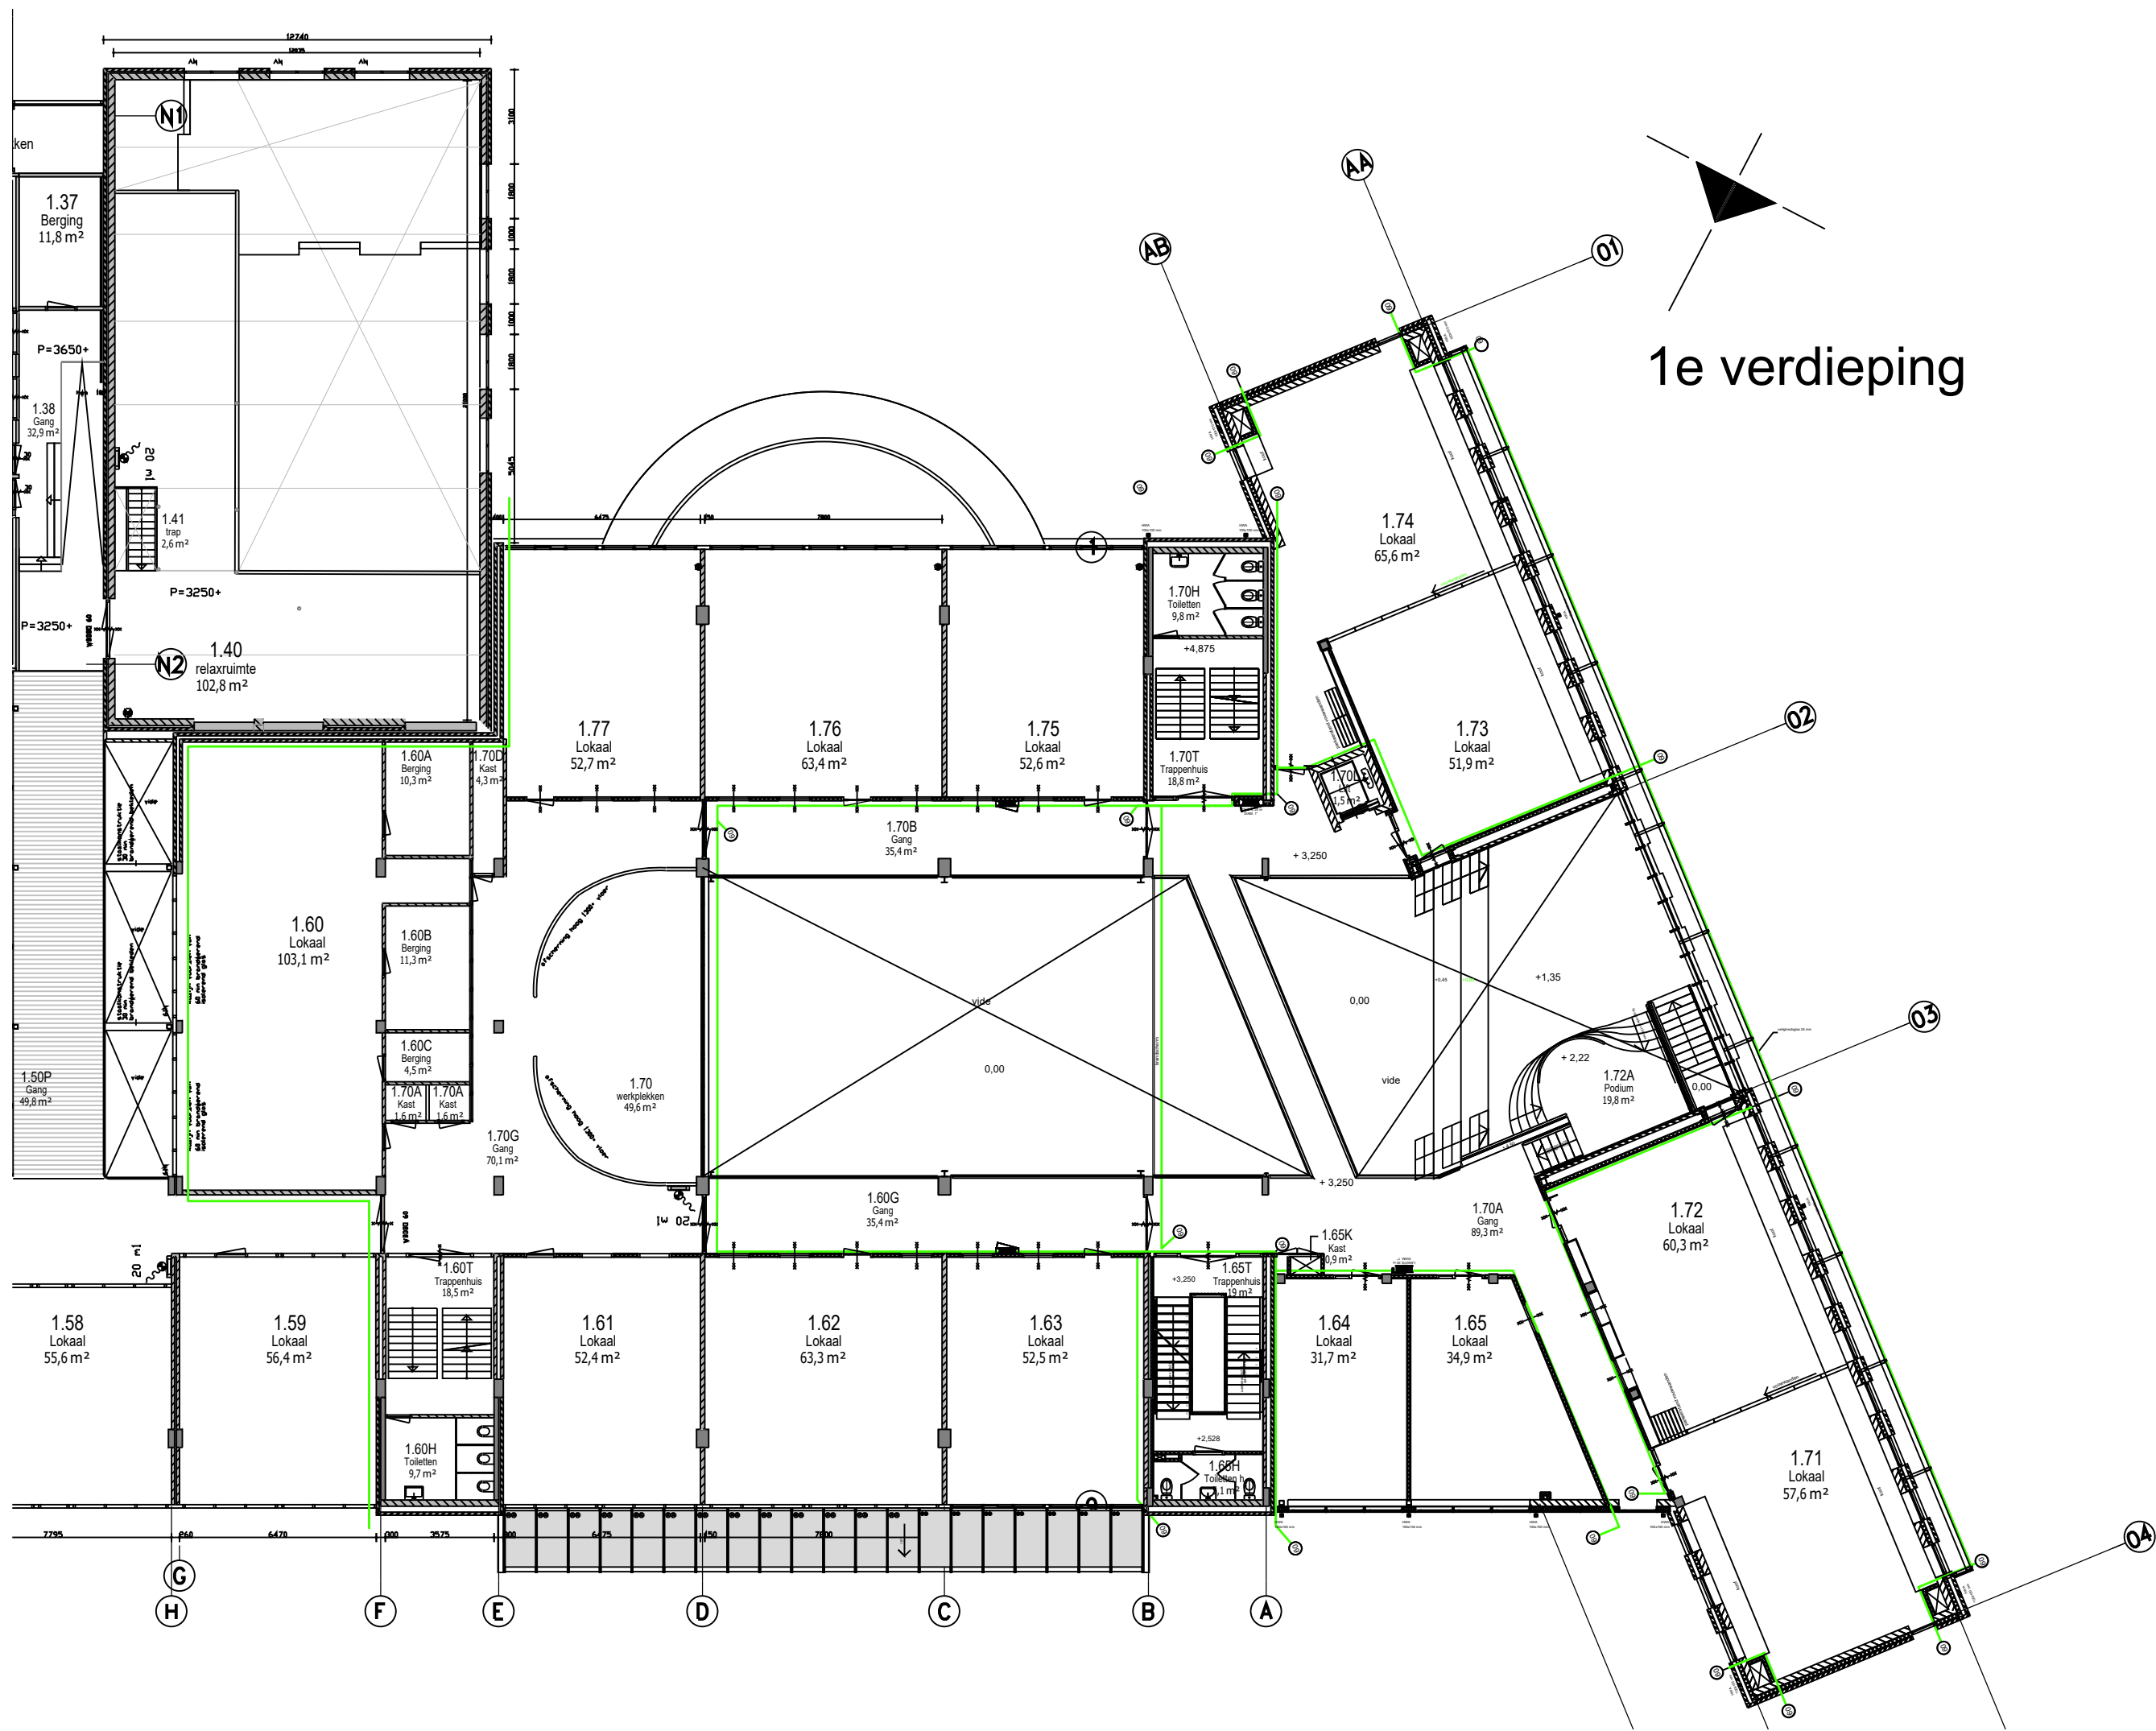

1e verdieping



concept

VERSIE WIJZIGING

DIRECTIE:  
LUCAS ONDERWIJS

WERK:  
STANISLACOLLEGE WESTPLANTSOEN  
Westplantsoen 71 2613 GK Delft

ONDERWERP:  
Revisie tekening  
1e Verdieping

GET.:  
ASRO  
PROJECTNR.:  
FZ-2021  
OBJECTNR.:  
02DZ00

DATUM:  
10-02-2021  
SCHAAL:  
1:200  
FORMAAT:  
A3

Saffierhorst 105 2592 GK Den Haag  
TEL: 070-3001144

01B