


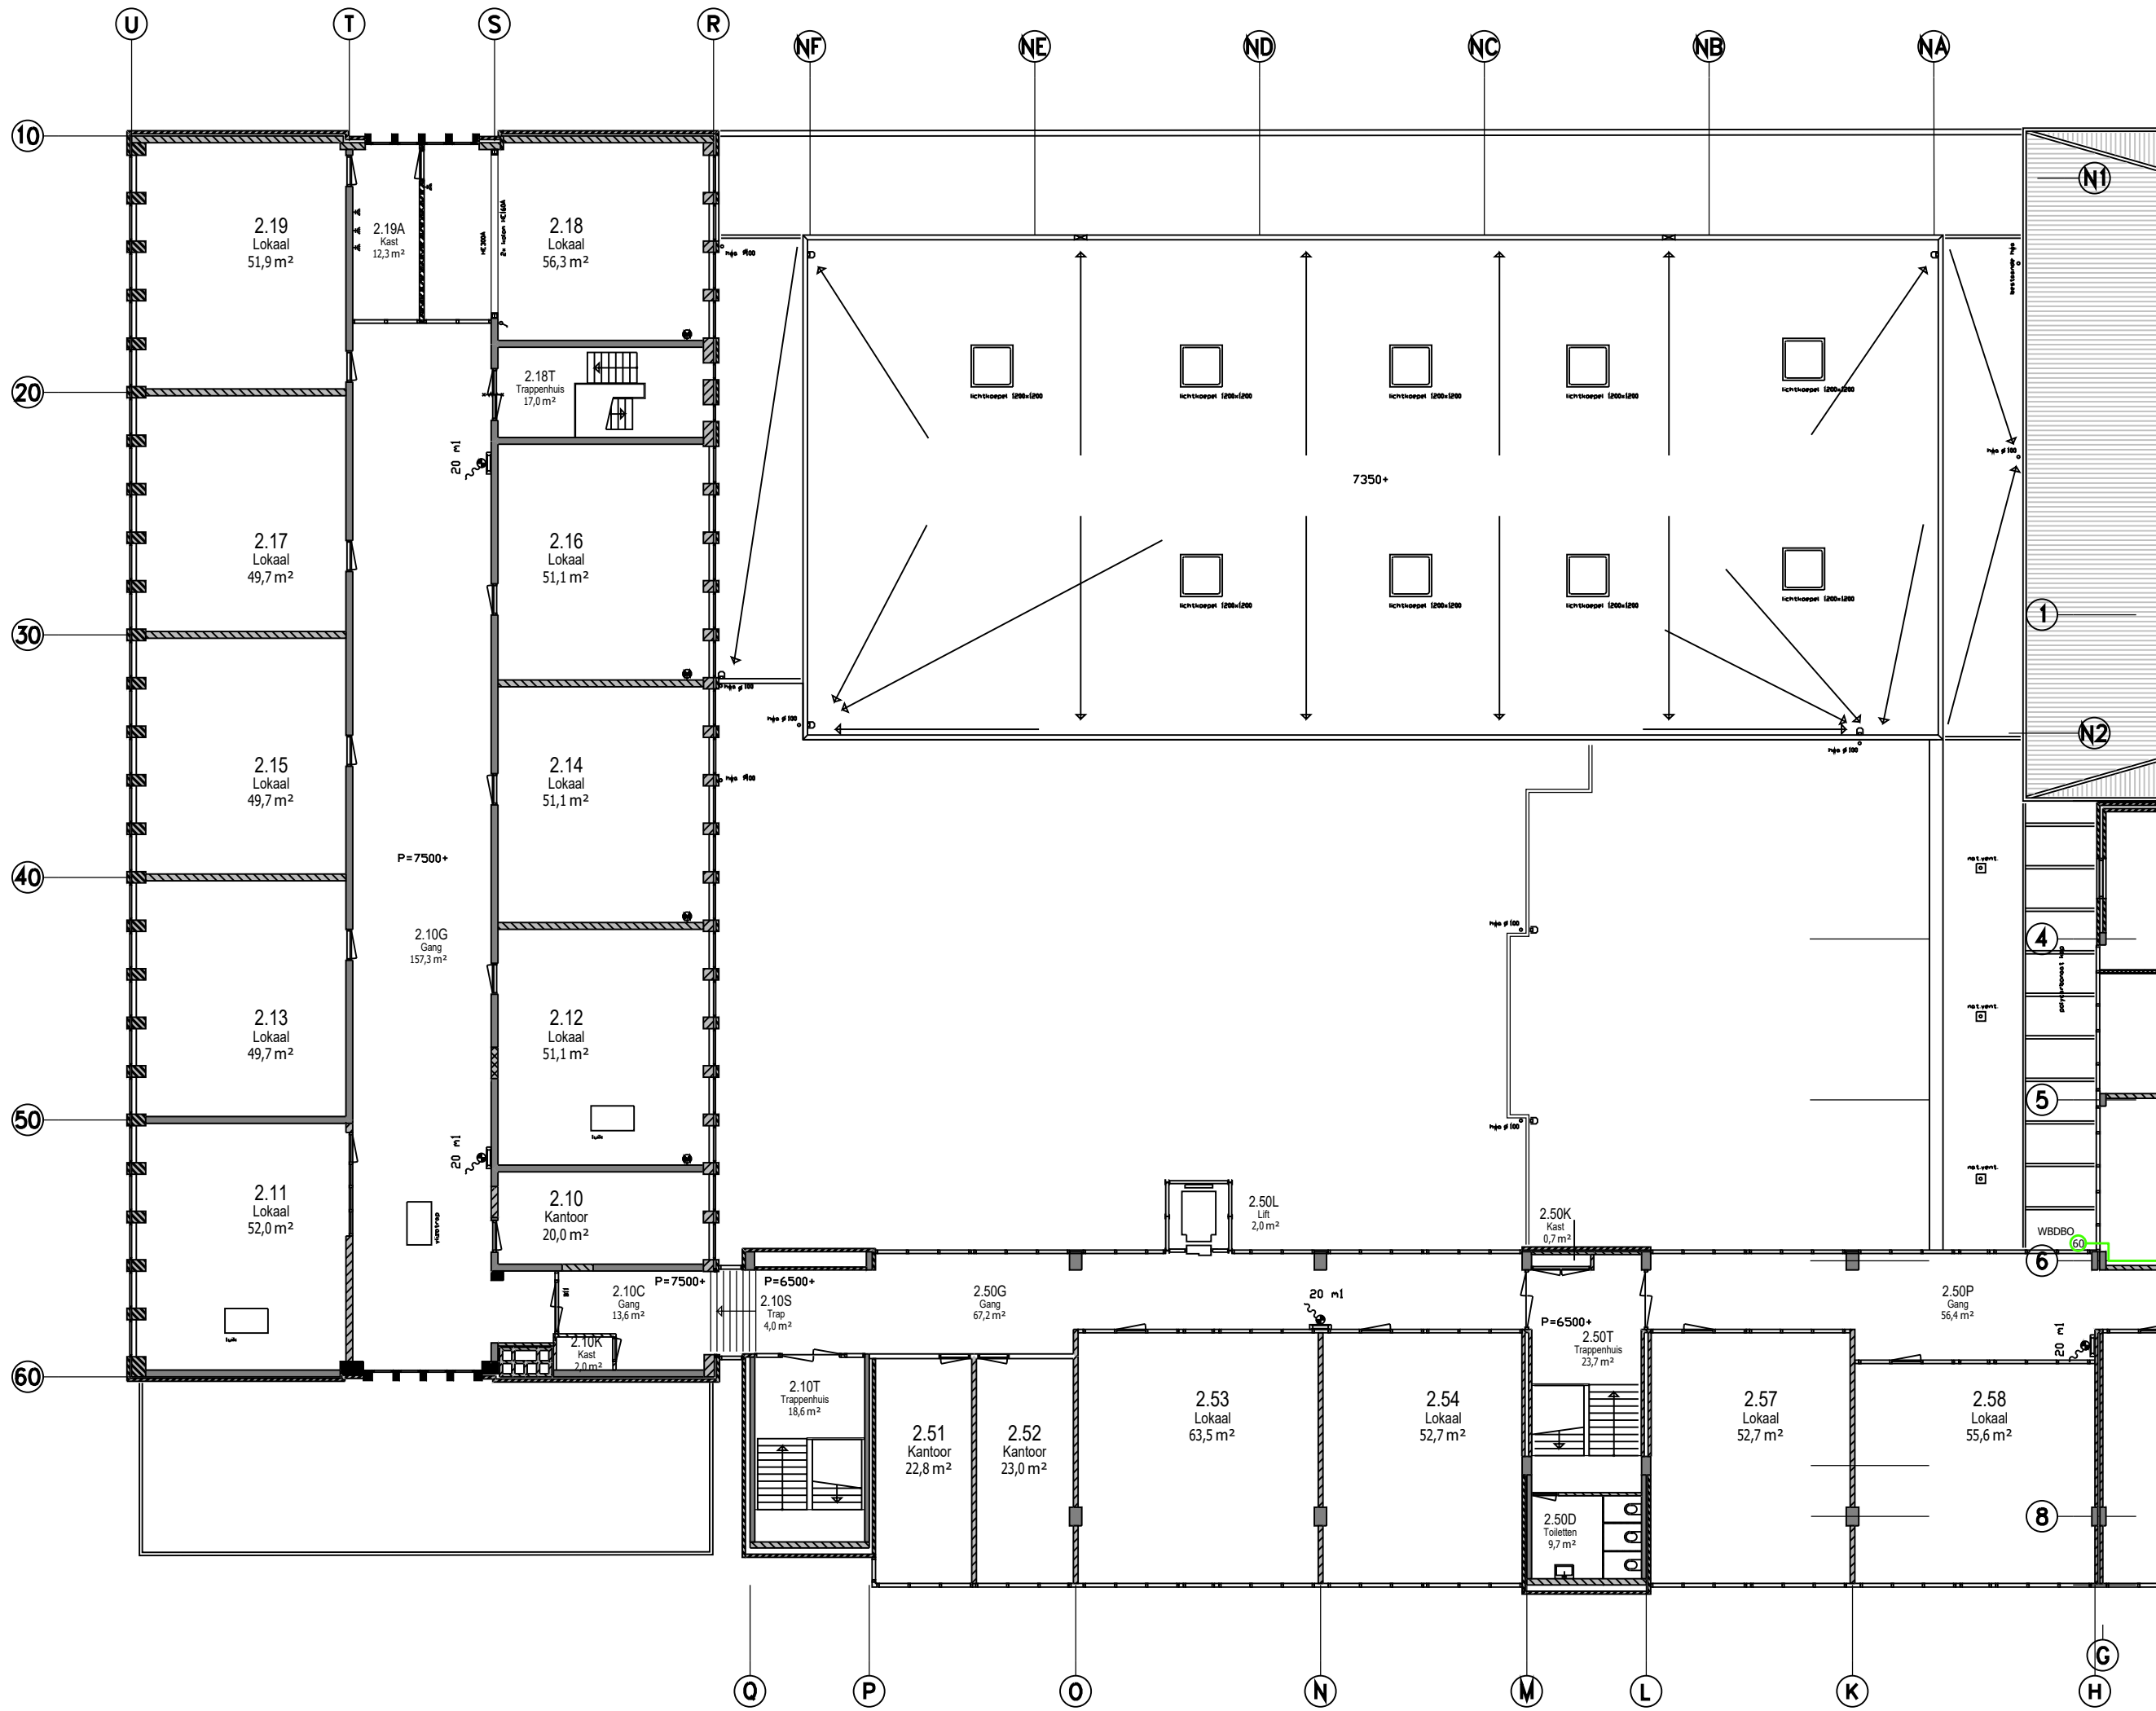

DATUM:
10-02-2021

GET.:
ASRO

SCHAAL:
1:200

PROJECTNR.:
FZ-2021

FORMAAT:
A3

OBJECTNR.:
02DZ00

DIRECTIE:
LUCAS ONDERWIJS

WERK:
STANISLASCOLLEGE WESTPLANTSOEN
Westplantsoen 71 2613 GK Delft

ONDERWERP:
Revisie tekening
2e Verdieping

concept

Lucas

Onderwijs

Saffierhorst 105 2592 GK Den Haag

TEL: 070-3001144

VERSIE

WIJZIGING

02A