


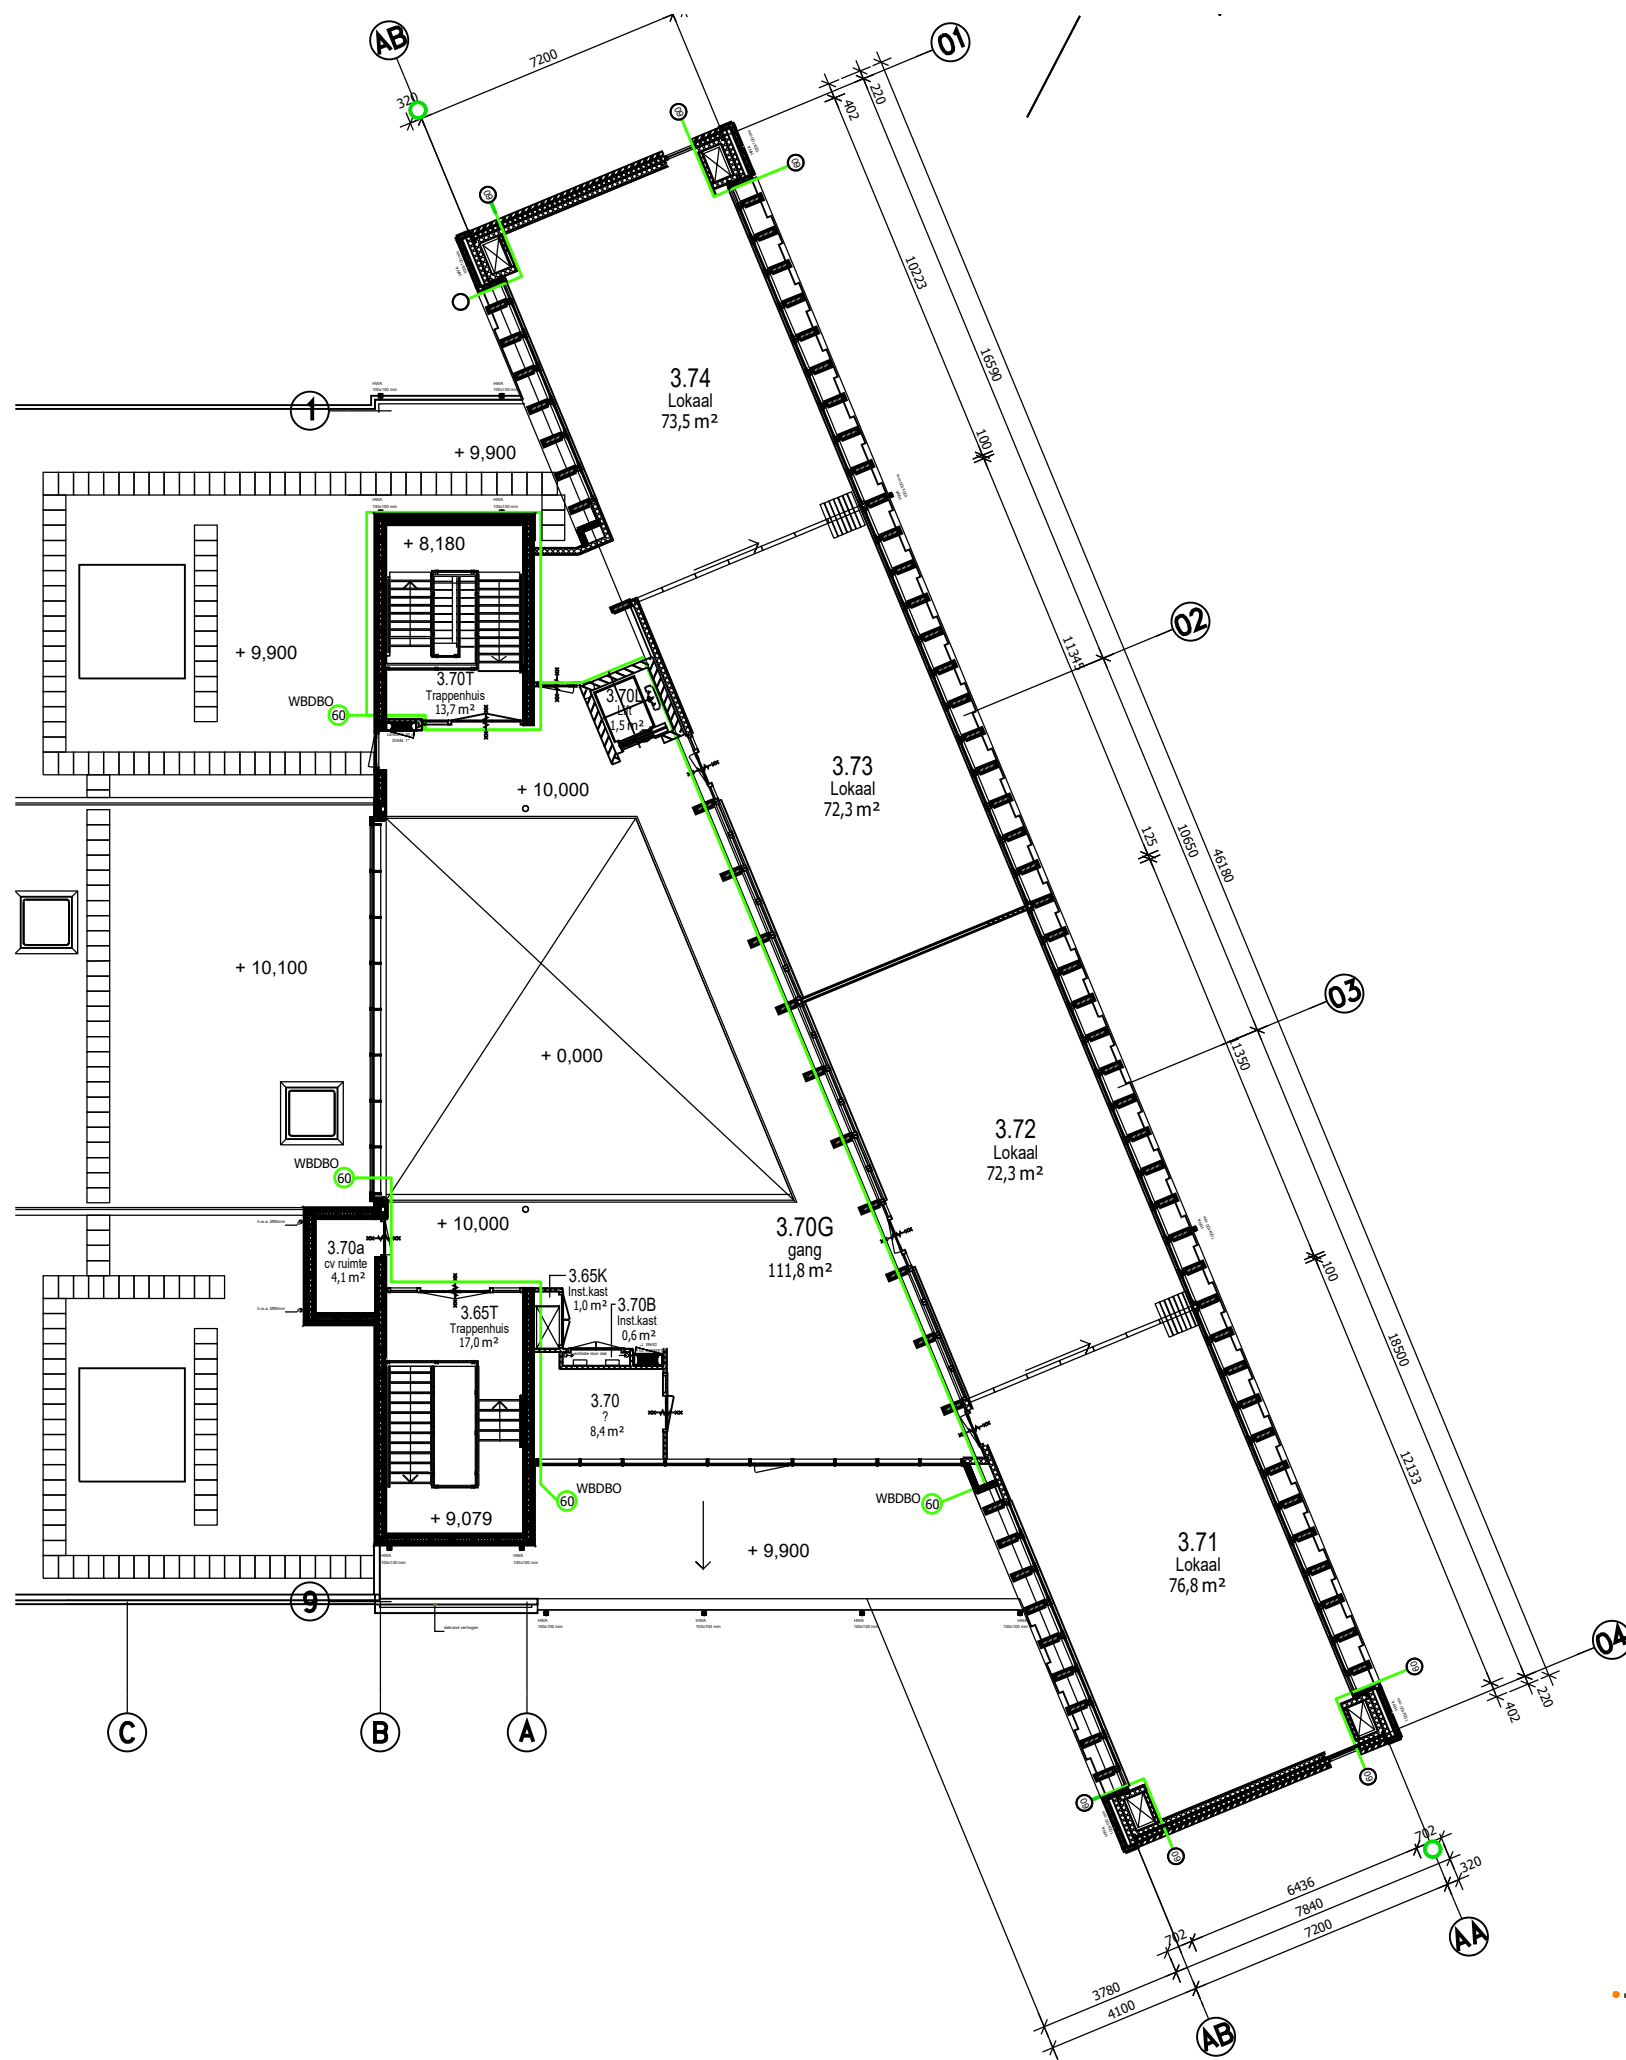

concept



Saffierhorst 105 2592 GK Den Haag
TEL: 070-3001144

VERSIE WIJZIGING

DIRECTIE:
LUCAS ONDERWIJS
WERK:
STANISLASCOLLEGE WESTPLANTSOEN
Westplantsoen 71 2613 GK Delft
ONDERWERP:
Revisie tekening
3e Verdieping

GET.:
ASRO
PROJECTNR.:
FZ-2021
OBJECTNR.:
02DZ00

DATUM:
10-02-2021
SCHAAL:
1:200
FORMAAT:
A3

03