




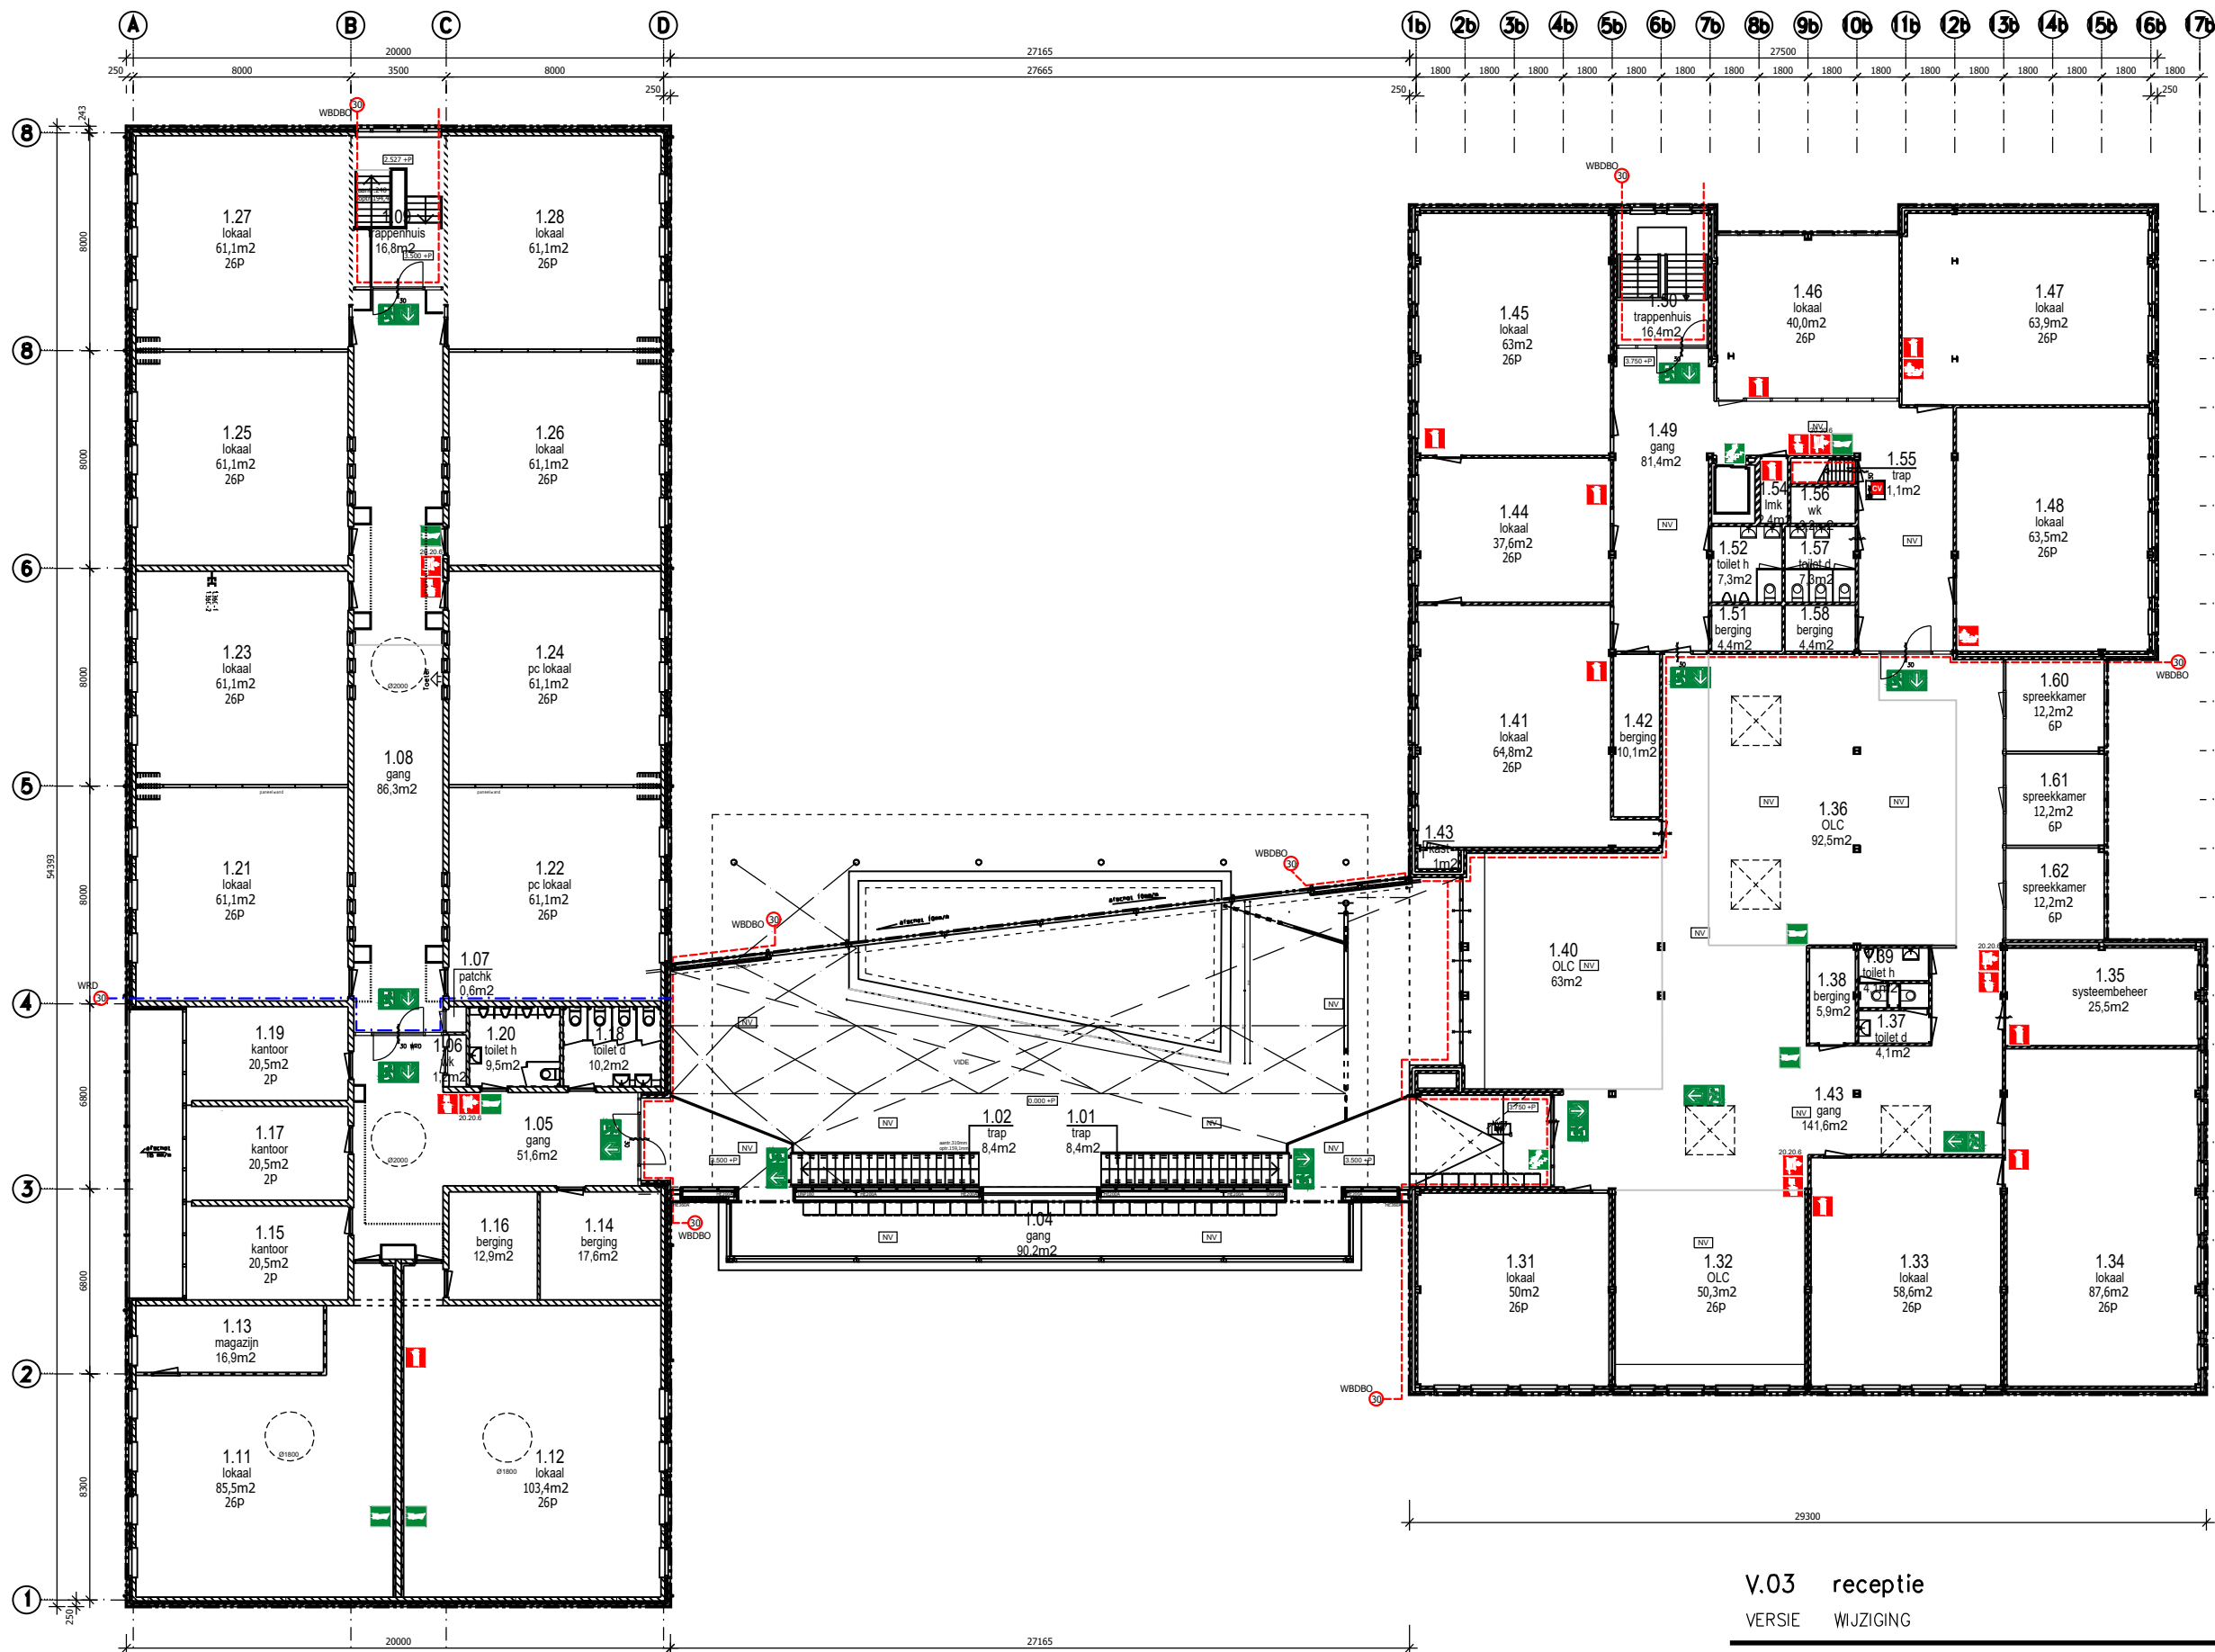

1e Verdieping

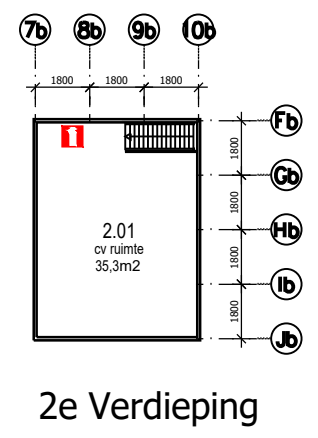

2e Verdieping

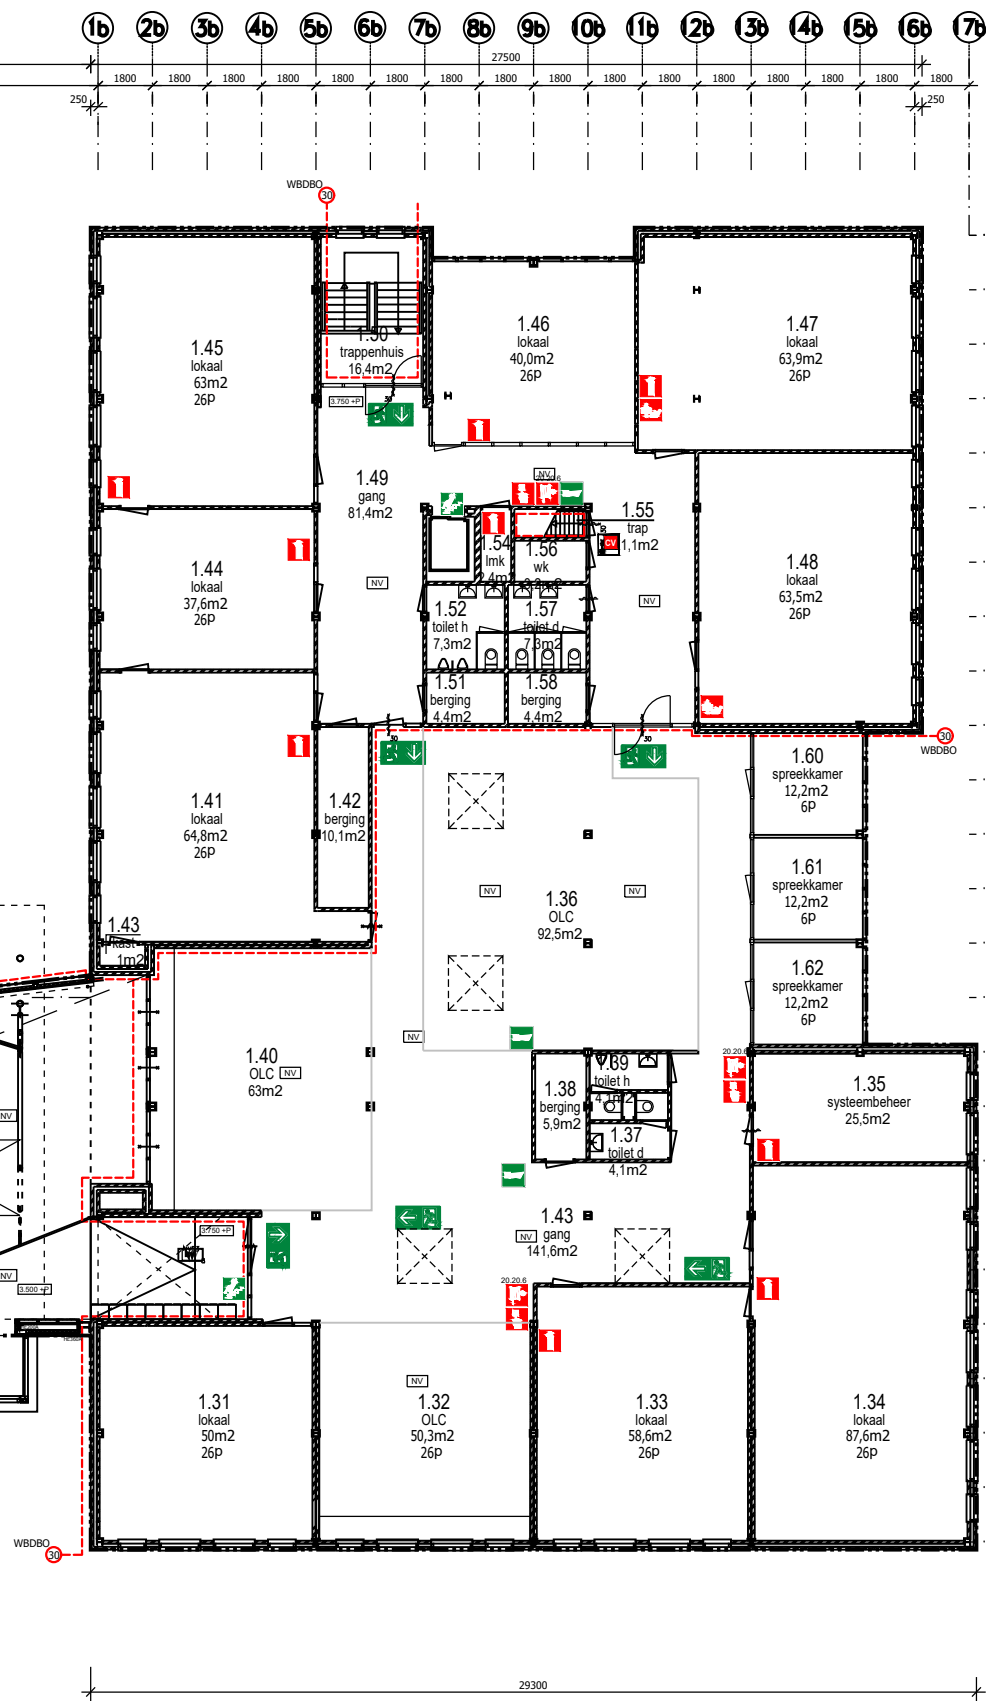

Saffierhorst 105 2592 GK Den Haag
TEL: 070-3001144

V.03 receptie
VERSIE WIJZIGING

DIRECTIE:
LUCAS ONDERWIJS
WERK:
STANISLASCOLLEGE DALTON DELFT
Reinier de Groafpad 1 2625 DT Delft
ONDERWERP:
Revisie tekening
1e Verdieping

GET.: ASRO	DATUM: 17-12-2018
PROJECTNR.: FZ-2021	SCHAAL: no scale
OBJECTNR.: 02DZ04	FORMAAT: A3