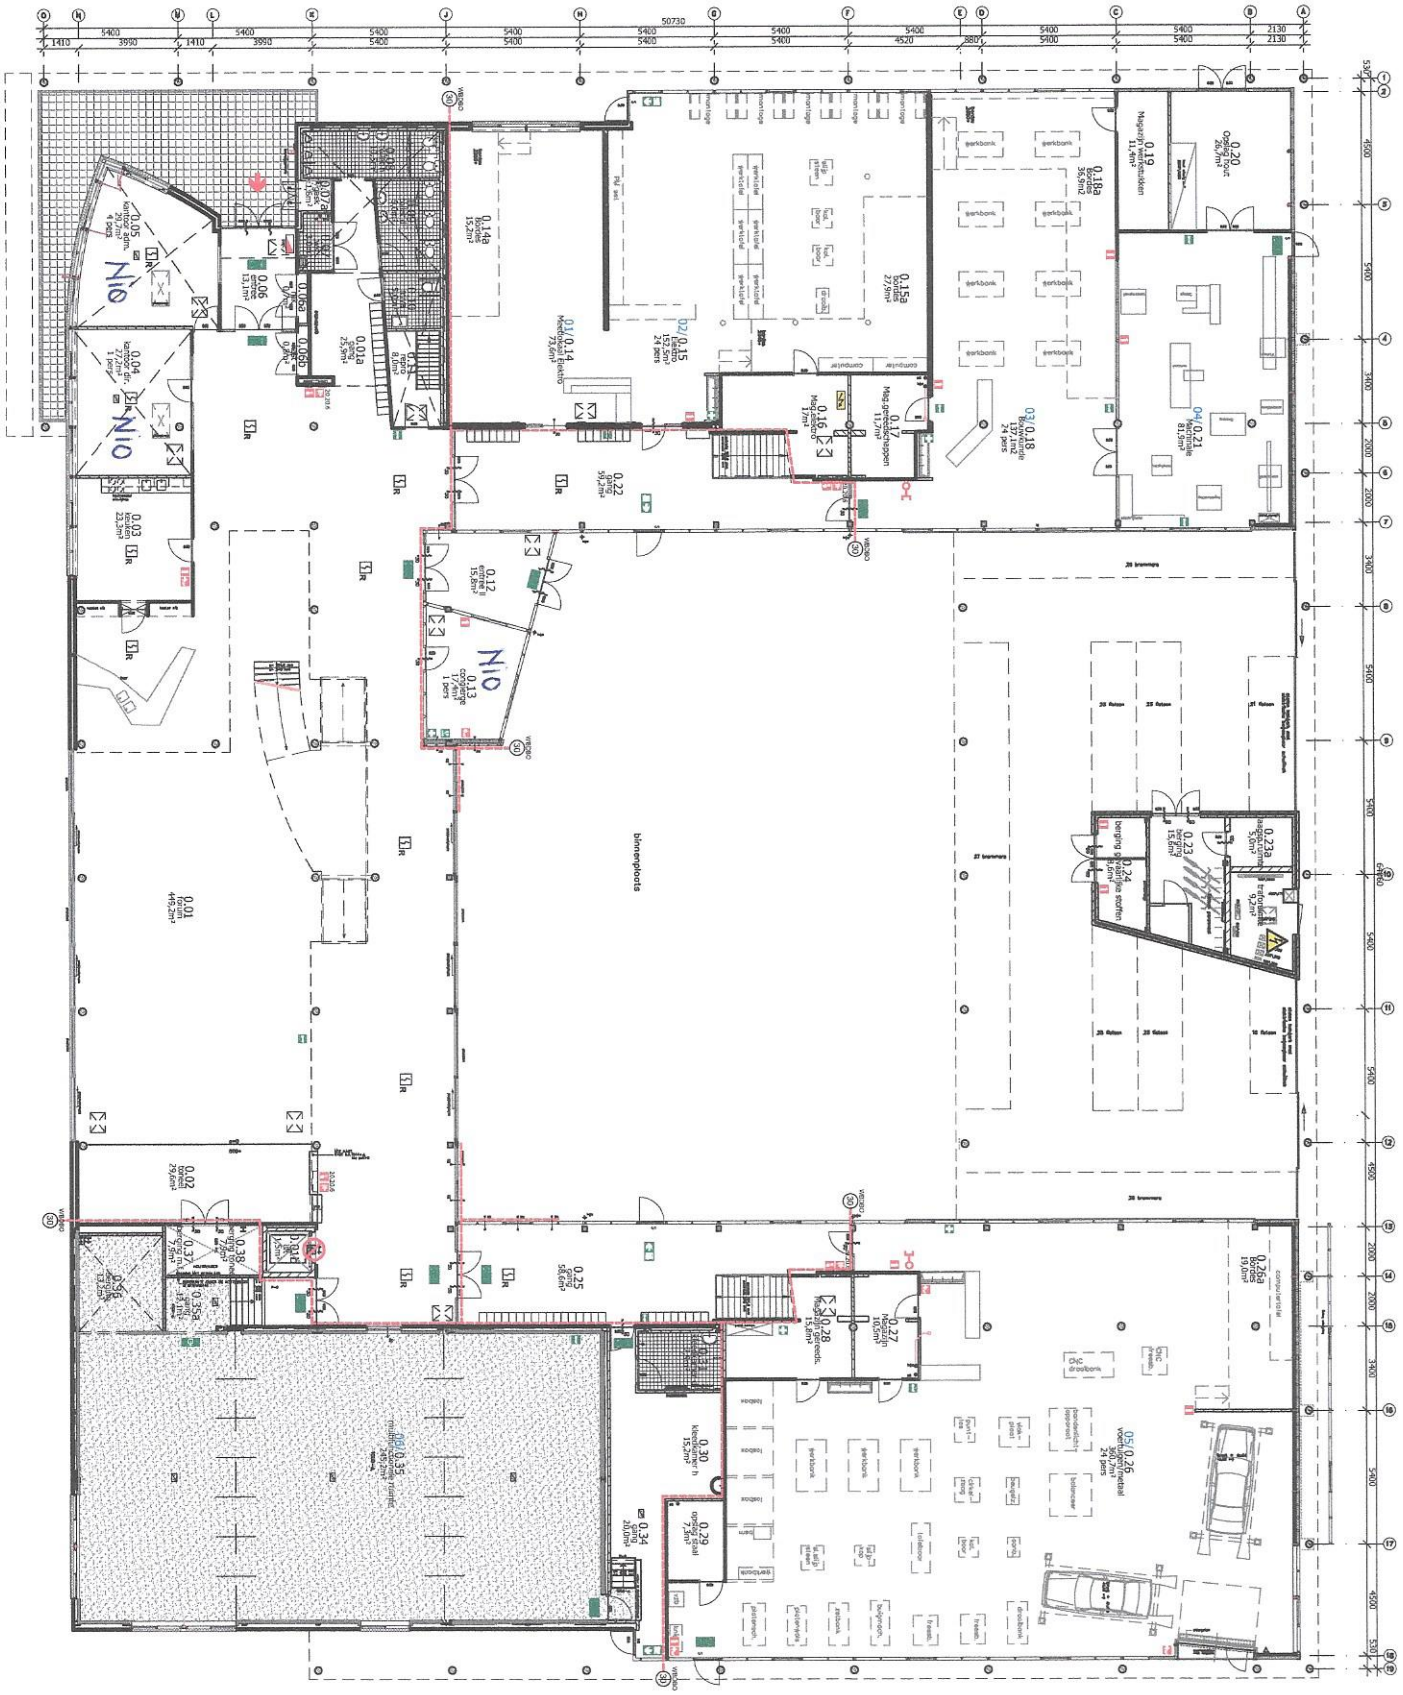

LEGENDA

- Brandslanghaspel
- Hoofdafsluiting
- Handbrandblusser
- Handbrandmelder
- Droge blusleiding
- Brandmeldcentrale
- Slowhoop
- Rookmelder
- Vluchtroute
- Brandwerende scheiding van 30min
- Brandwerende scheiding van 60min
- Noodbuche
- Blusdekken
- EHBO
- AED installatie
- Brandweer ingang
- Bij brand, lift niet gebruiken

Lucas Onderwijs
Saffierhorst 105 2592 GK Den Haag
TEL: 070-3001144

VERSIE WIJZIGING

DIRECTIE: LUCAS ONDERWIJS
WERK: CORBULO COLLEGE
Van Tuyll van Ser. 2 2273CB Voorburg
ONDERWERP: Revisie
Begane grond

GET.:	DATUM:
ASRO	08-11-2019
PROJECTNR.: FZ-2019	SCHAAL: 1:200
OBJECTNR.: V21GU-04	FORMAAT: A3

00

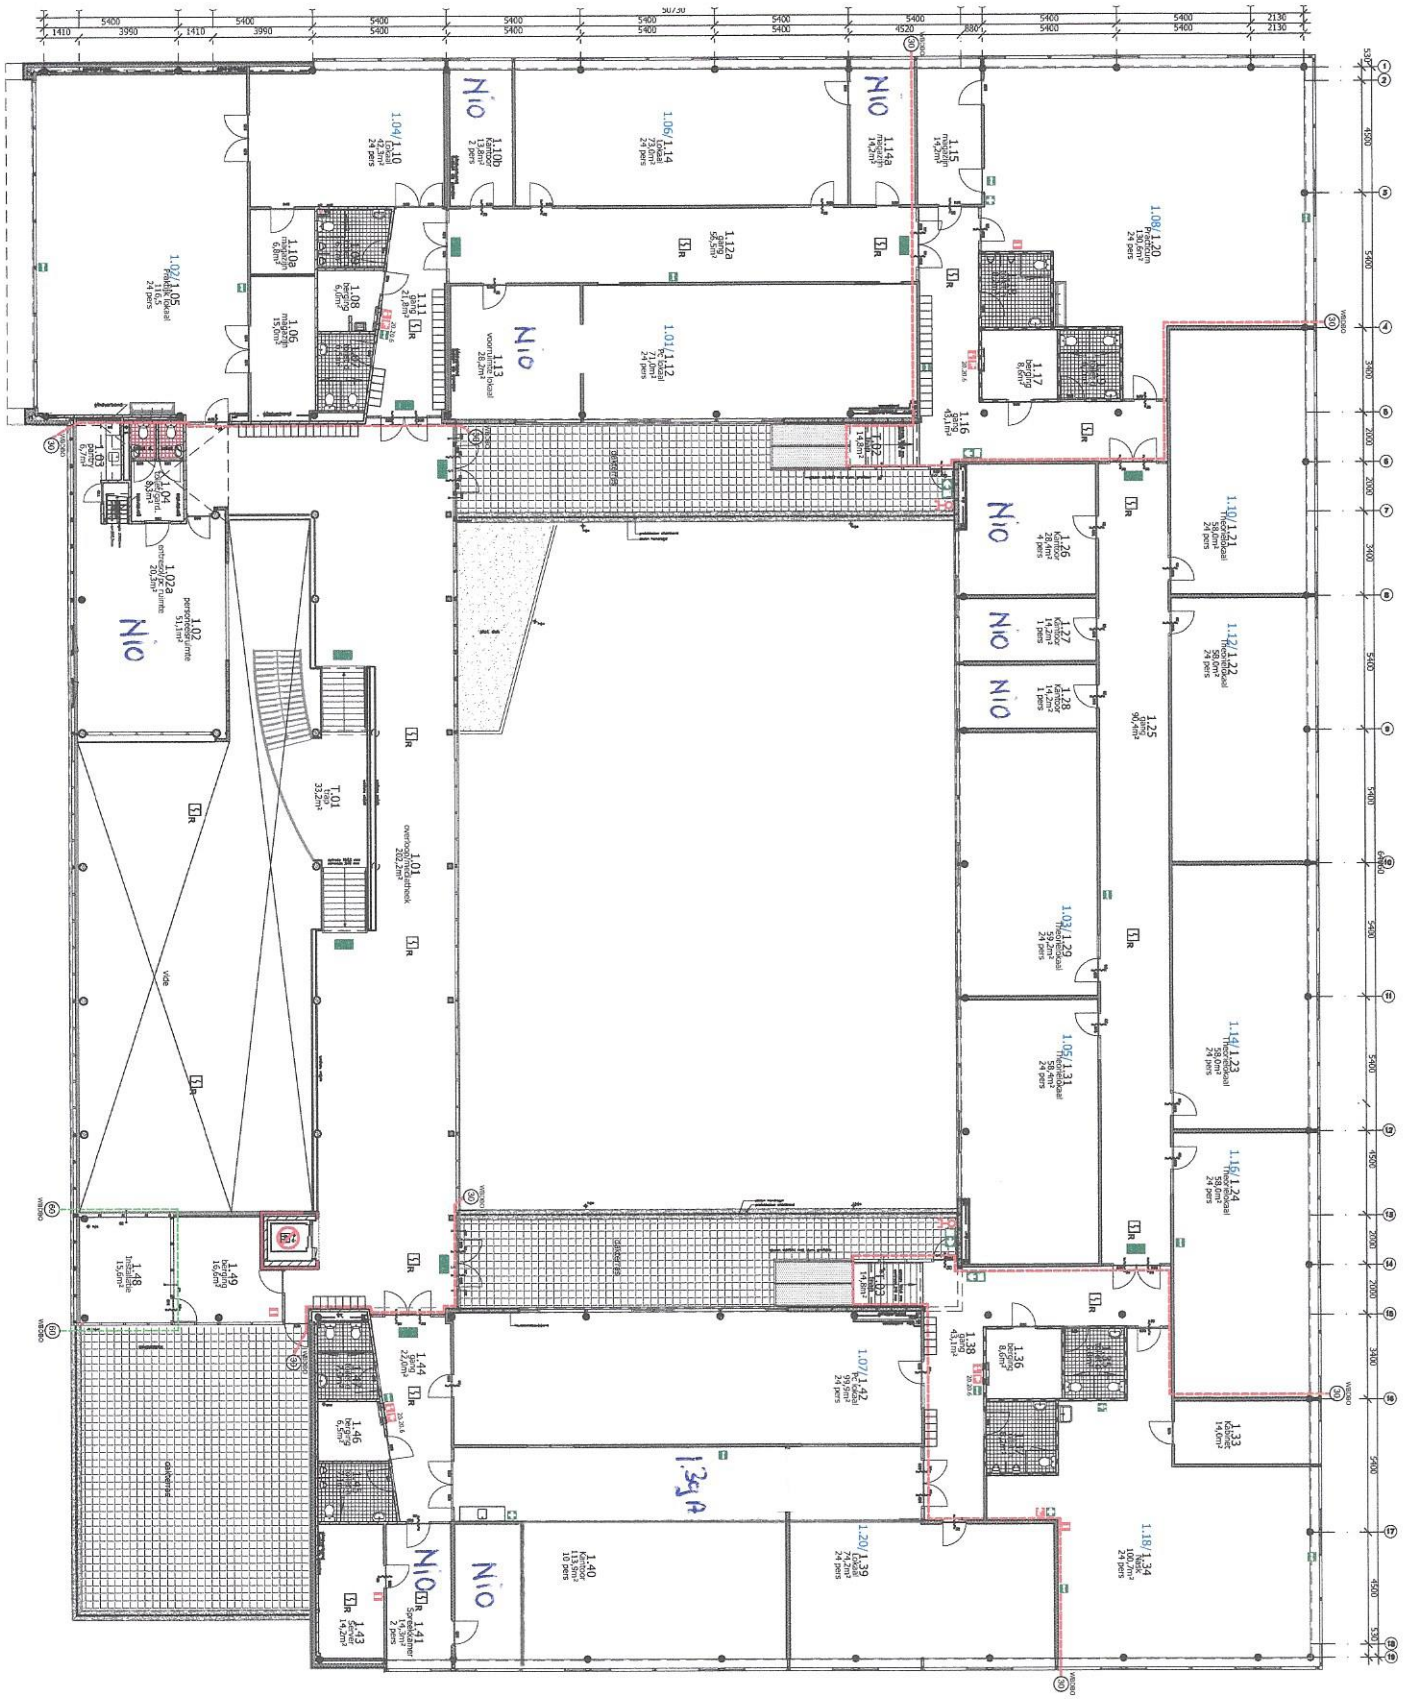

LEGENDA

- (Noodj)uitgang
- Brandblusapparaat
- Handbrandmelder
- Slowhoop
- Rookmelder
- Vluchtdeur
- Brandwerende scheiding van 30min
- Brandwerende scheiding van 60min
- Nooddouche
- Brandkraan
- EHBO
- Bij brand, lift niet gebruiken

Lucas Onderwijs

Saffierhorst 105 2592 GK Den Haag
TEL: 070-3001144

VERSIE WIJZIGING

DIRECTIE:
LUCAS ONDERWIJS

WERK:
CORBULO COLLEGE
Van Tuyll van Ser. 2 2273CB Voorburg

ONDERWERP:
Revisie
1e Verdieping

GET.:	DATUM:
ASRO	08-11-2019
PROJECTNR.: FZ-2019	SCHAAL: 1:200
OBJECTNR.: V21GU-04	FORMAAT: A3

01