


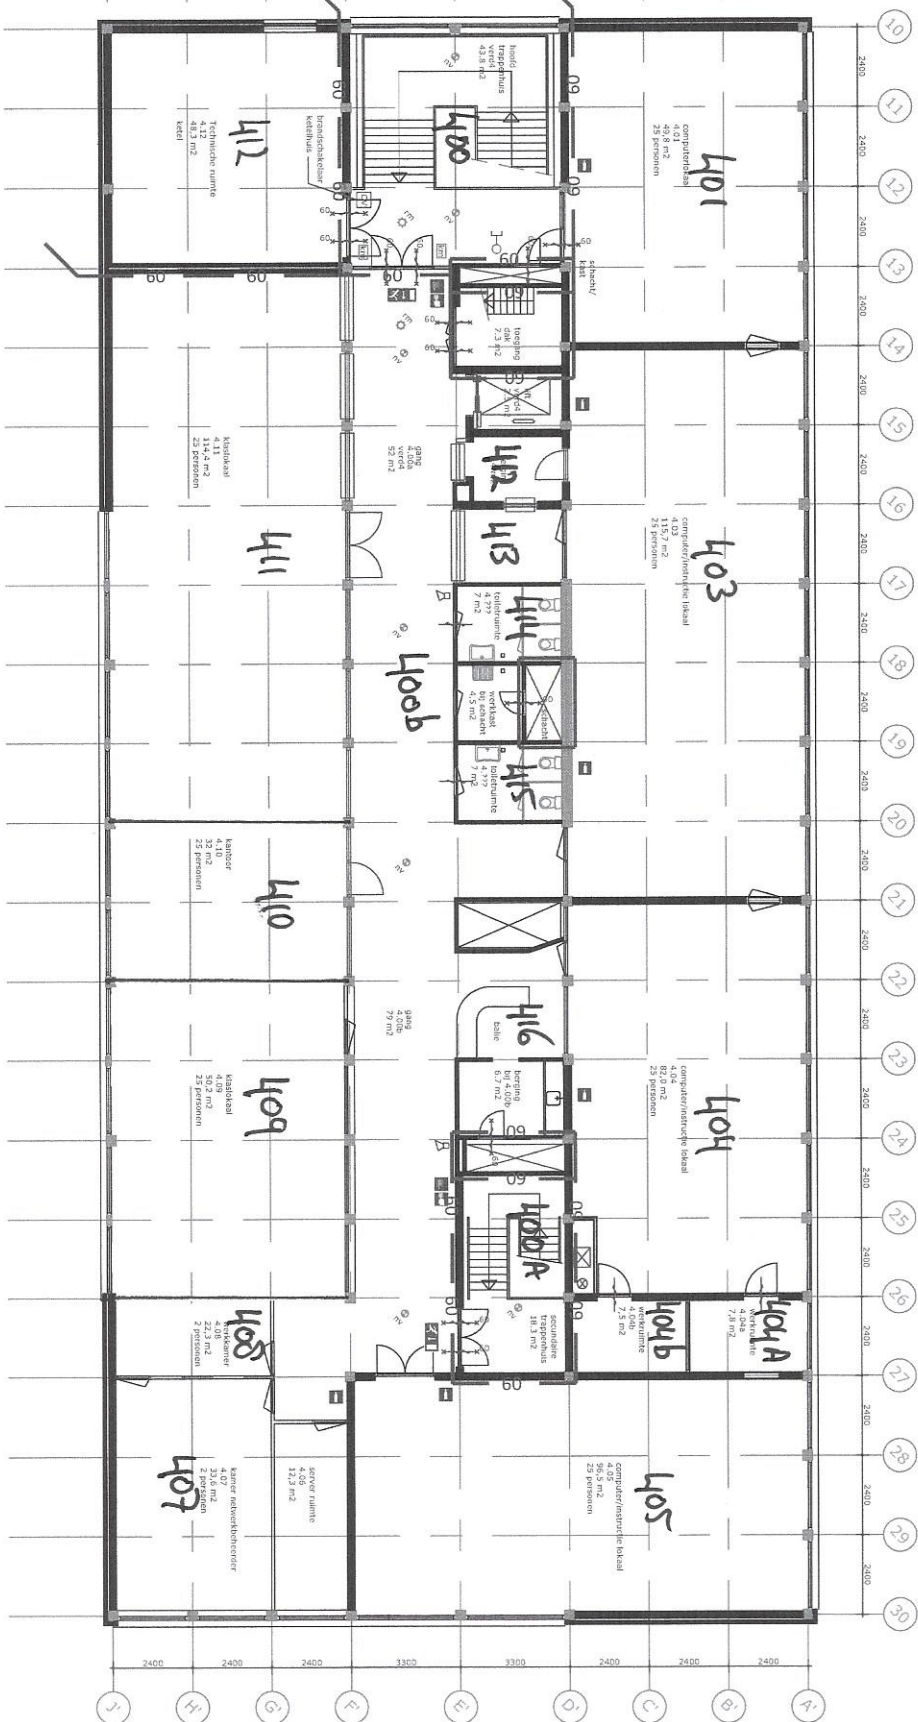

verbakel bouwbedrijf

project
Heldring College, Fase 3
Morsestraat 1, Den Haag

opdrachtgever
Lucas VO Den Haag
Diamantborst 188
Den Haag

datum
25-02-2020

schaal
1:150

formaat
A1

getekend
RvGH

projectnummer
Plattegrond 4e - Bestaand

■ licht 25
■ 2585 24 poelk
■ 0175 24 49 50

