PROJECT	:	CONTRACT 3 POLDERGEMALEN RIJNLAND (DIG-11075)
PROJECT NR.	:	19429501 TYPICAL NR. :
BETREFT	:	PEILMATENSCHEMA PG ABESSINIË (POLDER REEUWIJK)
OPSTELLER	:	THUIS-GERRITSEN INITIALEN: TGN

Aveco de Bondt ingenieursbedrijf

Definitief 28-1-2021

PG ABESSINIË (POLDER REEUWIJK)

Niet op schaal in de lengte richting
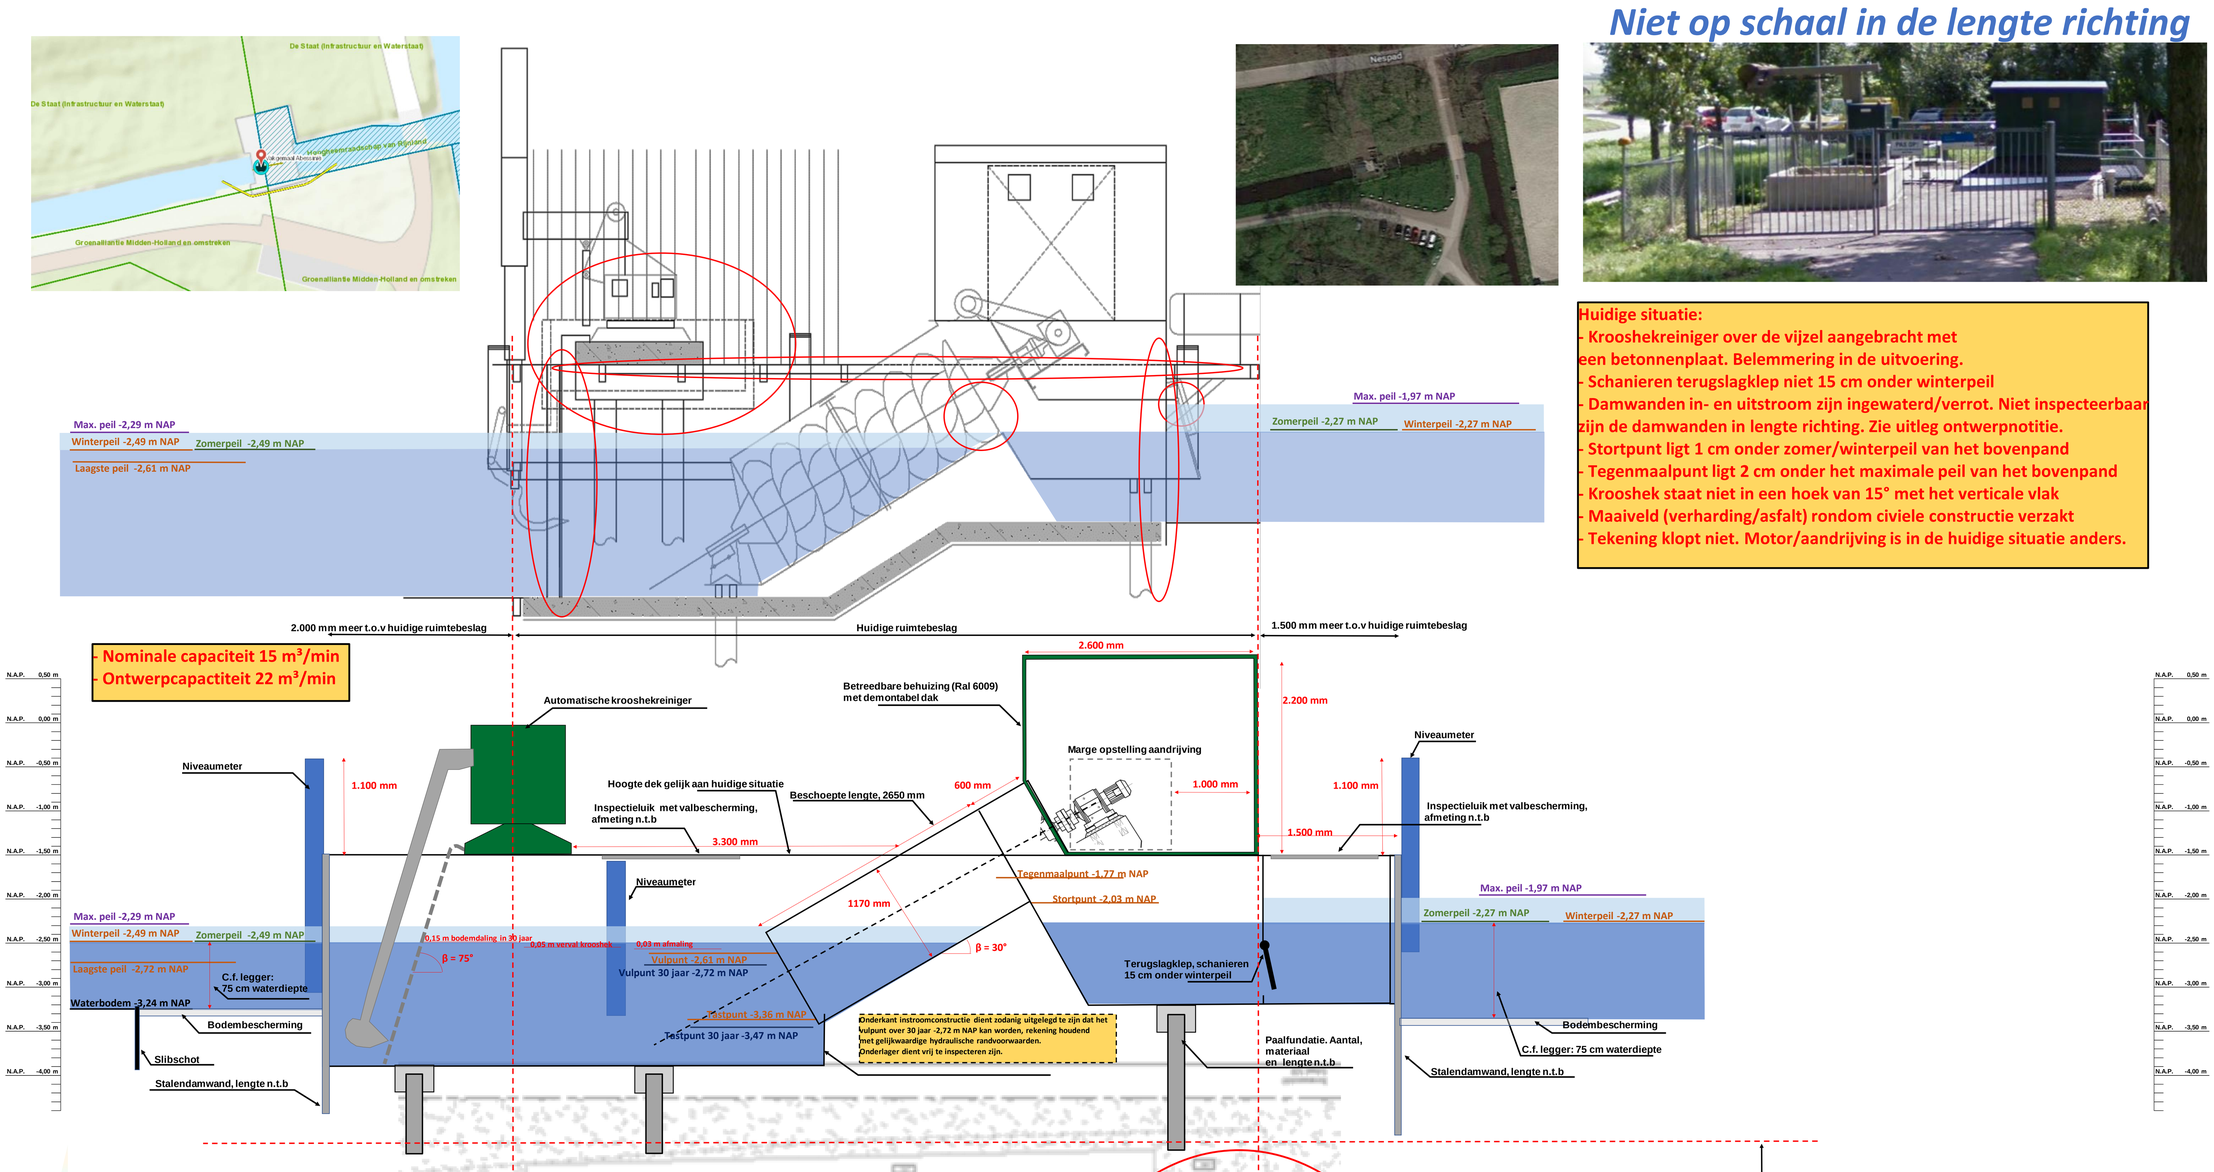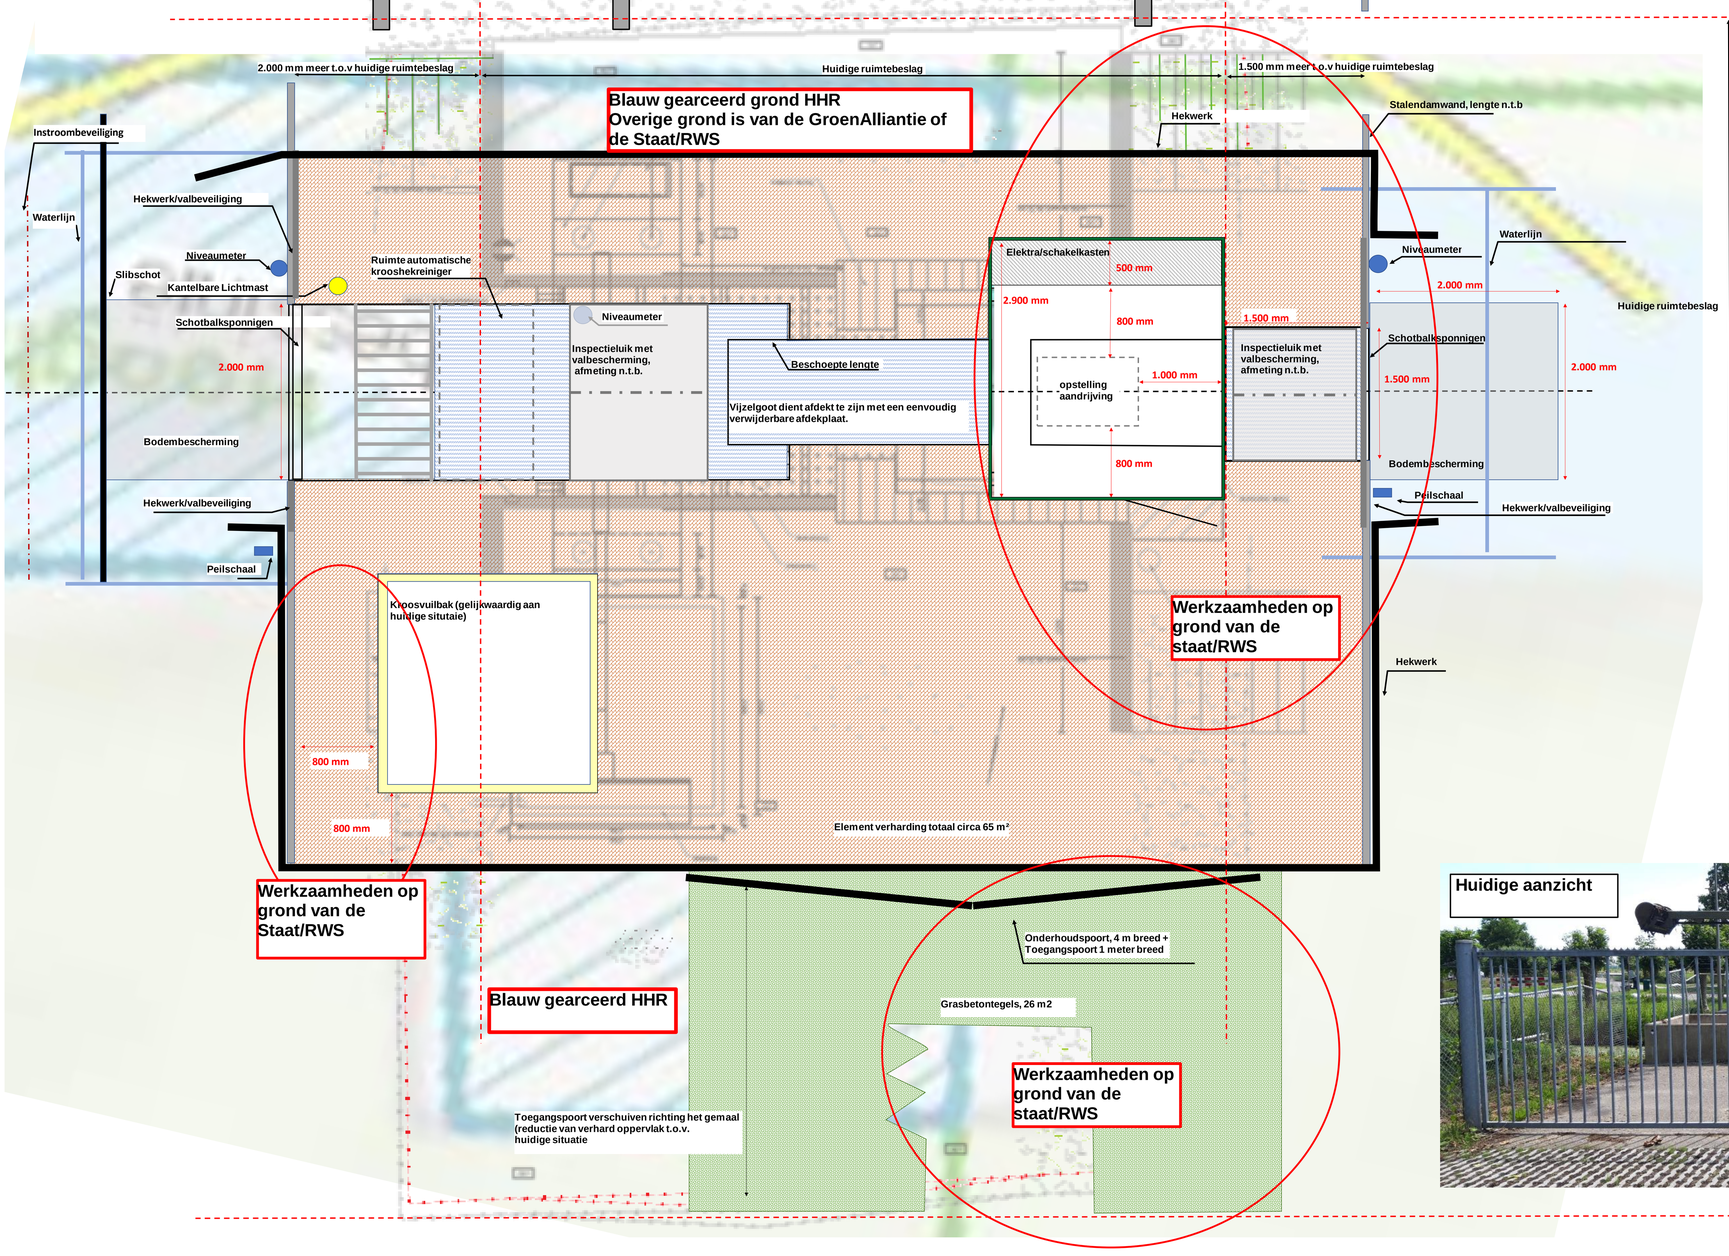
Huidige situatie:
- Krooshekreiniger over de vijzel aangebracht met een betonnenplaat. Belemmering in de uitvoering.
- Schanieren terugslagklep niet 15 cm onder winterpeil
- Damwanden in- en uitstroom zijn ingewaterd/verrot. Niet inspecteerbaar zijn de damwanden in lengte richting. Zie uitleg ontwerpnotitie.
- Stortpunt ligt 1 cm onder zomer/winterpeil van het bovenpand
- Tegenmaalpunt ligt 2 cm onder het maximale peil van het bovenpand
- Krooshek staat niet in een hoek van 15° met het verticale vlak
- Maaiveld (verharding/asfalt) rondom civiele constructie verzakt
- Tekening klopt niet. Motor/aandrijving is in de huidige situatie anders.