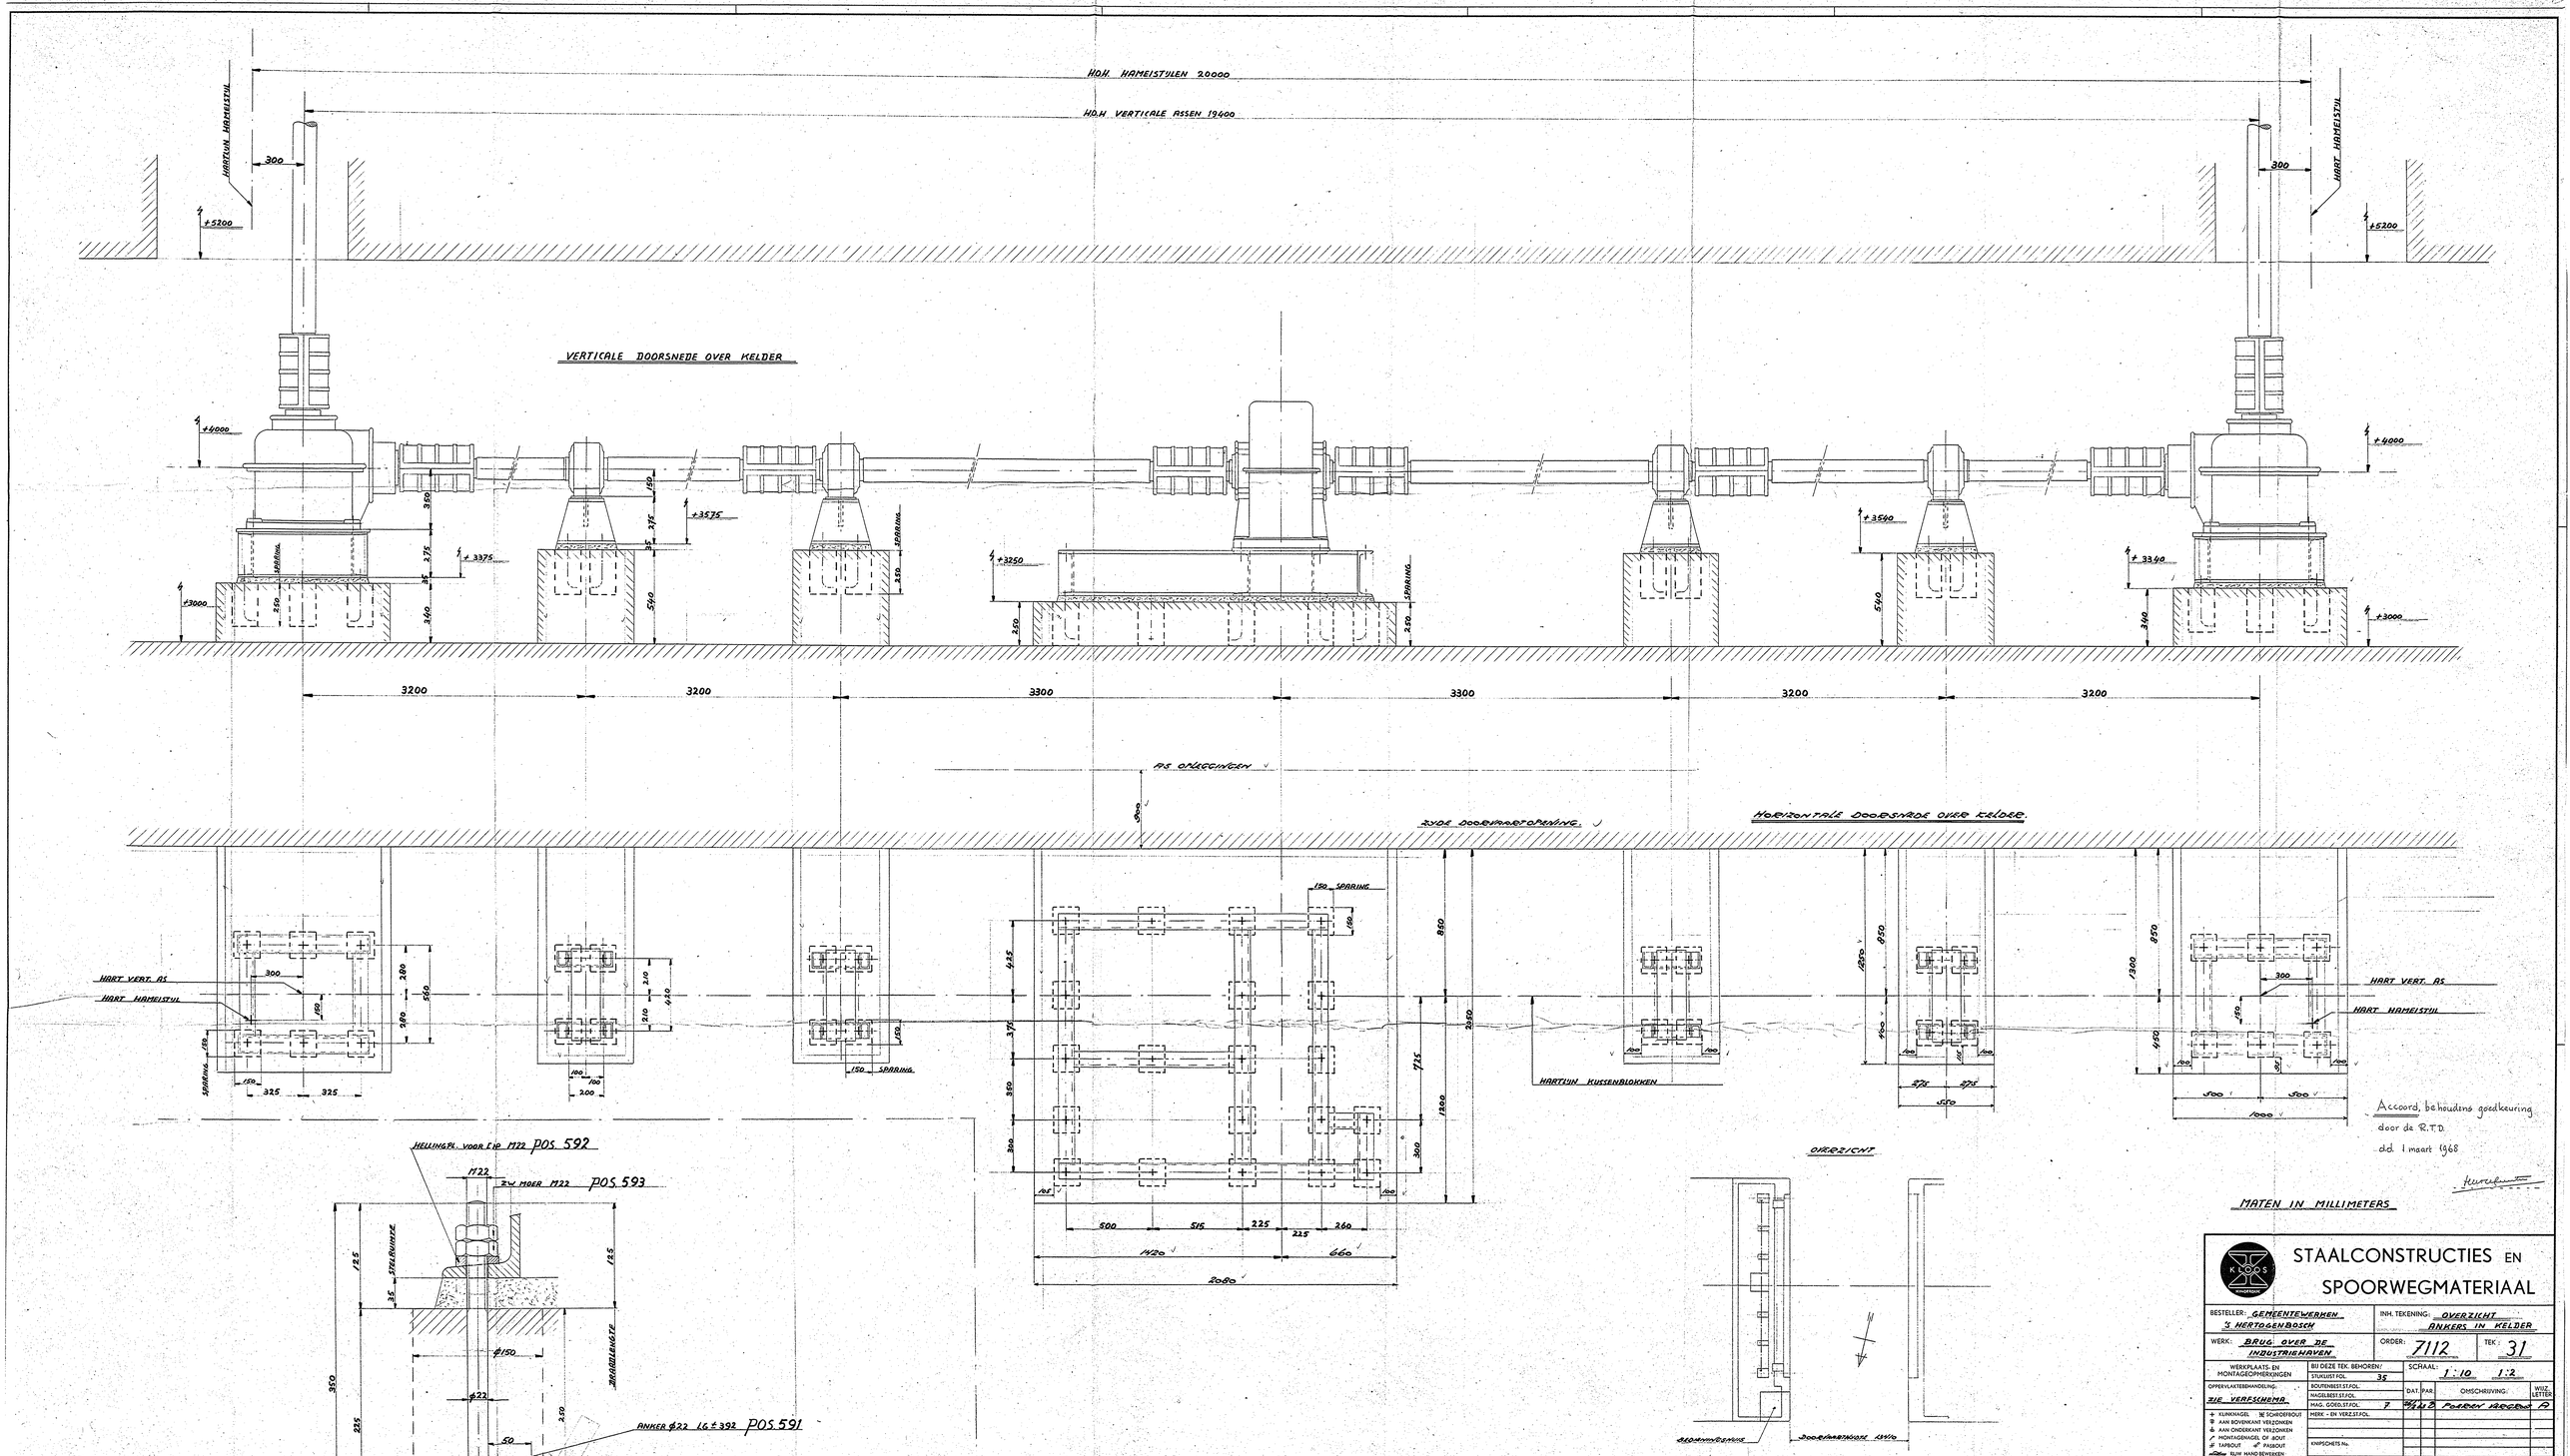
H.O.H HAMEISTUILEN 20000
H.O.H VERTICALE ASSEN 19400
HARTLIJN HAMEISTUIL
HART HAMEISTUIL
300
+5200
VERTICALE DOORSNEDE OVER KELDER
+4000
+3575
+3375
+3250
+3560
+3340
+3000
SPARING
3200
3300
AS ONKLEINGEN
ZYDE DOORVAARTOPENING
HORIZONTALE DOORSNEDE OVER KELDER
HART VERT. AS
HART HAMEISTUIL
HARTLIJN KUISENBLOKKEN
150 SPARING
500
515
225
260
1420
660
2080
OVERZICHT
DOORVAARTWIJDTE 13470
HELLINGPL. VOOR I.P. 1722 POS. 592
ZW. MOER 1722 POS. 593
STELRUIMTE
DRAADLENGTE
ANKER Ø22 L6±392 POS. 591
SPARING Ø150 DIEP 250
Accoord, behoudens goedkeuring
door de R.T.D.
dd. 1 maart 1968
MATEN IN MILLIMETERS
STAALCONSTRUCTIES EN
SPOORWEGMATERIAAL
BESTELLER: GEMEENTEWERKEN 'S HERTOGENBOSCH
INH. TEKENING: OVERZICHT ANKERS IN KELDER
WERK: BRUG OVER DE INDUSTRIEHAVEN
ORDER: 7112
TEK.: 31
WERKPLAATS- EN MONTAGEOPMERKINGEN
OPPERVLAKTEBEHANDELING: ZIE VERFSCHEMA
BIJ DEZE TEK. BEHOREN/
STUKLIJST FOL. 35
BOUTENBEST. ST. FOL.
NAGELBEST. ST. FOL.
MAG. GOED. ST. FOL. 7
MEK. - EN VERZ. ST. FOL.
SCHAAL: 1:10 1:2
DAT. PAR.
OMSCHRIJVING:
WIJZ. LETTER
8/11/67 POORN ARCEM P
KLINKNAGEL
SCHROEFBOUT
AAN BOVENKANT VERZONKEN
AAN ONDERKANT VERZONKEN
MONTAGENAGEL OF -BOUT
TAPBOUT
PASBOUT
RUW HAND BEWERKEN
RUW MACH. BEWERKEN
GLAD MACH. BEWERKEN
FIJN MACH. BEWERKEN
GEHEEL BEWERKEN
GEHEEL BEWERKEN MET AFWIKKENDE VLAKKEN
KNIPSCHETS No.
DET. BL.
POS. NUMMERS:
PASSINGEN VOLGENS I.S.A. EENHEIDSSTATISTIEK
TEK.:
INHOUD:
DATUM:
NAAM:
GEGEVENS, BESTEMD VOOR MONTAGE, ZIJN IN EEN OMSCHANDING GEPLAATST
GET.: 8-1-68 J.W. HOLLANDER
GEC.:
GEZIEN: