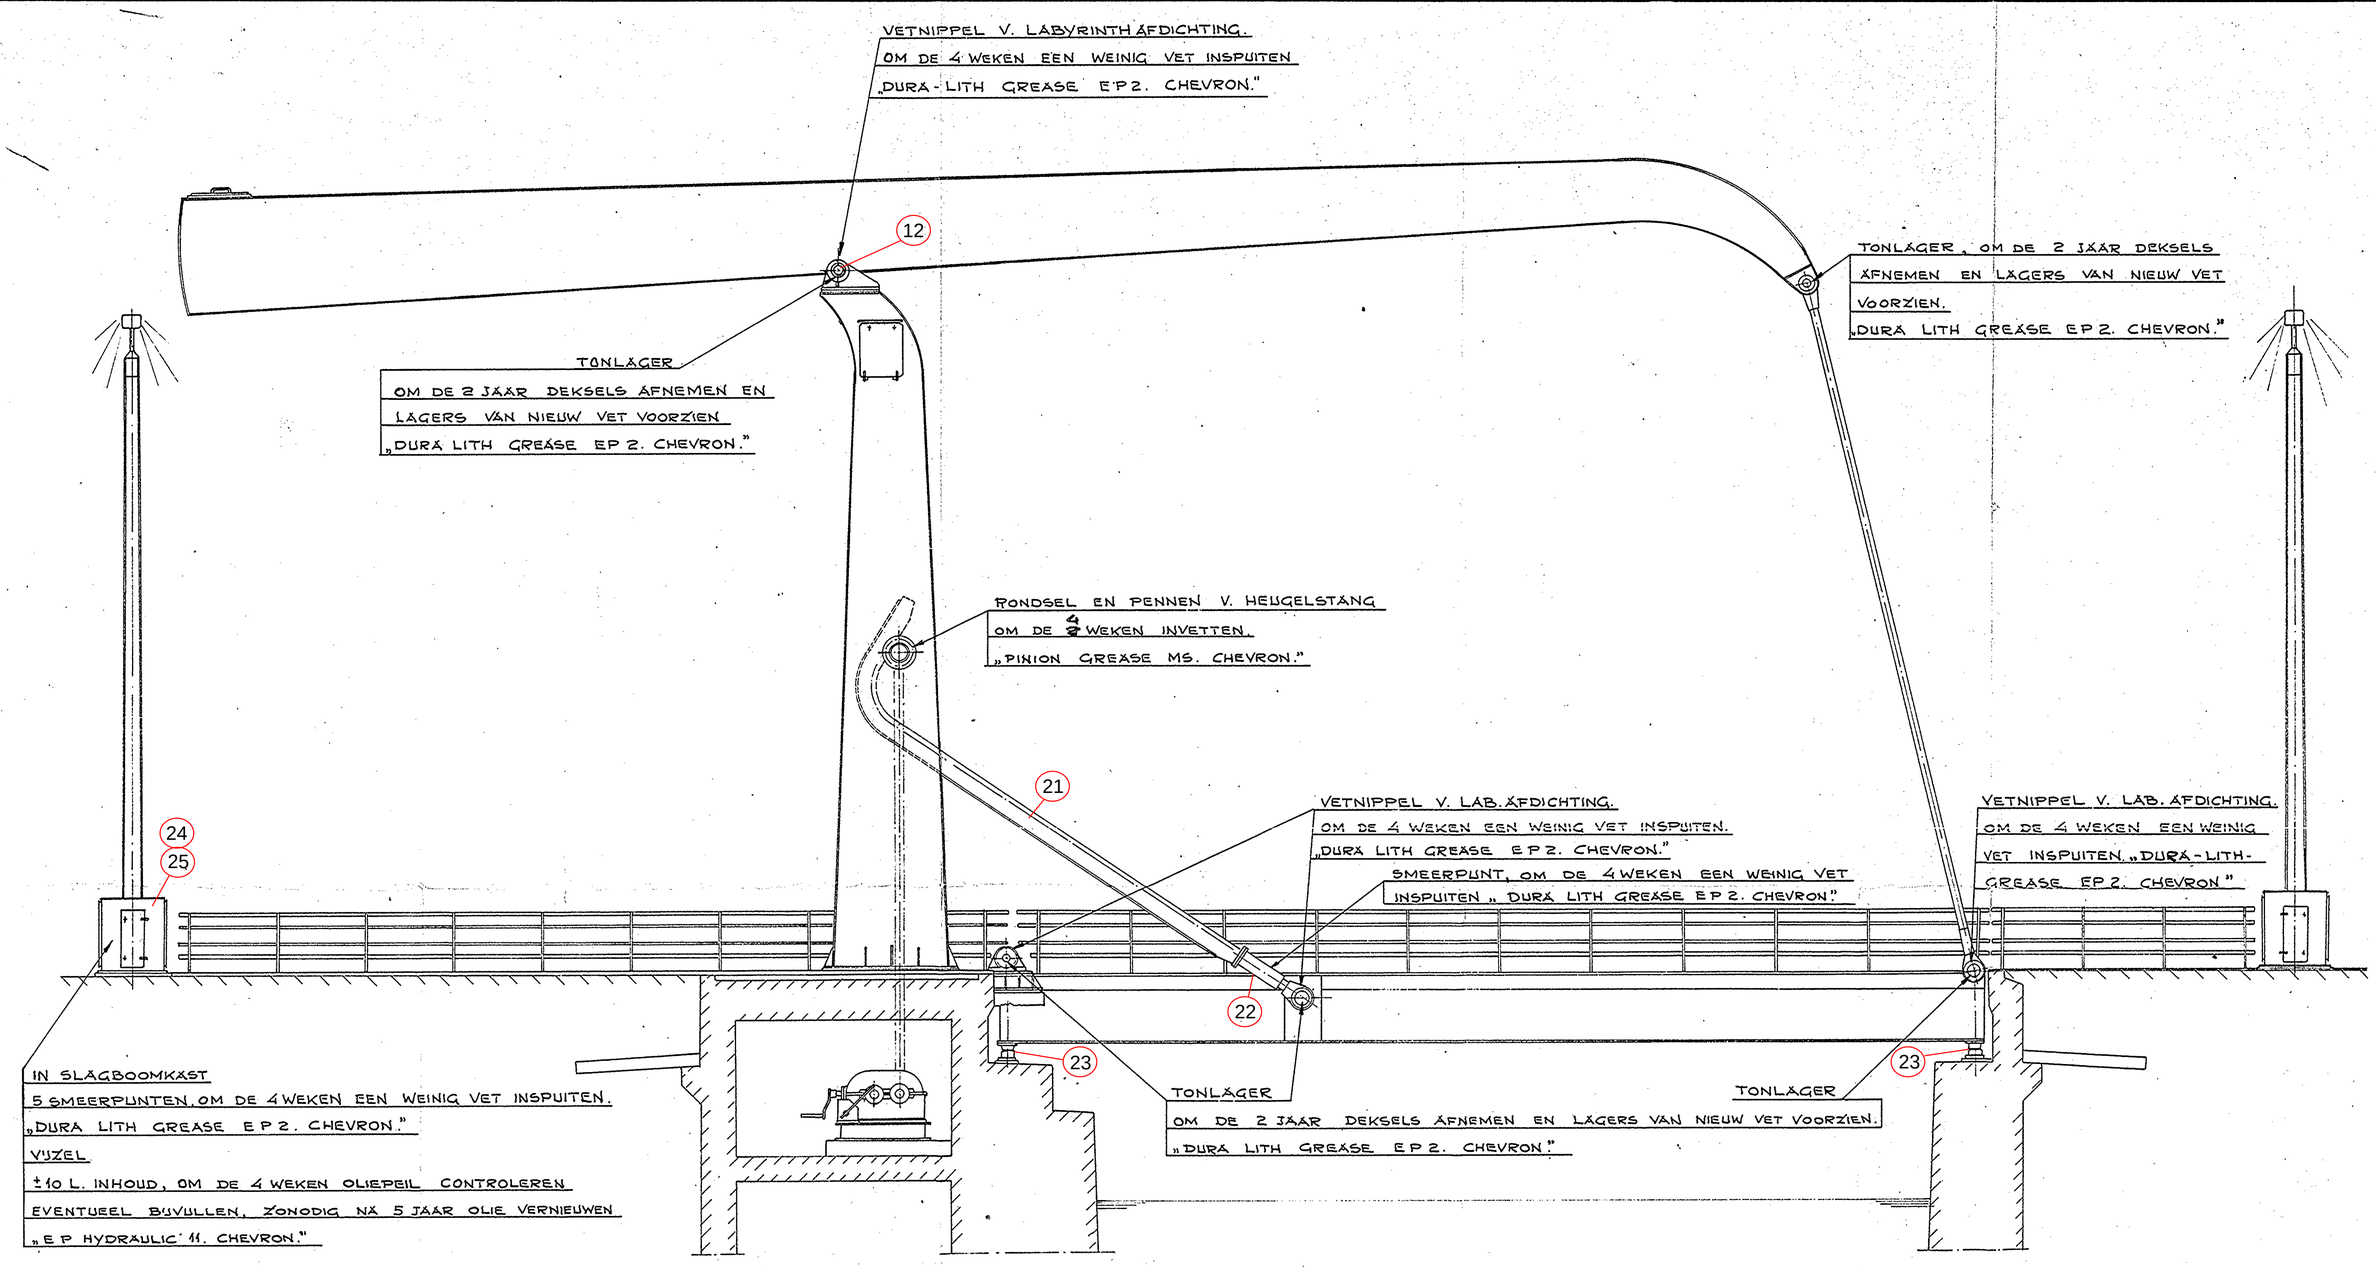

KLOOS KINDERDIJK

STAALCONSTRUCTIES EN SPOORWEGMATERIAAL

BESTELLER: GEMEENTEWERKEN 'S HERTOGENBOSCH.	INH. TEKENING: SMEERPUNTEN BUITEN.
WERK: BRUG OVER INDUSTRIEHAVEN.	ORDER: 7112. / TEK.: 78 I
SCHAAL: 1:50. GET. DD.: 4-1-'69 PAR.:	GEZ. DD.: PAR.: WIJZ.: