

SMEERPUNT.

OMDE 4 WEKEN EEN WEINIG VET
INSPUITEN

„DURA LITH GREASE EP 2. CHEVRON“

TANDWIJLEN.

1 x PER 1/2 JAAR BESCHERMKAP
AFNEMEN EN TANDEN INVETTEN MET
„PINION GREASE M.S. CHEVRON“

TANDWIELKAST.

NA 5 JAAR OLIEVERVERSEN, 1 x PER MAAND
CONTROLLEREN EVENTUEEL BIJVULLEN
TE VULLEN TOT AAN STREEP OP PULGLAS.

DE HOEEVEELHEID OLIE

VOOR TANDWIELKAST EN

2 HAAKSE TANDWIELKASTEN


VAN TEK. 78 II. IS ± 180 L.

OLIESOORT:

„MOBIL COMPOUND B.B.“

105° ENGLER BIJ 50° C.

MOBIL OIL „

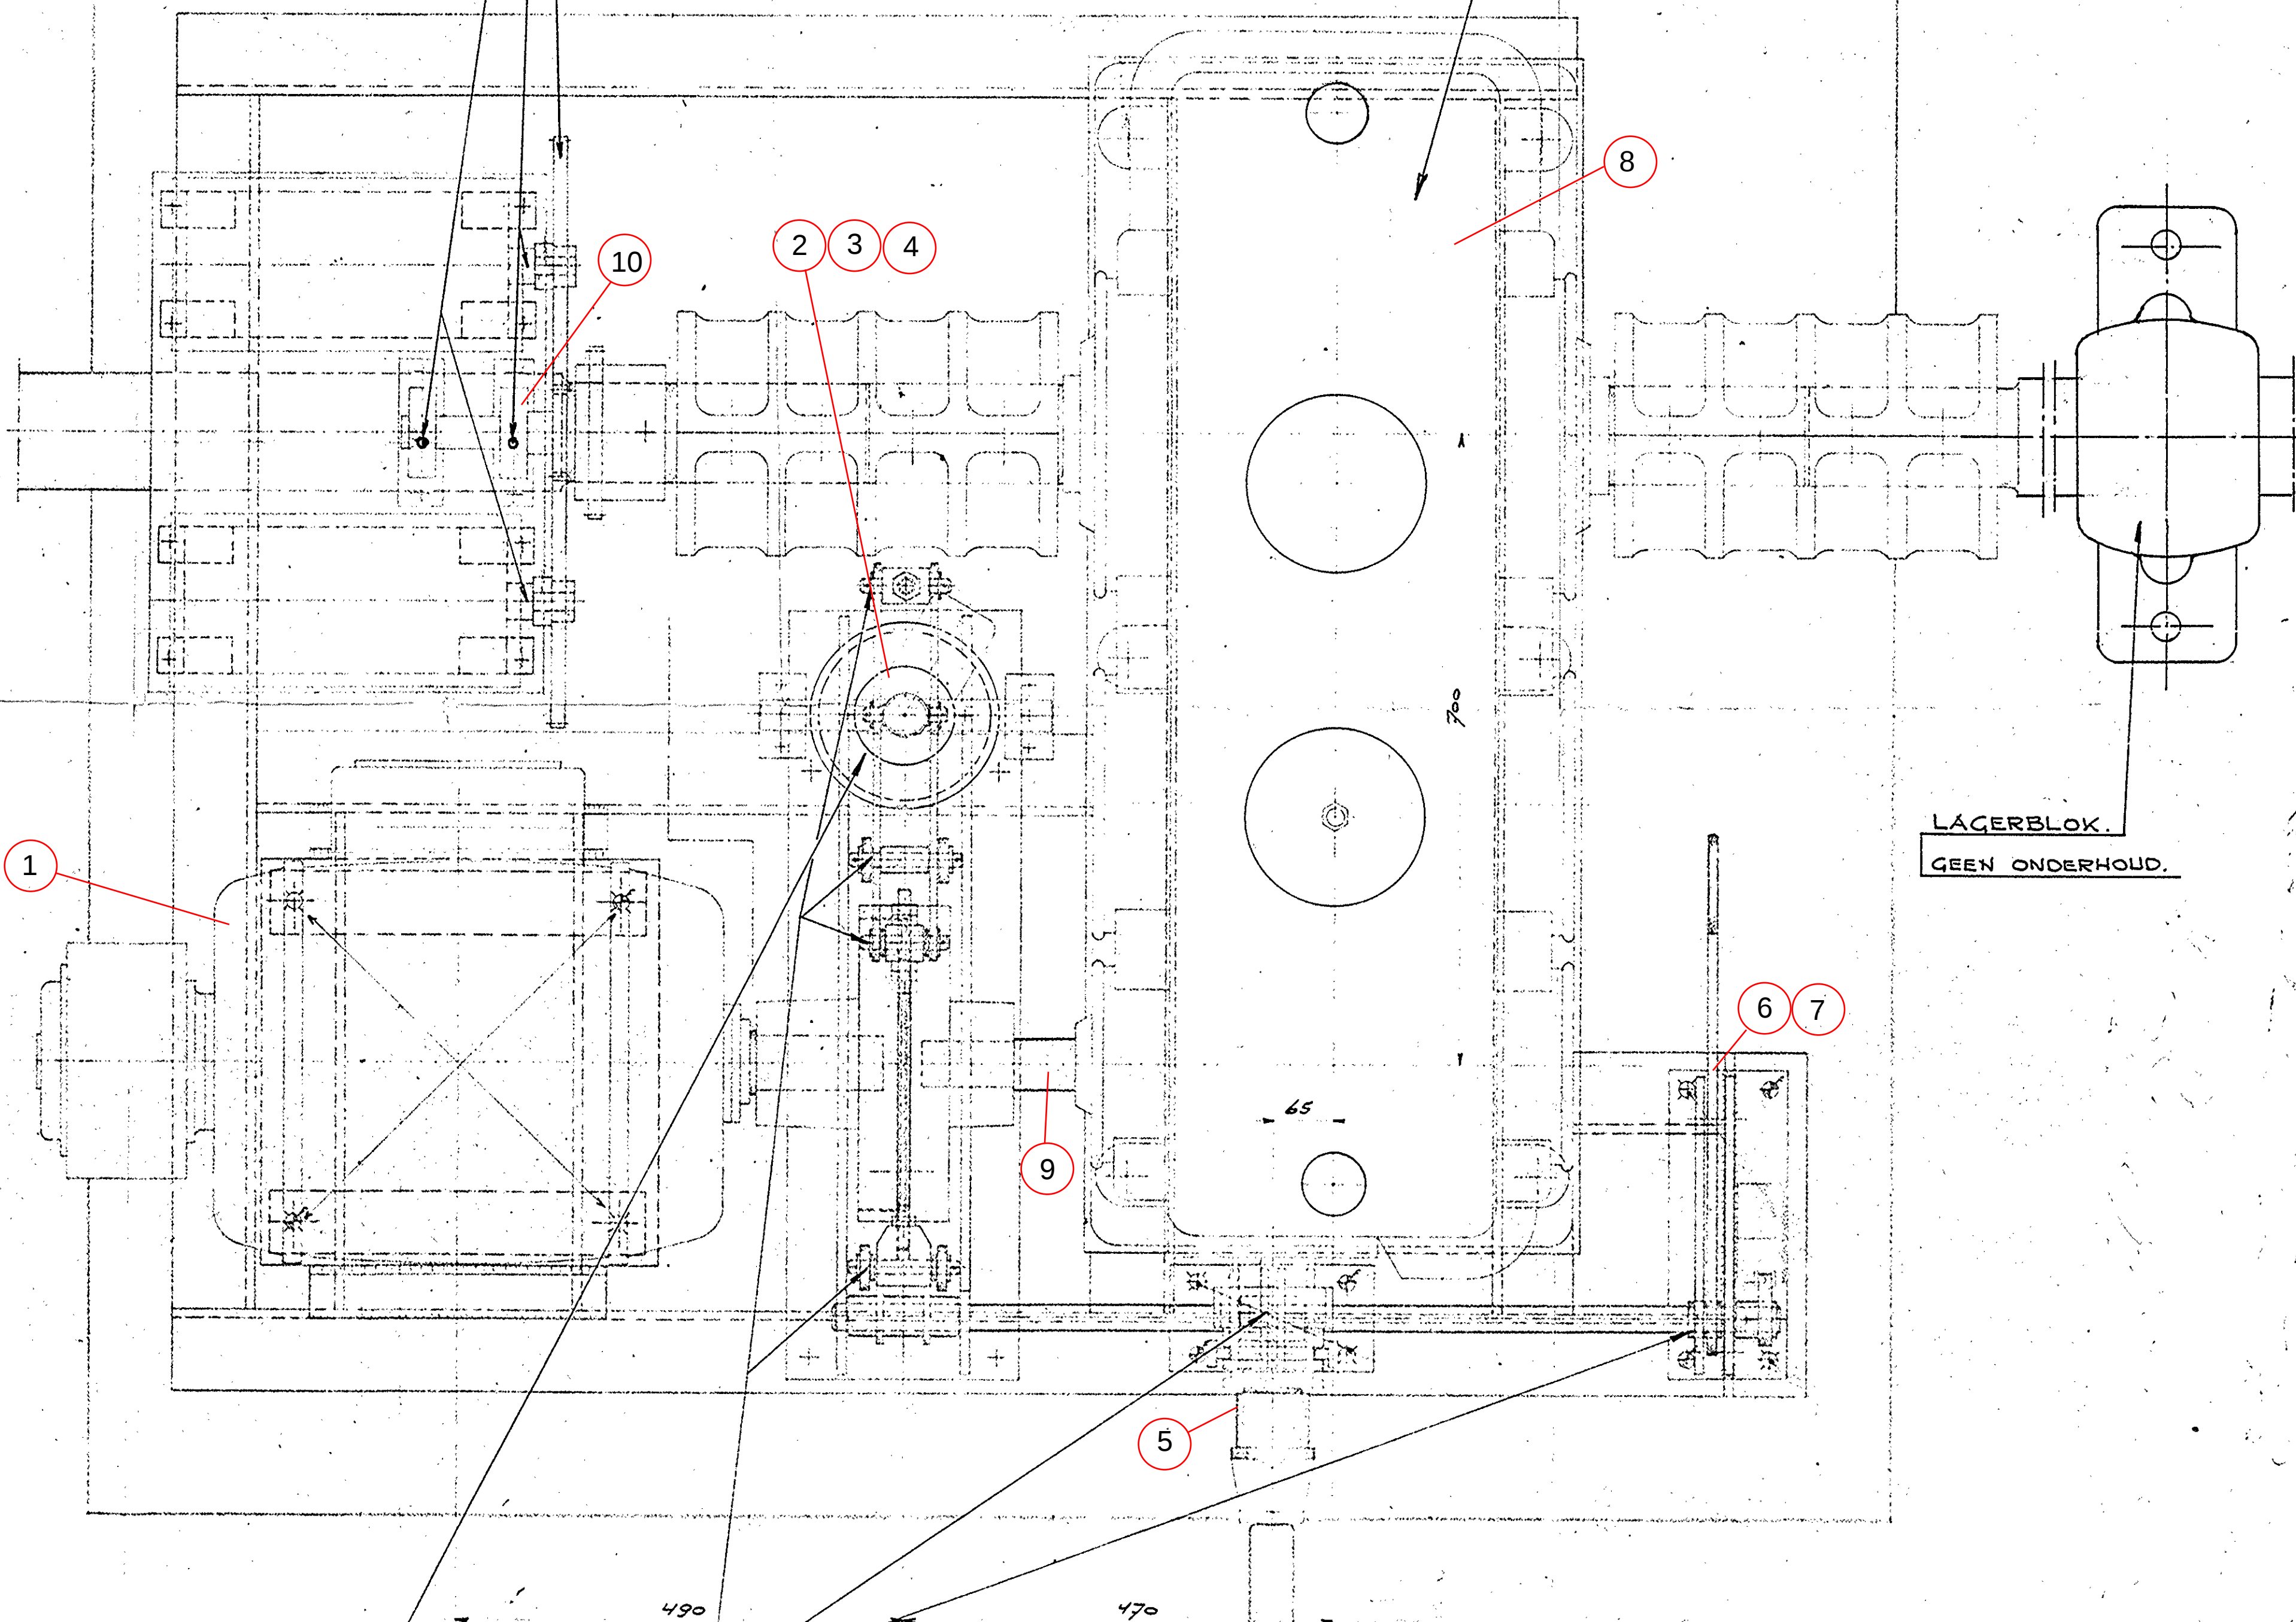

LÄGERBLOK.

GEEN ONDERHOUD.

ELDRO - TOESTEL

OLIEVERVERSEN NA 5 JAAR.

WERKING EN OLIEPUL 1 x PER MAAND CON-
TROLLEREN „EP HYDRAULIC II. CHEVRON“

ALLE DRAAIPUNTEN VAN REM- EN

HANDBEWEGING 1 x PER MAAND

ENKELE DRUPPELS OLIE.



STAALCONSTRUCTIES EN
SPOORWEGMATERIAAL

BESTELLER:

GEMEENTEWERKEN 'SHERTOGENBOSCH.

INH. TEKENING:

SMEERPUNTEN IN KELDER.

WERK:

BRUG OVER INDUSTRIEHAVEN.

ORDER:

7112.

TEK.:

78 III

SCHAAL:

1:5

GET. DD.:

11-69 PAR. 17

GEZ. DD.:

PAR. 17

WIJZ.:

17