


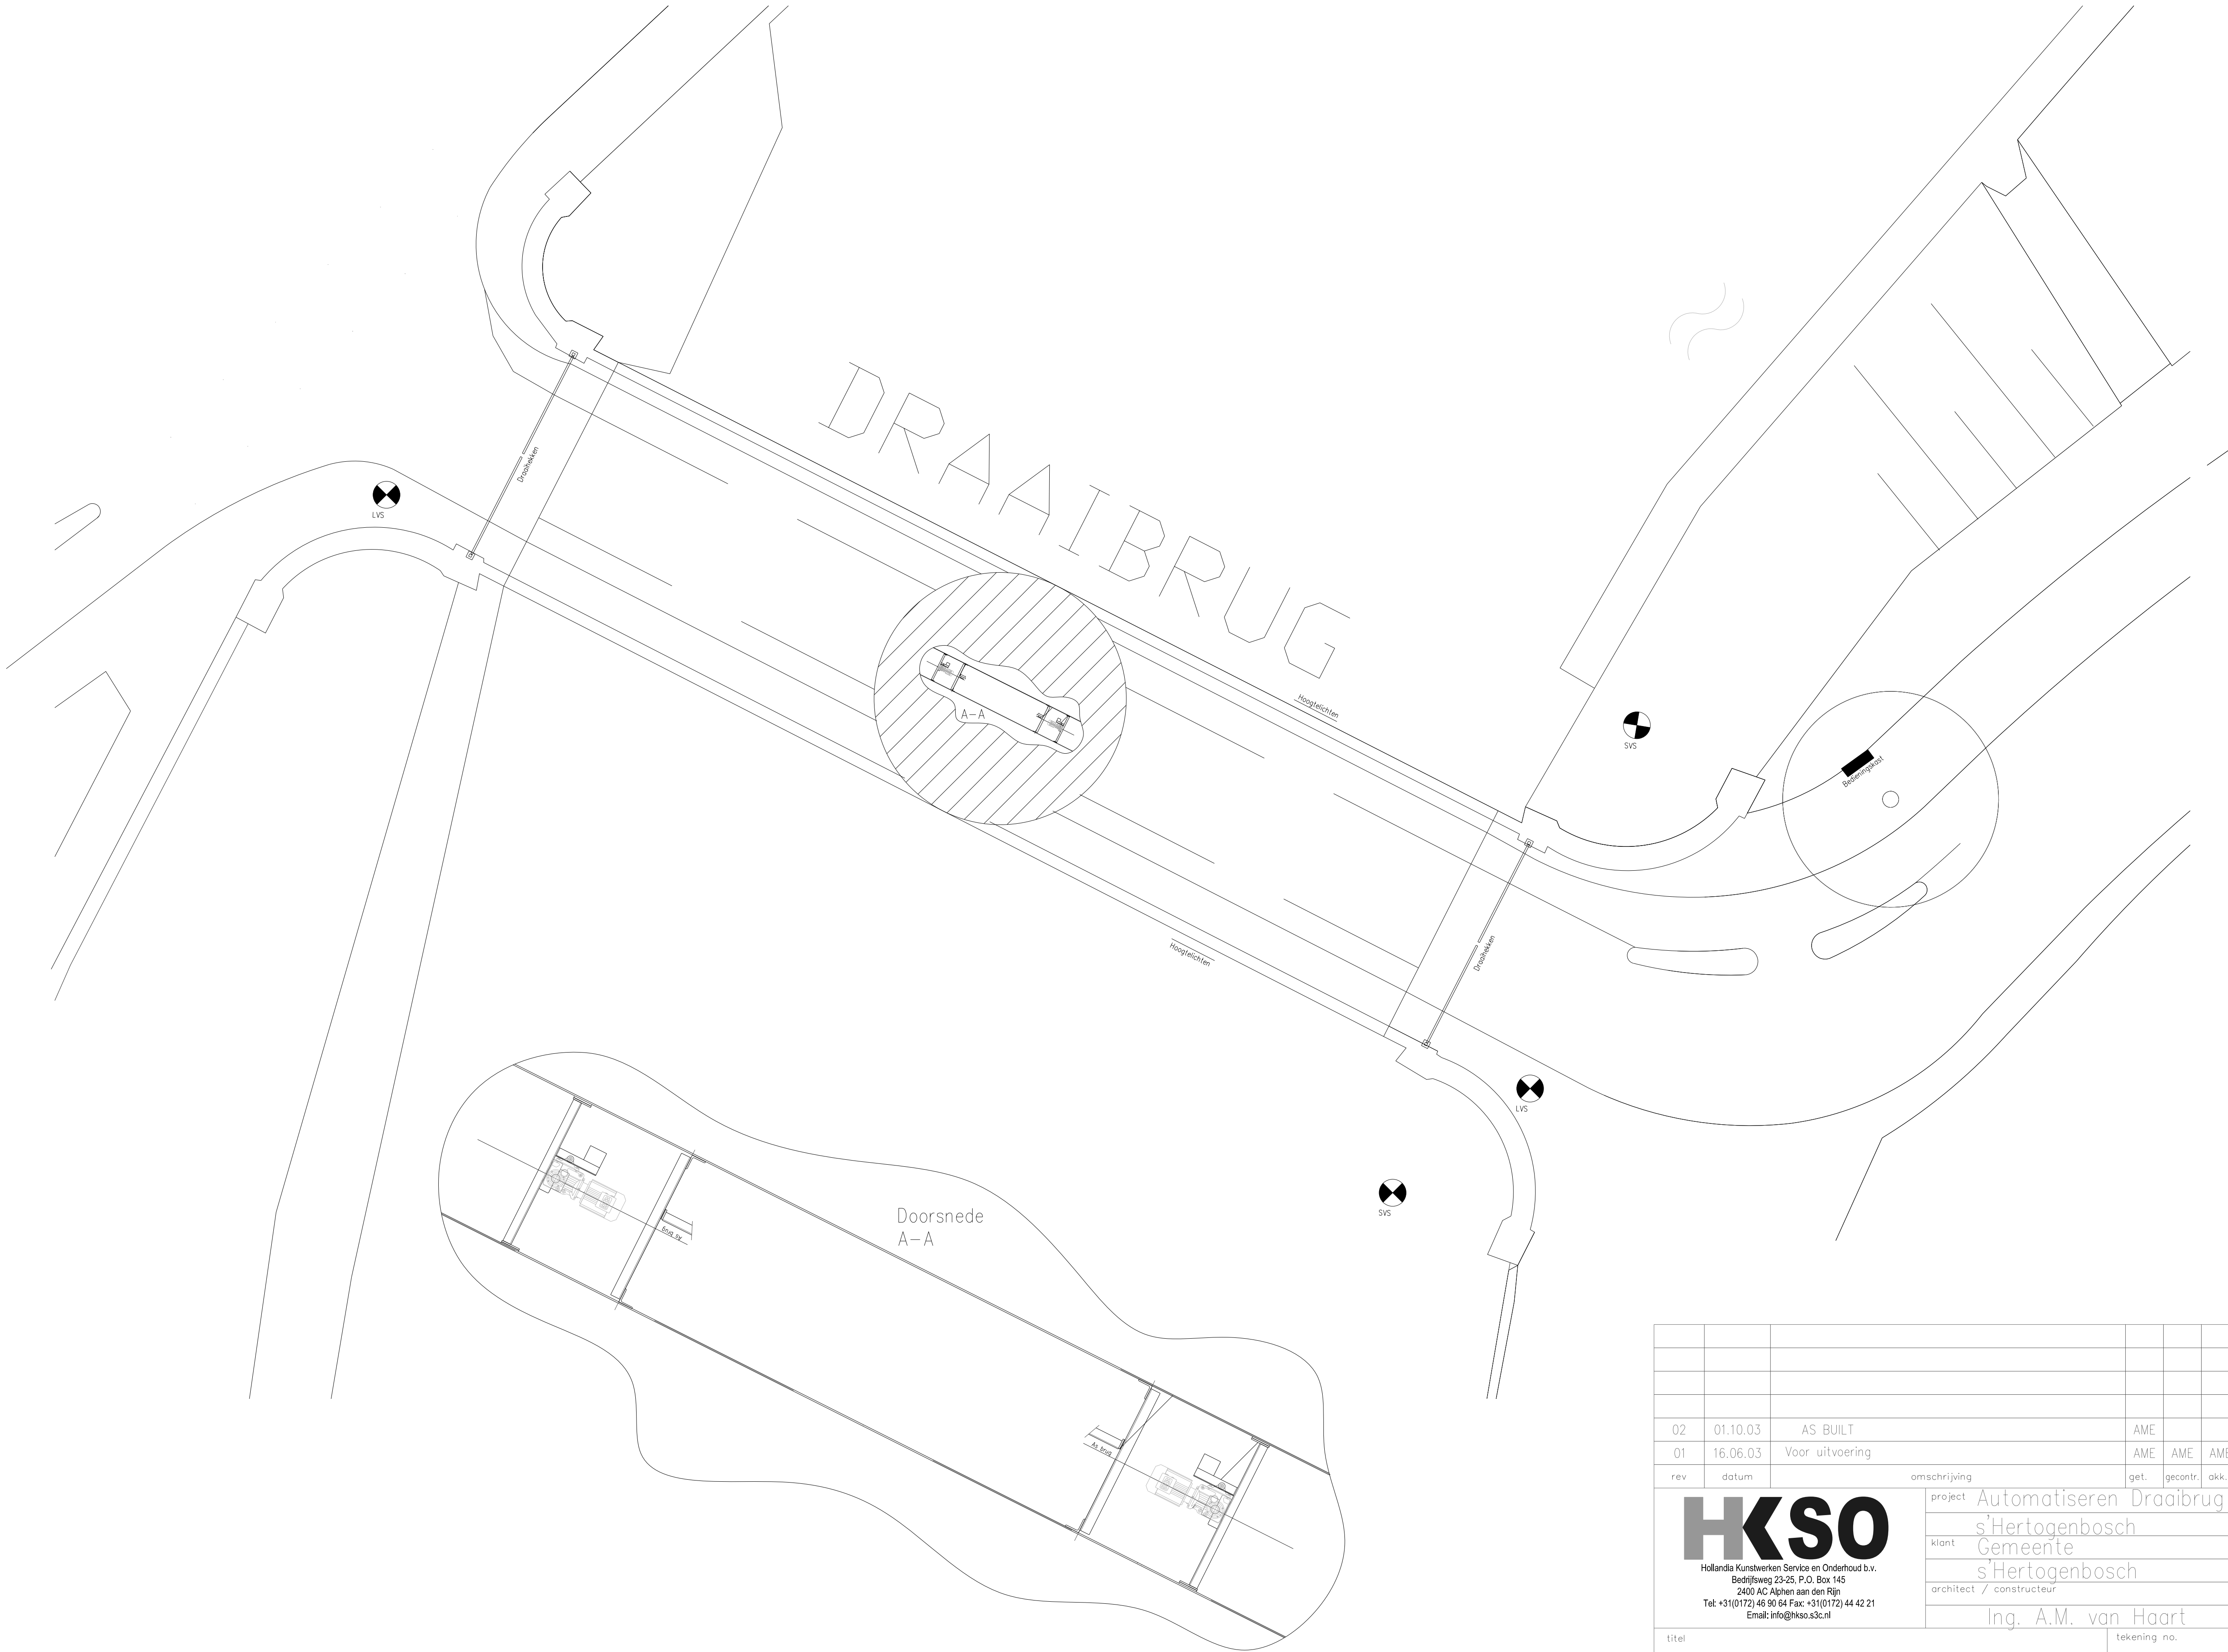

02	01.10.03	AS BUILT	AME						
01	16.06.03	Voor uitvoering	AME	AME	AME				
rev	datum	omschrijving	get.	gecontr.	akk.	QA	akk.		
HKSO Hollandia Kunstwerken Service en Onderhoud b.v. Bedrijfsweg 23-25, P.O. Box 145 2400 AC Alphen aan den Rijn Telt. +31(0)172) 46 90 64 Fax: +31(0)172) 44 42 21 Email: info@hkso.s3c.nl			project			order no.			
			klant			03.8080			
			architect / constructeur			n.v.t			
			Ing. A.M. van Haart			proj.			
titel			tekening no.			blad			
Overzicht Draai en boombrug			8080			004			