

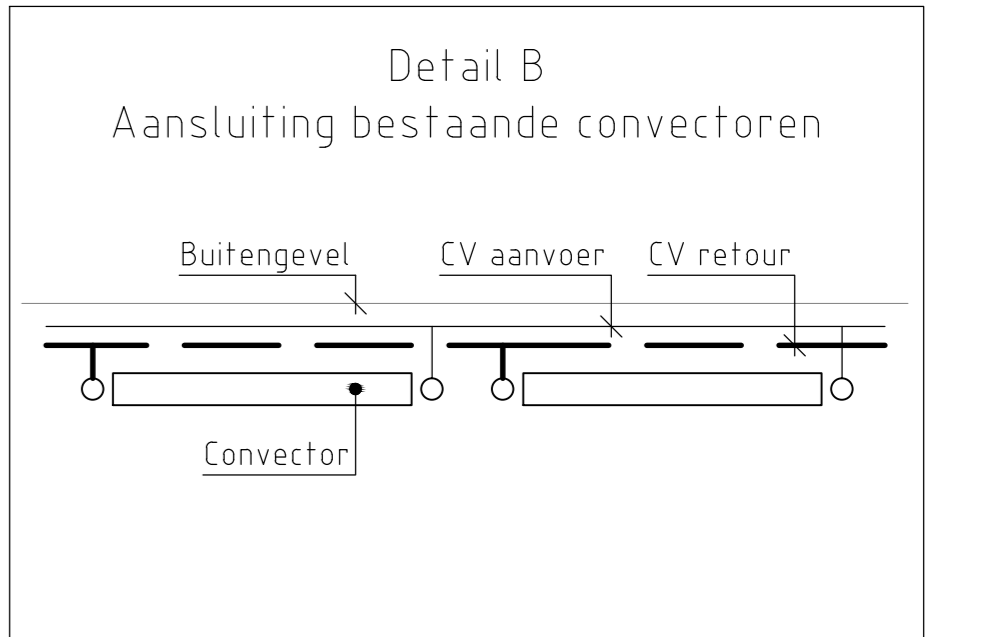


- RENVOL**
- CV-aanvoering
 - CV-retourleiding
 - GW-aanvoering
 - GW-retourleiding
- CV en GW**
- Leidingen:
 - DN50: gelaste stalen draadpijp NEN 3257
 - DN50: haadloos stalen vlampijp NEN 2323 verbindingen middels lassen
 - Isolatie CV: Thermisch-minerale wol in werking aluolie
 - Isolatie GW: Dampdicht - Armaflex AF
 - Bestaande CV-leidingen overgenomen van de bestaande revisie-tekeningen, en gecontroleerd in de bestaande situatie
 - Lucht:
 - Kanalen: Sendzimir verzinkt plaatstaal
 - Brandklappen: Trox
 - Volumegelaars: kanalenleverancier
 - Afzuigrozet: Fabr. Solid Air, Type: RRVD
 - Regelklep f.b.v. luchtkanaal
 - Brandklep f.b.v. luchtkanaal
 - Tweewegafsluiter
 - Kogelkraan
 - Inregelafsluiter
 - Maatvoering hartlijn vanuit vloer
 - Diameter - Maatvoering hartlijn vanuit vloer
 - Maatvoering hartlijn vanuit onderkant beton

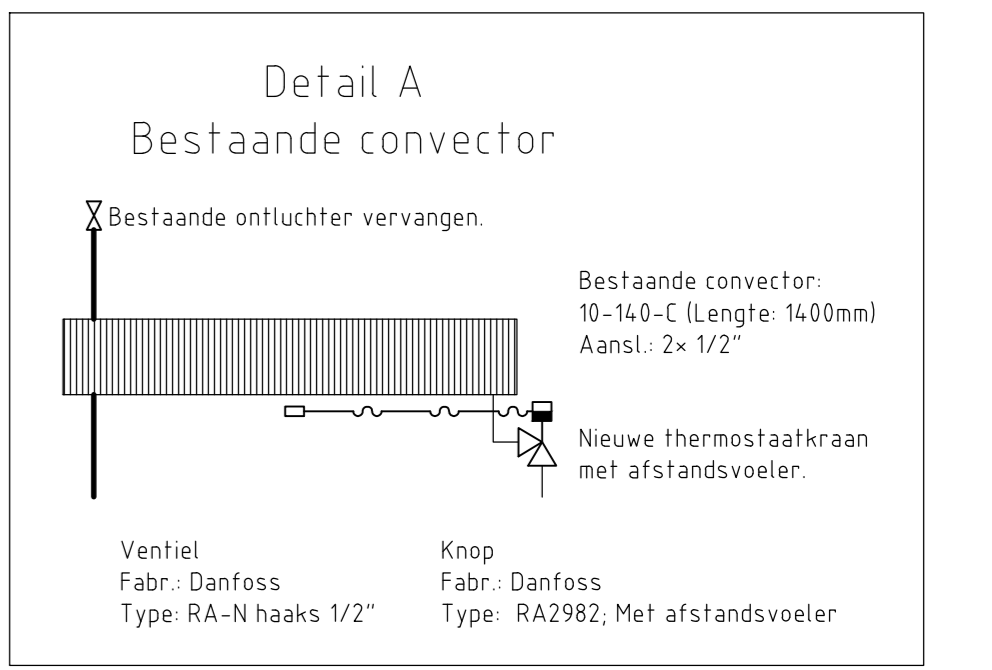

Stuklijst Roosters (gehele verdieping)

Aantal	Fabriek	Type	Afmeting	Diameter	Kleur
19	Solid Air	WTHA00	225x125		RAL9006
2	Solid Air	WTHA00	225x75		RAL9006
2	Trox	RFD		Ø250mm	RAL9010
2	Trox	RFD		Ø200mm	RAL9010
5	Solid Air	WUCKVO	315x115		Sendzimir verz

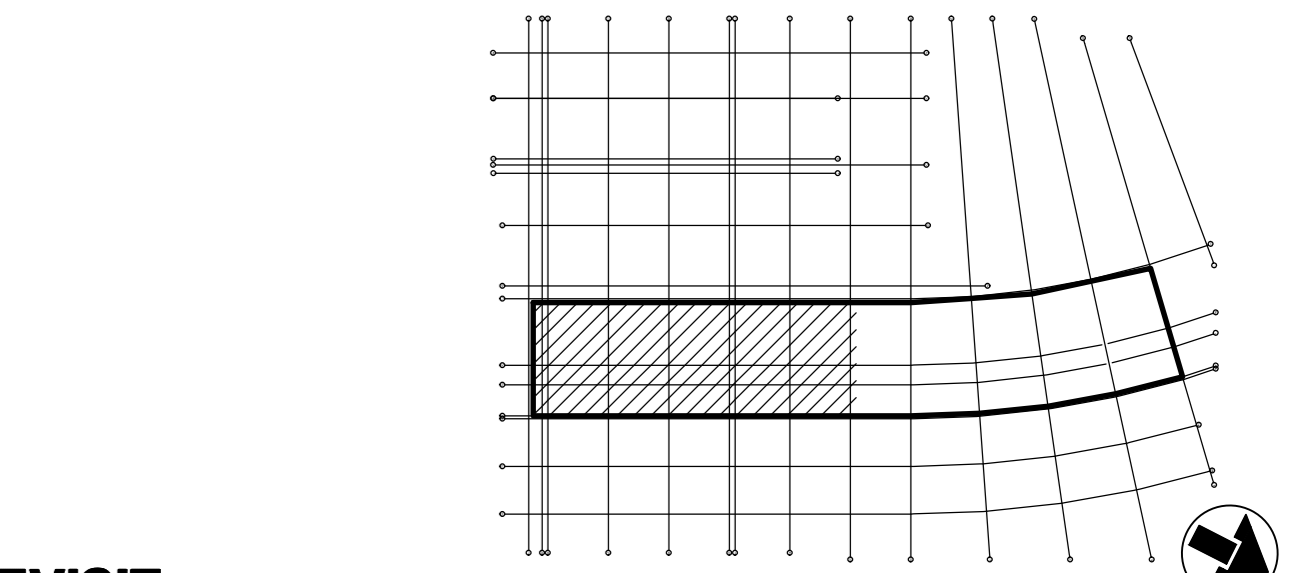

REVISIE

De Blouy - Van den Bogaard Raadgevende Ingenieurs B.V.

Westlaan 35 2012 KD Rotterdam Nederland Fax: 010-4109860 Homepage: www.Massy.nl
 Telefoon: 010-2751717 E-mail: 010-4109860 Encl.: Massy@blouy.nl

project: Grafisch Lyceum Fase 2

ontwerp: Werkhuigkundige installatie; LB & CV
 Se Verdieping; As 29-23 / Ce-Ke

maat: 1:50 datum: 22-07-2015 versie: RKM projectleider: S. de Kluijver schaal: A3

uitgevoerd door: 75.13.1039 01

unica installatietechniek

Fabriekstraat 200 Postbus 1056
 3931 LB Bunnik
 Telefoon: 085-2882770
 Telefax: 085-2882770
 Telefax: 0175/7700000
 www.unica.nl

WPG-05-2-01