



 


BESTELTEKENING LIJST	
Overzicht besteltekening	19006T11
Kruising uitslag	19006T12, 13, 14
Zaagtekening kruising	Z19006T15, 16, 17
Transport tekening	T19006T53
Hartstuktekening	H19006T01 f/m 18

Gatenpatroon t.b.v. lasplaten.

Schaal 1:5

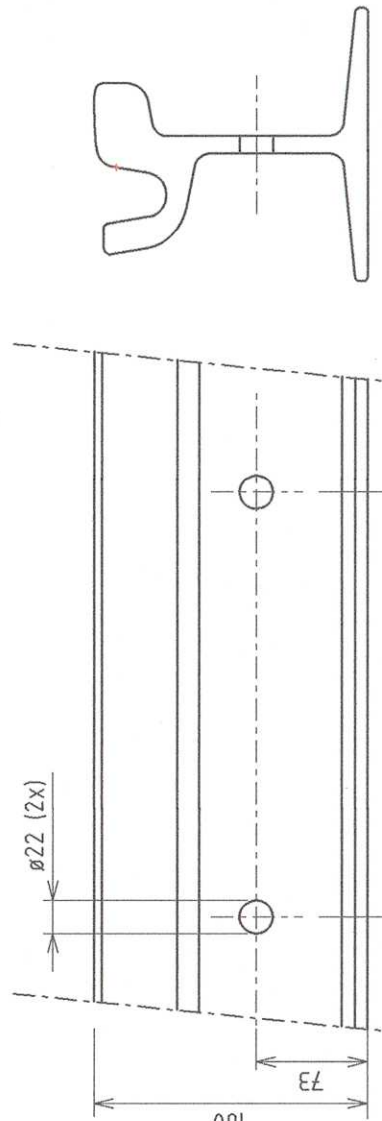

Gatenpatroon t.b.v. Waterbak.

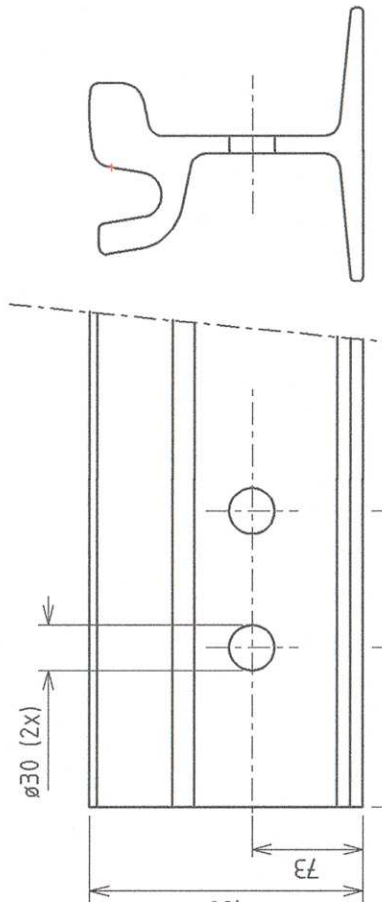

Gatenpatroon t.b.v. lasplaten.

[illegible]

Opmerking

- Maten in millimeters, boogstralen in meters


C	ML	2019-08-14	Boortabel raam 31 aangepast
---	----	------------	-----------------------------

A	ML	2018-12-18	Rasbakken verplaatst - zie wijzigingspjl. A	12
---	----	------------	---	----

[illegible]

GVB Infra BV.
Postbus 2131
Postbus 2131



1000 CC Amsterdam
Tel: 020 - 460.6666

Naam	Akkoord	Datum	S&T nummer

Gecontroleerd	E. A. Nep	Postcode

Projectleider	S. de Gree	Plan nummer
---------------	------------	-------------

Discipline	Team	WBS number
------------	------	------------

Onderdeel


Overzicht

toelichting	wijziging	van	na
19016T11	D	1 van 1	1 van 1

© 2009 GfV, Autorechten voorbehouden