LEGENDA

- Bbestaande spoor
- Nieuw 60R2 R200 spoor
- Nieuw 76C1 R220 G1 spoor
- Nieuw 105C1 R220 G1 spoor
- R.H.Buis dwarsverbinding Zie tek. WTB 13207
- Geïsoleerde R.H.buis dwarsverbinding Zie tek. WTB 13208
- Buitenlas
- Binnenlas
- Bestaande afwateringsbakken
- Te plaatsen afwateringsbakken
- Kortsluitverbinder
- RAS Bak
- Elektrische doorverbinding d.m.v. Cembre bevestiging Zie tek: WTB14010-4
- Aansluiting mastbeveiliging d.m.v. Cembre bevestiging Zie tek: WTB14010-4 (t.b.v. minus aansluiting)
- Cembre bevestiging (Kortsluitkabel in spoor) Zie tek: WTB14010-4 Voor bevestiging in wissel Zie tek: WTB14060-1

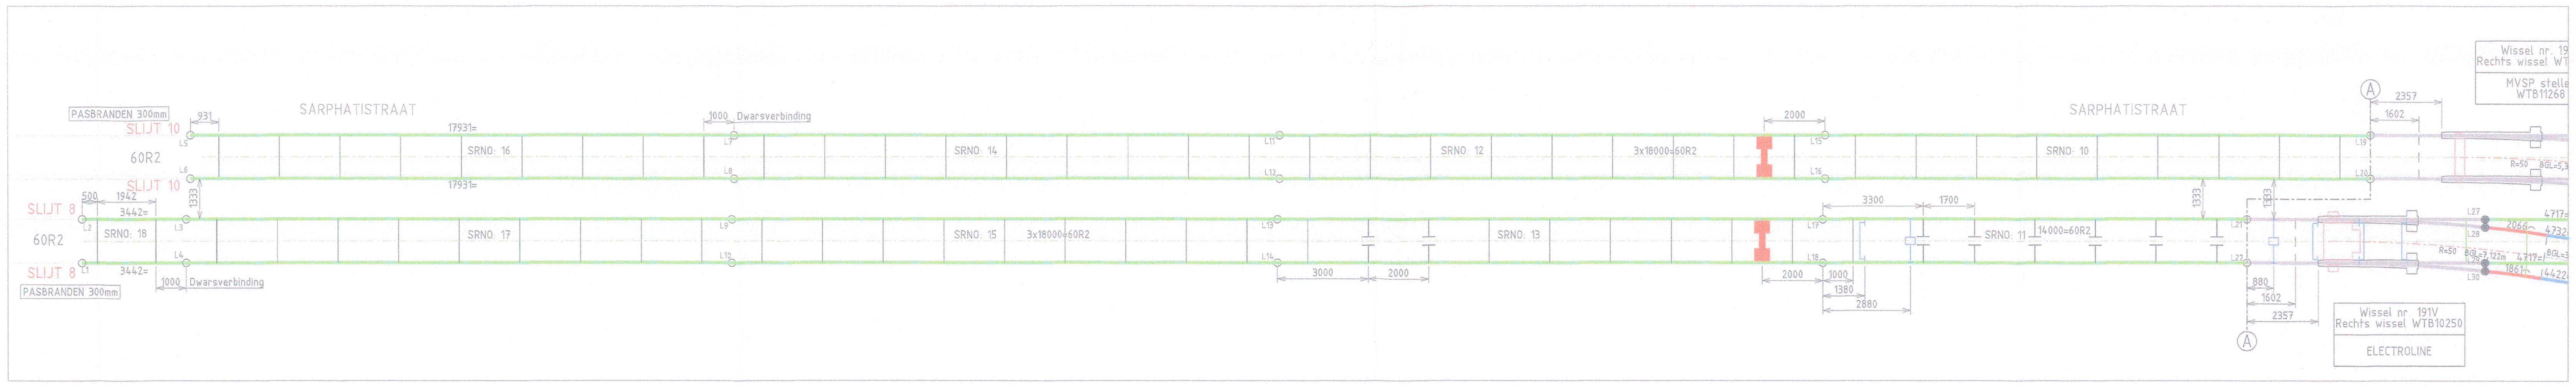

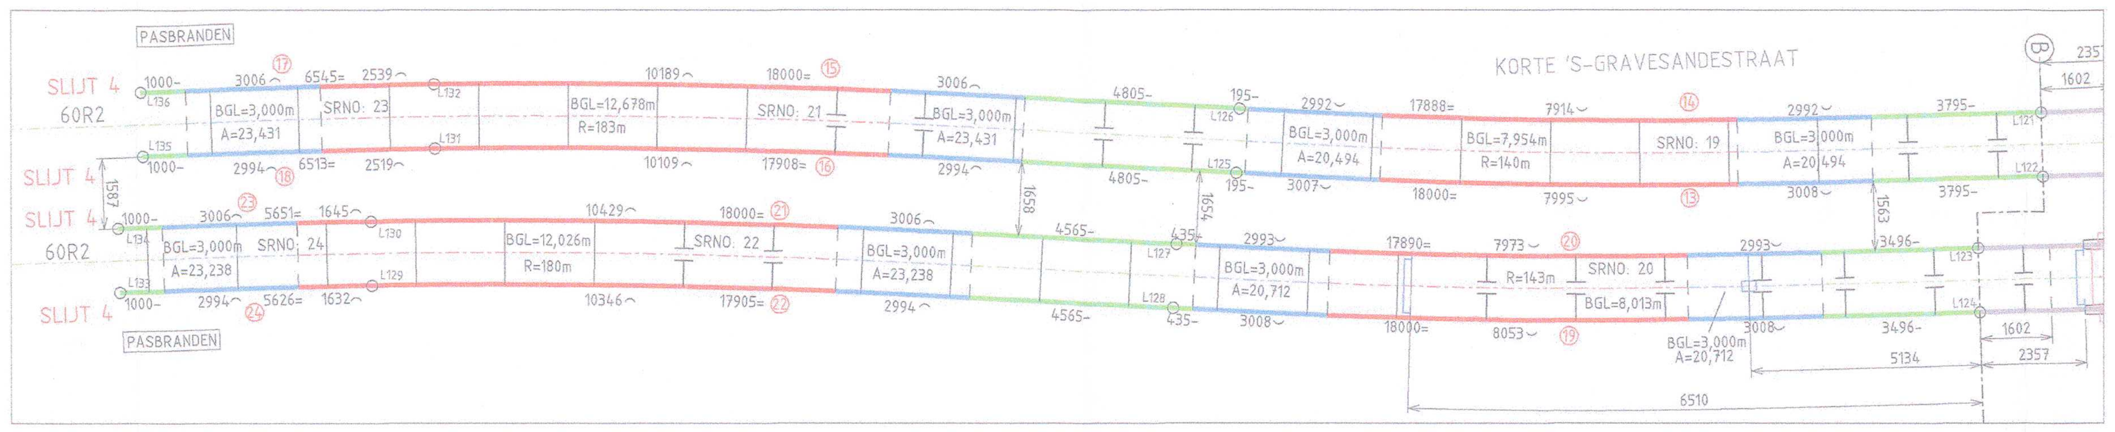

BOORTABEL SRNO. 19	
BUITENBEEN	BINNENBEEN
(13) L122	L121 (14)
1000 ISOL	1000
3000 ISOL	3000
5000	4998
7000	6983
9000	8962
11000	10942
13000	12921
15000	14901
17000	16888
L125	L126
Lengte= 18000	Lengte= 17888
Lasplaat gat (2)	Lasplaat gat (2)
150	150
17850	17738
Waterbak (3)	Waterbak (3)
0	0
Cembre (12)	Cembre (12)
0	0
0	0

BOORTABEL SRNO. 21	
BUITENBEEN	BINNENBEEN
(15) L126	L125 (16)
1000 ISOL	1000
3000 ISOL	3000
5000	5000
7000 ISOL	6994
9000 ISOL	8979
11000	10963
13000	12948
15000	14932
17000	16916
L132	L131
Lengte= 18000	Lengte= 17908
Lasplaat gat (2)	Lasplaat gat (2)
150	150
17850	17758
Waterbak (3)	Waterbak (3)
0	0
Cembre (12)	Cembre (12)
0	0
0	0

BOORTABEL SRNO. 23	
BUITENBEEN	BINNENBEEN
(17) L132	L131 (18)
1000	992
3000	2977
5000	4969
L136	L135
Lengte= 6545	Lengte= 6513
Lasplaat gat (2)	Lasplaat gat (2)
150	150
6395	6363
Waterbak (3)	Waterbak (3)
0	0
Cembre (12)	Cembre (12)
0	0
0	0

BOORTABEL SRNO. 20	
BUITENBEEN	BINNENBEEN
(19) L124	L123 (20)
1000 ISOL	1000
3000 ISOL	3000
4835 ISOL	4832
7000 ISOL	6980
9000 ISOL	8960
11000 ISOL	10940
13000	12920
15000	14917
17000	16906
L128	L127
Lengte= 18000	Lengte= 17890
Lasplaat gat (2)	Lasplaat gat (2)
150	150
17850	17740
Waterbak (3)	Waterbak (3)
0	0
Cembre (12)	Cembre (12)
0	0
0	0

BOORTABEL SRNO. 22	
BUITENBEEN	BINNENBEEN
(21) L127	L128 (22)
1000	1000
3000	3000
5000	5000
7000	6992
9000 ISOL	8977
11000 ISOL	10961
13000	12945
15000	14917
17000	16906
L130	L129
Lengte= 18000	Lengte= 17905
Lasplaat gat (2)	Lasplaat gat (2)
150	150
17850	17755
Waterbak (3)	Waterbak (3)
0	0
Cembre (12)	Cembre (12)
0	0
0	0

BOORTABEL SRNO. 24	
BUITENBEEN	BINNENBEEN
(23) L130	L129 (24)
1000	992
3000	2979
5000	4975
L134	L133
Lengte= 5651	Lengte= 5626
Lasplaat gat (2)	Lasplaat gat (2)
150	150
5501	5476
Waterbak (3)	Waterbak (3)
0	0
Cembre (12)	Cembre (12)
0	0
0	0

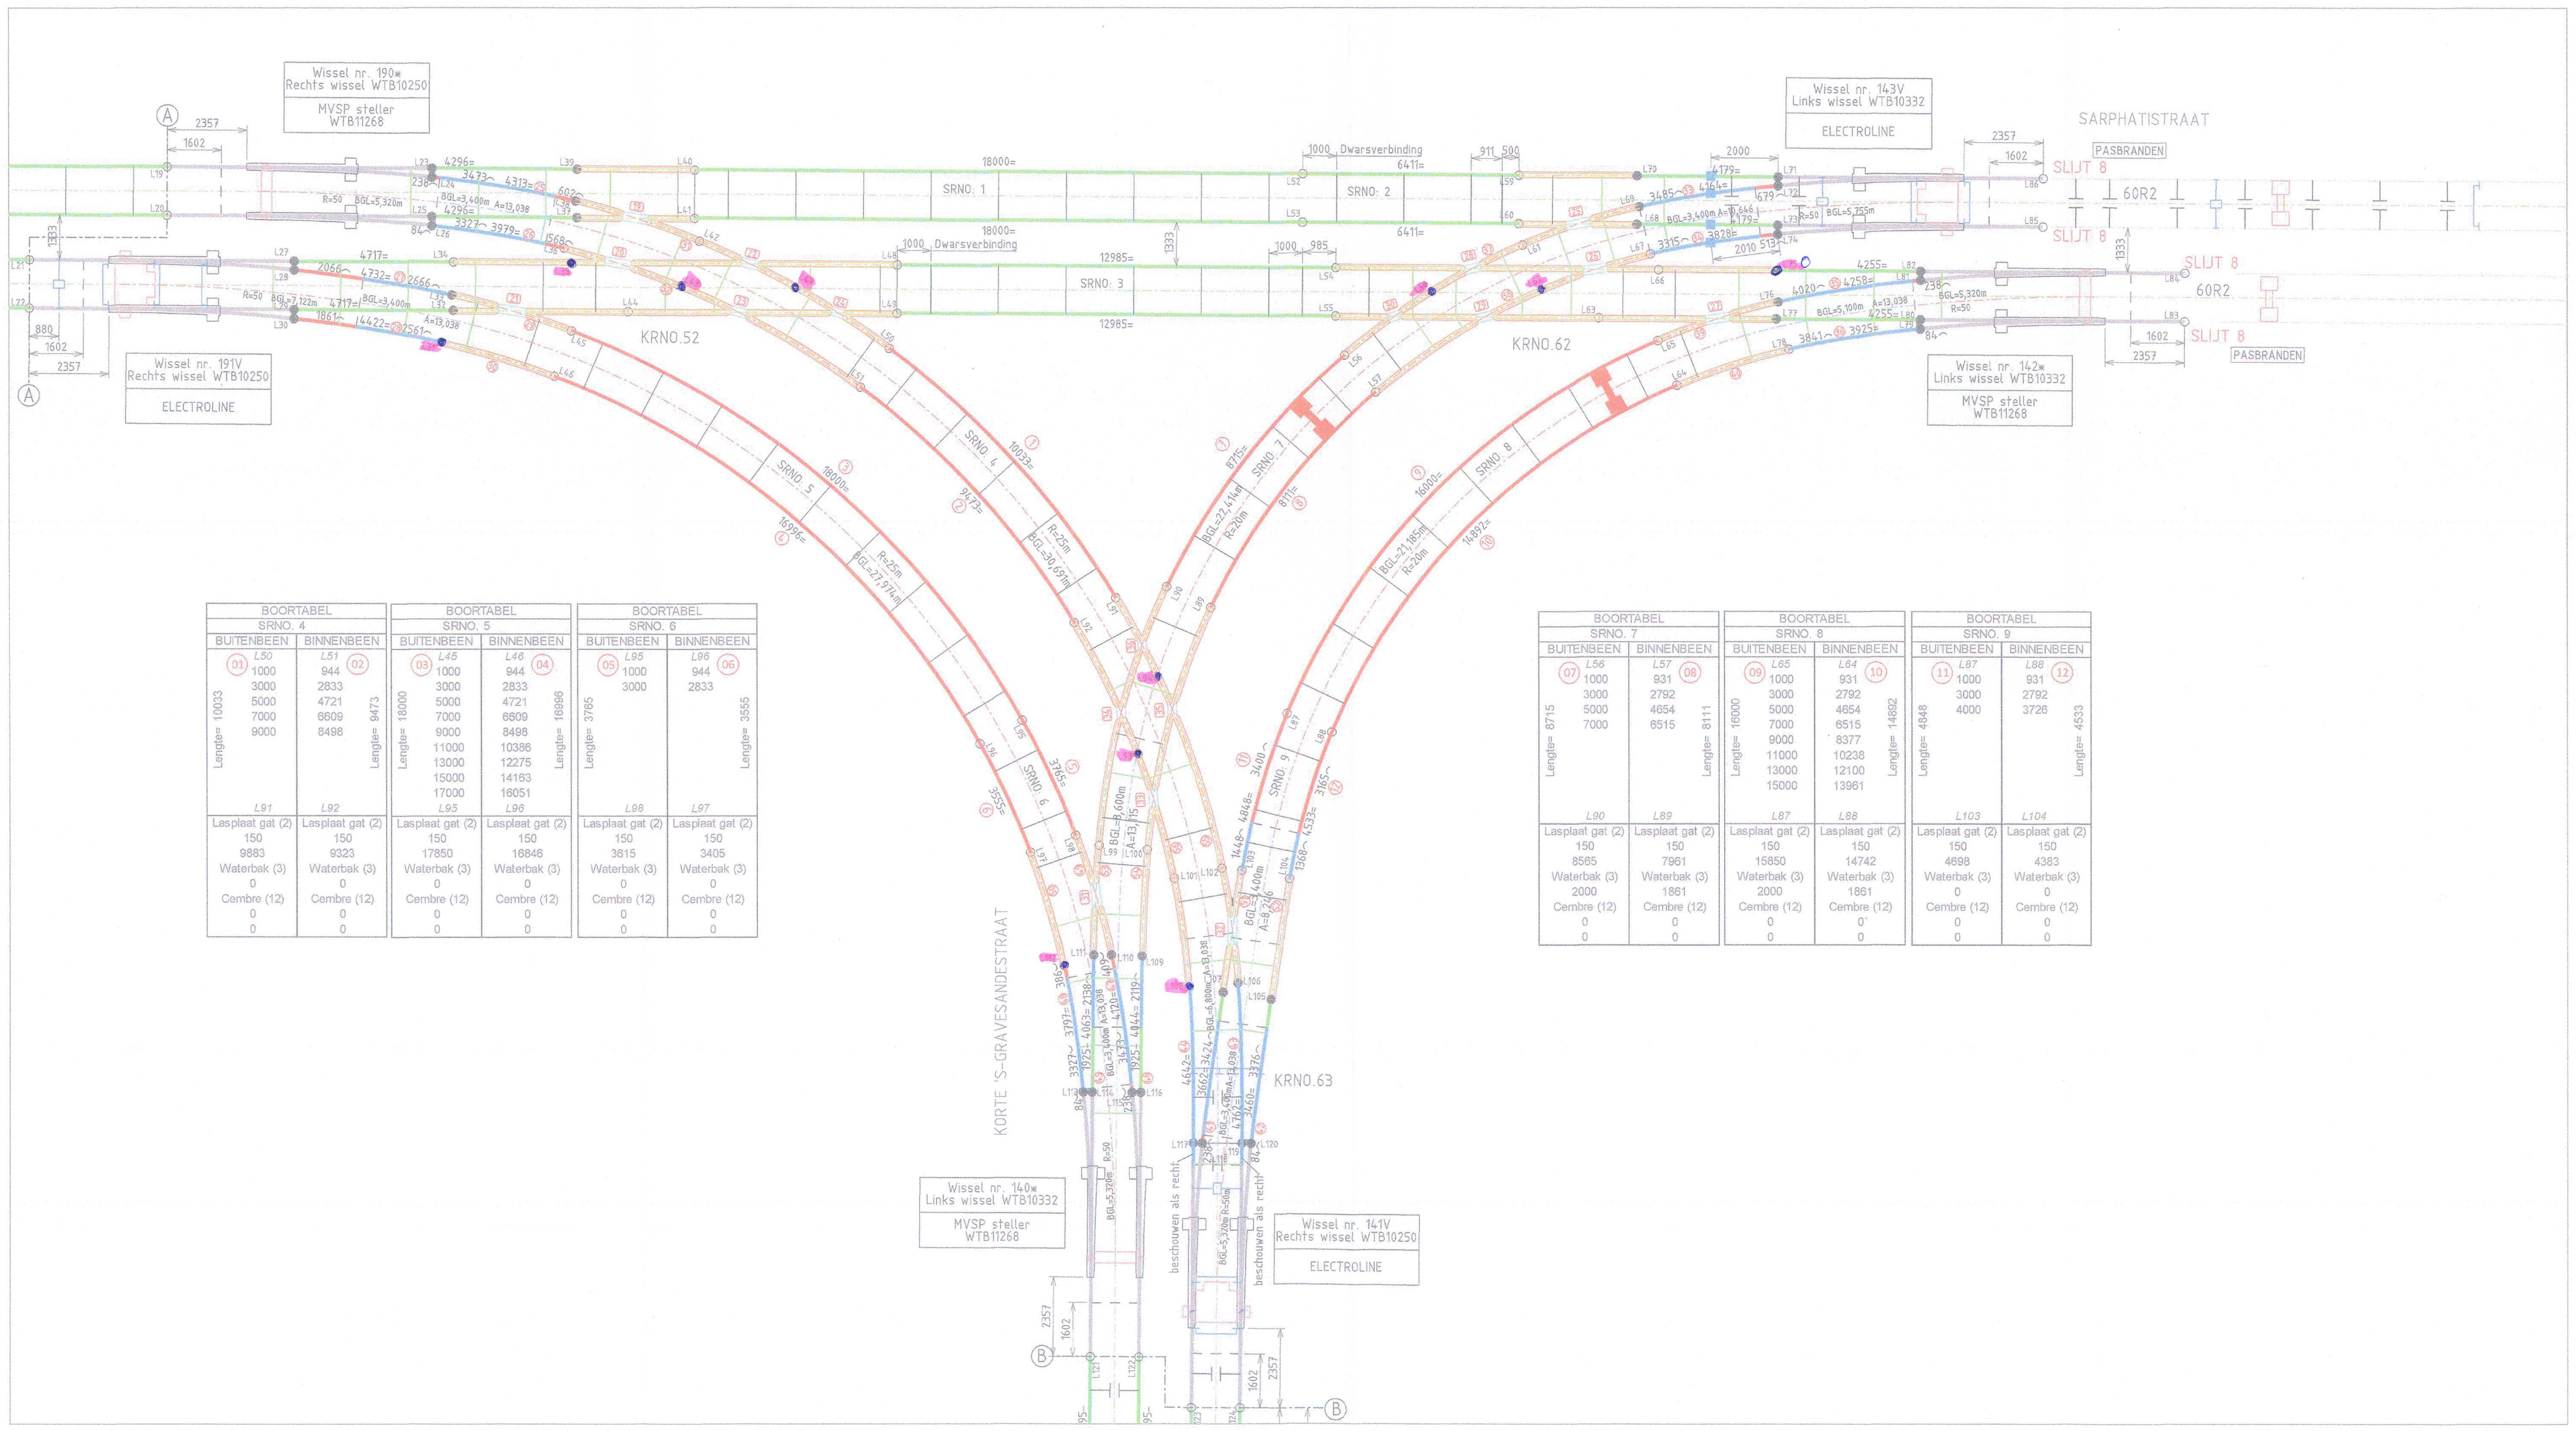

BOORTABEL SRNO. 4	
BUITENBEEN	BINNENBEEN
(01) L50	L51 (02)
1000	944
3000	2833
5000	4721
7000	6609
9000	8498
L91	L92
Lengte= 10033	Lengte= 9473
Lasplaat gat (2)	Lasplaat gat (2)
150	150
9883	9323
Waterbak (3)	Waterbak (3)
0	0
Cembre (12)	Cembre (12)
0	0
0	0

BOORTABEL SRNO. 5	
BUITENBEEN	BINNENBEEN
(03) L45	L46 (04)
1000	944
3000	2833
5000	4721
7000	6609
9000	8498
11000	10386
13000	12275
15000	14163
17000	16051
L95	L96
Lengte= 18000	Lengte= 16996
Lasplaat gat (2)	Lasplaat gat (2)
150	150
17850	16846
Waterbak (3)	Waterbak (3)
0	0
Cembre (12)	Cembre (12)
0	0
0	0

BOORTABEL SRNO. 6	
BUITENBEEN	BINNENBEEN
(05) L95	L96 (06)
1000	944
3000	2833
L98	L97
Lengte= 3765	Lengte= 3555
Lasplaat gat (2)	Lasplaat gat (2)
150	150
3615	3405
Waterbak (3)	Waterbak (3)
0	0
Cembre (12)	Cembre (12)
0	0
0	0

BOORTABEL SRNO. 7	
BUITENBEEN	BINNENBEEN
(07) L56	L57 (08)
1000	931
3000	2792
5000	4654
7000	6515
L90	L89
Lengte= 8715	Lengte= 8111
Lasplaat gat (2)	Lasplaat gat (2)
150	150
8565	7961
Waterbak (3)	Waterbak (3)
2000	1861
Cembre (12)	Cembre (12)
0	0
0	0

BOORTABEL SRNO. 8	
BUITENBEEN	BINNENBEEN
(09) L65	L64 (10)
1000	931
3000	2792
5000	4654
7000	6515
9000	8377
11000	10238
13000	12100
15000	13961
L87	L88
Lengte= 16000	Lengte= 14892
Lasplaat gat (2)	Lasplaat gat (2)
150	150
15850	14742
Waterbak (3)	Waterbak (3)
2000	1861
Cembre (12)	Cembre (12)
0	0
0	0

BOORTABEL SRNO. 9	
BUITENBEEN	BINNENBEEN
(11) L87	L88 (12)
1000	931
3000	2792
4000	3726
L103	L104
Lengte= 4848	Lengte= 4533
Lasplaat gat (2)	Lasplaat gat (2)
150	150
4698	4383
Waterbak (3)	Waterbak (3)
0	0
Cembre (12)	Cembre (12)
0	0
0	0

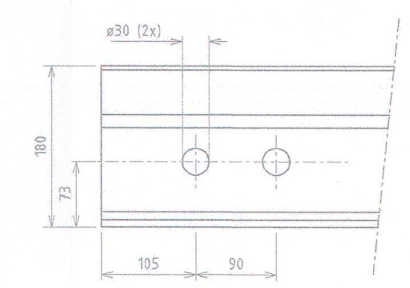

Gatenpatroon t.b.v. lasplaten.
Schaal 1:5

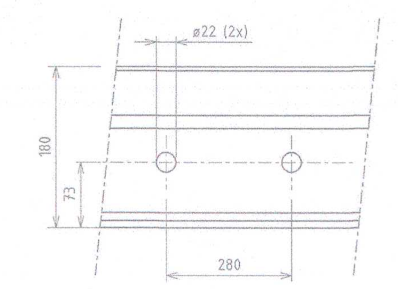

Gatenpatroon t.b.v. Waterbak.
Schaal 1:5

BESTELTEKENING LIJST	
Overzicht besteltekening	19016T15
Kruising uitslag	19016T16 blad 1 t/m 3
Zaag en frezentekening	19016T17 blad 1 t/m 6
Transport tekening	19016T18 blad 1 t/m 3
Hartstuktekening	H19016T19 t/m 36

Opmerking

- Daar waar de dwarsverbinding op maat gemaakt moet worden dient een strip dwarsverbinding toegepast worden WTB 13209 type 1
- Maten in millimeters, tenzij anders vermeld.

As-built: Wijziging Binnen / Buiten las.

GVB Infra BV.
Postbus 2131
1000 CC Amsterdam
Tel: 020 - 460.6666

	Naam	Akkoord	Datum	S&T nummer
Getekend	B. Debuyser	[signature]	15/05/2019	
Gecontroleerd	E. A. Nap	[signature]	21/05/2019	Postcode
Teamleider	H. van Randen	[signature]	23-5-2019	
Projectleider	S. de Bree	[signature]	22/05/2019	Plan nummer
Asset manager	M. Tenniglo	[signature]	3/6/2019	
Discipline	Tram			WBS nummer I2811914
Onderdeel	Besteltekening			
Project	Korte 's Gravesandeplein en Sarphatistraat Kruising Sarphatistraat			
Tekeningnummer	19016T15	Wijziging	Blad Van 1 van 1	Formaat / Schaal 1:100

© 2009 GVB, Auteursrechten voorbehouden
Print: 16-5-2019 11:05:01 Naam: debuyser