



Ministerie van Binnenlandse Zaken en
Koninkrijksrelaties

IUC19-211

Circulaire

Afvalscheidingsunits

Voor de Belastingdienst




De huidige deksel & signing






De oorspronkelijke unit

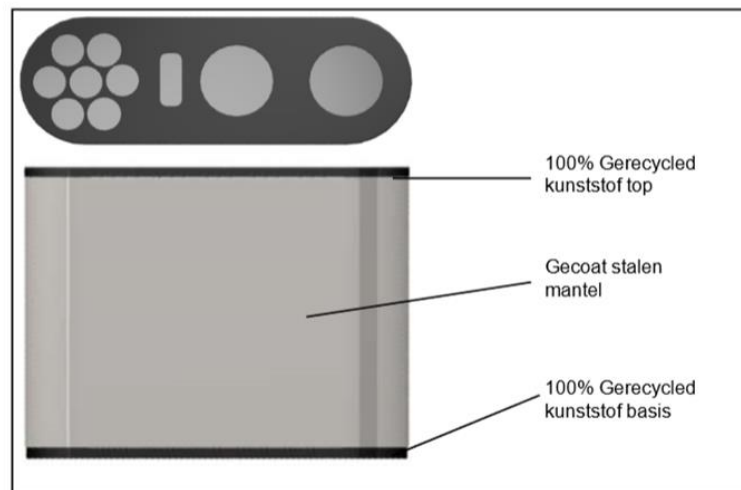


De bovenplaat en onderplaat zijn geconstrueerd uit 30mm dik kunststof plaat van 100% gerecycled LDPE.
Kleur: zwart
Milieuwinst door gebruik gerecycled materiaal

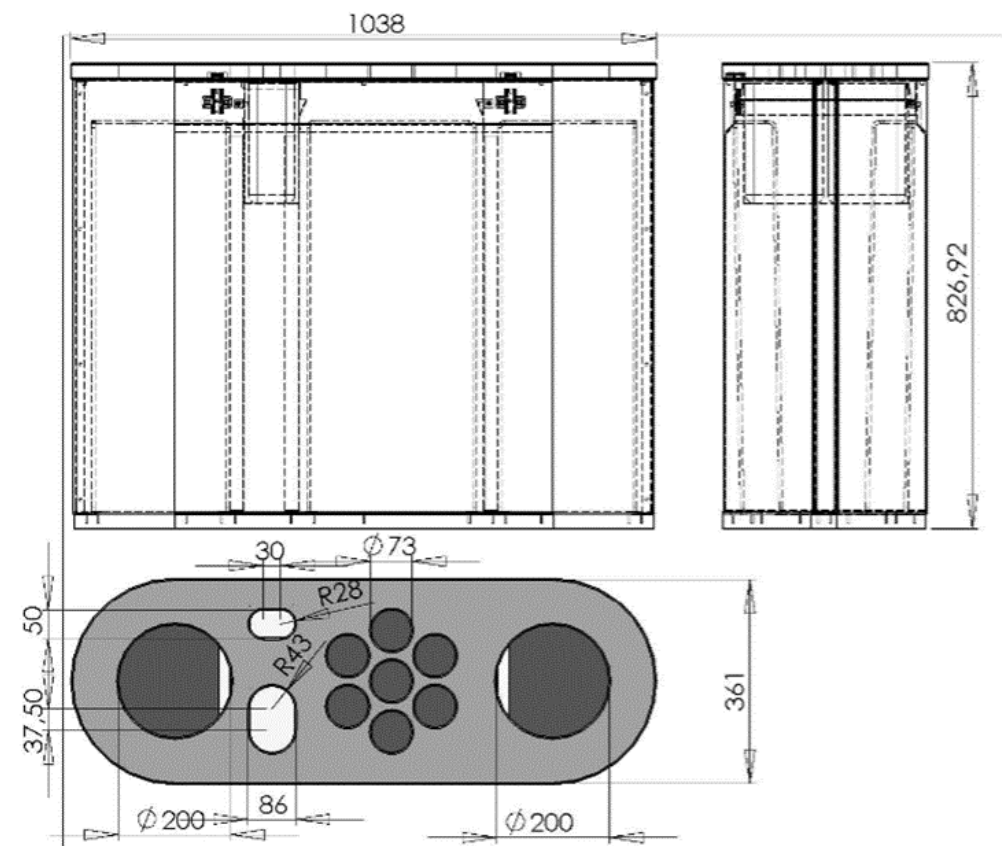

Het deksel is gewijzigd. De indeling is nu: restafval, GFT, bekers en Plastic (PMD).
De bekers worden inmiddels niet meer genest ingezameld. De buitenmaten zijn gelijk gebleven.




Het oorspronkelijke binnenwerk

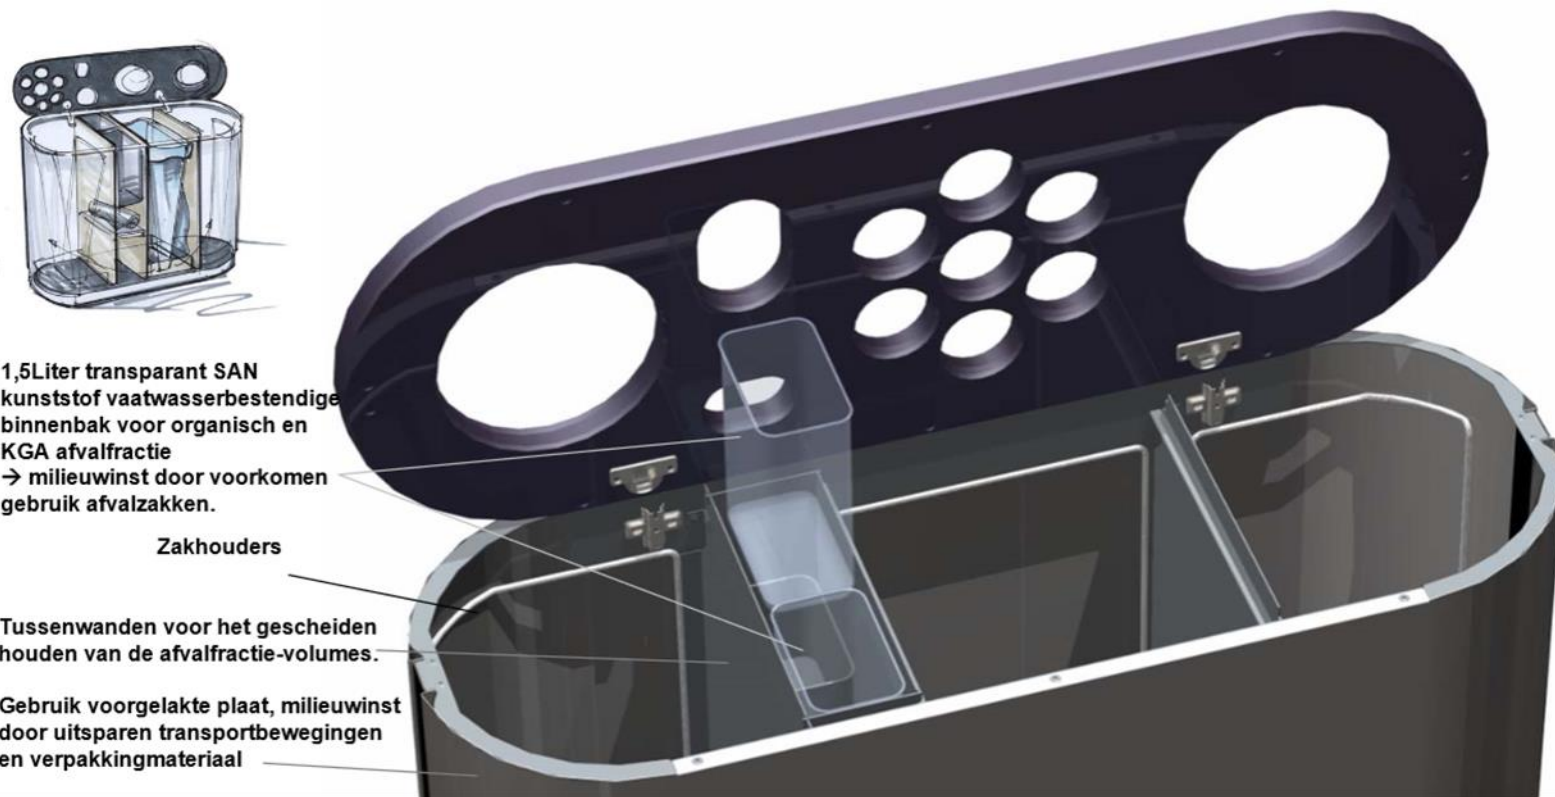







De sleuven zijn breder gemaakt om de binnenbakken beter terug te kunnen plaatsen. Die waar 1 nok invalt is 4mm breder en de andere waar er 2 invallen is 8mm breder.

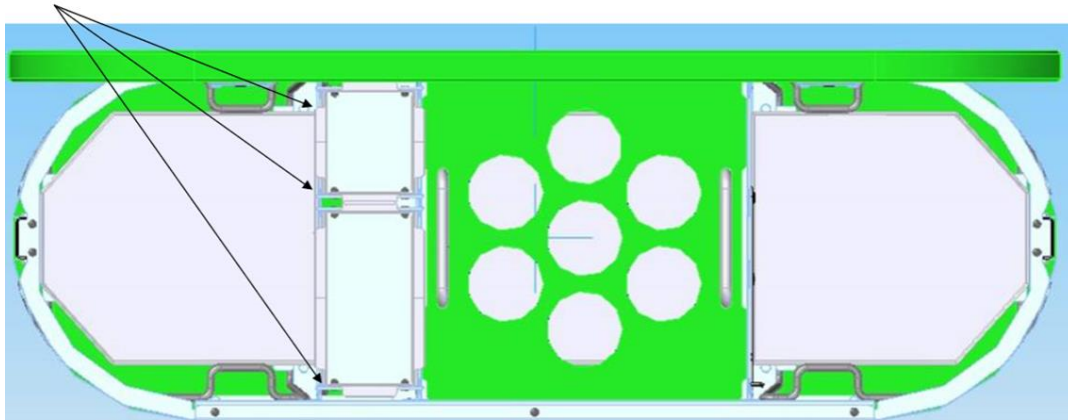

Zakhouders voor het ergonomisch ophangen van de lege zakken, en het wegnemen van gevulde zakken. Het volume van het inzamelmiddel wordt op deze wijze optimaal gebruikt.



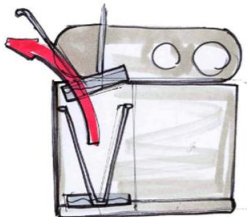


Een handmatige blokkade wordt gebruikt om het deksel te zekeren bij het legen van het inzamelmiddel

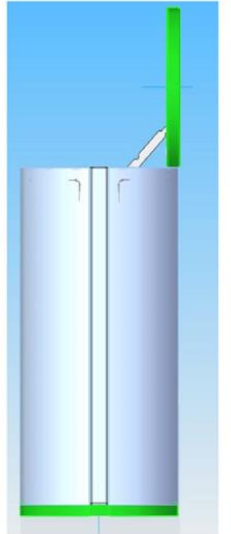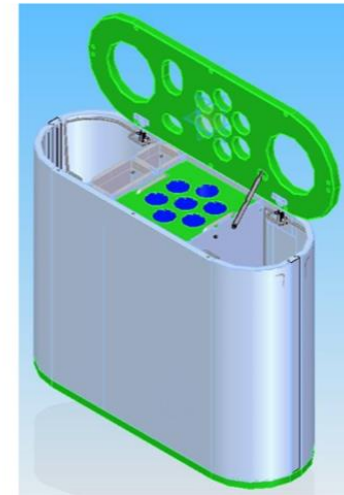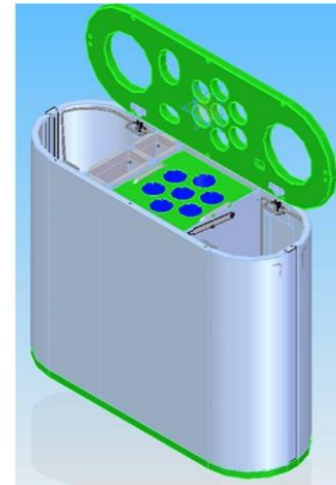

- De lekbakken zijn hoger gemaakt, dit was 50 en nu 90mm, sleuven als handgrepen zijn toegevoegd

- De lekbakken passen nu tussen de zakklemmen door als deze met vloeistof gevuld zijn

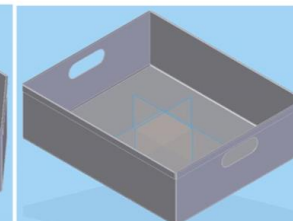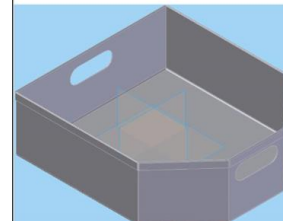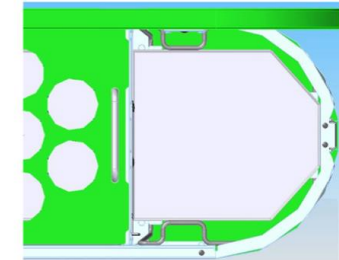



Circulair - 10R model door Prof. Dr. J. Cramer

