


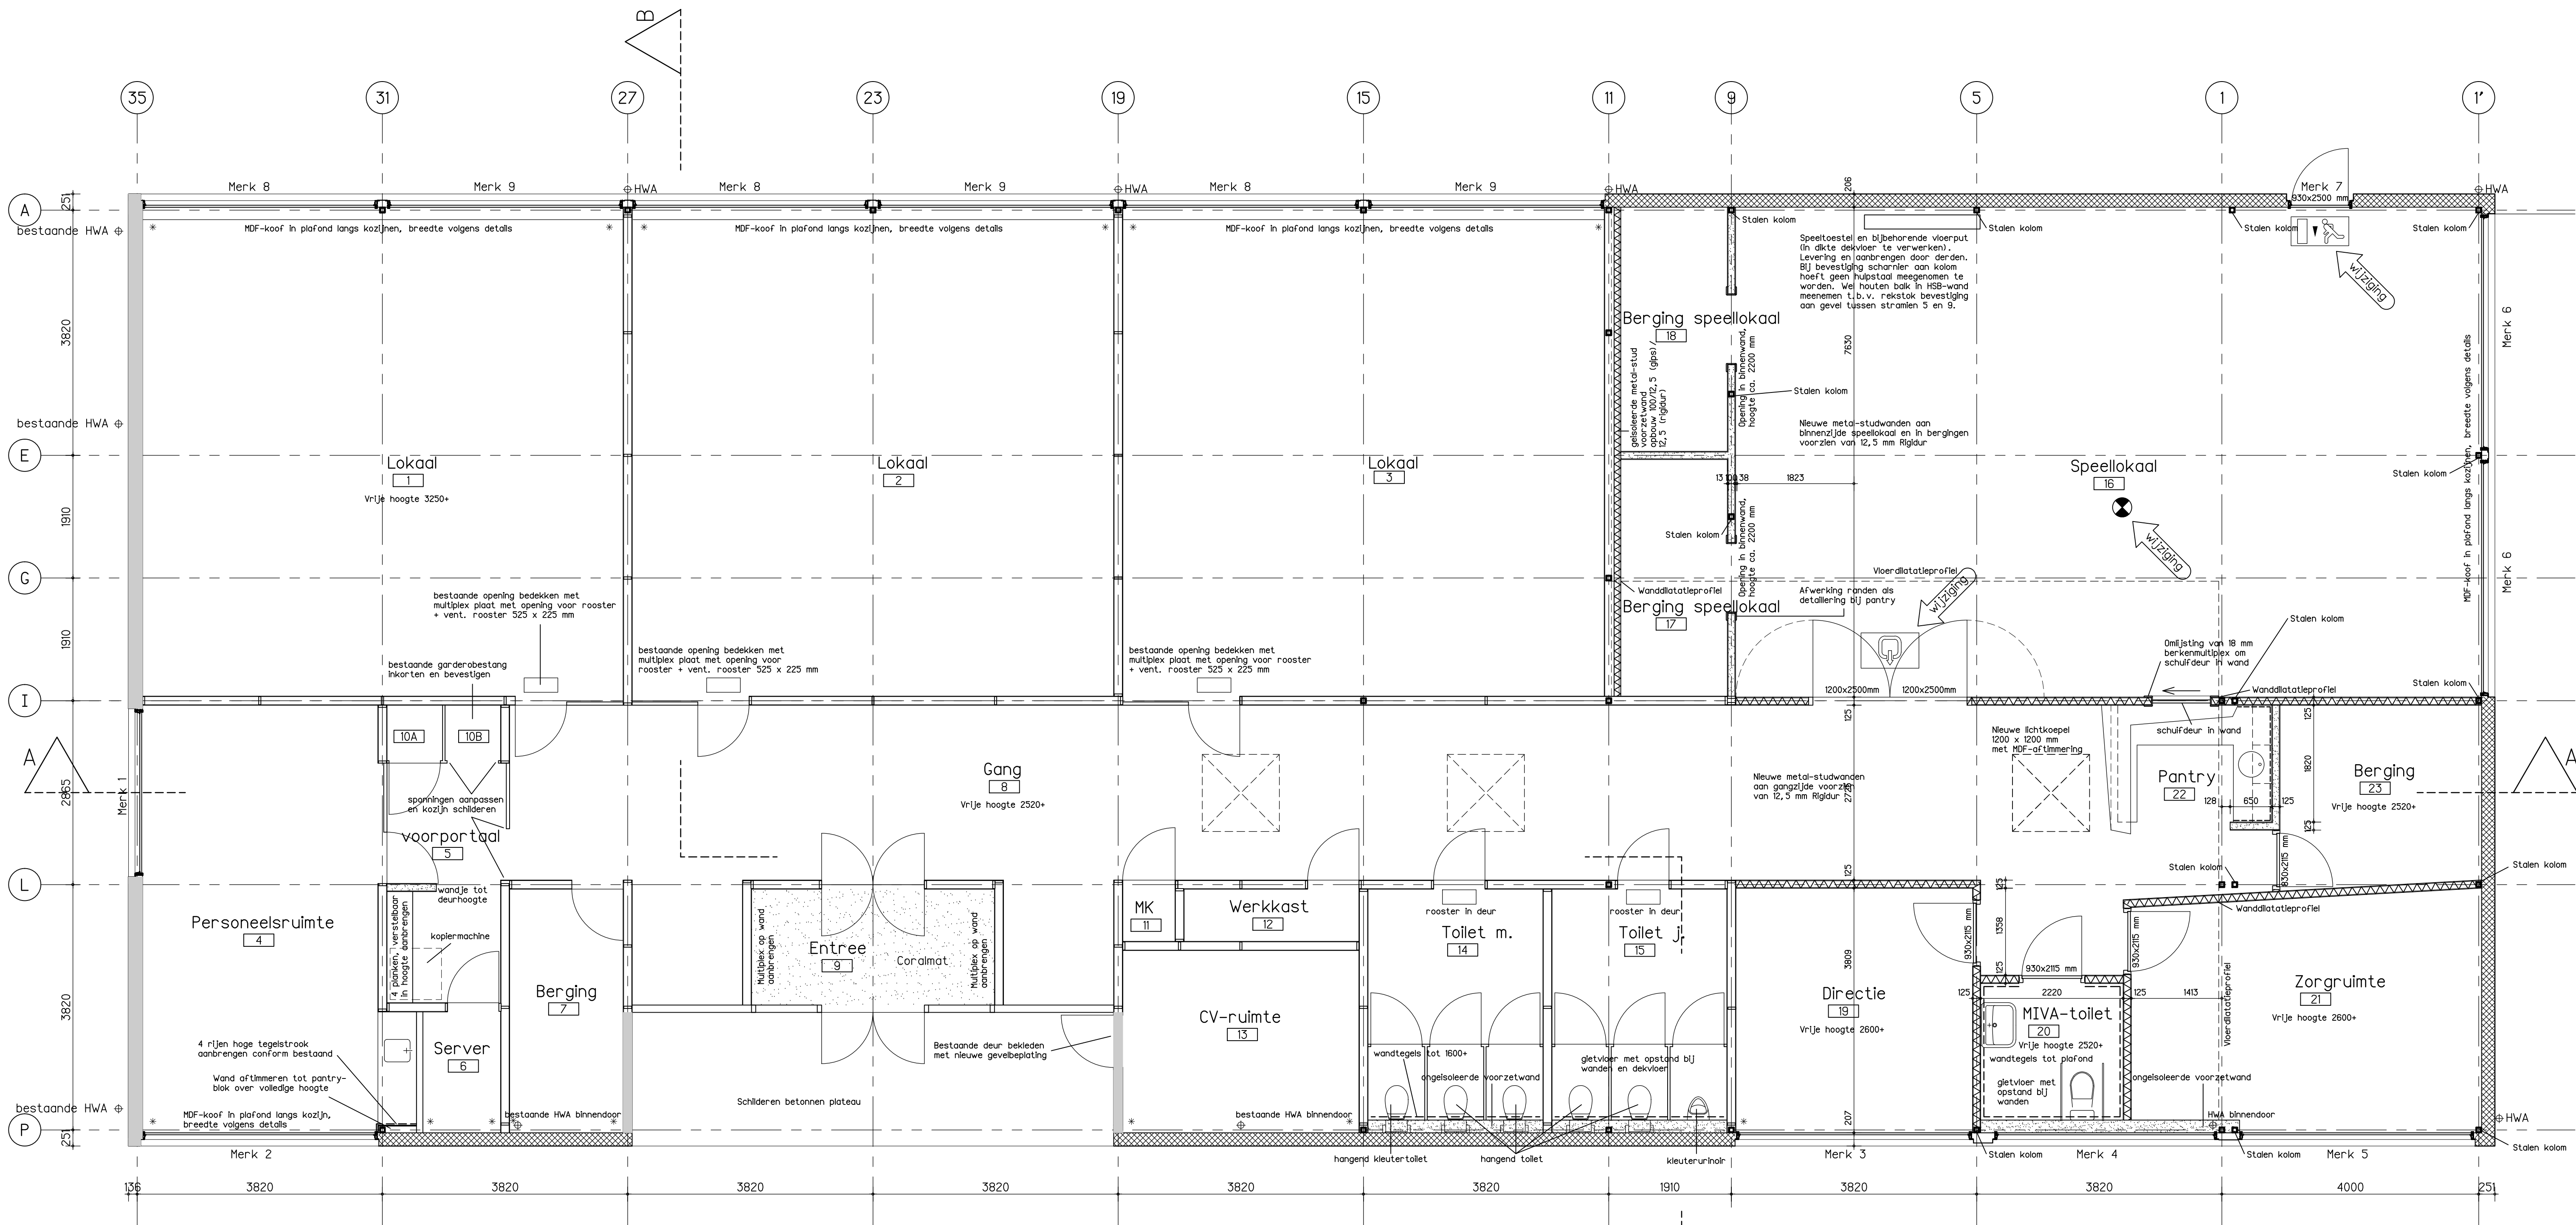

RENVOOI

Nieuwe HSB-gevel volgens details

Nieuwe gevelbeplating volgens details

Geïsoleerde metal-stud binnenwand, (in uitvoering geïsoleerde voorzetwand indien aangegeven) voorzien van Rigidur-plaat waar aangegeven

Ongeïsoleerde metal-stud binnenwand, (in uitvoering ongeïsoleerde voorzetwand indien aangegeven) voorzien van Rigidur-plaat waar aangegeven

*

wandaf-timmering als detailnummer 13N

Ruimte voorzien van noodverlichting

Alle maten in het werk opnemen

Topos Architecten bv | Middelburgseweg 1a | Postbus 37 | 2740 AA Waddinxveen | telefoon 0182 - 39 43 44 | fax 0182 - 39 58 78
e-mail info@toposarchitecten.nl | http://www.toposarchitecten.nl

Project	BASISSCHOOL WILLIBRORD MILANDSCHOOL TE DE MEIJE		
	UITBREIDING EN VERBOUW		
Opdracht	STICHTING DE GROENE WAARDEN TE BODEGRAVEN		
Planfase	BESTEKTEKENING		
Tekening	PLATTEGROND BEGANE GROND NIEUWE TOESTAND		

Getekend MV	Schaal 1: 50	Datum 26-04-2002	Gewijzigd 02-07-2002	Projectnummer 0040	Blad 3.11
----------------	-----------------	---------------------	-------------------------	-----------------------	--------------