
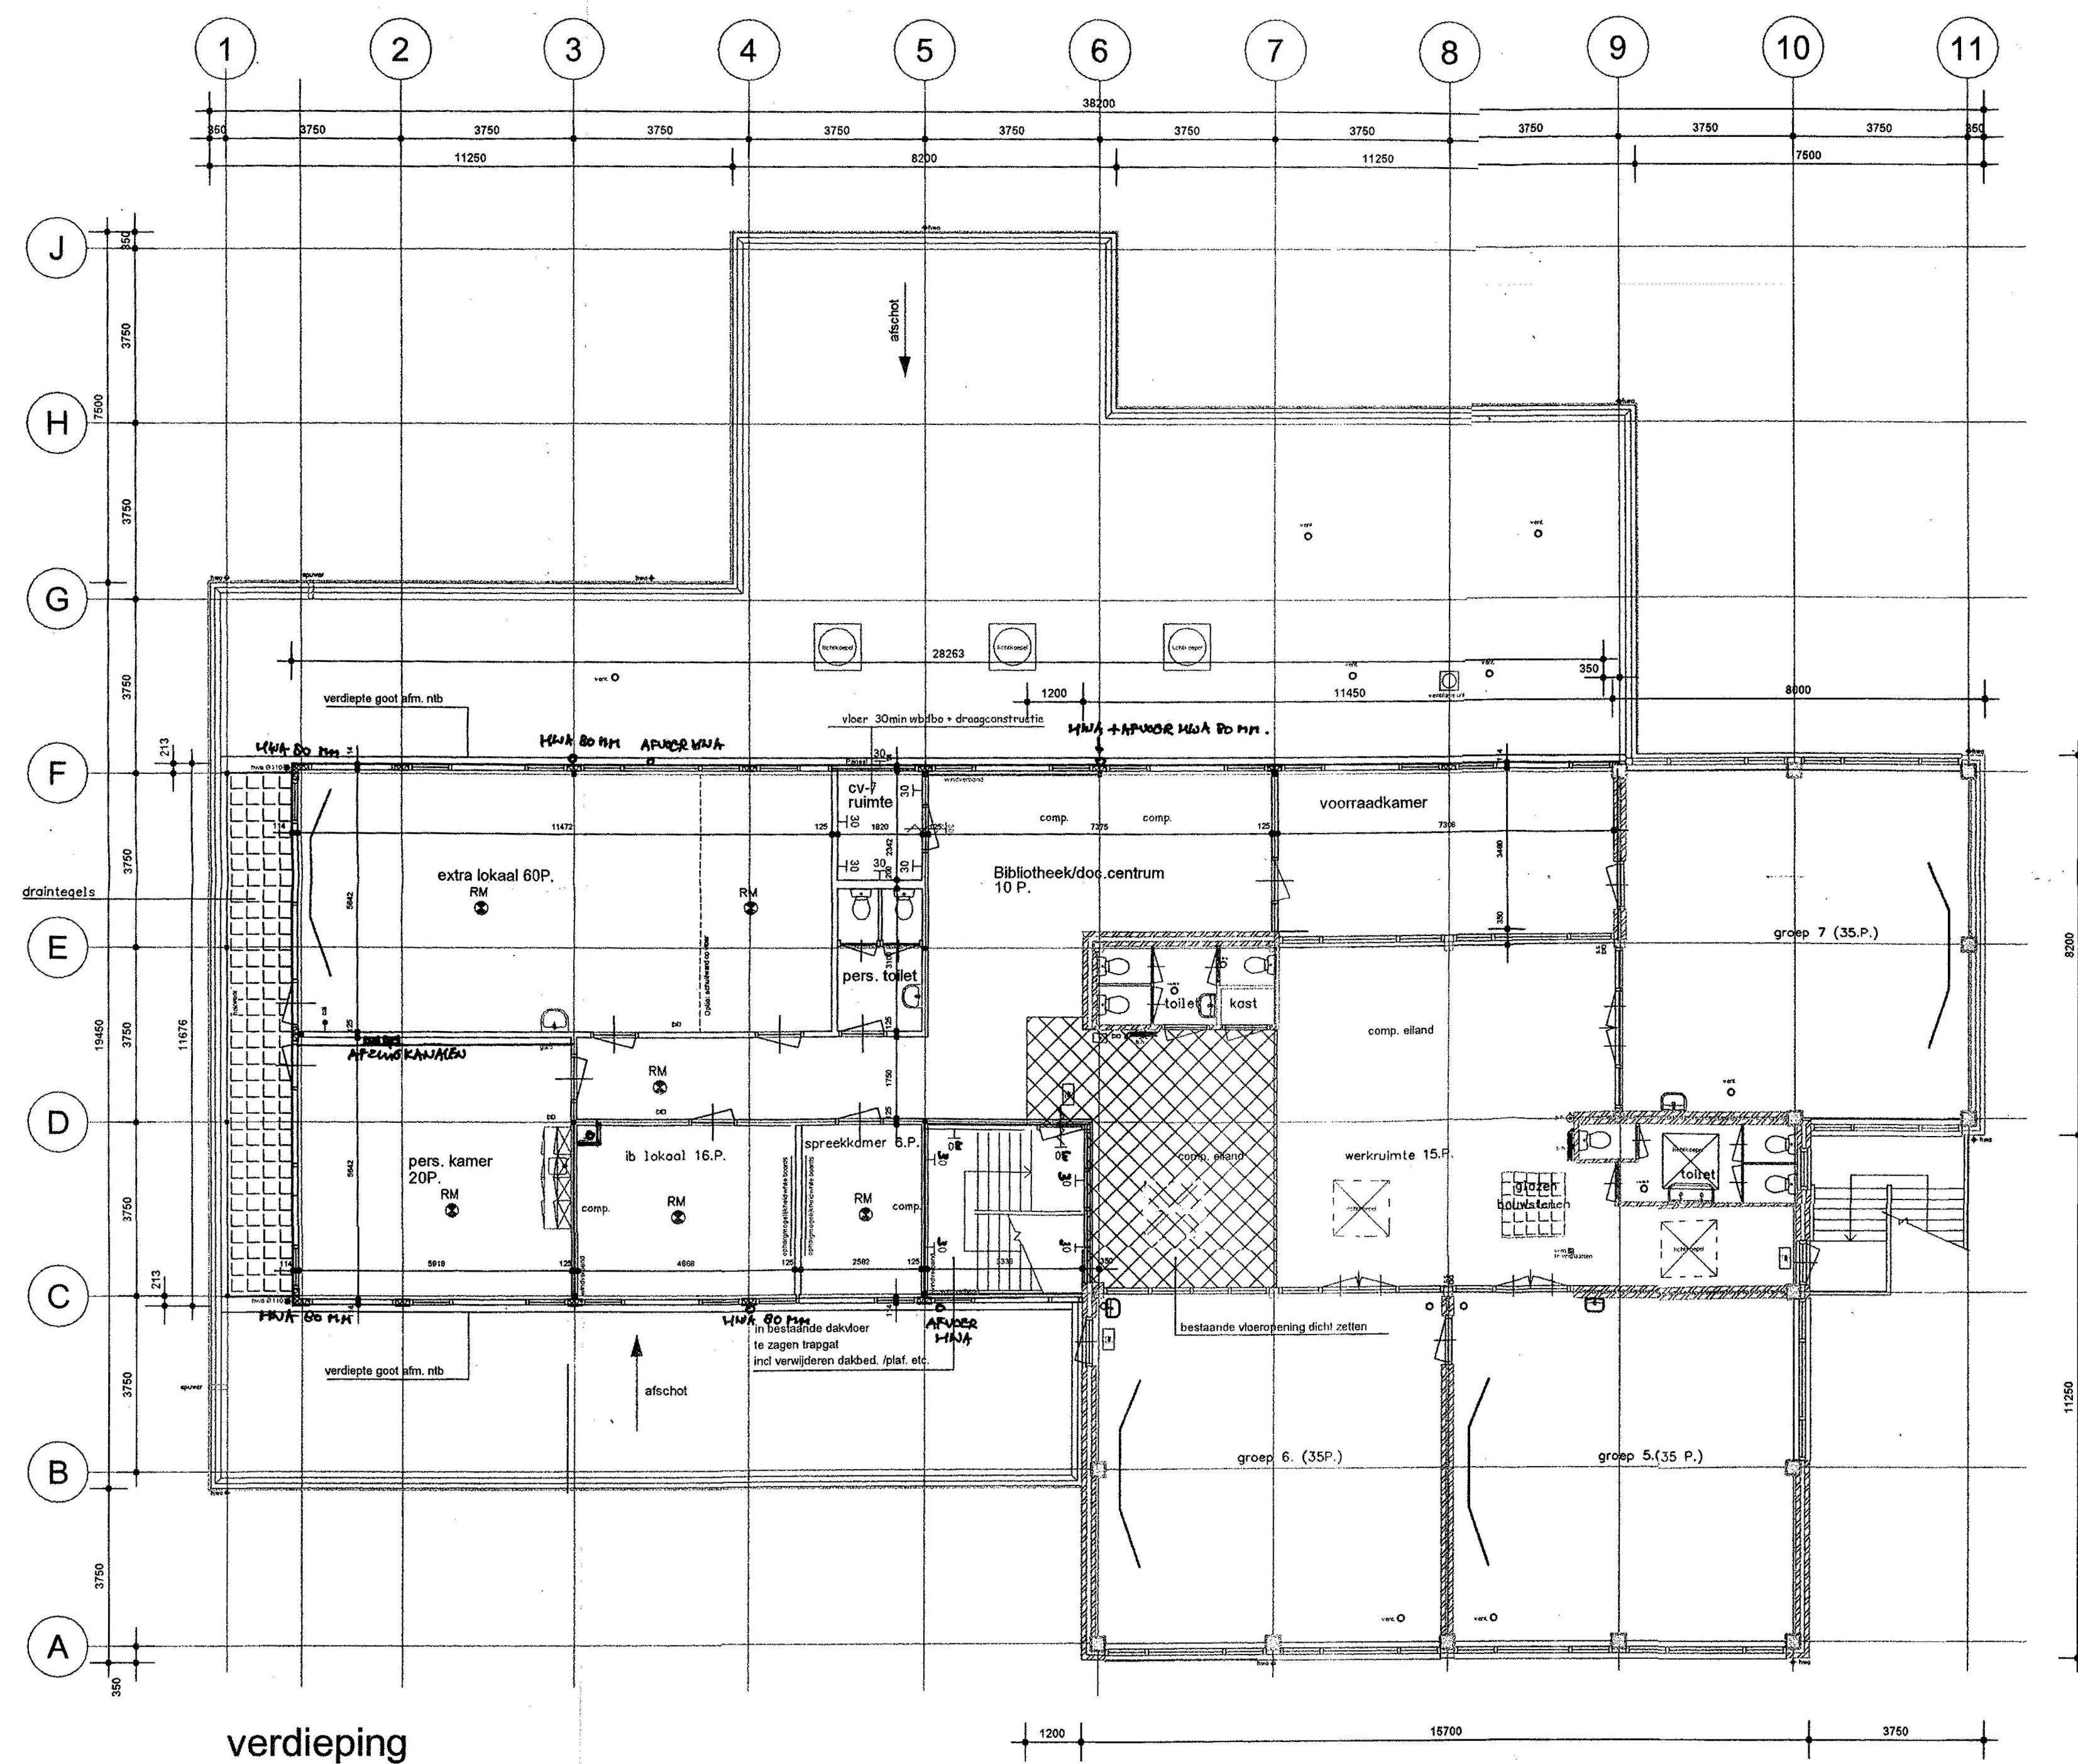
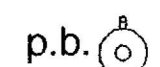


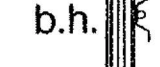

verdieping

RENVOOI

-  rookmelder
-  poeder blusser
-  brand haspel
-  slow whoop
-  hand melder
-  nooduitgang
-  brand meld centrale

Behoort bij besluit namens Burgemeester en wethouders van Rijnwoude van 2006-140, d.d. 2007. Mij bekend, De gemaakte afhandeling.

GEMEENTE RIJNWOUDE
D.W.T. no.: 2006-140
Aankomen d.d.: 2007
Behoort bij advies d.d.: 2007
Gezien d.d.: 2007

MATEN IN HET WERK CONTROLEREN



DEJA BOUWADVISEUR
Turflokker 47 2632 AE Noordorp
tel. 015 3619680 fax. 015 361 9681 e-mail: dennis@dejobouwadviseur.nl

St. Michaelschool Hazerswoude-Dorp
Architect: ir. J. Kruihof (J.S.P.)
Bachstraat 8
2421 TS Nieuwkoop

Onderdeel: Eerste verdieping na uitbreiding

datum	controle	gew./zigd	tekeningsnummer
25-04-2006			
26-05-2006	X		
02-06-2006		X	
15-06-2006		X	
05-07-2006		X	
13-07-2006		X	
14-11-2006			
14-11-2006			
formaat	1050x994		
schaal	1:100		
school details	1:10		
tekenaar/adviseur	dl		

DO-02