


# LEGENDA

GESLOTEN BINNENWAND

50% TRANSPARANT / 50% GESLOTEN BINNENWAND


120

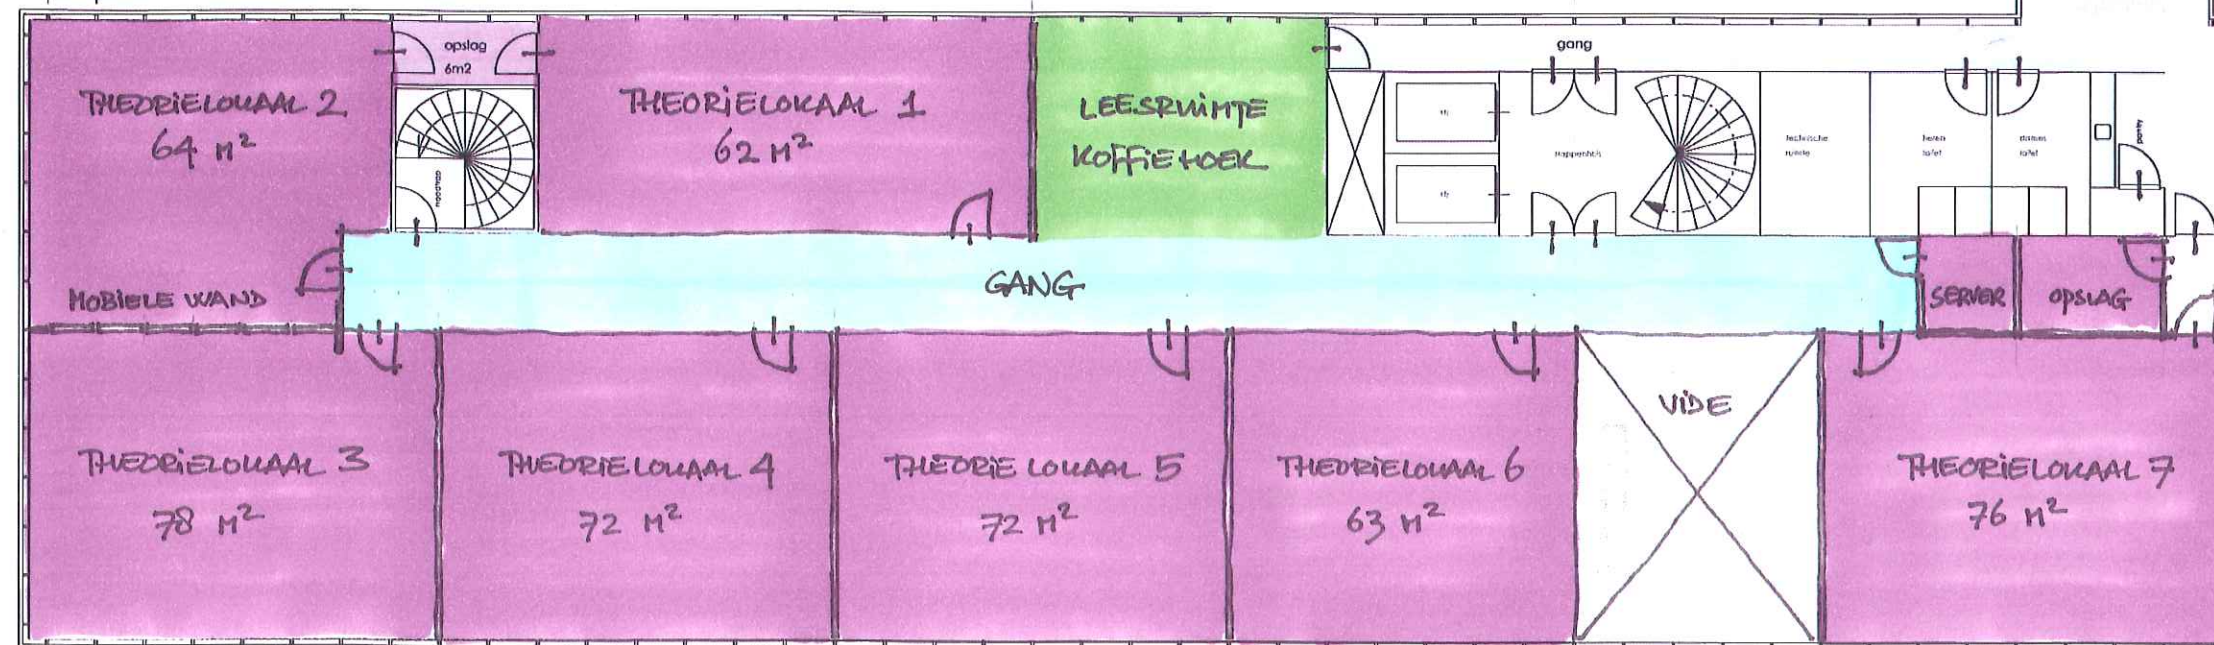

SCHIEDING GEMURDE  
(MOGELIJKHEID VLUCHTKEG)

plafondhoogte 265 cm

maten zijn ca maten in cm  
in het werk controleren!

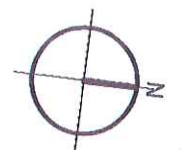

hmc - solar eclipse . 1e etage . vlakkenplan 8 .

wim van horns veld rdr Interieurarchitecten | oktober 2012 | A3  
ALTERNATIEF OBP v.2 D.D. 14.12.202 Rp