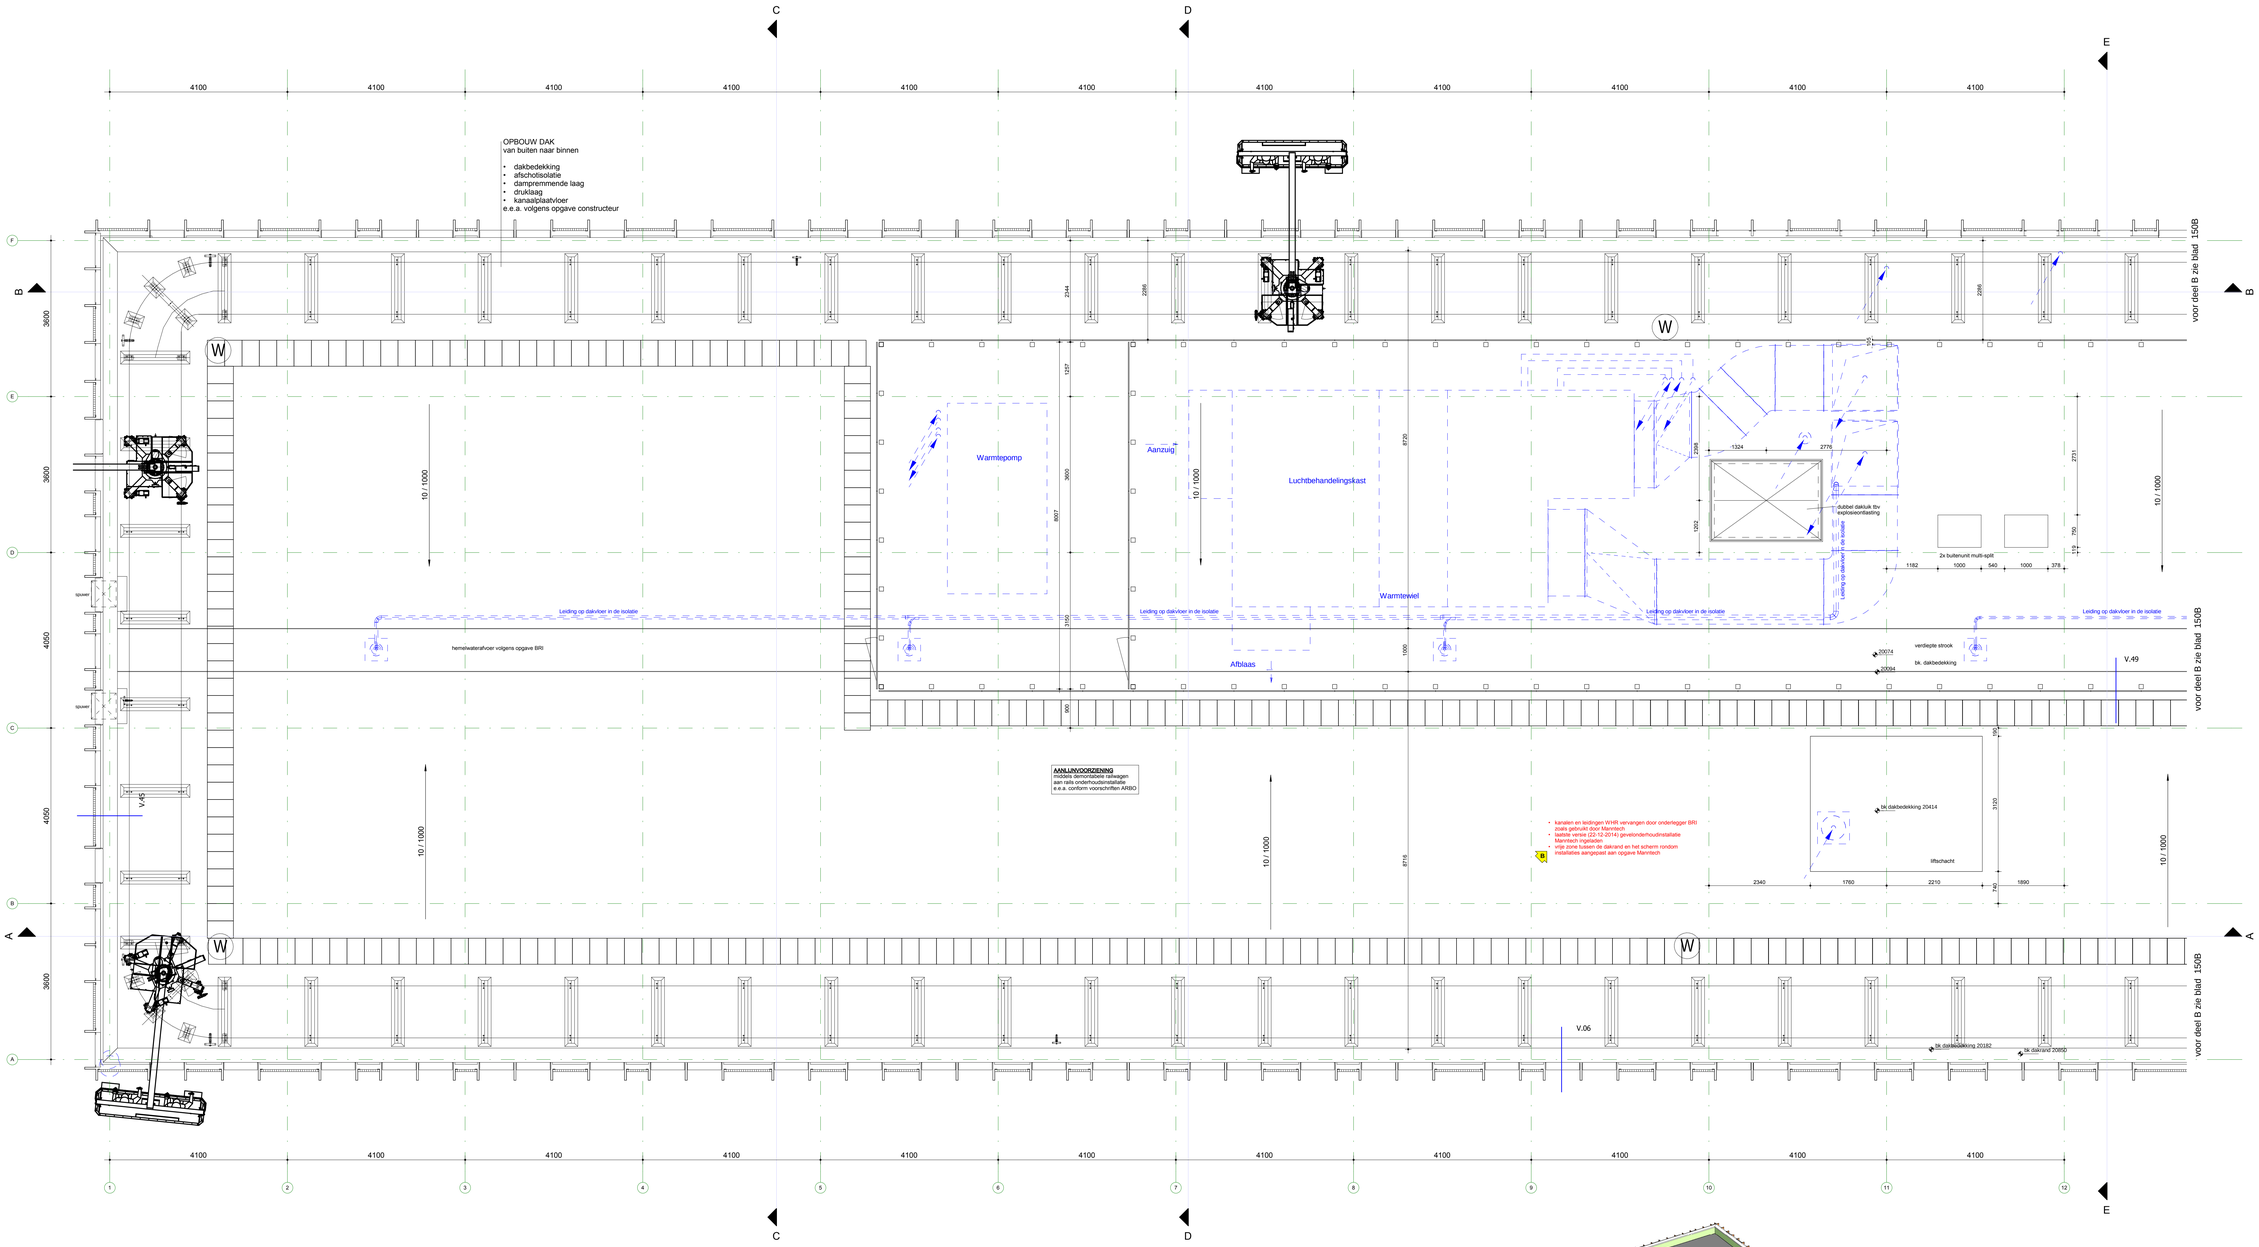

DAKAANZICHT (deel A)
1 : 50

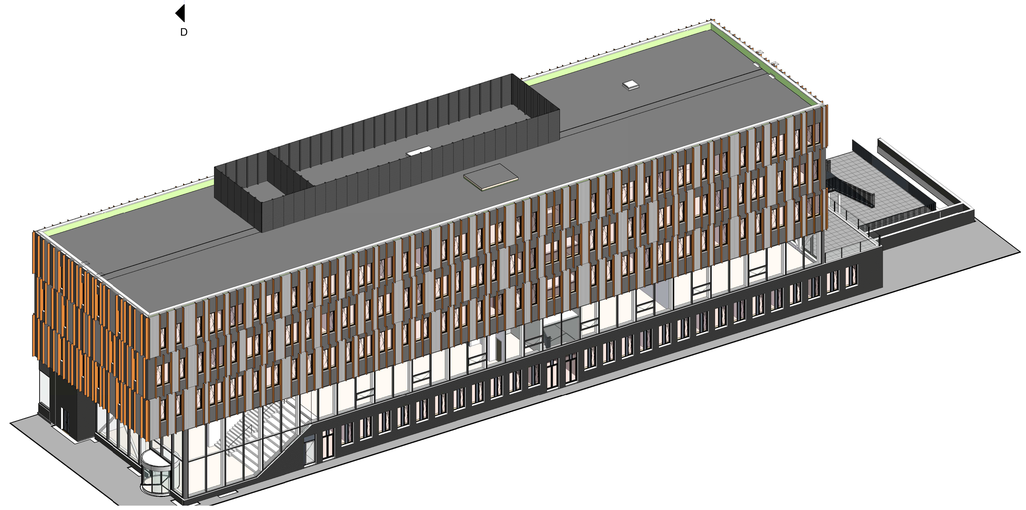

3D isometrie DAKAANZICHT

LET OP: Renvooi plattegrond op blad:
UG-008 - Renvooi plattegronden

B: 16-01-2015 : gewijzigd
29-08-2014 : datum

Hout- en Meubileringscollege Rotterdam : project
Stichting H.M.C. : opdrachtgever

M.T.J. (Matthijs) van den Berg : projectmanager
ir. E. Haagsman : getekend
Uitvoeringsgereed : projectfase

2736-UG-150A : projectnummer en tekeningnummer
Dakaanzicht - Nieuwbouw - deel A : onderdeel
1 : 50 : schaal

RoosRos Architecten
L.J. Costerstraat 2 | 3261 LH
Postbus 1631 | 3260 BC
Oud-Beijerland

0186 69 15 80
info@roosros.nl
www.roosros.nl

REVISIE

ROOSROS ARCHITECTEN

C:\LF_Revit\2736_UG_nieuwbouw HMC 16-1-2015 13:46:58 A0
Rotterdam-A13_CENTRAL_Christiaan.rvt