



noordgevel G

westgevel G


zuidgevel G

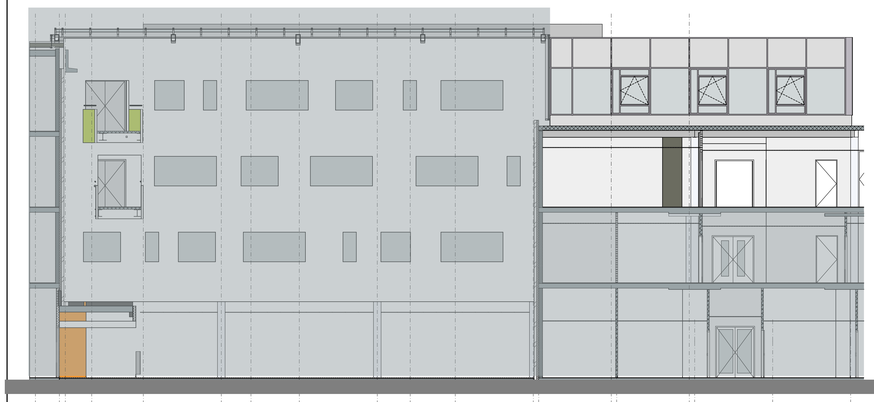

Doorsnede C 3

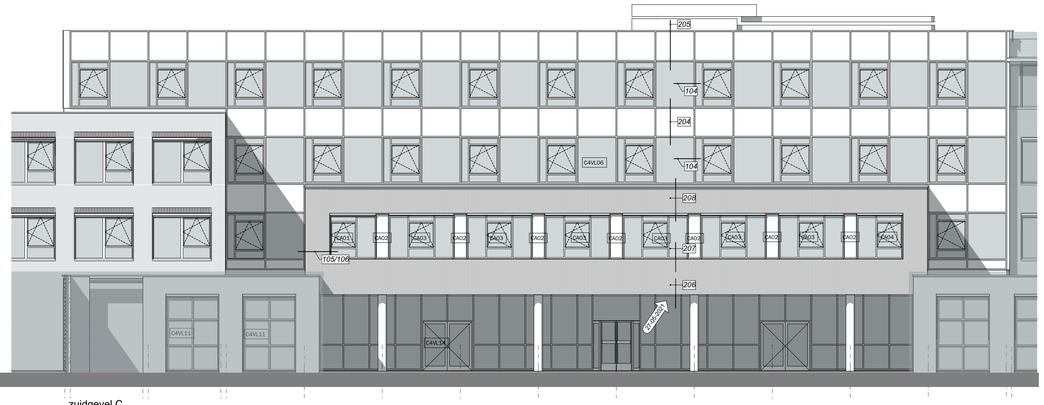


zuidgevel C

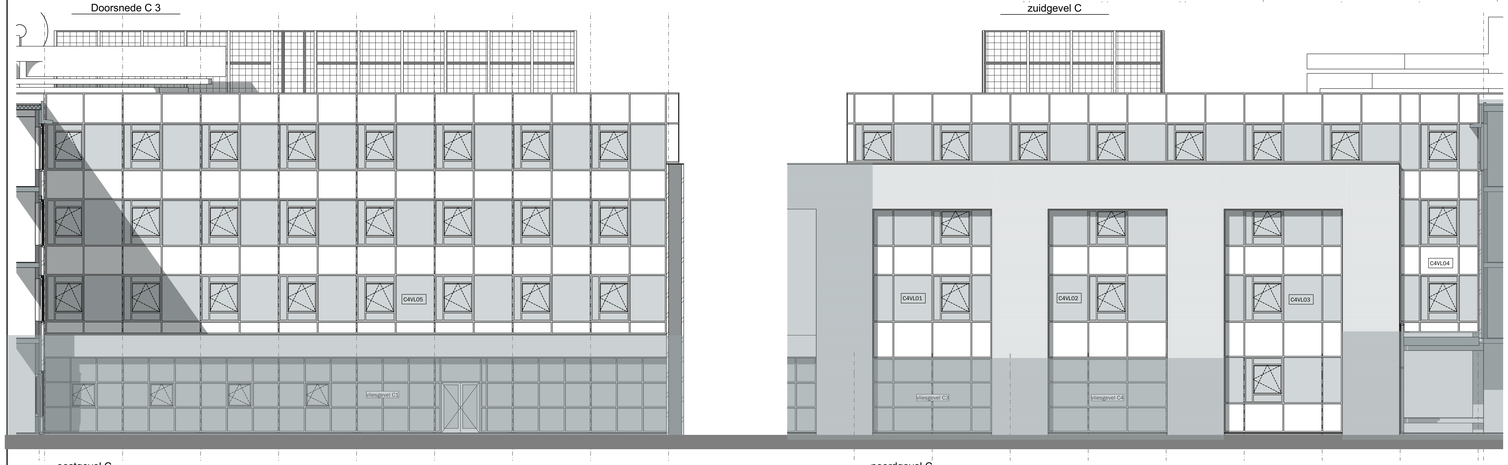


oostgevel C


noordgevel C

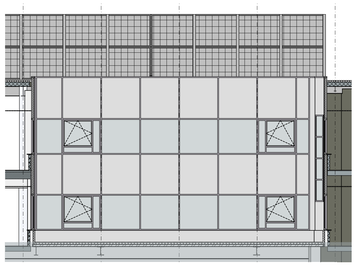


Doorsnede C 4

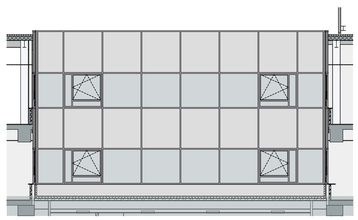

Doorsnede C 5

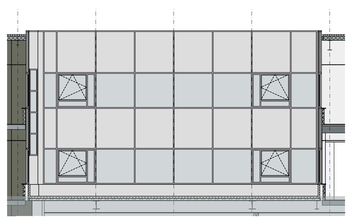

Doorsnede C 6

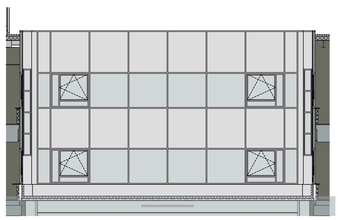

Doorsnede C 7

27-05-2021 Aluminium plankprofiel zuidgevel C 1e verdieping gewijzigd in houten latten volgens detailliering

=BUITEN BOUWGEBIED

opdrachtgever
Graafschap College
J.F. Kennedylaan 49 - 7001 EA Doetinchem

project
Graafschap College - J.F. Kennedylaan 49
Verbouwen en verduurzamen bouwdelen B, C, G

fase
fase 4

onderdeel
G+C+B gevels nieuwe toestand

schaal	formaat	getekend	ontwerp
1:100	A0	WV	JH

datum: 03-05-2021 — stat: B4-GN

datum wijziging

A: 27-05-2021	F:	K:	projectnr:
B:	G:	L:	19067
C:	H:	M:	
D:	I:	N:	
E:	J:	O:	

MAAS ARCHITECTEN
T 0 1
7241 AK LOCHEM
+31 (0)573 222 180
INFO@MAASARCHITECTEN.NL
HENRIETTE VAN LINDENLAAN 1
3703 AS ZEIST
+31 (0)573 222 180
WWW.MAASARCHITECTEN.NL