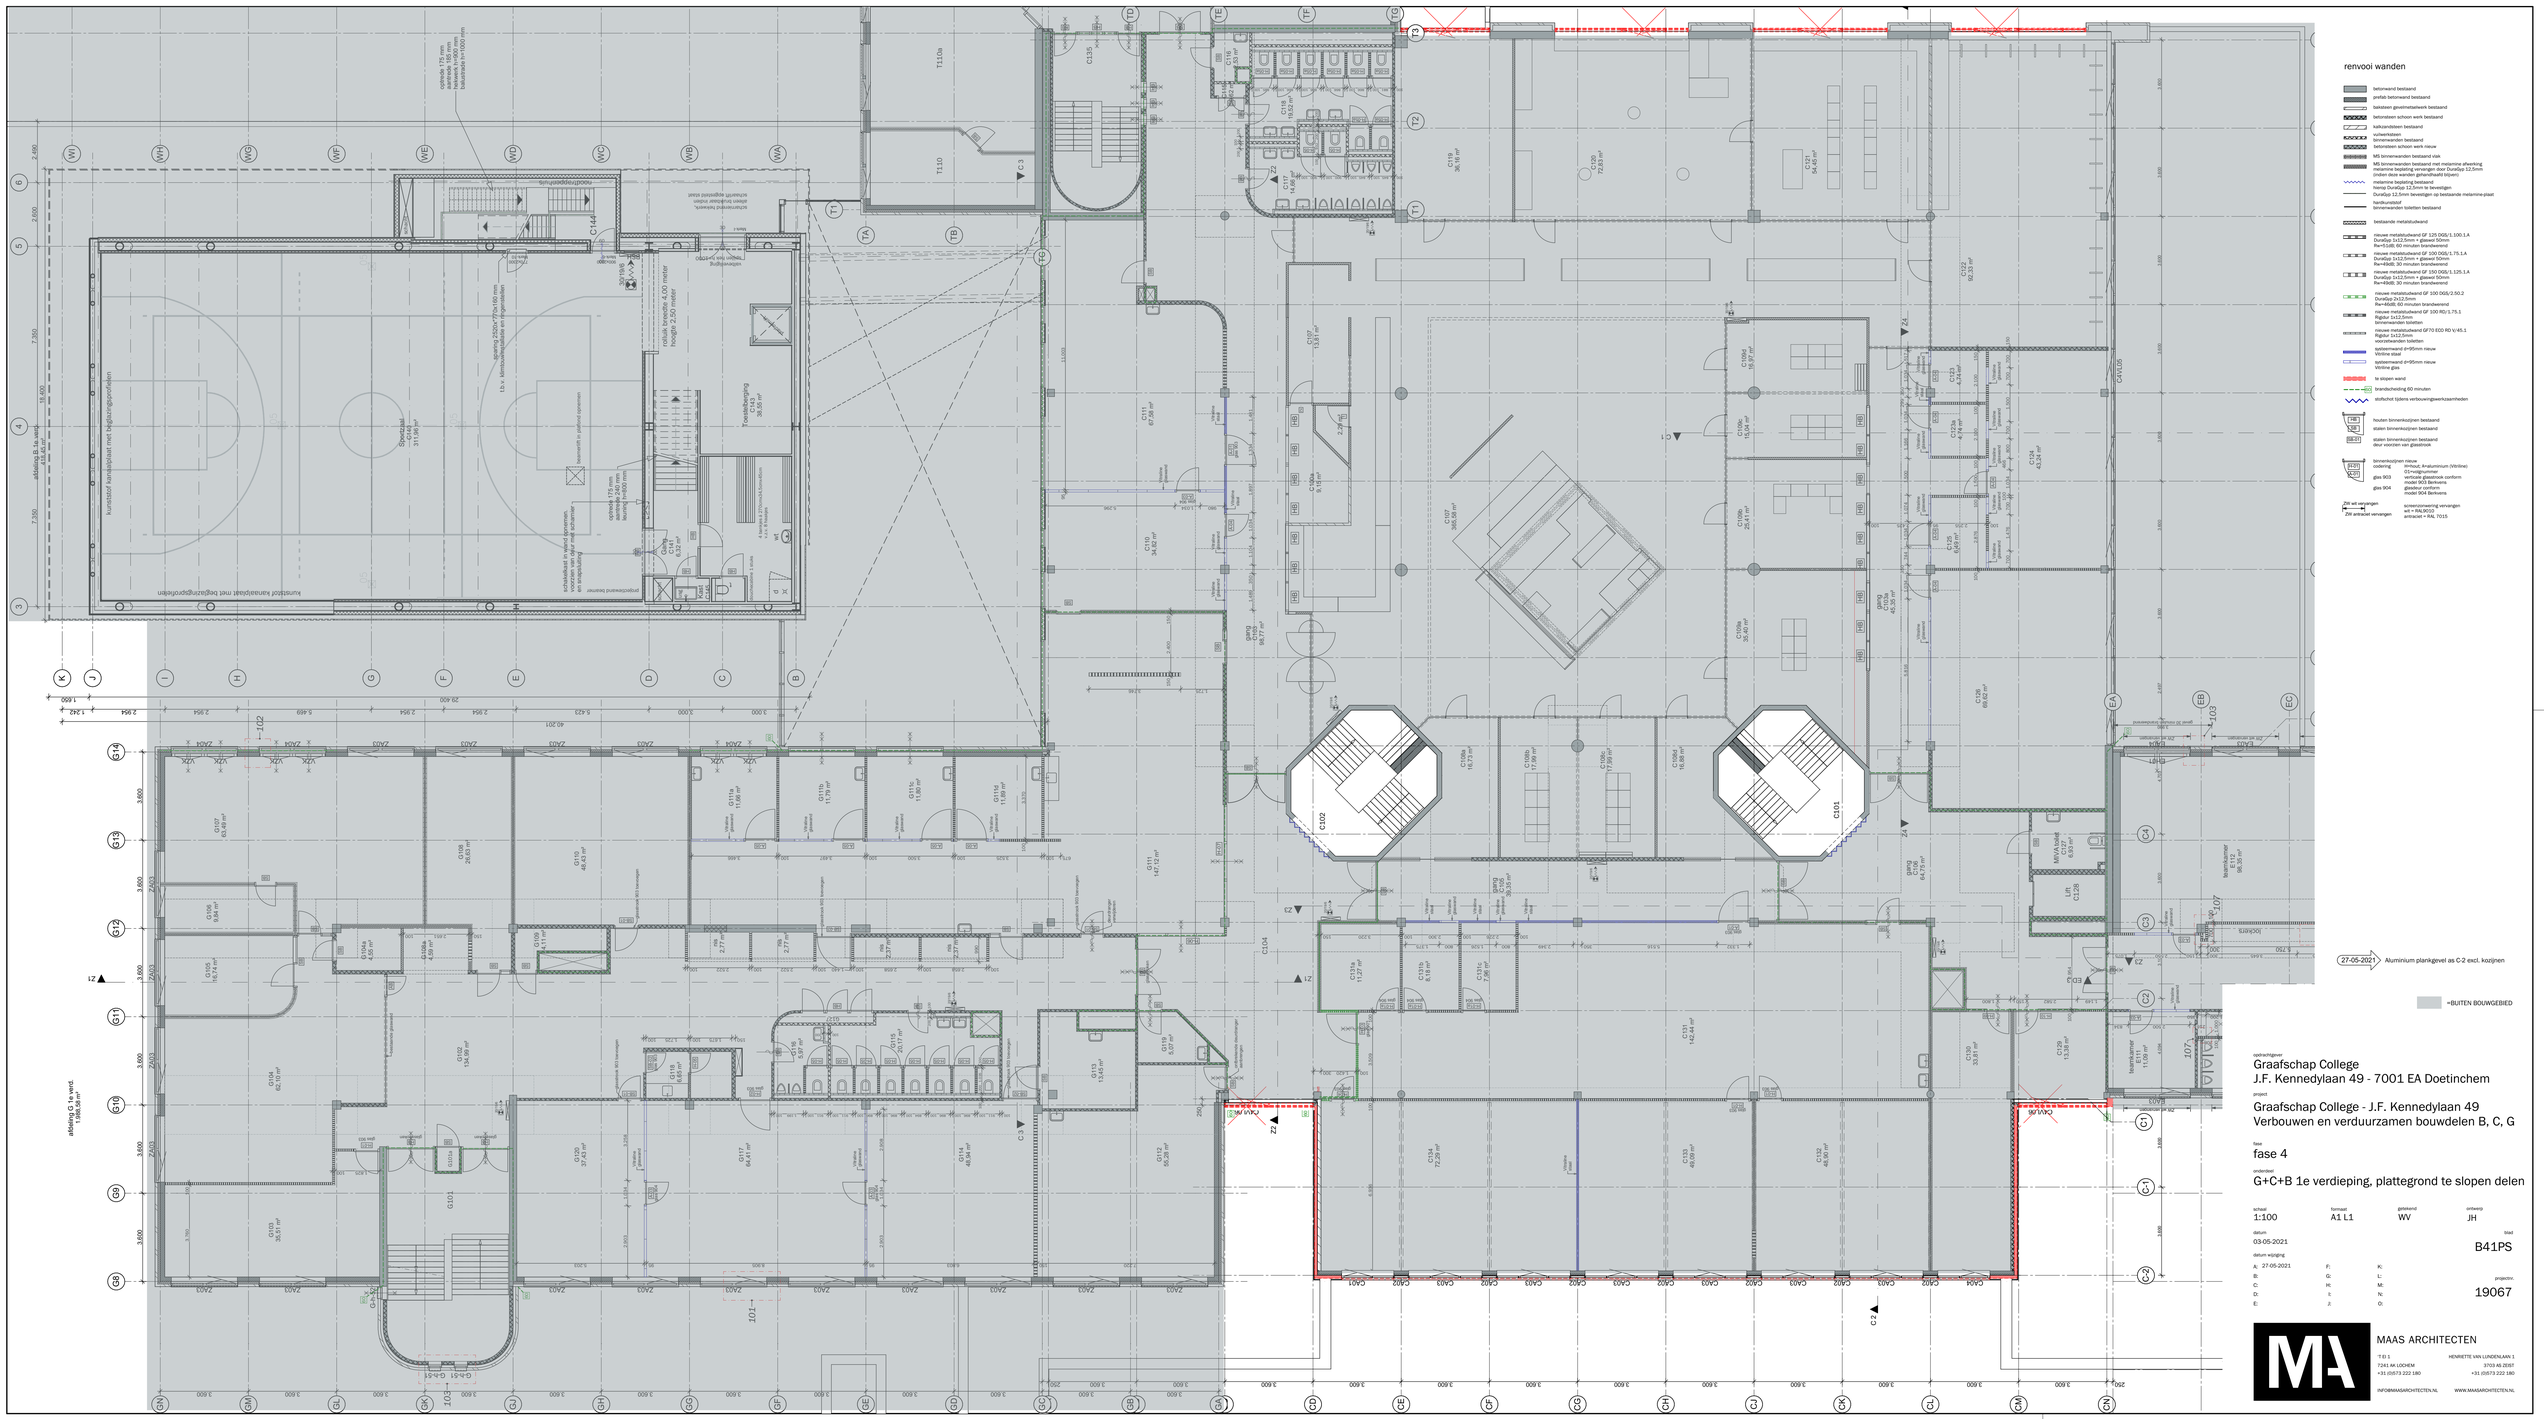

renvooi wanden
betonwand bestaand
prefab betonwand bestaand
bakstenen gevelmetselwerk bestaand
betonsteen schoon werk bestaand
kalkzandsteen bestaand
cellenbetonsteen
binnenwanden bestaand
betonsteen schoon werk nieuw
MS binnenwanden bestaand vlak
MS binnenwanden bestaand met melamine afwerking
melamine bepleting vervangen door DuraSup 12,5mm
(indien deze wanden gehandhaafd blijven)
melamine bepleting bestaand
Nemia DuraSup 12,5mm te bevestigen
DuraSup 12,5mm bevestigen op bestaande melamine-plaat
kanikuvastof
binnenwanden toiletten bestaand
bestaande metalstudwand
nieuwe metalstudwand GF 125 DDS/1.100.1.A
DuraSup 1x12,5mm + glaswol 50mm
Rw=51dB; 60 minuten brandwerend
nieuwe metalstudwand GF 100 DDS/1.75.1.A
DuraSup 1x12,5mm + glaswol 50mm
Rw=49dB; 30 minuten brandwerend
nieuwe metalstudwand GF 100 DDS/1.125.1.A
DuraSup 1x12,5mm + glaswol 50mm
Rw=49dB; 30 minuten brandwerend
nieuwe metalstudwand GF 100 DGS/2.50.2
DuraSup 2x12,5mm
Rw=48dB; 60 minuten brandwerend
nieuwe metalstudwand GF 100 RD/1.75.1
Rigitur 1x12,5mm
binnenwanden toiletten
nieuwe metalstudwand GF70 EDD RD V/45.1
Rigitur 1x12,5mm
voorzetwanden toiletten
systeemwand d=95mm nieuw
Vitrline staal
systeemwand d=95mm nieuw
Vitrline glas
te slopen wand
brandscheiding 60 minuten
stofschot tijdens vertrouwingswerkzaamheden
houten binnenkozijnen bestaand
stalen binnenkozijnen bestaand
stalen binnenkozijnen bestaand
deur voorzien van glasstrook
binnenkozijnen nieuw
coating: Interpon Analuminium (Vitrline)
glas 903: 21=vastgeramer
verticale glasstrook conform
model 903 Berkvens
glas 904: glasdeur conform
model 904 Berkvens
ZW wit vervangen
ZW antraciet vervangen
wit = RAL9010
antraciet = RAL 7015
schroefverbinding vervangen
27-05-2021 Aluminium plankgevel as C.2 excl. kozijnen
=BUITEN BOUWGEBIED
opdrachtgever
Graafschap College
J.F. Kennedylaan 49 - 7001 EA Doetinchem
project
Graafschap College - J.F. Kennedylaan 49
Verbouwen en verduurzamen bouwdelen B, C, G
fase
fase 4
onderdeel
G+C+B 1e verdieping, plattegrond te slopen delen
schaal 1:100
formaat A1 L1
getekend WV
ontwerp JH
datum 03-05-2021
tekd B41PS
datum wijziging
A: 27-05-2021
projectnr. 19067
MAAS ARCHITECTEN
T E L 1 7241 AK LOCHEM +31 (0)573 222 180
HENRIETTE VAN LUNDENLAAN 1 3703 AB ZEIST +31 (0)573 222 180
INFO@MAASARCHITECTEN.NL
WWW.MAASARCHITECTEN.NL